Boring 162050-1
Lengteprofiel A-A

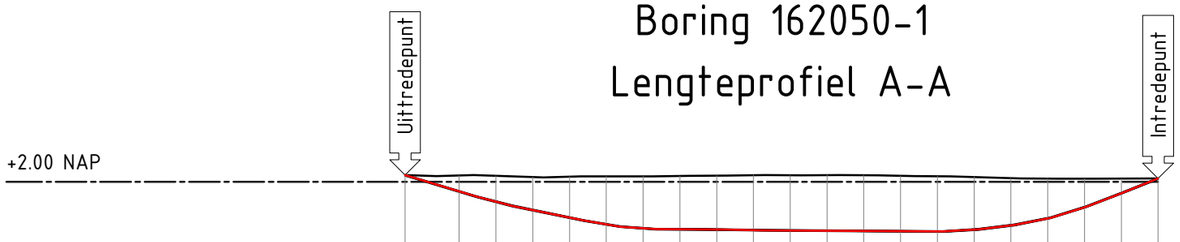

Hor. afstand t.o.v. Intredepunt (m)	61.4	57.0	54.0	51.0	48.0	45.0	42.0	39.0	36.0	33.0	30.0	27.0	24.0	21.0	18.0	15.0	12.0	9.0	6.0	3.0	0.0
Werkelijk geboorde lengte (m)	62.59	57.98	54.87	51.79	48.73	45.68	42.66	39.66	36.66	33.66	30.66	27.66	24.66	21.65	18.65	15.65	12.63	9.58	6.44	3.23	0.00
Hoogte Maaiveld t.o.v. NAP (m)	+2.54	+2.51	+2.49	+2.39	+2.41	+2.44	+2.44	+2.47	+2.50	+2.54	+2.53	+2.54	+2.53	+2.49	+2.45	+2.39	+2.29	+2.26	+2.25	+2.25	+2.26
Hartlijn Boring t.o.v. NAP (m)	+2.54	+1.21	+0.38	-0.30	-0.92	-1.47	-1.79	-1.87	-1.90	-1.94	-1.97	-1.99	-2.01	-2.03	-2.05	-1.90	-1.55	-0.98	-0.08	+1.07	+2.26
Hartlijn Boring t.o.v. Maaiveld (m)	0.00	-1.30	-2.11	-2.69	-3.33	-3.91	-4.22	-4.34	-4.40	-4.48	-4.50	-4.53	-4.54	-4.52	-4.50	-4.29	-3.85	-3.24	-2.33	-1.19	0.00

schaal: 1:500

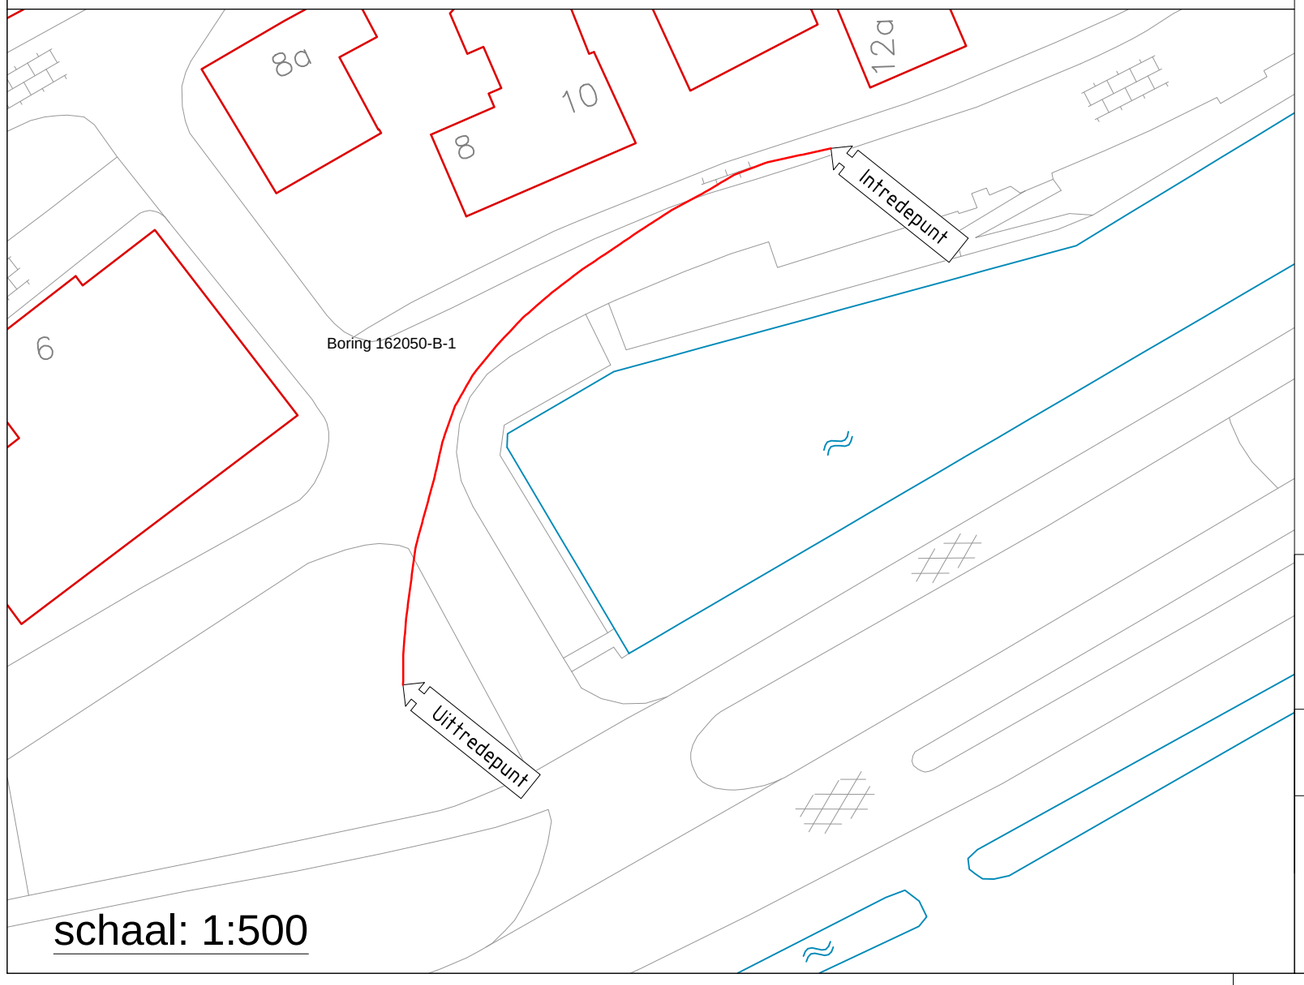

schaal: 1:500

Tabel Tangentpunten Boring 162050-1			
	X	Y	Z (NAP)
Intrede	242345.60	568683.08	2.26
Uittrede	242310.70	568639.36	2.54

REV.NR	OMSCHRIJVING	DATUM
0	Revisie	21-7-21

OPDRACHTGEVER
Enexis

PROJECTNUMMER
30109200

ENEXIS

PROJECTOMSCHRIJVING
Zuidlaren Bolwerk
Gestuurde boring
2x 110PE SDR17,6

VERGUNNINGHOUDER
Enexis

GECONTROLEERD: H. W. Otter
VERSIE: 0
DATUM: 21-7-17

TEKENAAR: B. Nijenhuis
SCHAAL: 1:500
PROJECTLEIDER: H.W. Otter
FORMAAT: A3
TEKENINGNUMMER: 162050-B-1
BLAD IN BLADEN: 1 in 1

STATUS
Revisie

VERKLEY KABELS & LEIDINGEN
De Giek 21
9206 AS DRACHTEN
tel. 0512-582900
fax 0512-523639