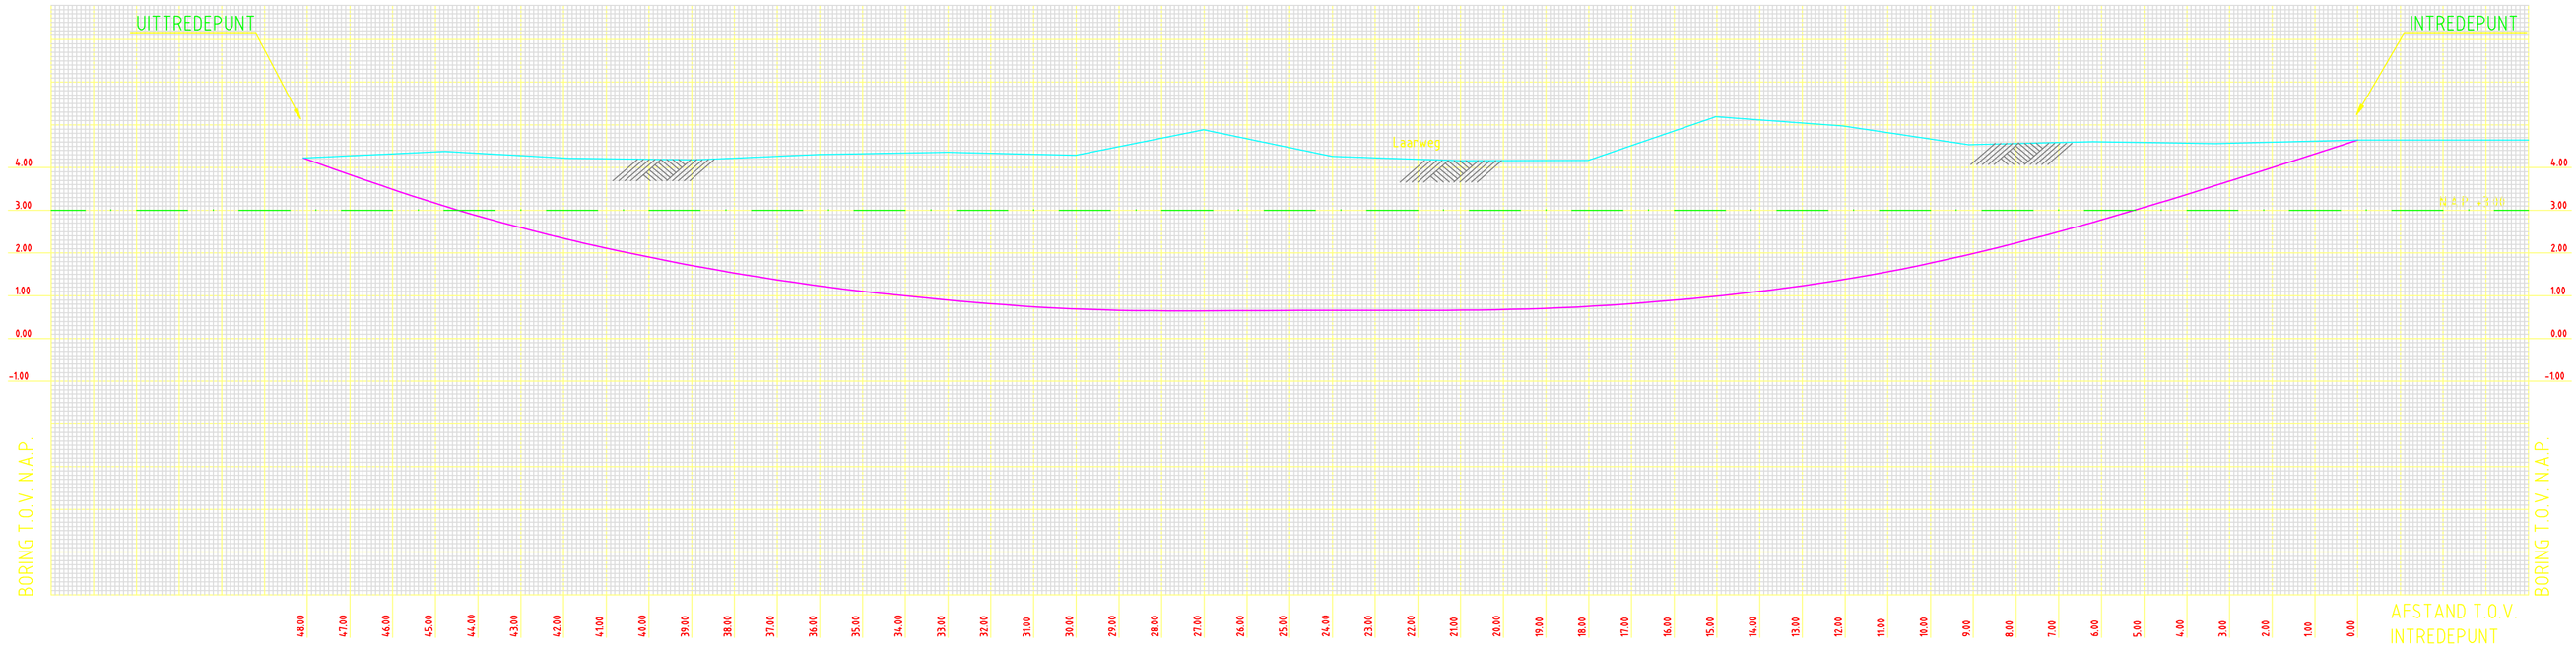

DIEPTEPROFIEL schaal 1 : 100

GESTUURDE BORING
PE 100 SDR 17.6 Ø63
L= 48.00 m.

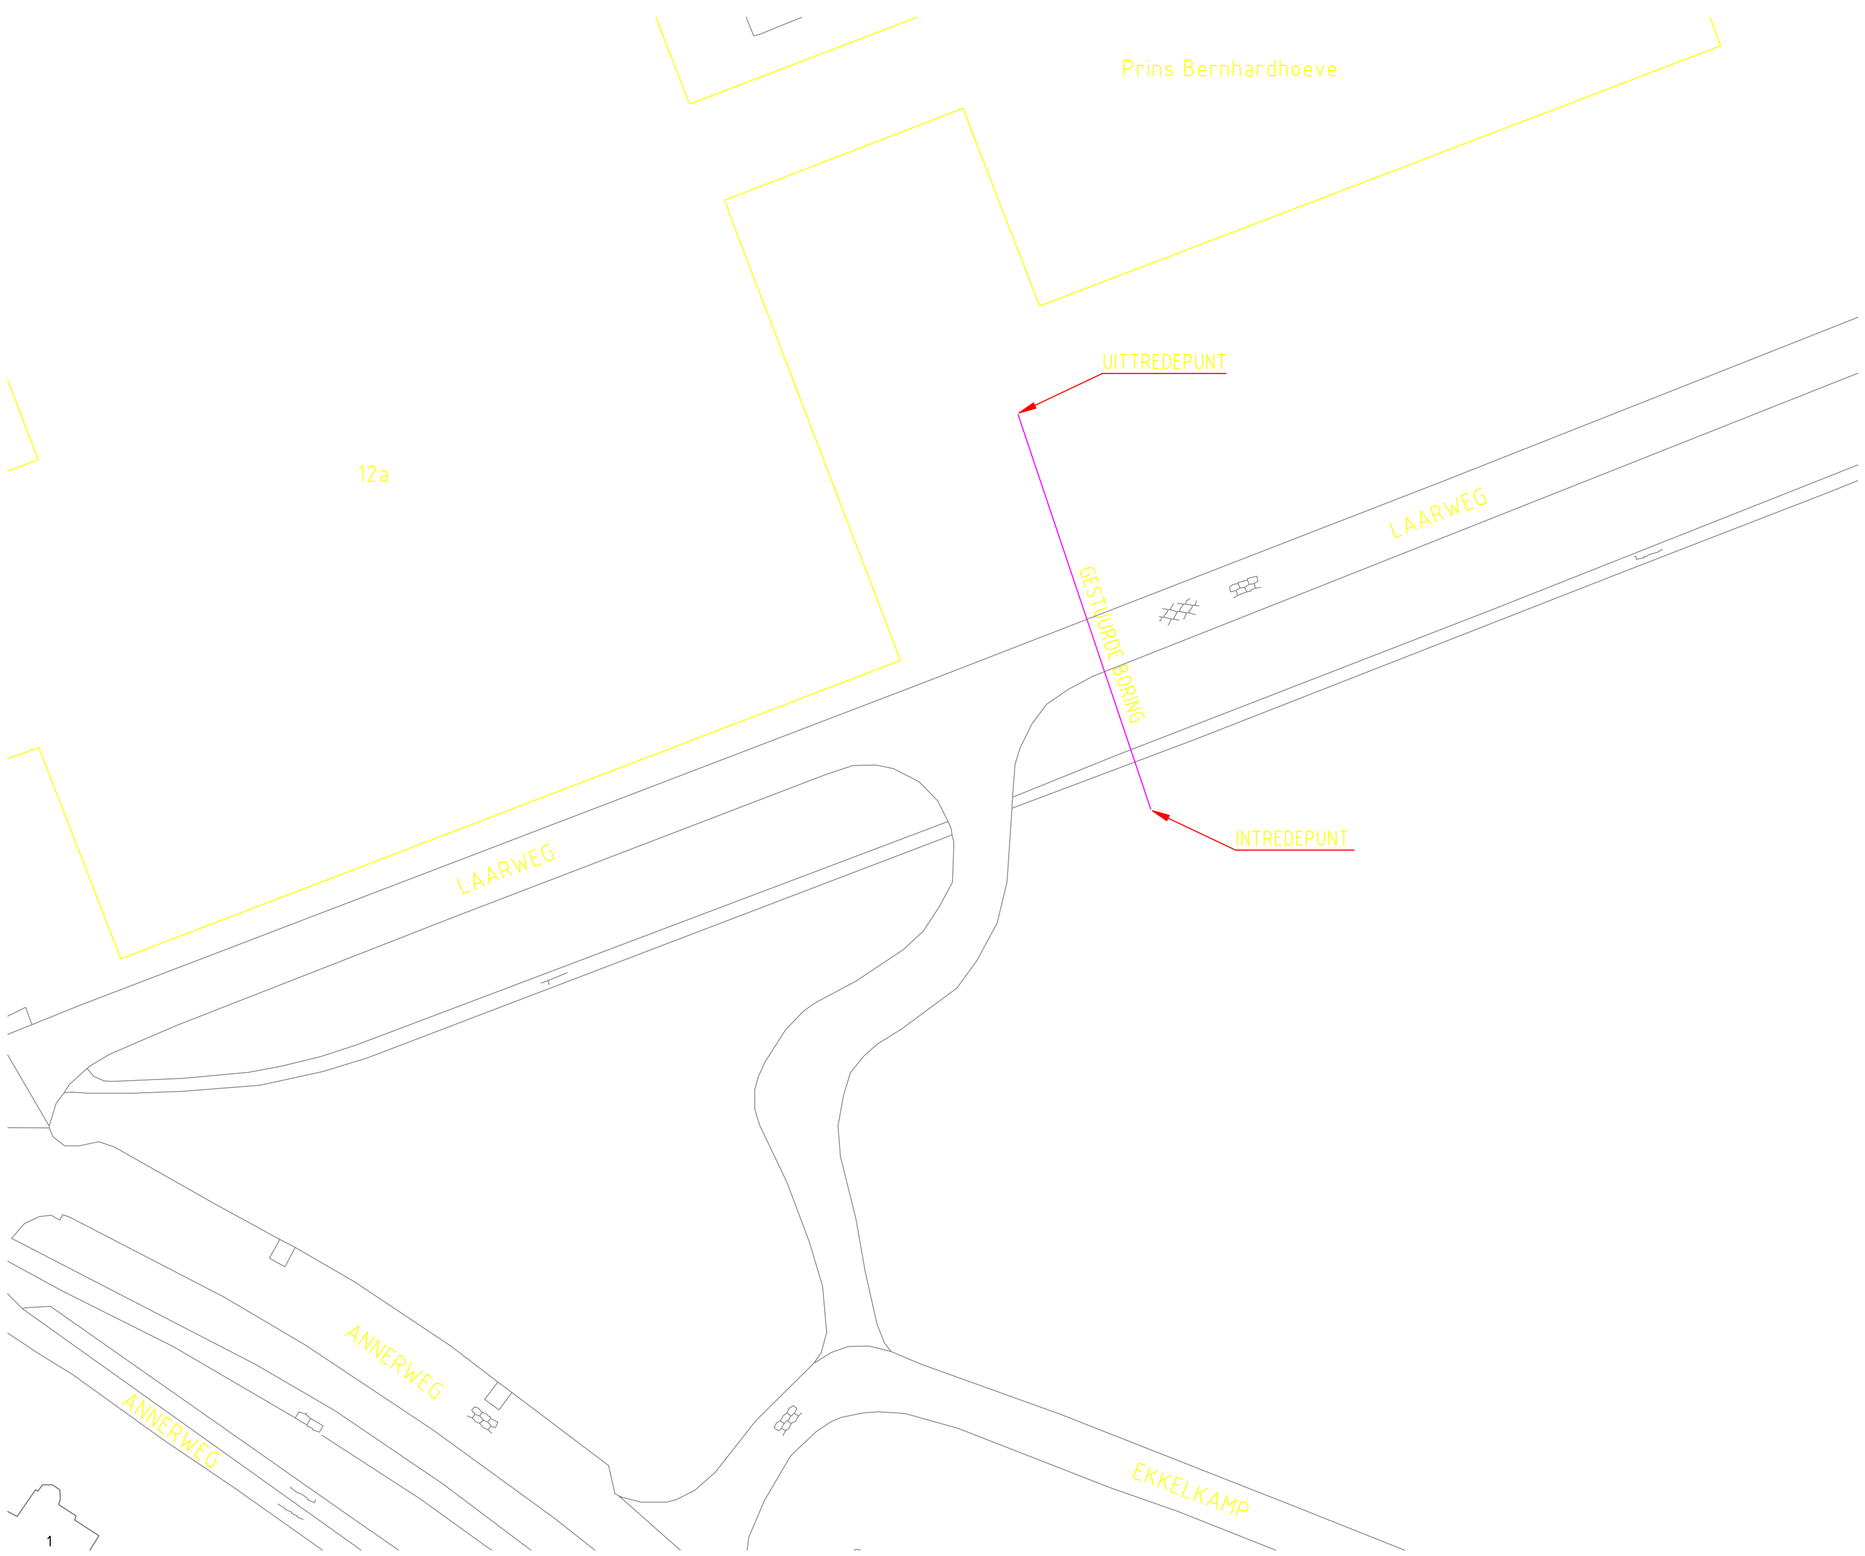

BOVENAANZICHT schaal 1 : 500

REVISIE

bam infra

BAM Infratechniek Noordoost bv, Denekamperstraat 71, 7631 AB, Postbus 7, 7630 AA Ootmarsum, Telefoon (0541) 28 33 33,
Headline Consultants bv, Denekamperstraat 71, 7631 AB, Postbus 7, 7630 AA Ootmarsum, Telefoon (0541) 28 33 88, Fax (0
www.bam.nl, info@no.bam-it.nl

Uitgave	Datum	Omschrijving	Getekend	Gecontr.	Akkoord

Opdrachtgever: Enexis

Project: Gestuurde boring Laarweg te Zuidlaren.

Opmerkingen:	Formaat: A1	Getekend: Headline R.C.	
	Schaal: zie tek.	Datum: 28-09-2012	
	Tekeningnummer: BG 3290 Internnummer: 117215	Gecontroleerd:	
		Akkoord:	Uitgave A
		Bladnummer:	