



Boring 162050-2
Lengteprofiel B-B

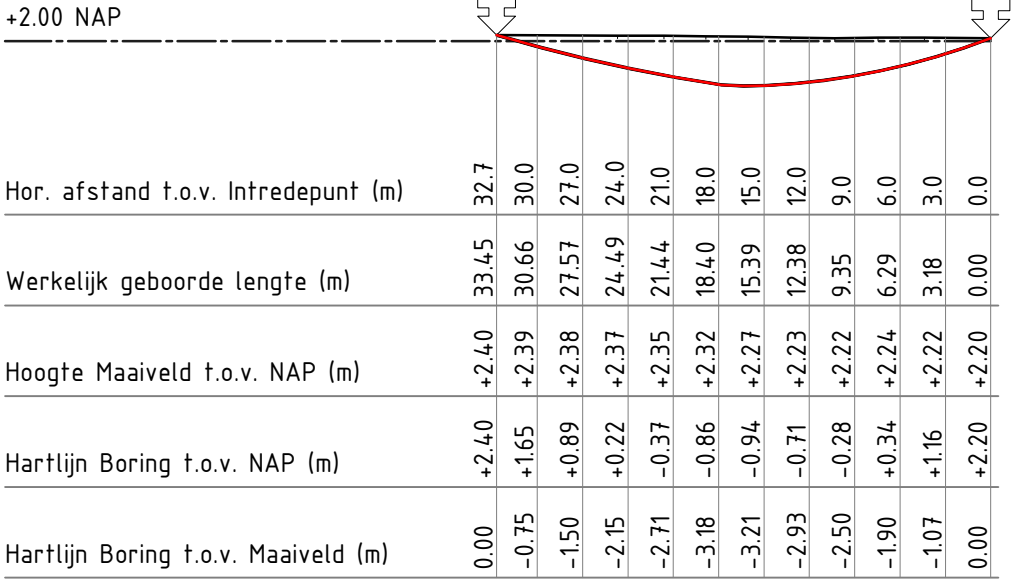

schaal: 1:500

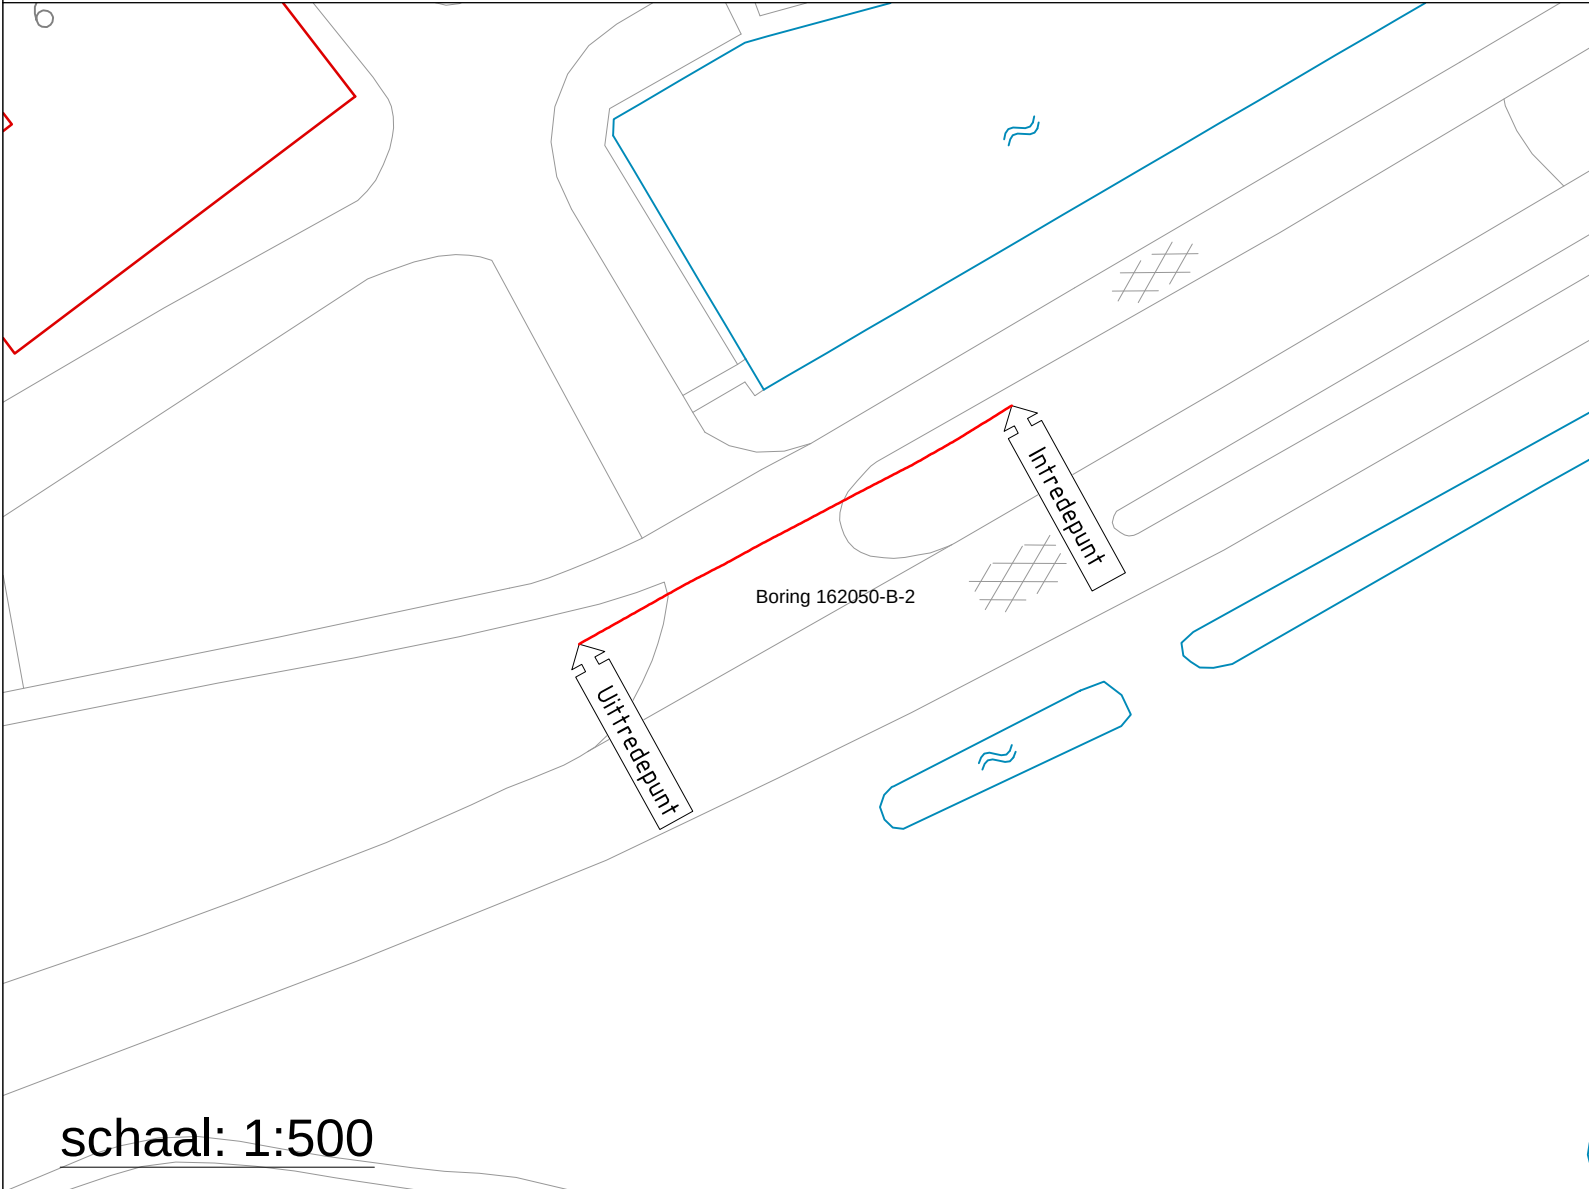

Tabel Tangentpunten Boring 162050-2

	X	Y	Z (NAP)
Intrede	242345.53	568640.88	2.20
Uitrede	242316.92	568625.12	2.40

REV.NR	OMSCHRIJVING	DATUM
0	Revisie	21-7-21

OPDRACHTGEVER

Enexis

PROJECTNUMMER

30109200



PROJECTOMSCHRIJVING

Zuidlaren Bolwerk

Gestuurde boring
2x 110PE SDR17,6

VERGUNNINGHOUDER

Enexis

GECONTROLEERD

H. W. Otter

VERSIE

0

DATUM

21-7-17

STATUS

Revisie

TEKENAAR

B. Nijenhuis

PROJECTLEIDER

H.W. Otter

TEKENINGNUMMER

162050-B-2

SCHAAL

1:500

FORMAAT

A3

BLAD IN BLADEN

1 in 1



KABELS & LEIDINGEN

De Giek 21
9206 AS DRACHTEN
tel. 0512-582900
fax 0512-523639