


ZUIDZIJDE

NOORDZIJDE

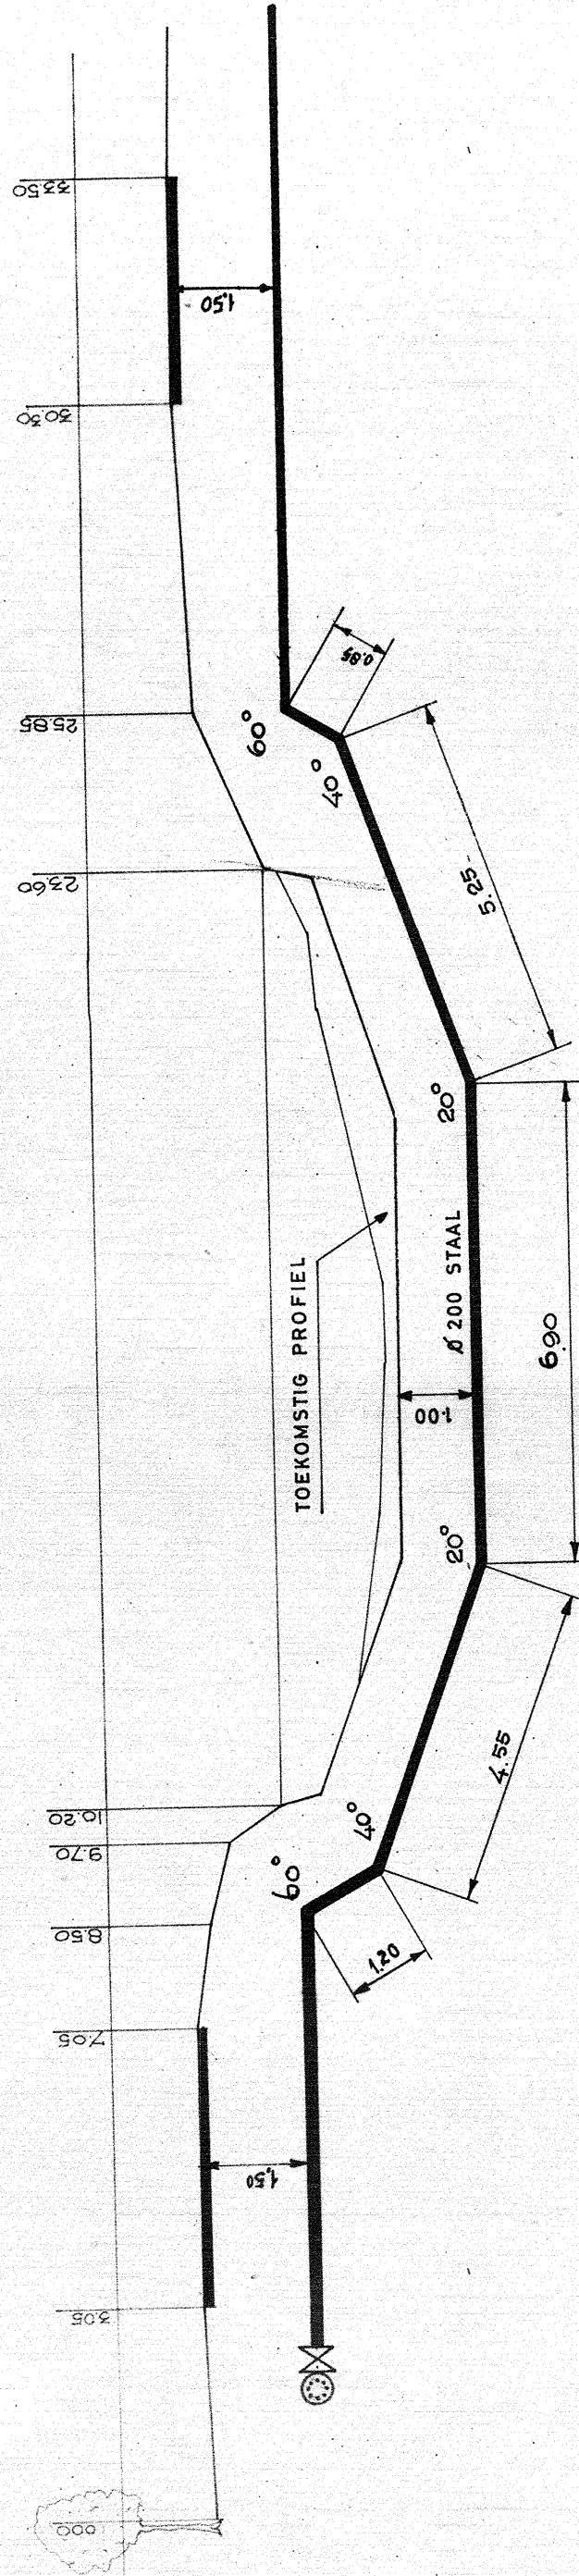

MATEN ZINKER TIJDENS UITVOERING GEWIJZIGD

2420-56050 Gas H.D. K 3007 BL. A1

wiz.		par.		datum		par.	
mf 4/82				OKT. '78			
				get.		gez.	
				get.		gez.	
				SAPPEMEER			
GASBEDRIJF A.G.D.				tel. 05980-98881		schaal 1:100	
				formaat A 3		K3007A.1	

ZINKER DOOR HET HAVENKANAAL ZUIDLAREN.