



Boring 1
Dwarsprofiel

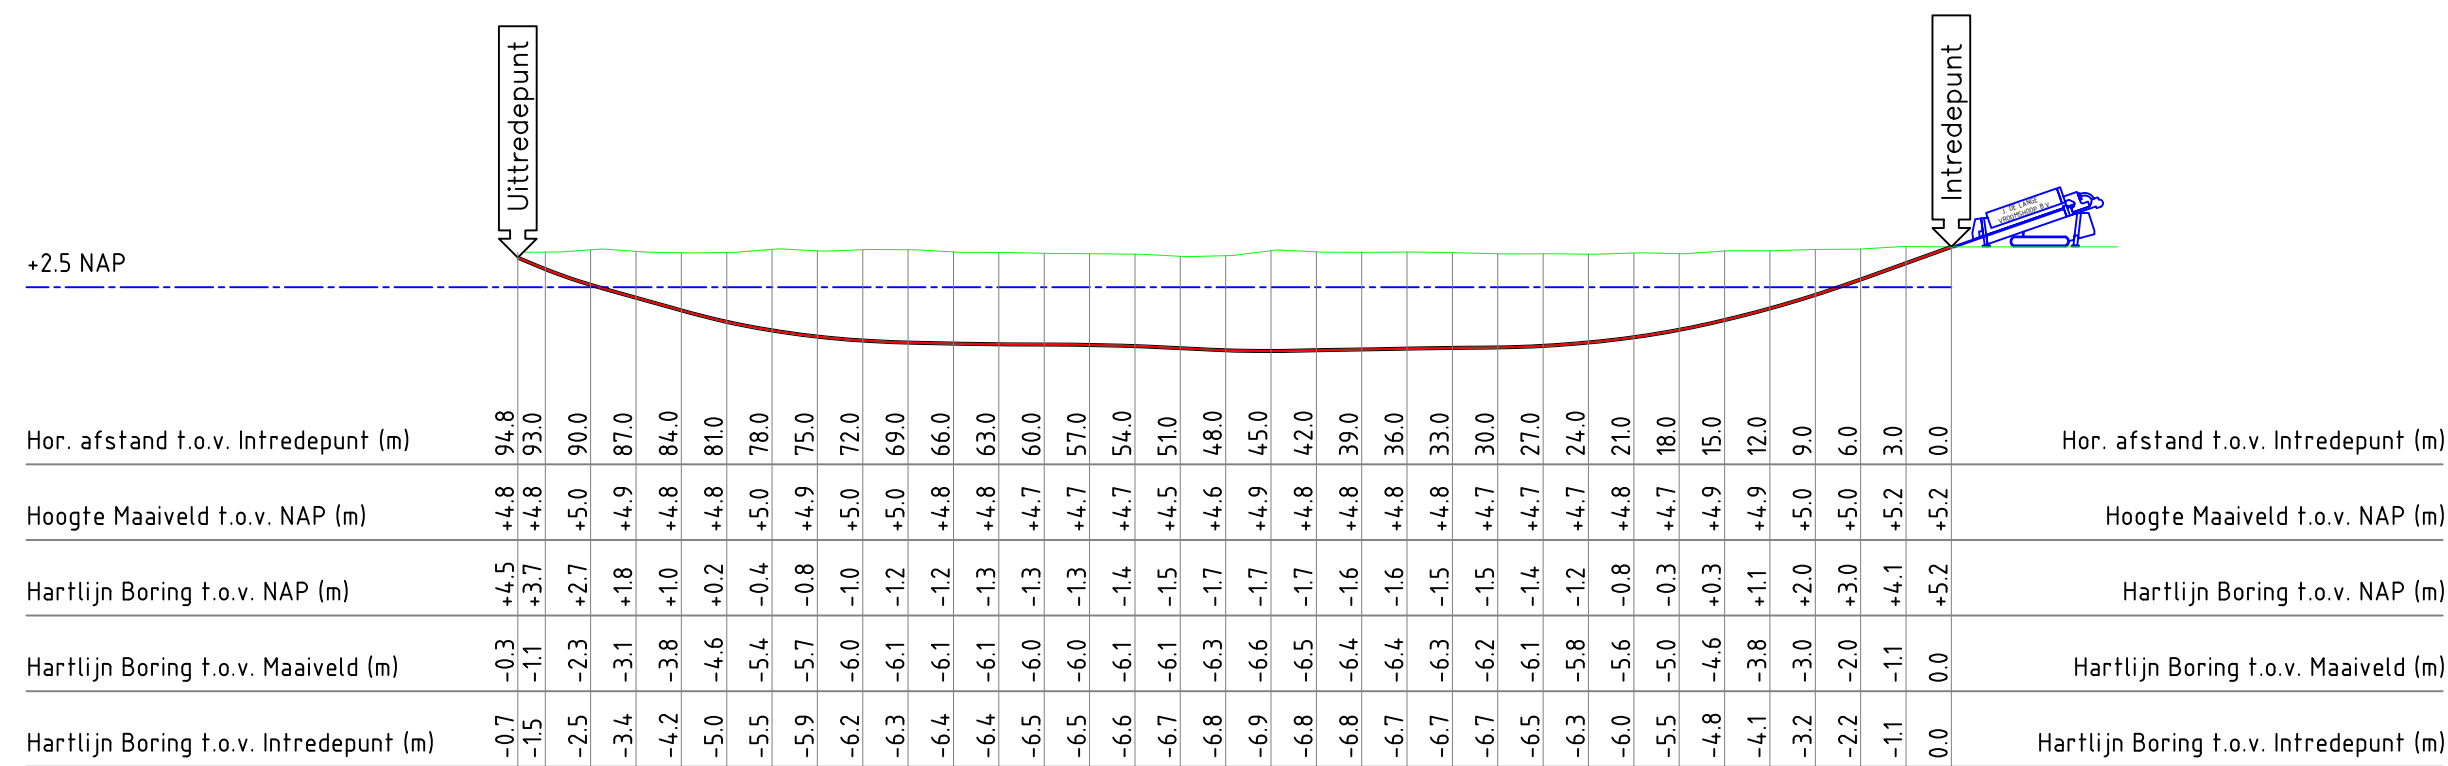

1:500

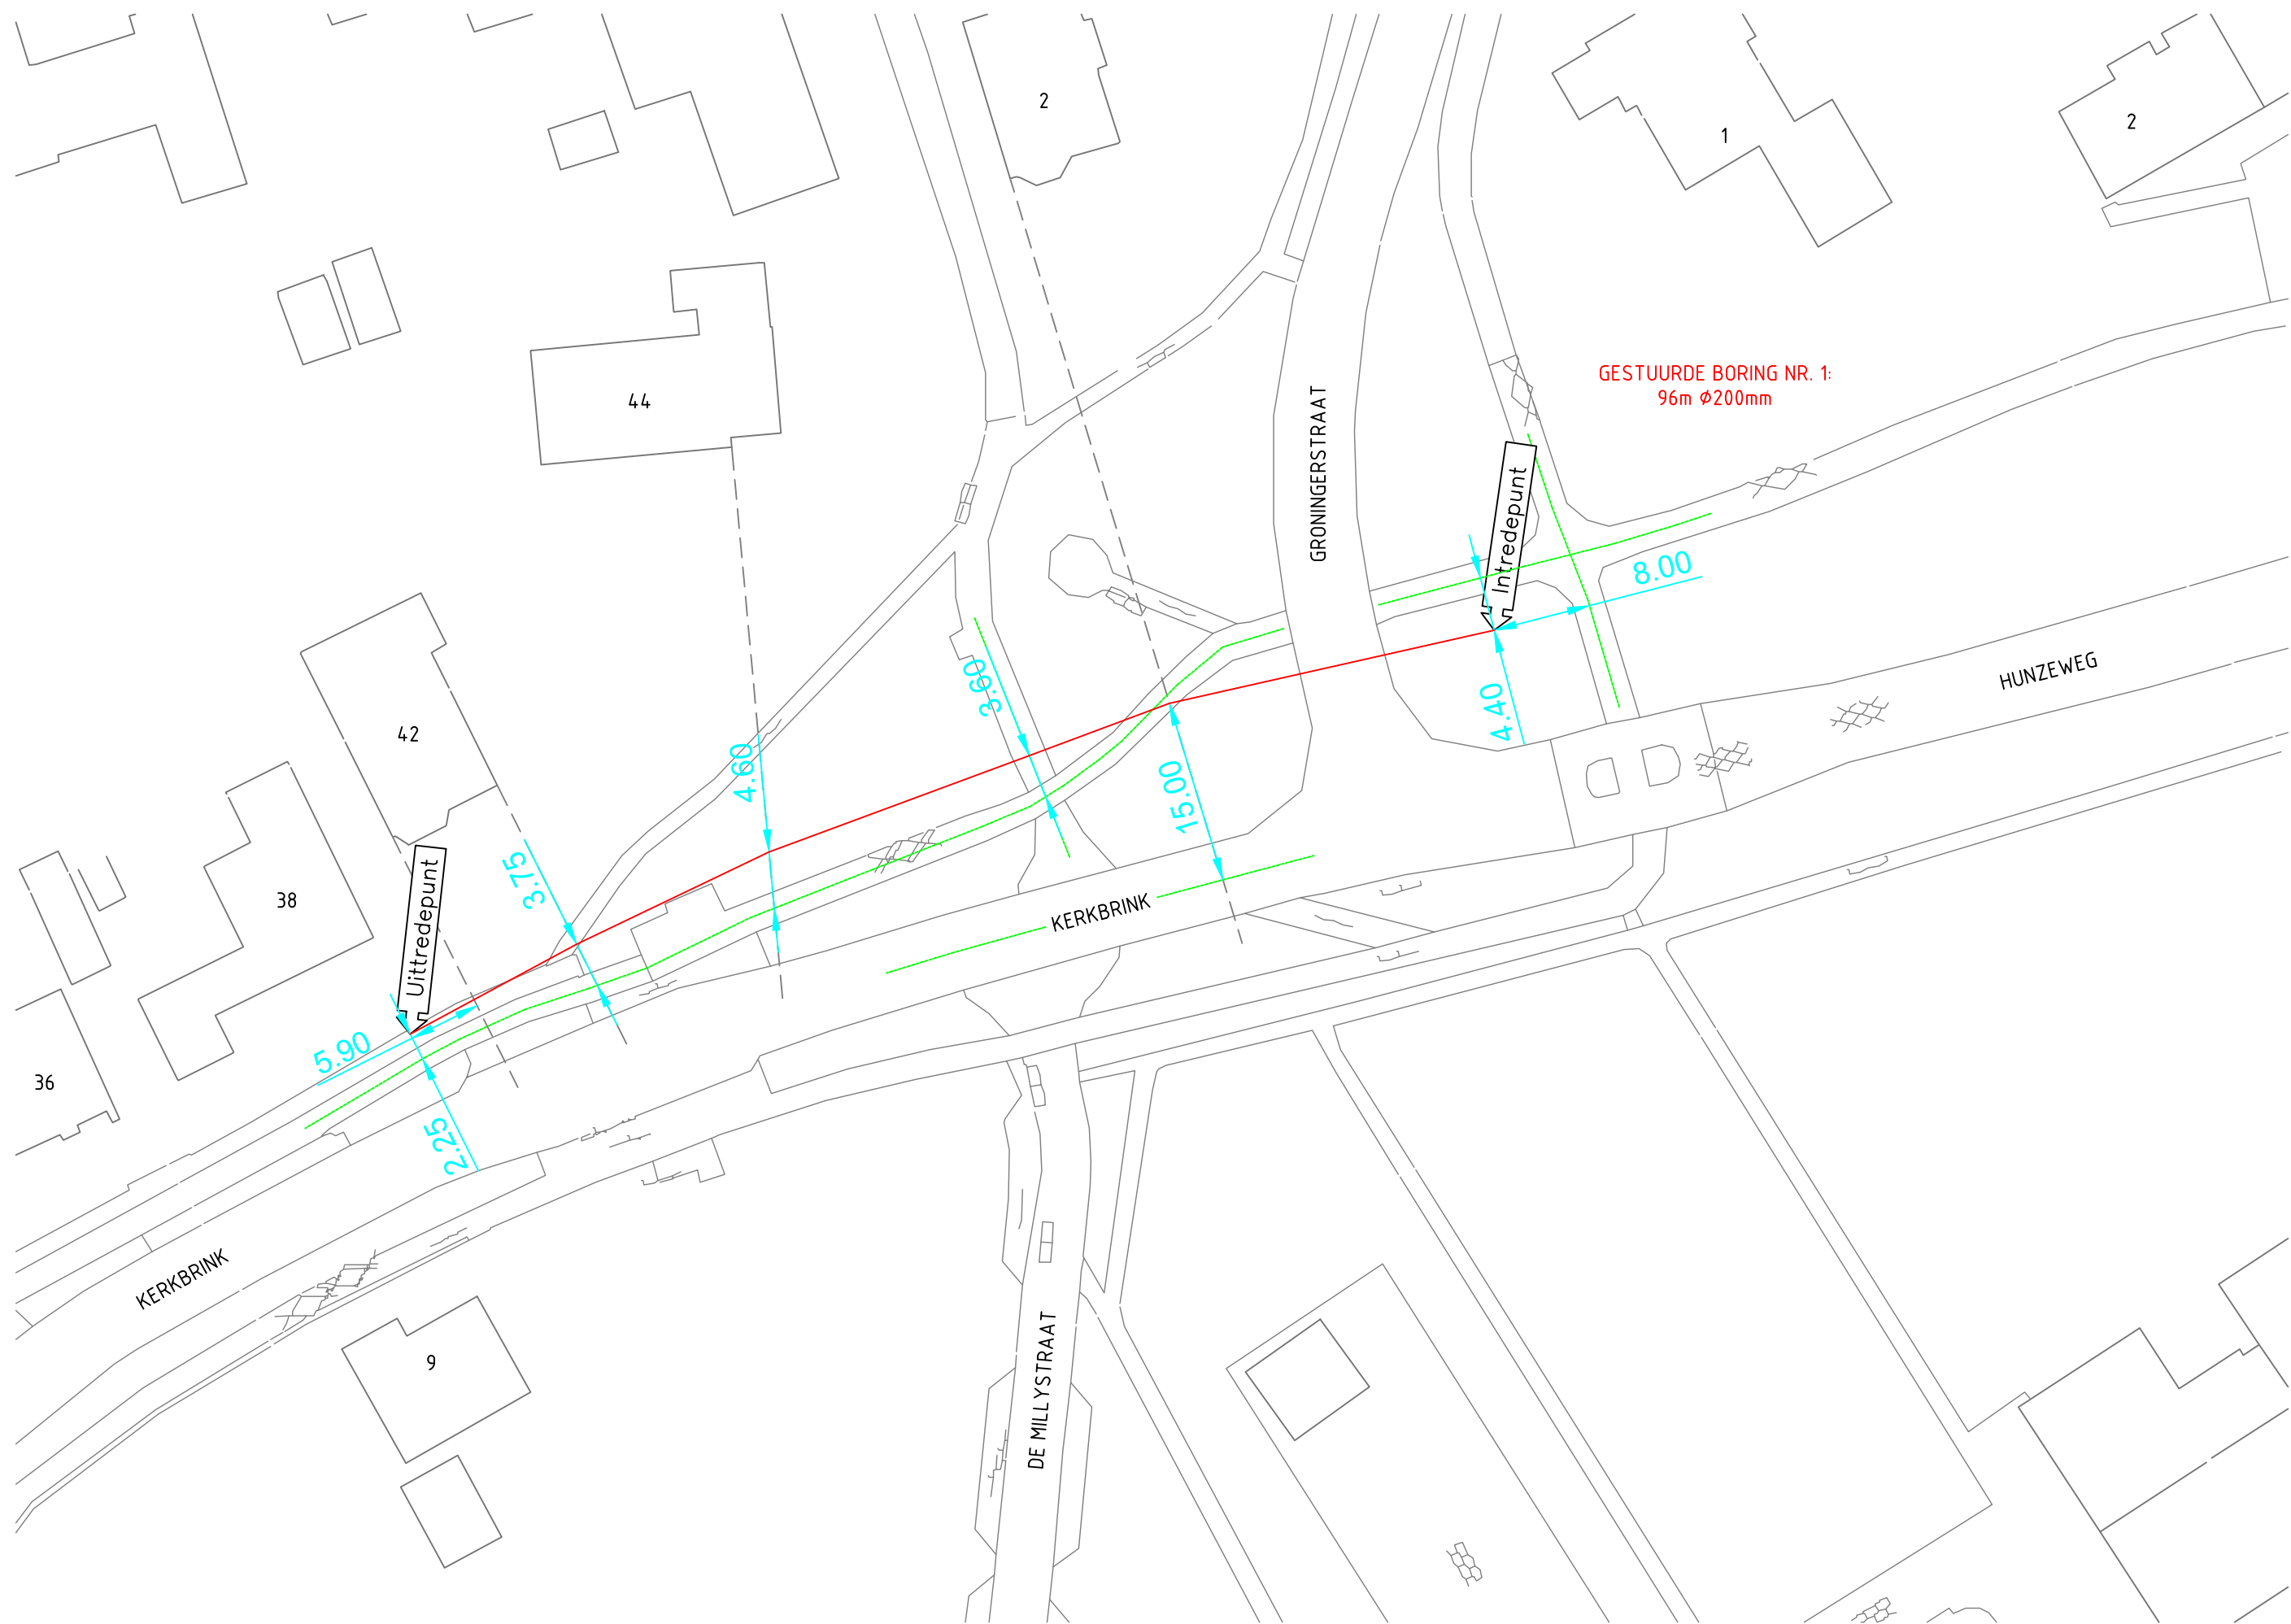

1:500

Project:	BORING 96m Ø200mm, GRONINGERSTRAAT / KERKBRINK TE ZUIDLAREN		
Opdrachtgever:	ALSEMA B.V.	Projectnummer:	B12-017
		Tekenaar:	N.L.
		Datum getekend:	02-03-2012
		Datum gewijzigd:	
		Papier formaat:	A2
		Maateenheid:	M
		Schaal:	1:500
		Boornummer:	BORING 1