Boring: GROEVE-01-B119

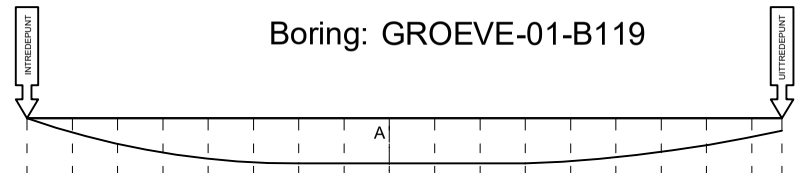

Diepte Boring t.o.v. maaiveld	0.00	0.90	1.70	2.30	2.70	2.90	3.00	3.00	3.00	3.00	3.00	3.00	3.00	2.80	2.60	2.20	1.80	1.20	0.80	Diepte Boring t.o.v. maaiveld
Hor. afstand t.o.v. intredepunt	0.00	3.00	6.00	9.00	12.00	15.00	18.00	21.00	24.00	27.00	30.00	33.00	36.00	39.00	42.00	45.00	48.00	50.00	Hor. afstand t.o.v. intredepunt
Werkelijk geboorde lengte	0.00	3.35	6.50	9.70	12.90	16.00	19.10	22.10	25.10	28.10	31.10	34.10	37.20	40.20	43.20	46.20	49.30	51.30	Werkelijk geboorde lengte

Dwarsprofiel schaal 1:500

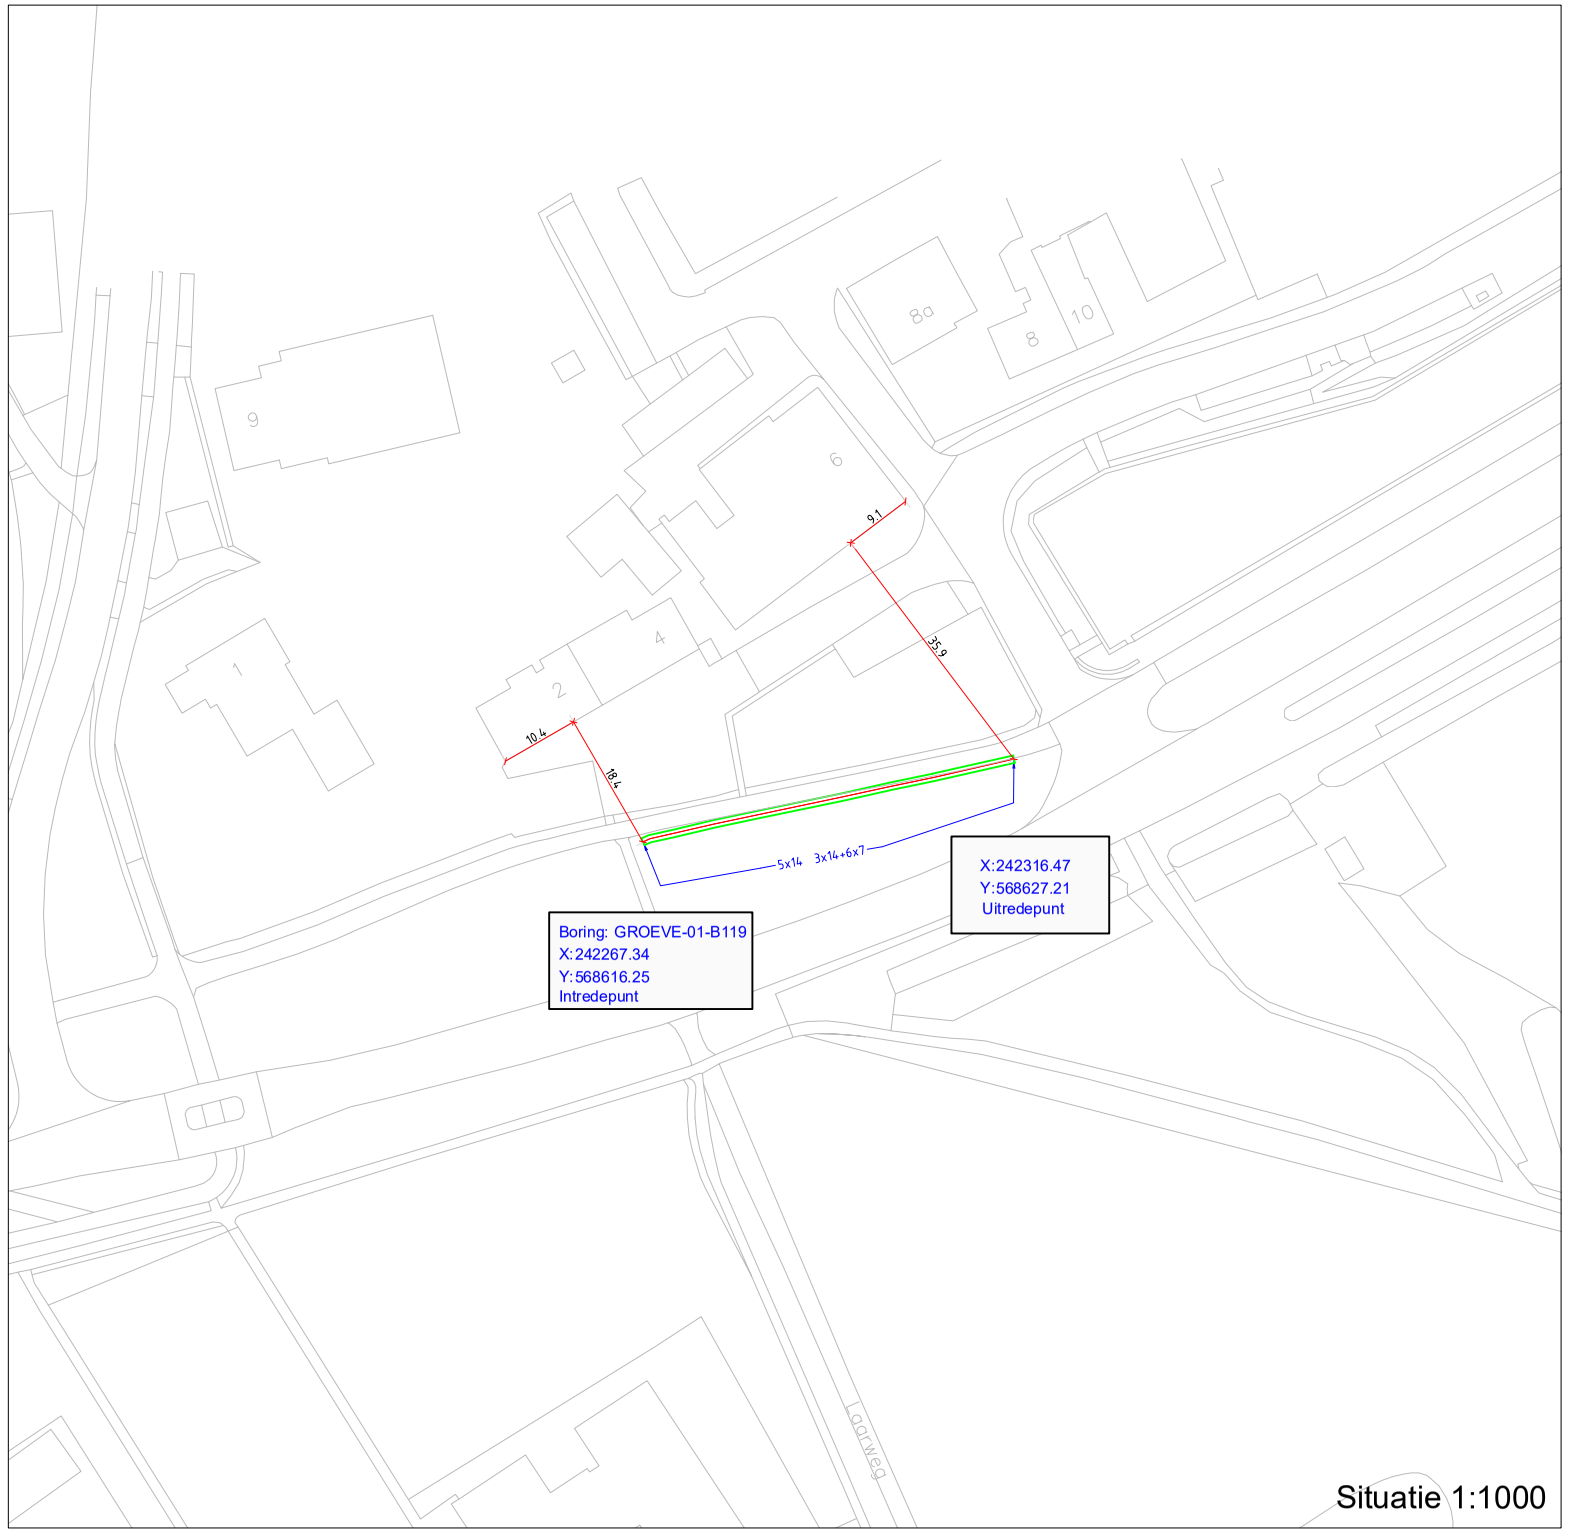

Situatie 1:1000

5x14mm 3x14mm 6x7mm

Dwarsdoorsnede A

Datum:	Par.:	Control:	Wijziging:
....	....	....	....
....	....	....	....
Projectnaam :	CIF Glasvezelbuitenaf Drenthe
Adres :	Havenstraat 6
Plaats :	Zuidlaren
Schaal:	1:500 en 1:1000
Formaat:	A3

alliq
Postbus 166
3840 AD Harderwijk
3846 BM Harderwijk
Alliq
Fahrenheitstraat 27-29
Telefoon: 0341-437100

Noordpijl

Overname is zonder schriftelijke toestemming van Alliq niet geoorloofd, auteursrecht voorbehouden.

Project nr Alliq :	H86600
SCID nr Hoofdticket :	B119
Tekeningsoort:	Boorprofiel
Bladnummer:	GROEVE-01-B119