



Boring: GROVE-01-B117

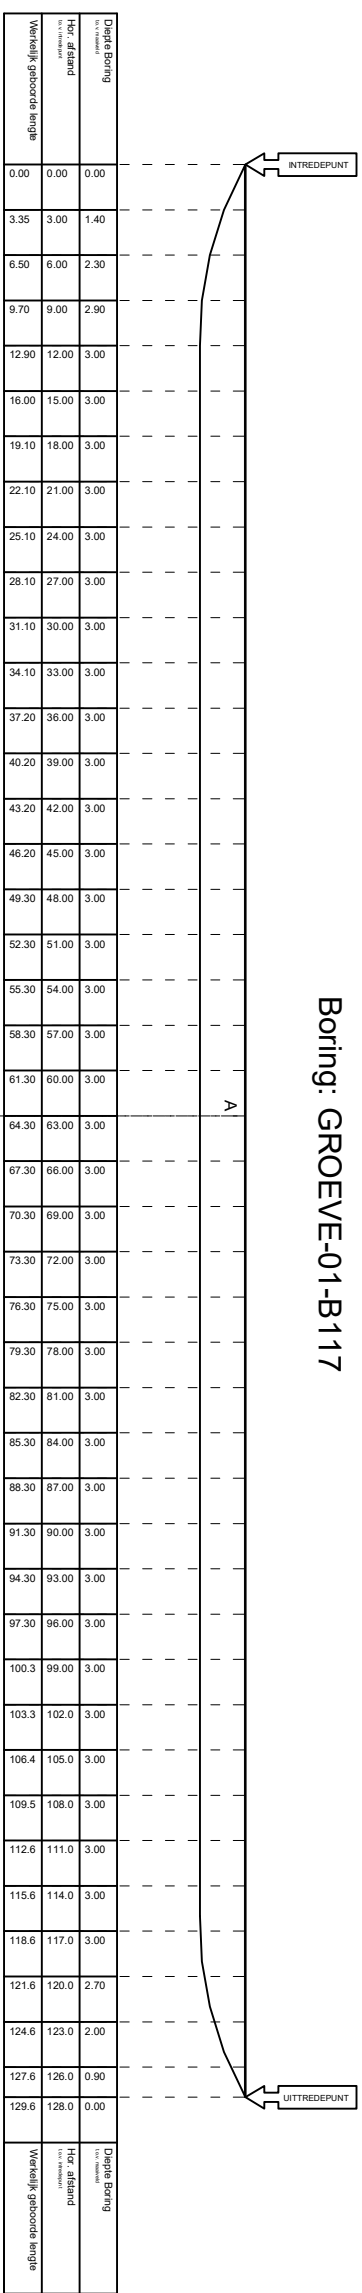

Dwarsprofiel schaal 1:500

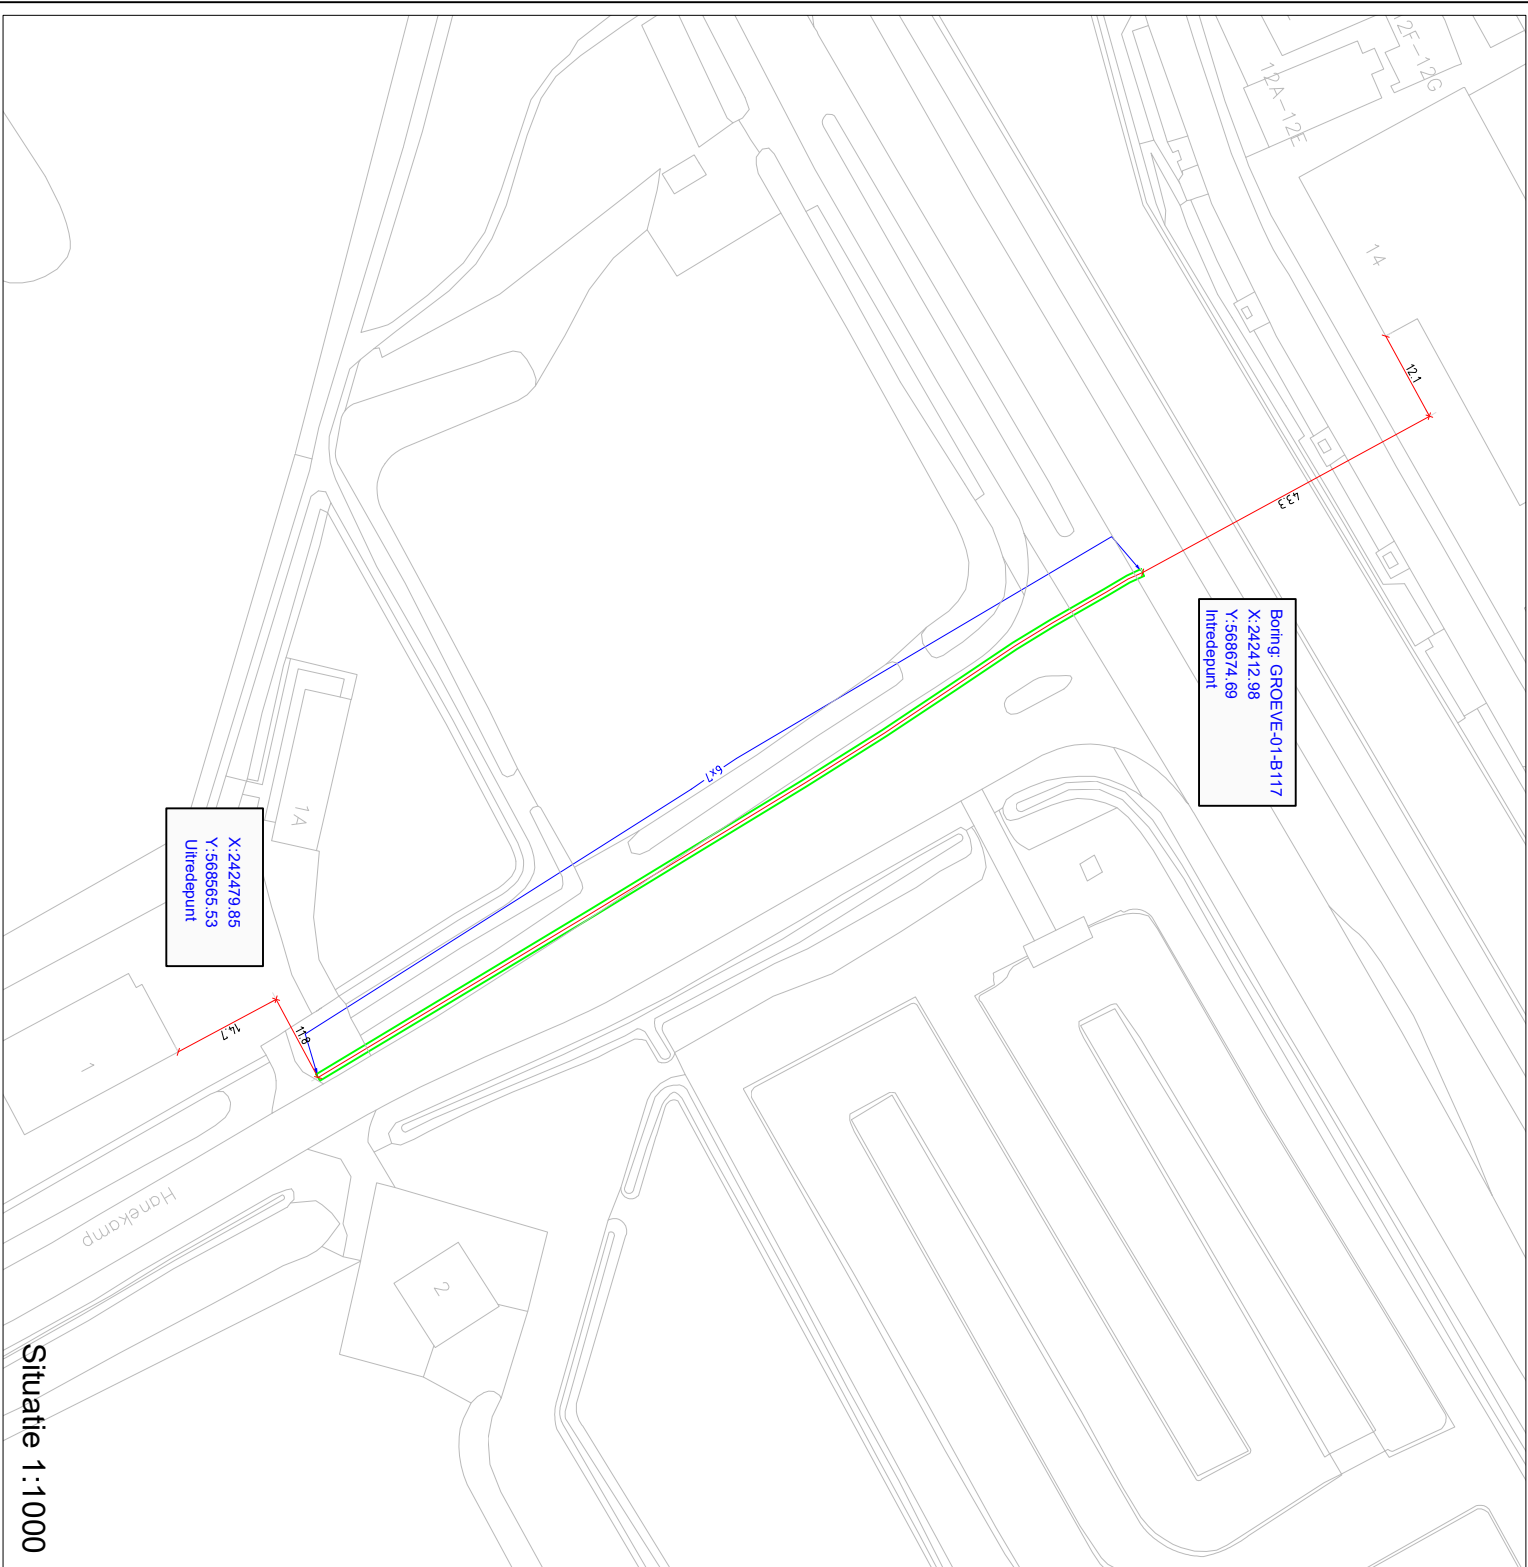

Dwarsdoorsnede A



Datum:	Pat.:	Control:	Wijziging:	Projectnaam :	Overname is zonder schriftelijke toestemming van Ailing niet goetoorloof, anderszest voortbehouden.
.....				Adres :	
.....				Plaats :	Project nr Ailing :
.....				Schaal:	H86600
.....				Formaat:	SCID nr Hoofddiaket :
.....					B117