



Boring: GROEVE-01-B002B

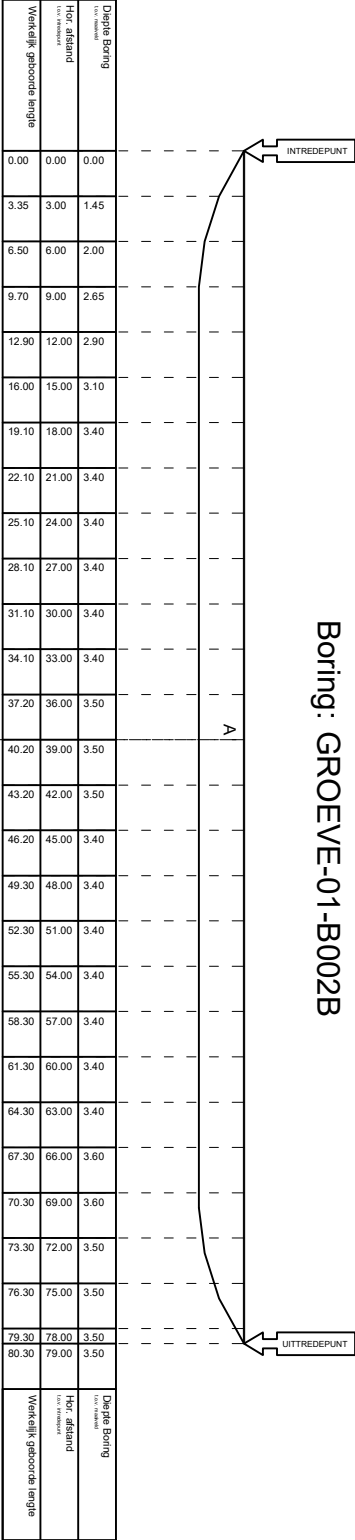

Dwarsprofiel schaal 1:500

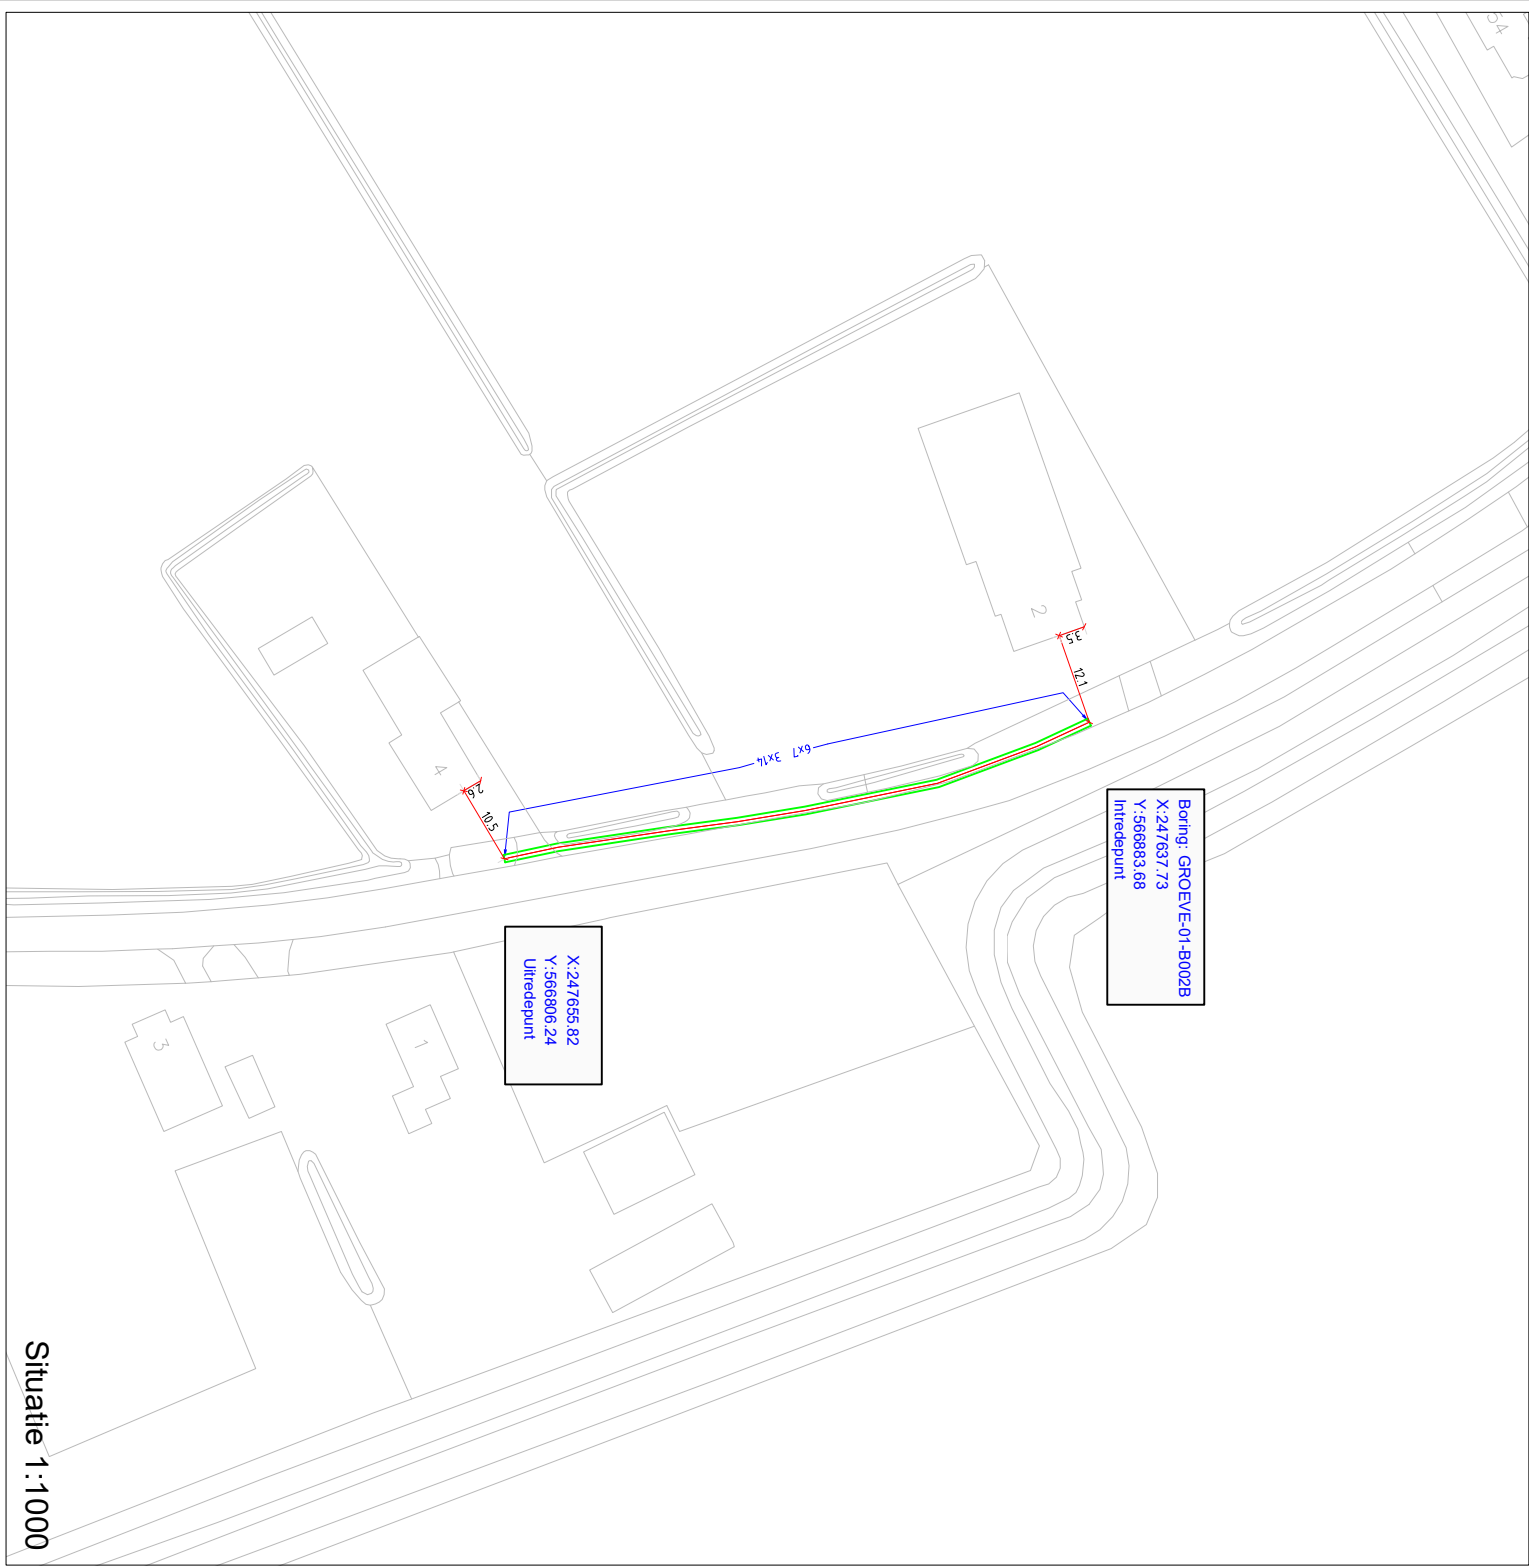

Situatie 1:1000

Dwarsdoorsnede A



Datum:		Par:		Control:		Wijziging:	
Projectnaam:		CIF Glasvezelbuitenaaf Drenthe		Overname is zonder schriftelijke toestemming van Allinq niet geoorloofd. Alle rechten voorbehouden.			
Adres:		Oude Tol 2		Project nr Allinq:		H86600	
Plaats:		Spikerboor		SCID nr Hoofdickket:		B002B	
Schaal:		1:500 en 1:1000		Tekeningssoort:		Boorprofiel	
Formaat:		A3		Bladnummer:		GROEVE-01-B002B	

allinq

Verkeers 166
3840 AD Haren
3846 BN Harenwijk

allinq

Telefoon: 0341-437100

allinq

Noordpijl