



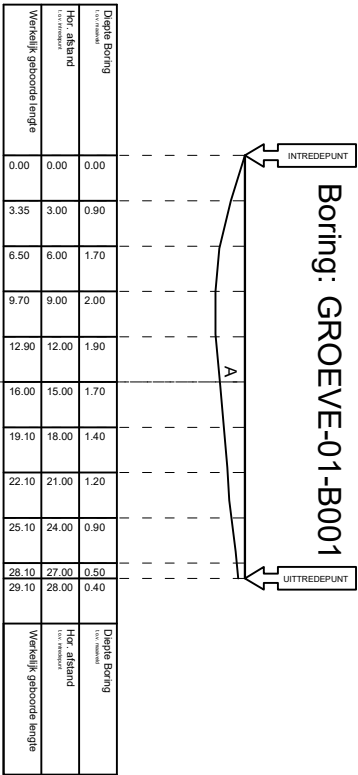

Dwarsprofiel schaal 1:500

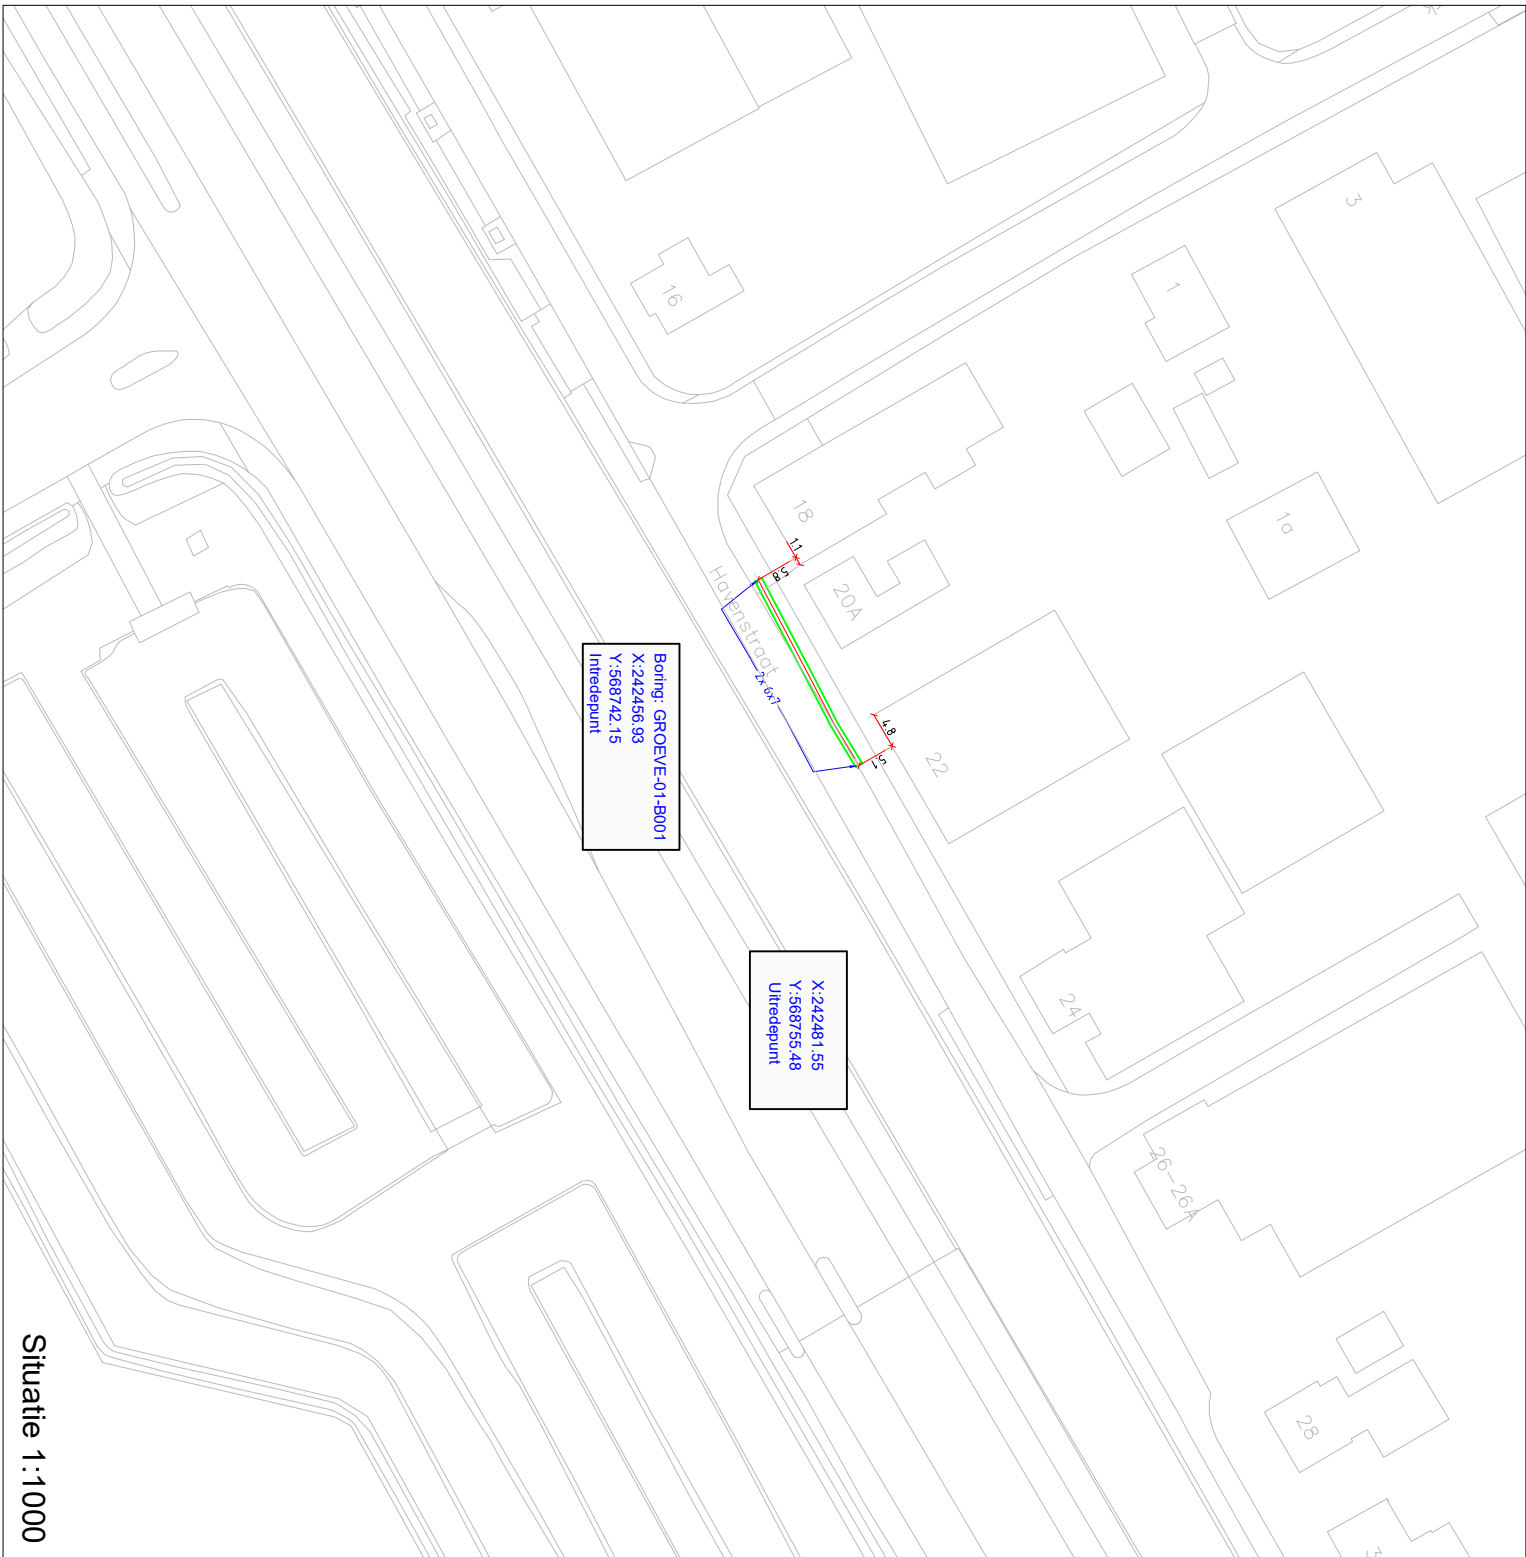

Situatie 1:1000



Dwarsdoorsnede A

Datum:	Par:	Contol:	Wijziging:	Projectnaam :	CIF Glasvezelkultuurf Drenthe	Overname is zonder schriftelijke toestemming van Allinq niet geoorloofd. Edeur is schit voorbehouden.
...	...	...	...	Adres :	Havenstraat 20A	Project nr Allinq :
...	...	...	...	Plaats :	Zuidlaan	H86600
...	...	...	...	Schaal:	1:500 en 1:1000	SCID nr Hoofddiket :
...	...	...	...	Formaat:	A3	B001

allinq		Teekingsort:	Tekeningsoort:
3840 AD 3846 BN Harderwijk		Boortprofiel	