


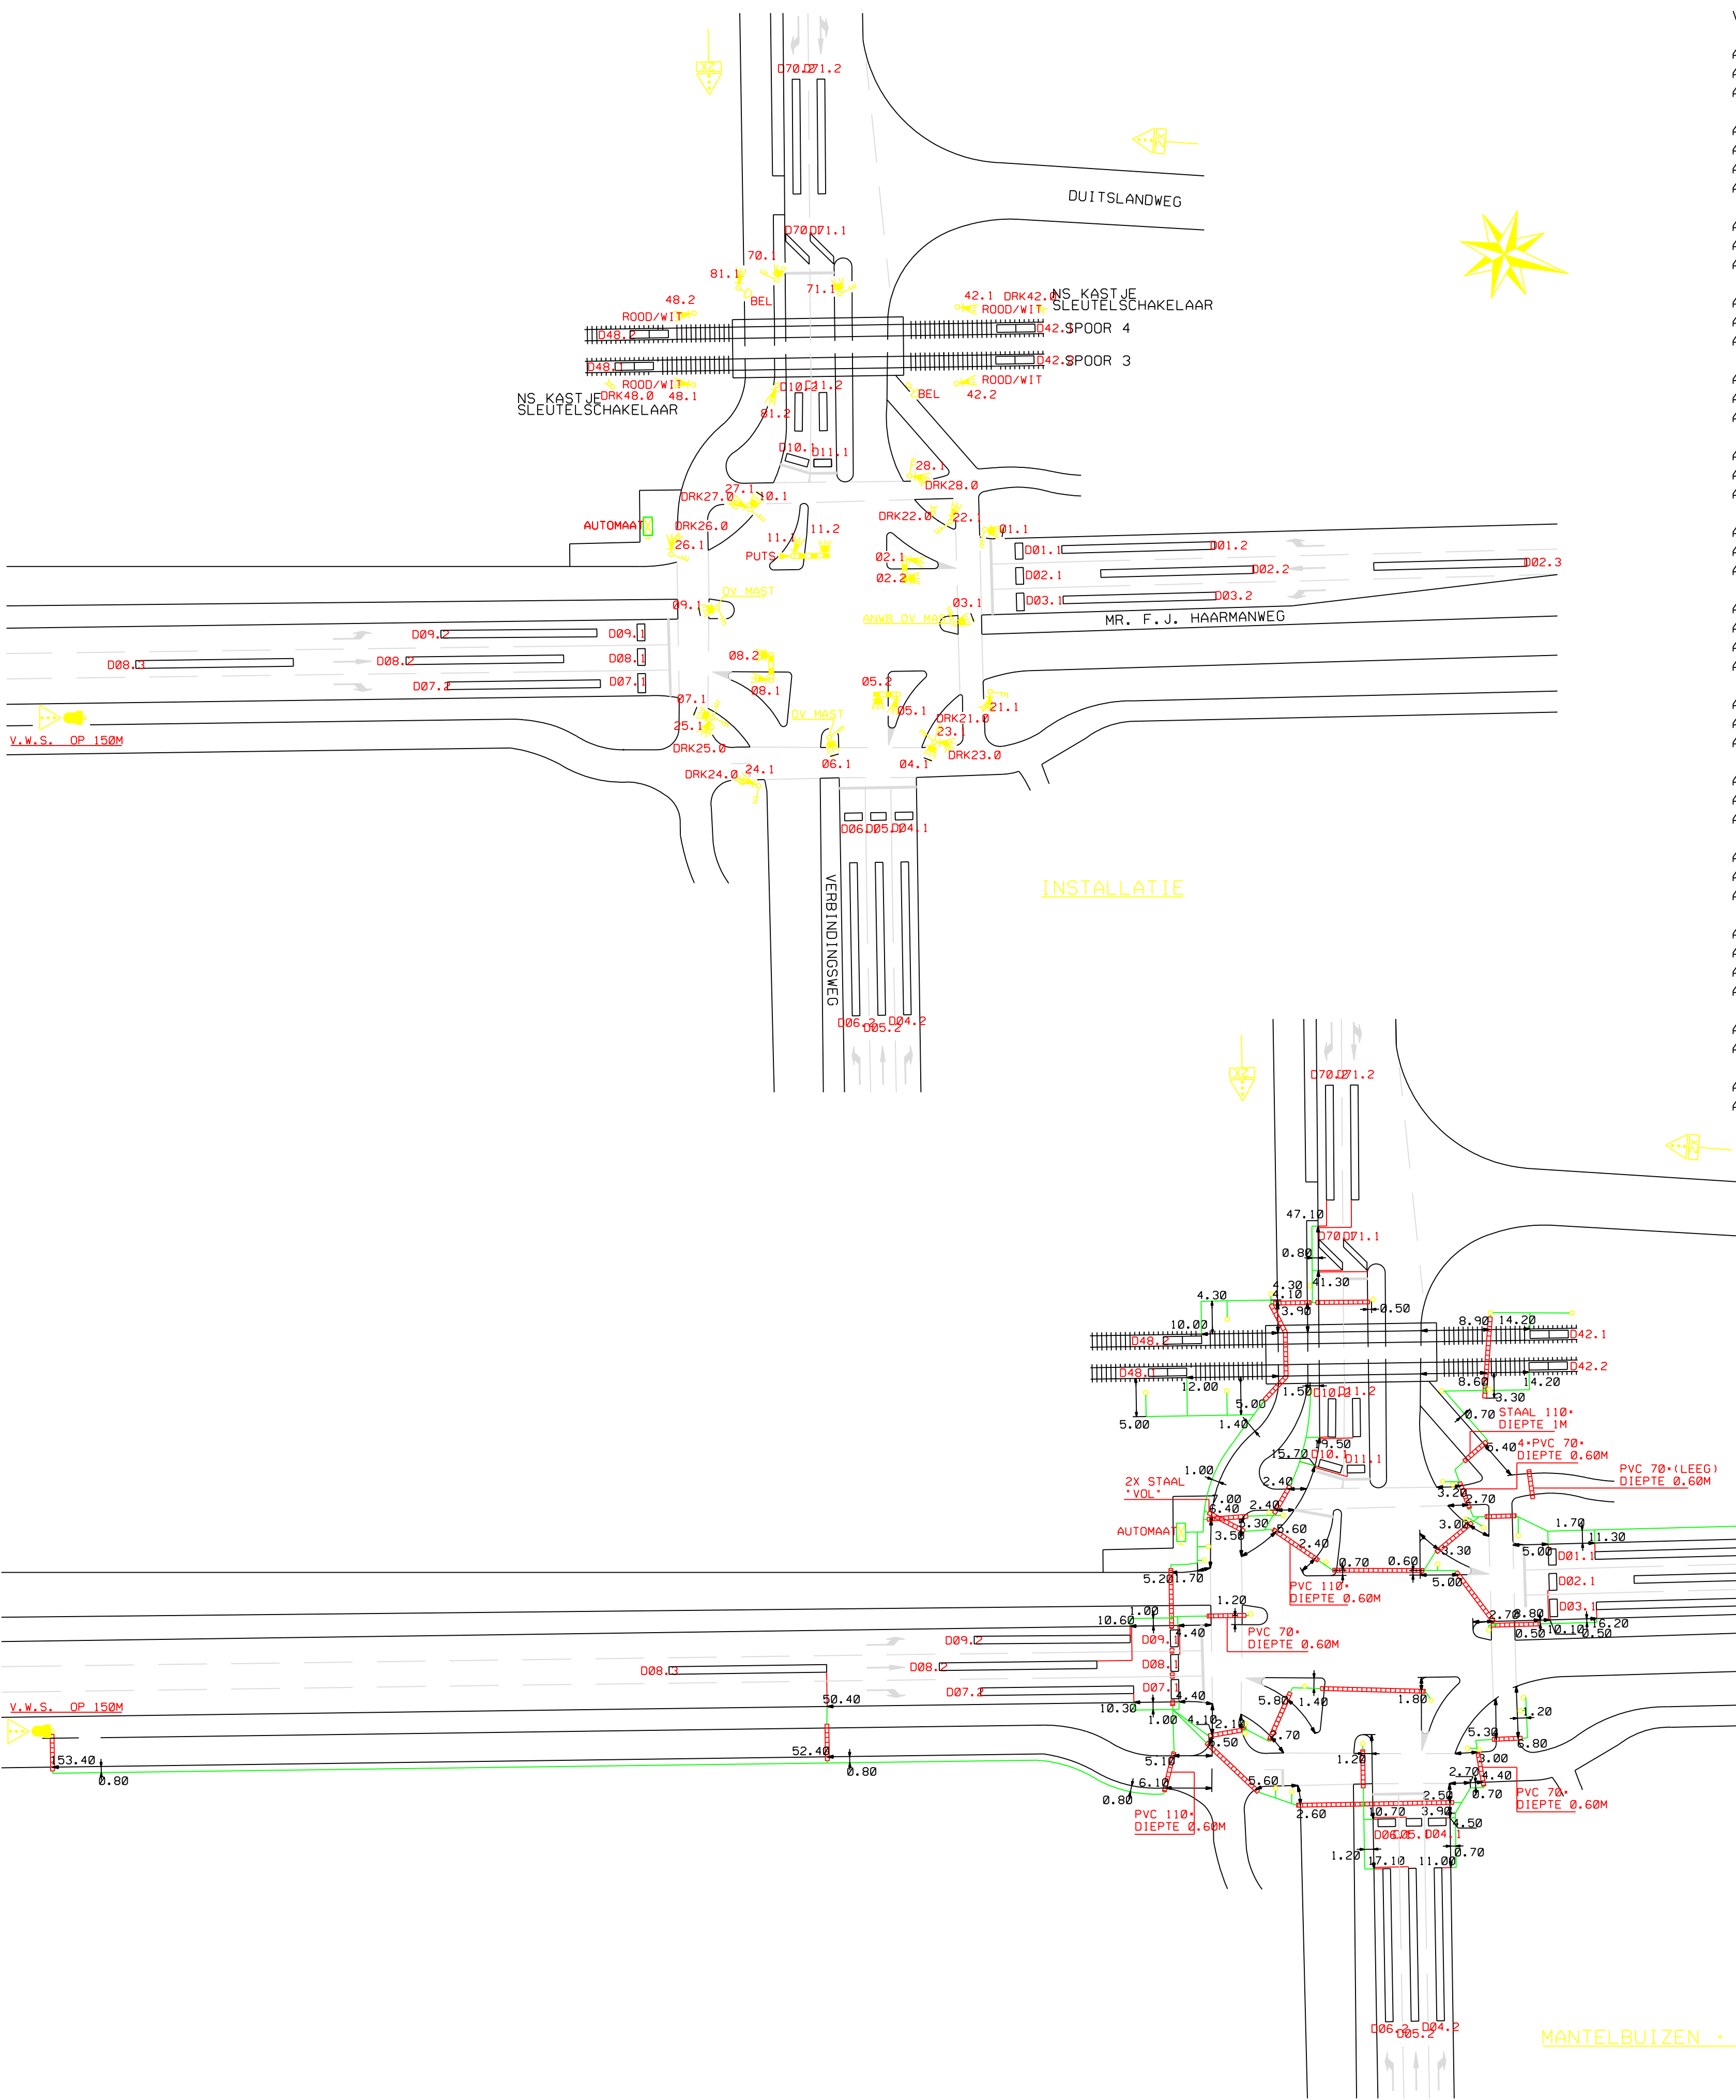

VAN	NAAR	DOORSNEDE	KABELNUMMER
AUTOMAAT	LNT 01.1	VO-YMVKAS 4*1,5	42
AUTOMAAT	LUS D01.1	VO-YMVKAS 2*1,5	43
AUTOMAAT	LUS D01.2	VO-YMVKAS 2*1,5	46
AUTOMAAT	LNT 02.1-02.2	VO-YMVKAS 8*1,5	36
AUTOMAAT	LUS D02.1	VO-YMVKAS 2*1,5	44
AUTOMAAT	LUS D02.2	VO-YMVKAS 2*1,5	48
AUTOMAAT	LUS D02.3	VO-YMVKAS 2*1,5	49
AUTOMAAT	LNT 03.1	VO-YMVKAS 4*1,5	37
AUTOMAAT	LUS D03.1	VO-YMVKAS 2*1,5	45
AUTOMAAT	LUS D03.2	VO-YMVKAS 2*1,5	47
AUTOMAAT	LNT 04.1-83.1	VO-YMVKAS 8*1,5	25
AUTOMAAT	LUS D04.1	VO-YMVKAS 2*1,5	20
AUTOMAAT	LUS D04.2	VO-YMVKAS 2*1,5	22
AUTOMAAT	LNT 05.1-05.2	VO-YMVKAS 8*1,5	15
AUTOMAAT	LUS D05.1	VO-YMVKAS 2*1,5	21
AUTOMAAT	LUS D05.2	VO-YMVKAS 2*1,5	23
AUTOMAAT	LNT 06.1	VO-YMVKAS 4*1,5	18
AUTOMAAT	LUS D06.1	VO-YMVKAS 2*1,5	19
AUTOMAAT	LUS D06.2	VO-YMVKAS 2*1,5	24
AUTOMAAT	LNT 07.1-85.1	VO-YMVKAS 8*1,5	13
AUTOMAAT	LUS D07.1	VO-YMVKAS 2*1,5	6
AUTOMAAT	LUS D07.2	VO-YMVKAS 2*1,5	8
AUTOMAAT	LNT 08.1-08.2	VO-YMVKAS 8*1,5	14
AUTOMAAT	LUS D08.1	VO-YMVKAS 2*1,5	7
AUTOMAAT	LUS D08.2	VO-YMVKAS 2*1,5	9
AUTOMAAT	LUS D08.3	VO-YMVKAS 2*1,5	10
AUTOMAAT	LNT 09.1	VO-YMVKAS 4*1,5	3
AUTOMAAT	LUS D09.1	VO-YMVKAS 2*1,5	4
AUTOMAAT	LUS D09.2	VO-YMVKAS 2*1,5	5
AUTOMAAT	LNT 10.1-81.1	VO-YMVKAS 8*1,5	29
AUTOMAAT	LUS D10.1	VO-YMVKAS 2*1,5	31
AUTOMAAT	LUS D10.2	VO-YMVKAS 2*1,5	33
AUTOMAAT	LNT 11.1-11.2	VO-YMVKAS 10*1,5	535
AUTOMAAT	LUS D11.1	VO-YMVKAS 2*1,5	32
AUTOMAAT	LUS D11.2	VO-YMVKAS 2*1,5	34
AUTOMAAT	LNT 21.1	VO-YMVKAS 4*1,5	38
AUTOMAAT	LNT 21.2	VO-YMVKAS 4*1,5	60
AUTOMAAT	LNT 21.3	VO-YMVKAS 4*1,5	61
AUTOMAAT	DRK 21.0	VO-YMVKAS 2*1,5	39
AUTOMAAT	LNT 23.1	VO-YMVKAS 4*1,5	17
AUTOMAAT	DRK 23.1	VO-YMVKAS 2*1,5	16
AUTOMAAT	LNT 25.1	VO-YMVKAS 4*1,5	2
AUTOMAAT	DRK 25.1	VO-YMVKAS 2*1,5	1

DETECTIELUSSEN	SYMBOL	VERKLARING
AUTO-LUSSEN		AUTOMAAT (AUT)
FIETSLUSSEN		SEKTIKAST (SK)
ARBEIDING VAN LUS IN METERS		OV-KAST
WIJZE VAN AANWIJZING		VOORWAARSCHUWINGSSEIN (VWS)
SCHAKELWIDTEKAST		2 LICHTS LANTAARN 20CM
PARALLEL EN AANSLUITING		TYPE "MAASTRICHT"
STOPSTREEP		2 LICHTS LANTAARN 20CM
SERIEEL AANSLUITING		1 LICHTS LANTAARN 20CM (EVT KNIPPER)

VAN	NAAR	DOORSNEDE	KABELNUMMER
AUTOMAAT	LNT 27.1	VO-YMVKAS 4*1,5	28
AUTOMAAT	DRK 27.1	VO-YMVKAS 2*1,5	27
AUTOMAAT	LNT 42.1	VO-YMVKAS 4*1,5	59
AUTOMAAT	LNT 42.2	VO-YMVKAS 4*1,5	62
AUTOMAAT	DRK 42.1 (NS)	G.T.K. 3*4*0,8	
AUTOMAAT	LUS D42.1 (NS)	VO-YMVKAS 2*1,5	
AUTOMAAT	LUS D42.2 (NS)	VO-YMVKAS 2*1,5	
AUTOMAAT	LNT 48.1	VO-YMVKAS 4*1,5	50
AUTOMAAT	LNT 48.2	VO-YMVKAS 4*1,5	52
AUTOMAAT	DRK 48.1 (NS)	G.T.K. 3*4*0,8	
AUTOMAAT	LUS D48.1 (NS)	VO-YMVKAS 2*1,5	
AUTOMAAT	LUS D48.2 (NS)	VO-YMVKAS 2*1,5	
AUTOMAAT	LNT 70.1	VO-YMVKAS 4*1,5	57
AUTOMAAT	LUS D70.1	VO-YMVKAS 2*1,5	53
AUTOMAAT	LUS D70.2	VO-YMVKAS 2*1,5	55
AUTOMAAT	LNT 71.1	VO-YMVKAS 4*1,5	58
AUTOMAAT	LUS D71.1	VO-YMVKAS 2*1,5	54
AUTOMAAT	LUS D71.2	VO-YMVKAS 2*1,5	56
AUTOMAAT	DRK 81.0	VO-YMVKAS 2*1,5	30
AUTOMAAT	DRK 83.1	VO-YMVKAS 2*1,5	26
AUTOMAAT	DRK 85.1	VO-YMVKAS 2*1,5	12
AUTOMAAT	LNT 87.1	VO-YMVKAS 4*1,5	40
AUTOMAAT	DRK 87.1	VO-YMVKAS 2*1,5	41
AUTOMAAT	VWS RI 8	VO-YMVKAS 3*2,5	11

OPMERKING: NIET NADER AANGEGEVEN MANTELBUIZEN ZIJN BESTAAND OF DOOR DERDEN AANGEBRACHT. DE LAMPEN ZIJN 40V/40W. DE LANTAARNS VOOR AUTOVERKEER ZIJN UITGEVOERD IN LED.

VIALIS VERKEER & MOBILITEIT BV	KRUISPUNT: ROOSEVELTLAAN	VERKEERSREGELINSTALLATIE	SCHAAL: 1:500
MR. F. J. HAARMANWEG	TERNEUZEN	AUT. NR. FR90-0923	GETEKEND: 31-3-2008
Imtech	NETTENBOUW BV	POSTBUS 725	FORMAAT: A1
Infra	3800 AS AMERSFOORT	TEL. (033) 450 22 11	TEKENING NUMMER: R18-2002/105
GEWIJZIGD	FAX (033) 455 98 12		BLAD 1 VAN 1

F:\018\TEK\REVISIE\2000-09\2002\2002105.DWG