

De digitale informatie moet verplicht aanwezig zijn als u graaft.

KLIC-nummer: 25O0059217 - 1


pagina: 1 van 1

Overzichtskaart

schaal:

1:461

datatransport KL1049	gas hoge druk KL1081	laagspanning GM0715	overig KL1104	riool vrijerval GM0715	water KL1104
datatransport KL1051	gas lage druk KL1081	laagspanning KL1081			
datatransport KL2014					

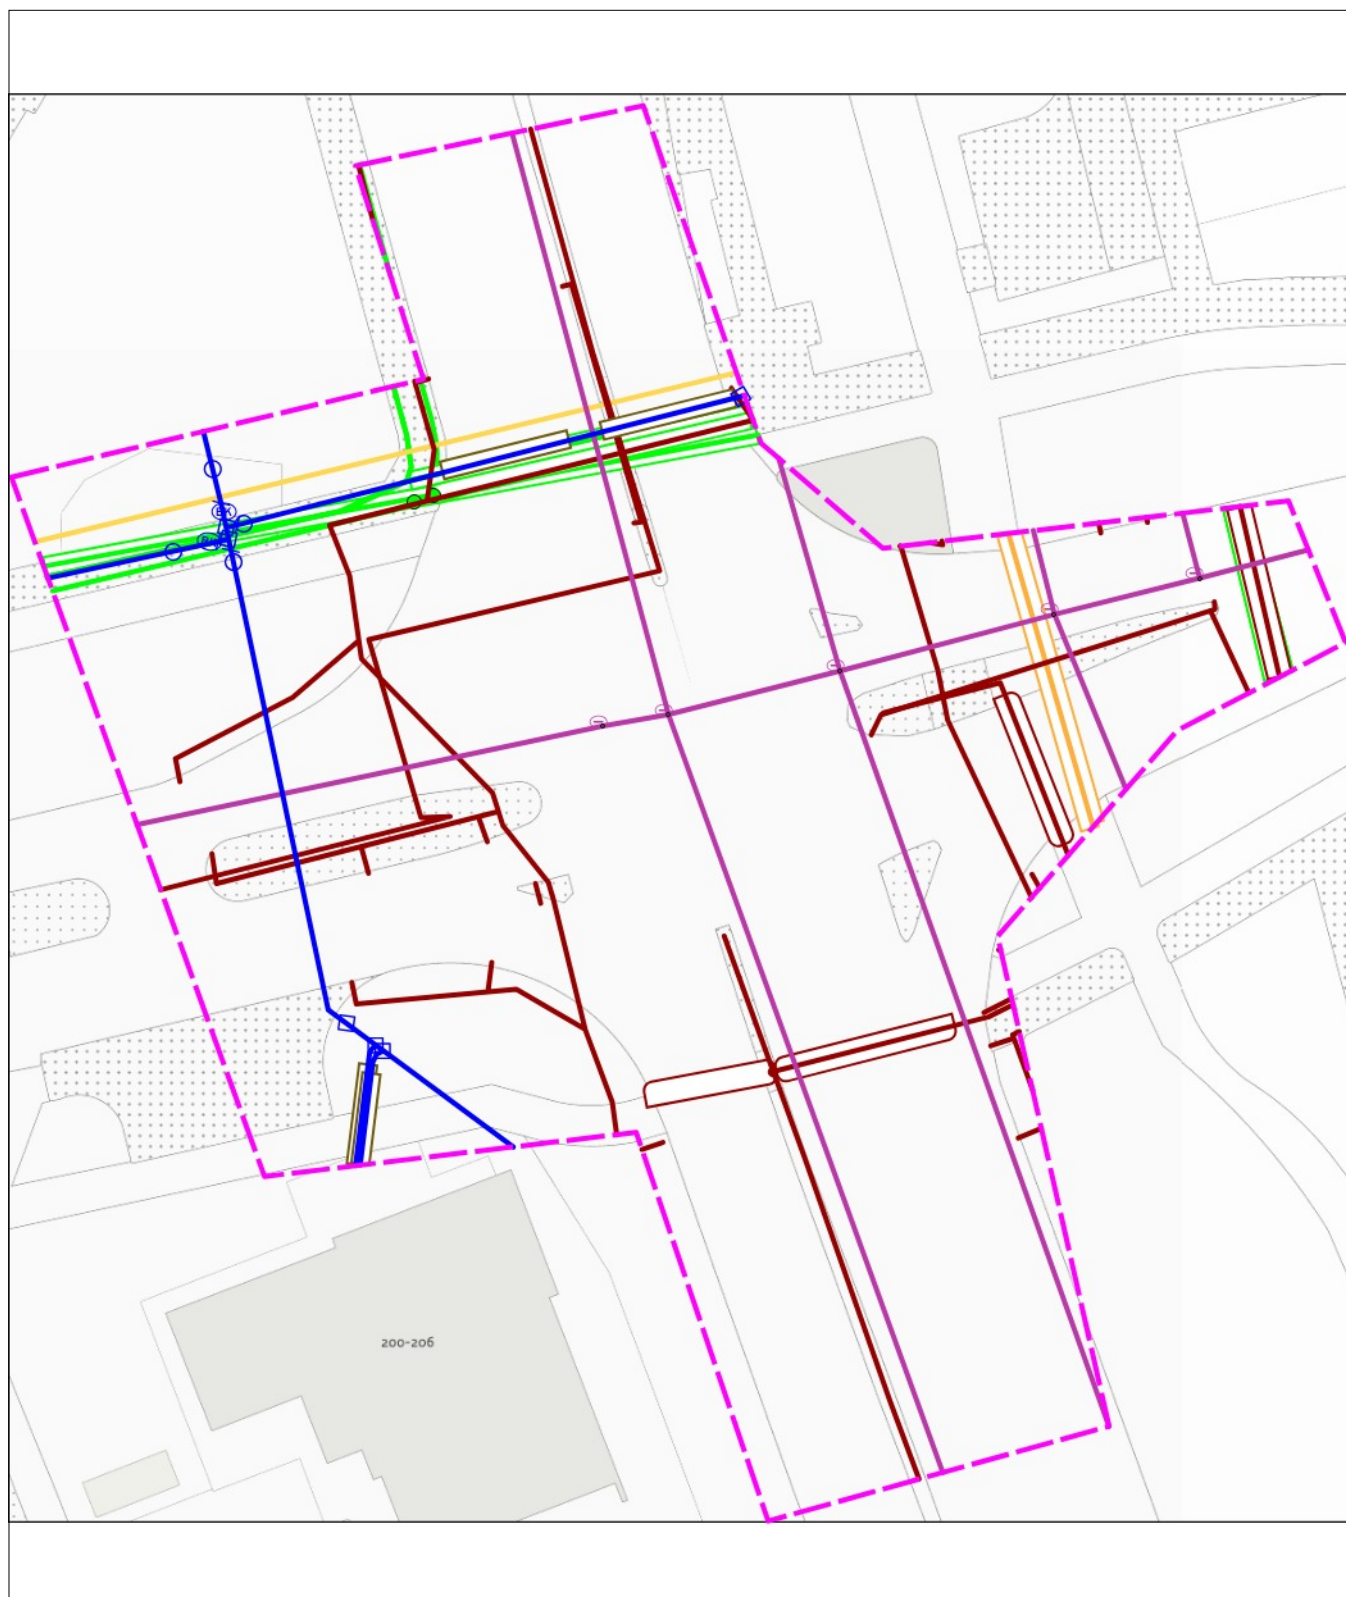

0 5 10 meter

linksonder: X: 47.116,0 Y: 371.722,0
rechtsboven: X: 47.198,0 Y: 371.809,0