

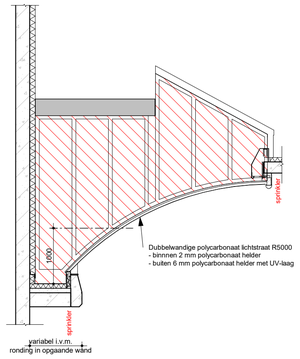



Linkerzijaanzicht bestaand

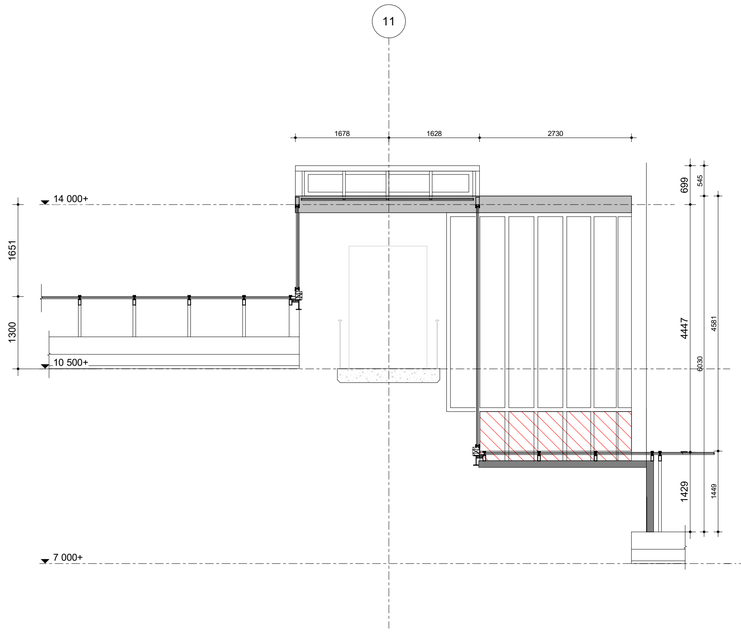


Vooraanzicht bestaand

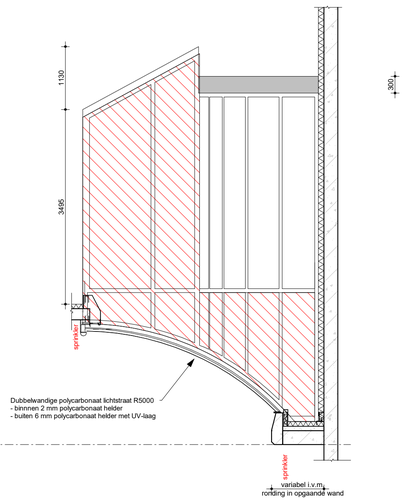


Rechterzijaanzicht bestaand

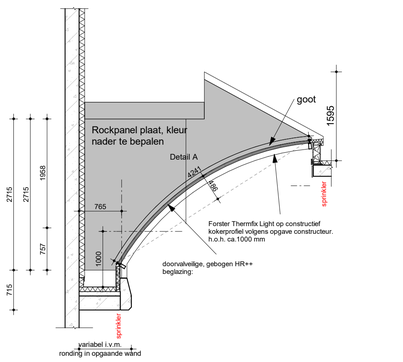


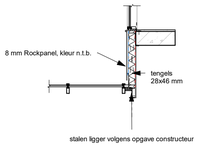

Linkerzijaanzicht nieuwbouw

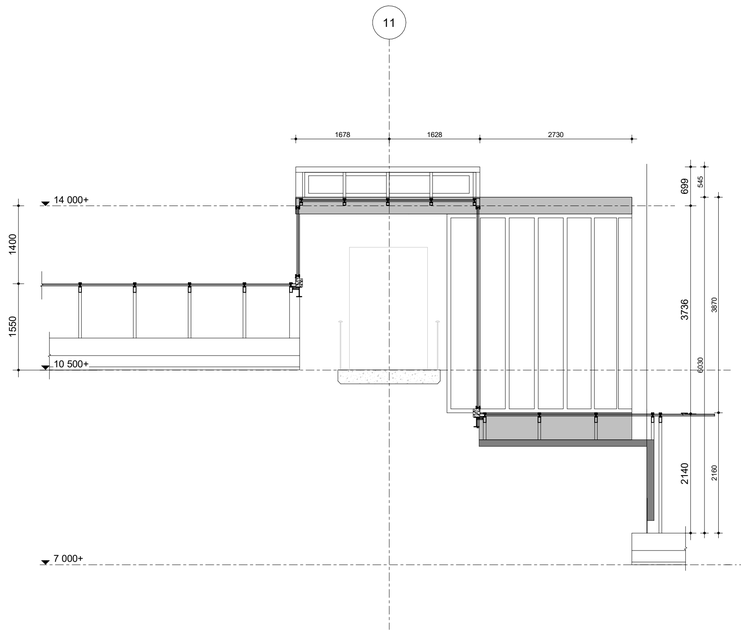

Vooraanzicht nieuwbouw

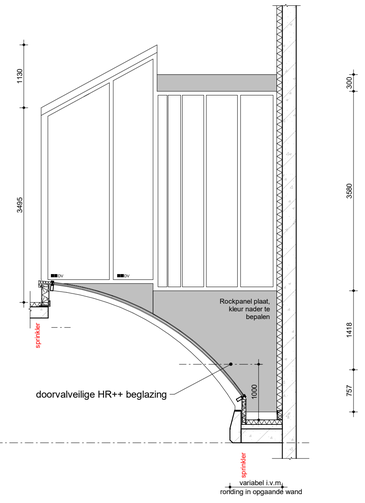


Rechterzijaanzicht nieuwbouw

Glas types

- **L2** : HR++ 2-zijdig letselbeperkend
- **L1** : HR++ enkelzijdig letselbeperkend
- : HR++
- **DV**: HR++ doorvalveilig

Te vervangen onderdelen

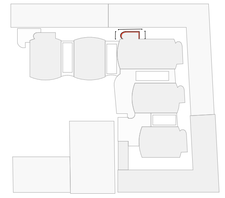

bct
– architecten
ingenieurs & adviseurs

ALLE MAATVOERING IN HET WERK TE CONTROLEREN

Goyotplein rechtbank

Opdrachtgever
Rijksvastgoedbedrijf

Projectadres
Guyotplein 1
9712NX
Groningen

bct architecten, ingenieurs en adviseurs bv
Capitool 15
7521 PL Enschede
+31 (0)53 4 884 884
info@bctarchitecten.nl
www.bctarchitecten.nl

Onderwerp
Trappenhuis 3.2

Projectnummer
20249009

Fase
Voorlopig ontwerp

Architect
dott. arch. Renzo Pavanello

Formaat
A1 (841 × 594 mm)

Projectleider
Cees de Boer

Schaal
As indicated

Modelleur
Didem Klein Kiskamp

Datum
05-02-2025

VO-116