

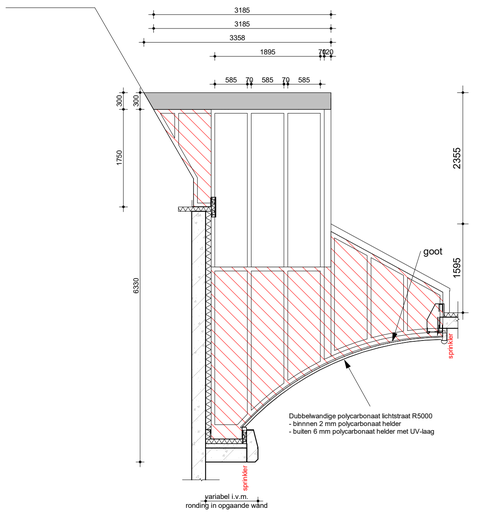



Linkerzijaanzicht bestaand

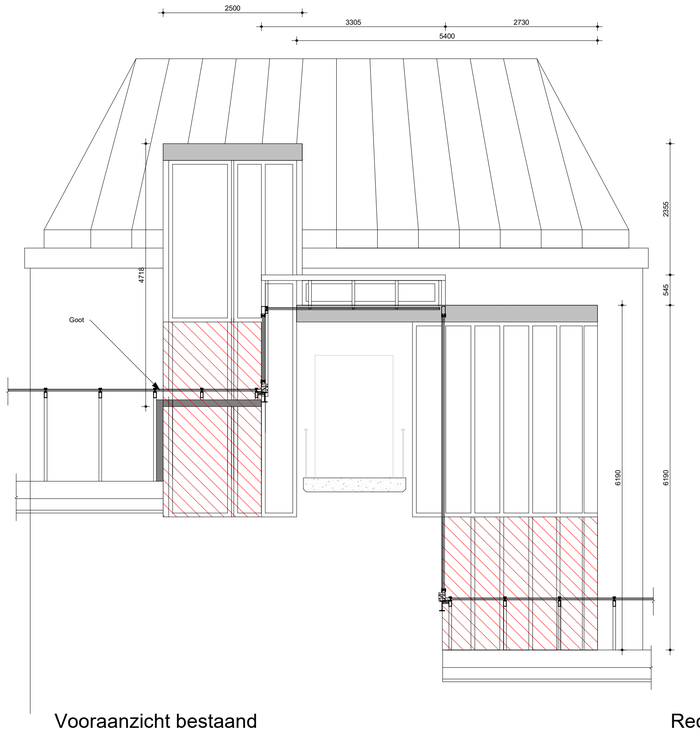


Vooraanzicht bestaand

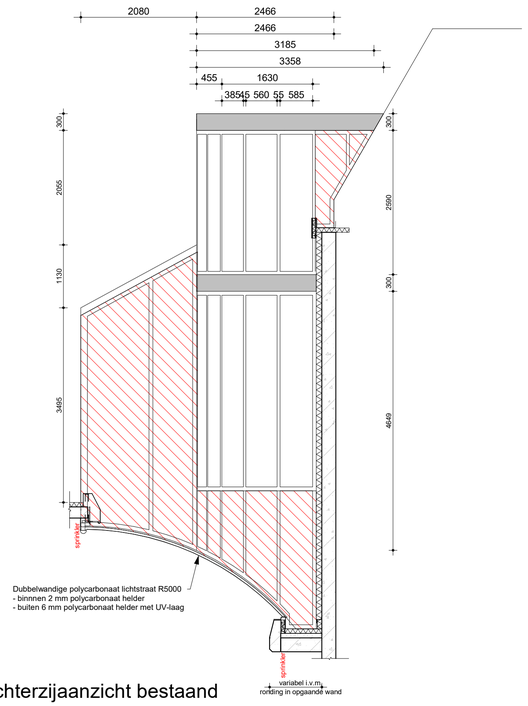


Rechterzijaanzicht bestaand

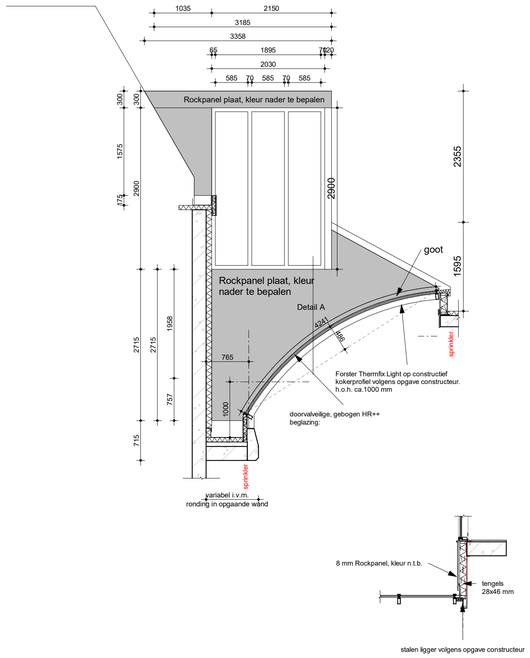

Linkerzijaanzicht nieuwbouw

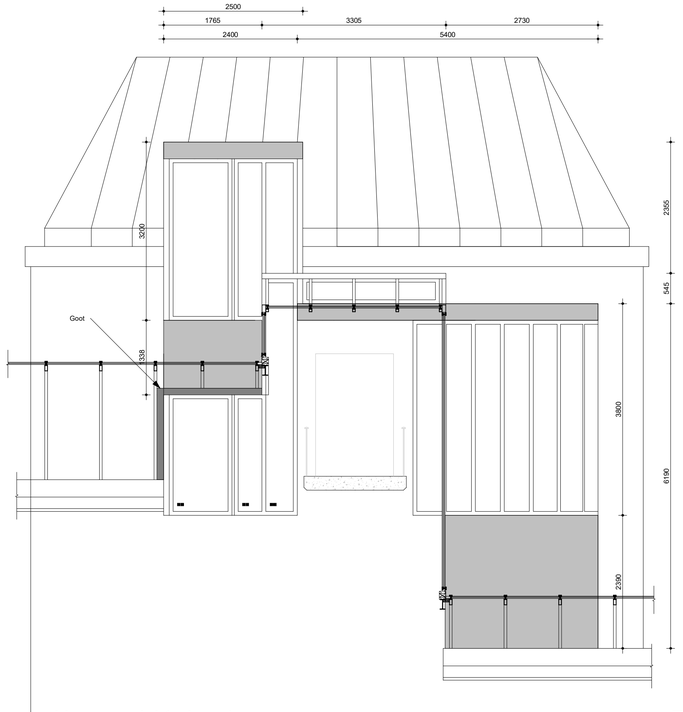

Vooraanzicht nieuwbouw

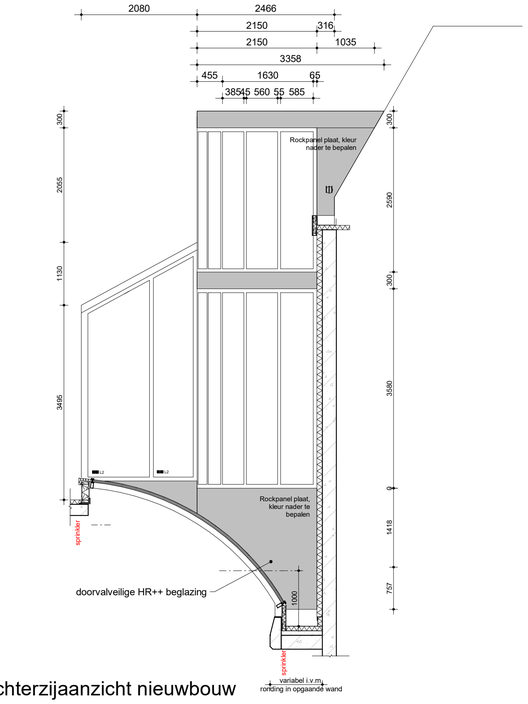


Rechterzijaanzicht nieuwbouw

Glas types

■■**L2** : HR++ 2-zijdig letselbeperkend
■■**L1** : HR++ enkelzijdig letselbeperkend
■■ : HR++
■■**DV**: HR++ doorvalveilig

Te vervangen onderdelen

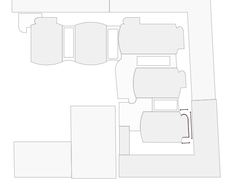

– architecten
ingenieurs & adviseurs

ALLE MAATVOERING IN HET WERK TE CONTROLEREN

Goyotplein rechtbank

Opdrachtgever
Rijksvastgoedbedrijf

Projectadres
Guyotplein 1
9712NX
Groningen

bct architecten, ingenieurs en adviseurs bv
Capitool 15
7521 PL Enschede
+31 (0)53 4 884 884
info@bctarchitecten.nl
www.bctarchitecten.nl

Onderwerp
Trappenhuis 1

Fase
Voorlopig ontwerp

Formaat
A1 (841 × 594 mm)

Schaal
1:50

Datum
05-02-2025

Projectnummer
20249009

Architect
dott. arch. Renzo Pavanello

Projectleider
Cees de Boer

Modelleur
Didem Klein Kiskamp

VO-113