


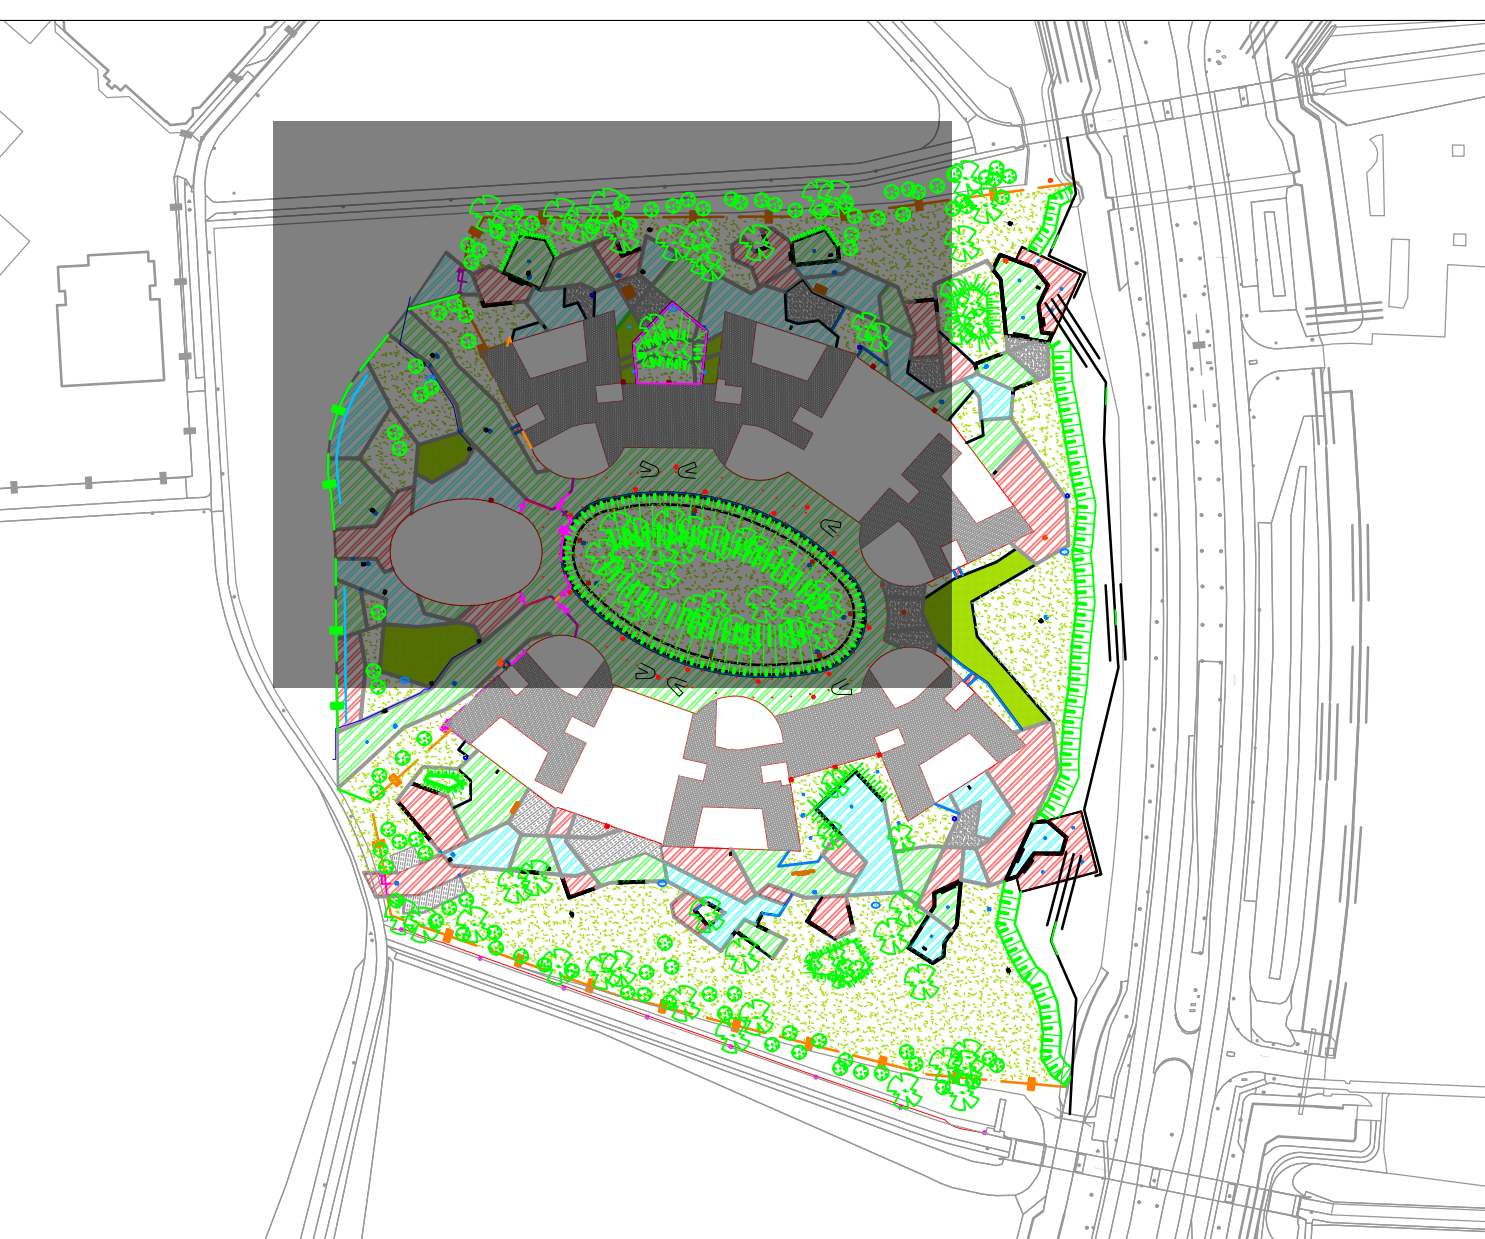

- Betonstraatsteen 300x100x80mm Kleurmix A**
- kleur 1642 (24/42)
 - grip un (24/42)
 - afwerkf 1501
 - kleur 1958 (24/42)
- Betonstraatsteen 300x100x80mm Kleurmix B**
- kleur 1642 (24/42)
 - grip un (24/42)
 - afwerkf 1501
 - kleur 1958 (24/42)
- Betonstraatsteen 300x100x80mm Kleurmix C**
- kleur 1642 (24/42)
 - grip un (24/42)
 - afwerkf 1501
 - kleur 1958 (24/42)
- Befontegels**
- afm. 300x300x50mm
 - kleur: grijs
- Befontegels**
- afm. 300x300x50mm
 - kleur: grijs
- Constructie beton**
- dikte 200mm
 - gewapend
- NobreCal**
- dikte 30mm
 - fundering megringslaag dikte 300mm
- betontegel**
- afm. 300x300x50mm
 - kleur: mixgrijs
- zitelement**
- afm. 300x300x50mm
 - prof. 60
- opsluitband**
- afm. 100x100 mm
 - kleur: grijs
- gestabiliseerd gazon**
- dikte 100 mm
 - gazon met 10% RAS fundering dikte 30mm
 - fundering ondergrond 2/3 dikte 100mm
- gazon**
- ondergrond fundering dikte 200mm
 - gazonmest 100%
- grindkoffer**
- natuurlijke gesteente 10/22
- Galeibus ADASIO (scooterparking)**
- afm. 400x100 mm
 - materiaal: RVS/AL geborsteld 4303
- inspectiepunt HWA/drainage en DWA**
- kleur: grijs
- straatkol**
- type 1250R DW 25 witte
 - hoogte 900mm
- Com 2664/5 STRPV 3021/GRS L2**
- kleur: grijs
- Com 1033% OVL001 GRT L3**
- kleur: grijs
- Lichtmasten aangebracht door ITN**
- kleur: grijs
- OVL Kabel 4x2,5mm² YMYK-as EO**
- kleur: grijs
- OVL Kabel 4x10mm² YMYK-as EO**
- kleur: grijs
- keerwand**
- afm. 1000x1000x100mm
 - kleur: grijs
- zitelementen**
- Schuilpoort**
- type Rosa 180 gecoat
- Poort**



3D	09/11/21	BO	MM	MM	MM	Status van ontwerp naar definitief
2D	08/11/21	BO	MM	MM	MM	Opmerkingen verwerkt
3D	29/10/21	BO	MM	MM	MM	-
VERSE	DATUM	GET.	DEC.	VRIJ.	TOELICHTING	
HOORNSTRA-OPHOF						Geschied E.Oosting Gecontroleerd M. Mulder Vrijgemaakt M. Winkel Projector: OG
WATERMANSTRAAT 37 7324 AJ, APELDOORN tel. 055 - 3600021 www.hoornstra-infrabouw.nl info@hoornstra-infrabouw.nl						OPDRACHTGEVER Gemeente Lelystad PROJECTOMSCHRIJVING Inrichting Campus SVOL Rietlanden TEKENINGOMSCHRIJVING Revisie bovengronds Blad I
Projector: OG 18.301						Schaal: Format: A0 Bladen: 1 van 4 Status: Definitief Datum: 09/11/2021 Versie: 1.0