


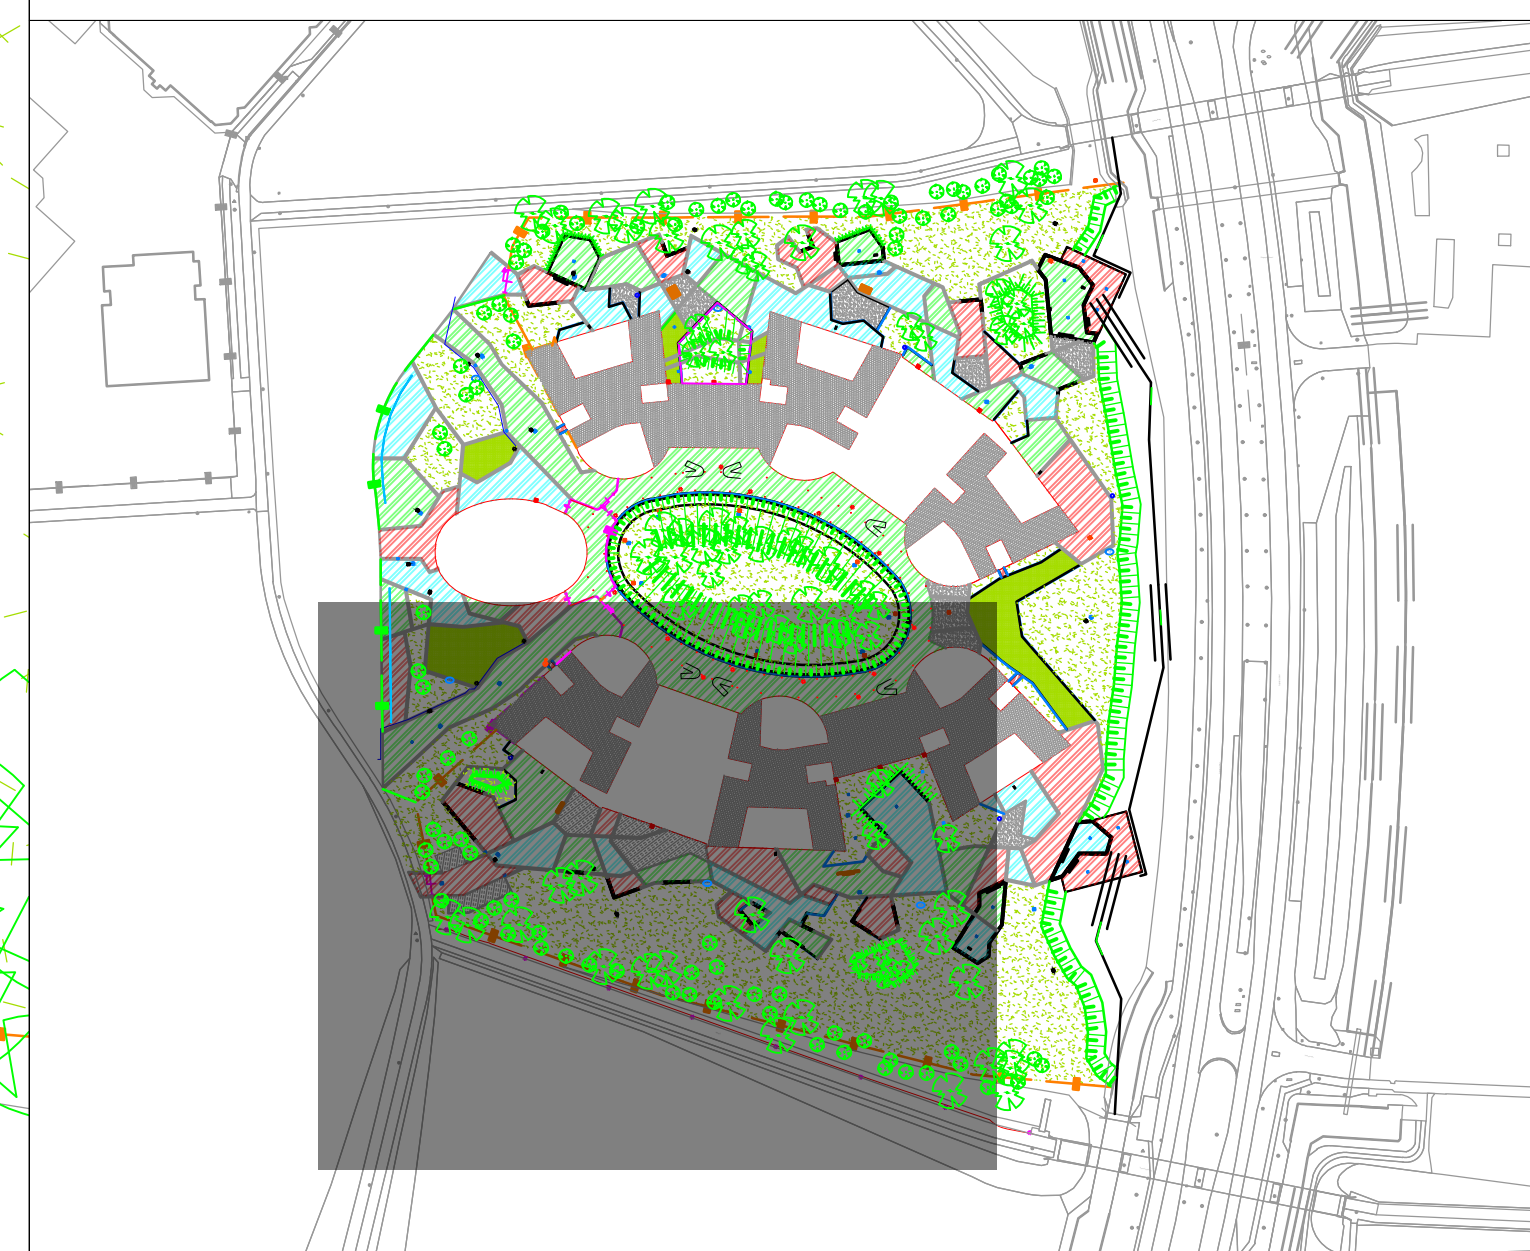

	Betonraafsteel 300x100x80mm Kleurmix A - kleur 104.2 (62/2) - grs en (24/2) - afmeting (8/2) - kleur 108B (62/2)
	Betonraafsteel 300x100x80mm Kleurmix B - kleur 104.2 (52/2) - grs en (25/2) - afmeting (7/2) - kleur 108B (52/2)
	Betonraafsteel 300x100x80mm Kleurmix C - kleur 104.2 (52/2) - grs en (25/2) - afmeting (7/2) - kleur 108B (52/2)
	Betontegels - afm. 300x300x45mm - kleur grys
	Betontegels - afm. 300x300x45mm - kleur grys
	Constructie beton - dikte 200mm - gewapend
	Nobrecal - dikte 30mm - fundering: mengraafput dikte 300mm
	betonregel - afm. 100x40x100mm - kleur: antraciet
	zilelement - afm. 1x3x10x45 diverse lengtes - profiel beton
	opsluitband - afm. 100x25 mm - kleur: grys
	gestabiliseerd gazon - Grass Pa Co 554/100m - gewest met 40% teardale dikte 30mm - fundering: onbegrasstraat 2/0, dikte 150mm
	gazon - onbegreind teardale dikte 220mm - gewestpaal 100x2
	grindkoffer - natuurlijke gemeente 1/2/2
	Geleidebus ADAGIO (scooterparking) - Graco Pa Co 554/100m - gewest met 40% teardale dikte 30mm - fundering: onbegrasstraat 2/0, dikte 150mm
	inspectieput HWA/drainage en DWA
	straalkolk - fundering: op 100 cm water - hoogte 1000mm
	Com 2664-15 STRVP 3021/GS L2
	Com 103316 OVLO01 GR1 L3
	Lichtmasten aangebracht door ITN
	OVL Kabel 4x2,5mm2 YMKV- as E0
	OVL Kabel 4x10mm2 YMKV- as E0
	keerwand - afm. 3x300x125mm draagte lengtes - kleur grys
	zilelementen - materiaal: eikenhout - afm. 100x100x1000mm
	afvalbak - materiaal: staal, verzinkt en gecoat - afm. 146, 100, 100 - spoor: grys
	speeltoestel
	drinkwaterpunt
	Beschoeiing - hardhout: pijn 10x10x2000000 h.n. 10 m - constructie: hardhout/ruis - afm. 100x100x100mm
	Danwand - materiaal: hardhout - r.p.v. doorsteek rolring in beschoeiing
	Hekwerk (terrein gebonden) - dubbelstaal: DIN24 243 gewast - elementen: 400x300 h.n. 2300 - hoogte: 2,250m
	Hekwerk (terrein gebonden) - dubbelstaal: DIN24 243 gewast - elementen: 400x300 h.n. 2300 - hoogte: 1,500m
	Hekwerk (gebouw gebonden) - dubbelstaal: Rosa 780 gewast - elementen: 400x300 h.n. 2300 - hoogte: 1,500m
	Schuifpoort - type: Rosa 180 gewast
	Poort - type: Rosa 180 gewast
	Hydrant



30	09.11.21	EO	MM	MMV	Status van concept naar definitief		
30	08.11.21	EO	MM	MMV	Opleidingen verwerkt		
30	29.10.21	EO	MM	MMV	-		
VERSE	DATUM	GET.	GEC.	VRL:	TOELICHTING		

		Gekond E.Oversig Gekoördineerd Ht. Plakker Uitgevoerd M. Wenkel Projector: GG	
WATERMAALSTRAAT 31 7324 JA, APELDOORN Tel: 055 - 3609021 www.hoornstra+infrabouw.nl info@hoornstra+infrabouw.nl		PROJECTONTWERP Gemeente Lelystad PROJECTONTWERP Inrichting Campus SVOL Rietlanden TEKENINGSONTWERP Revisie bovengronds Blad3	
		Projector: GH 18301	Schaal: 1:200 Formaat: A0 Bladen: 3 van 4 Definitief Datum: 09.11.2021 Versie: 1.0