



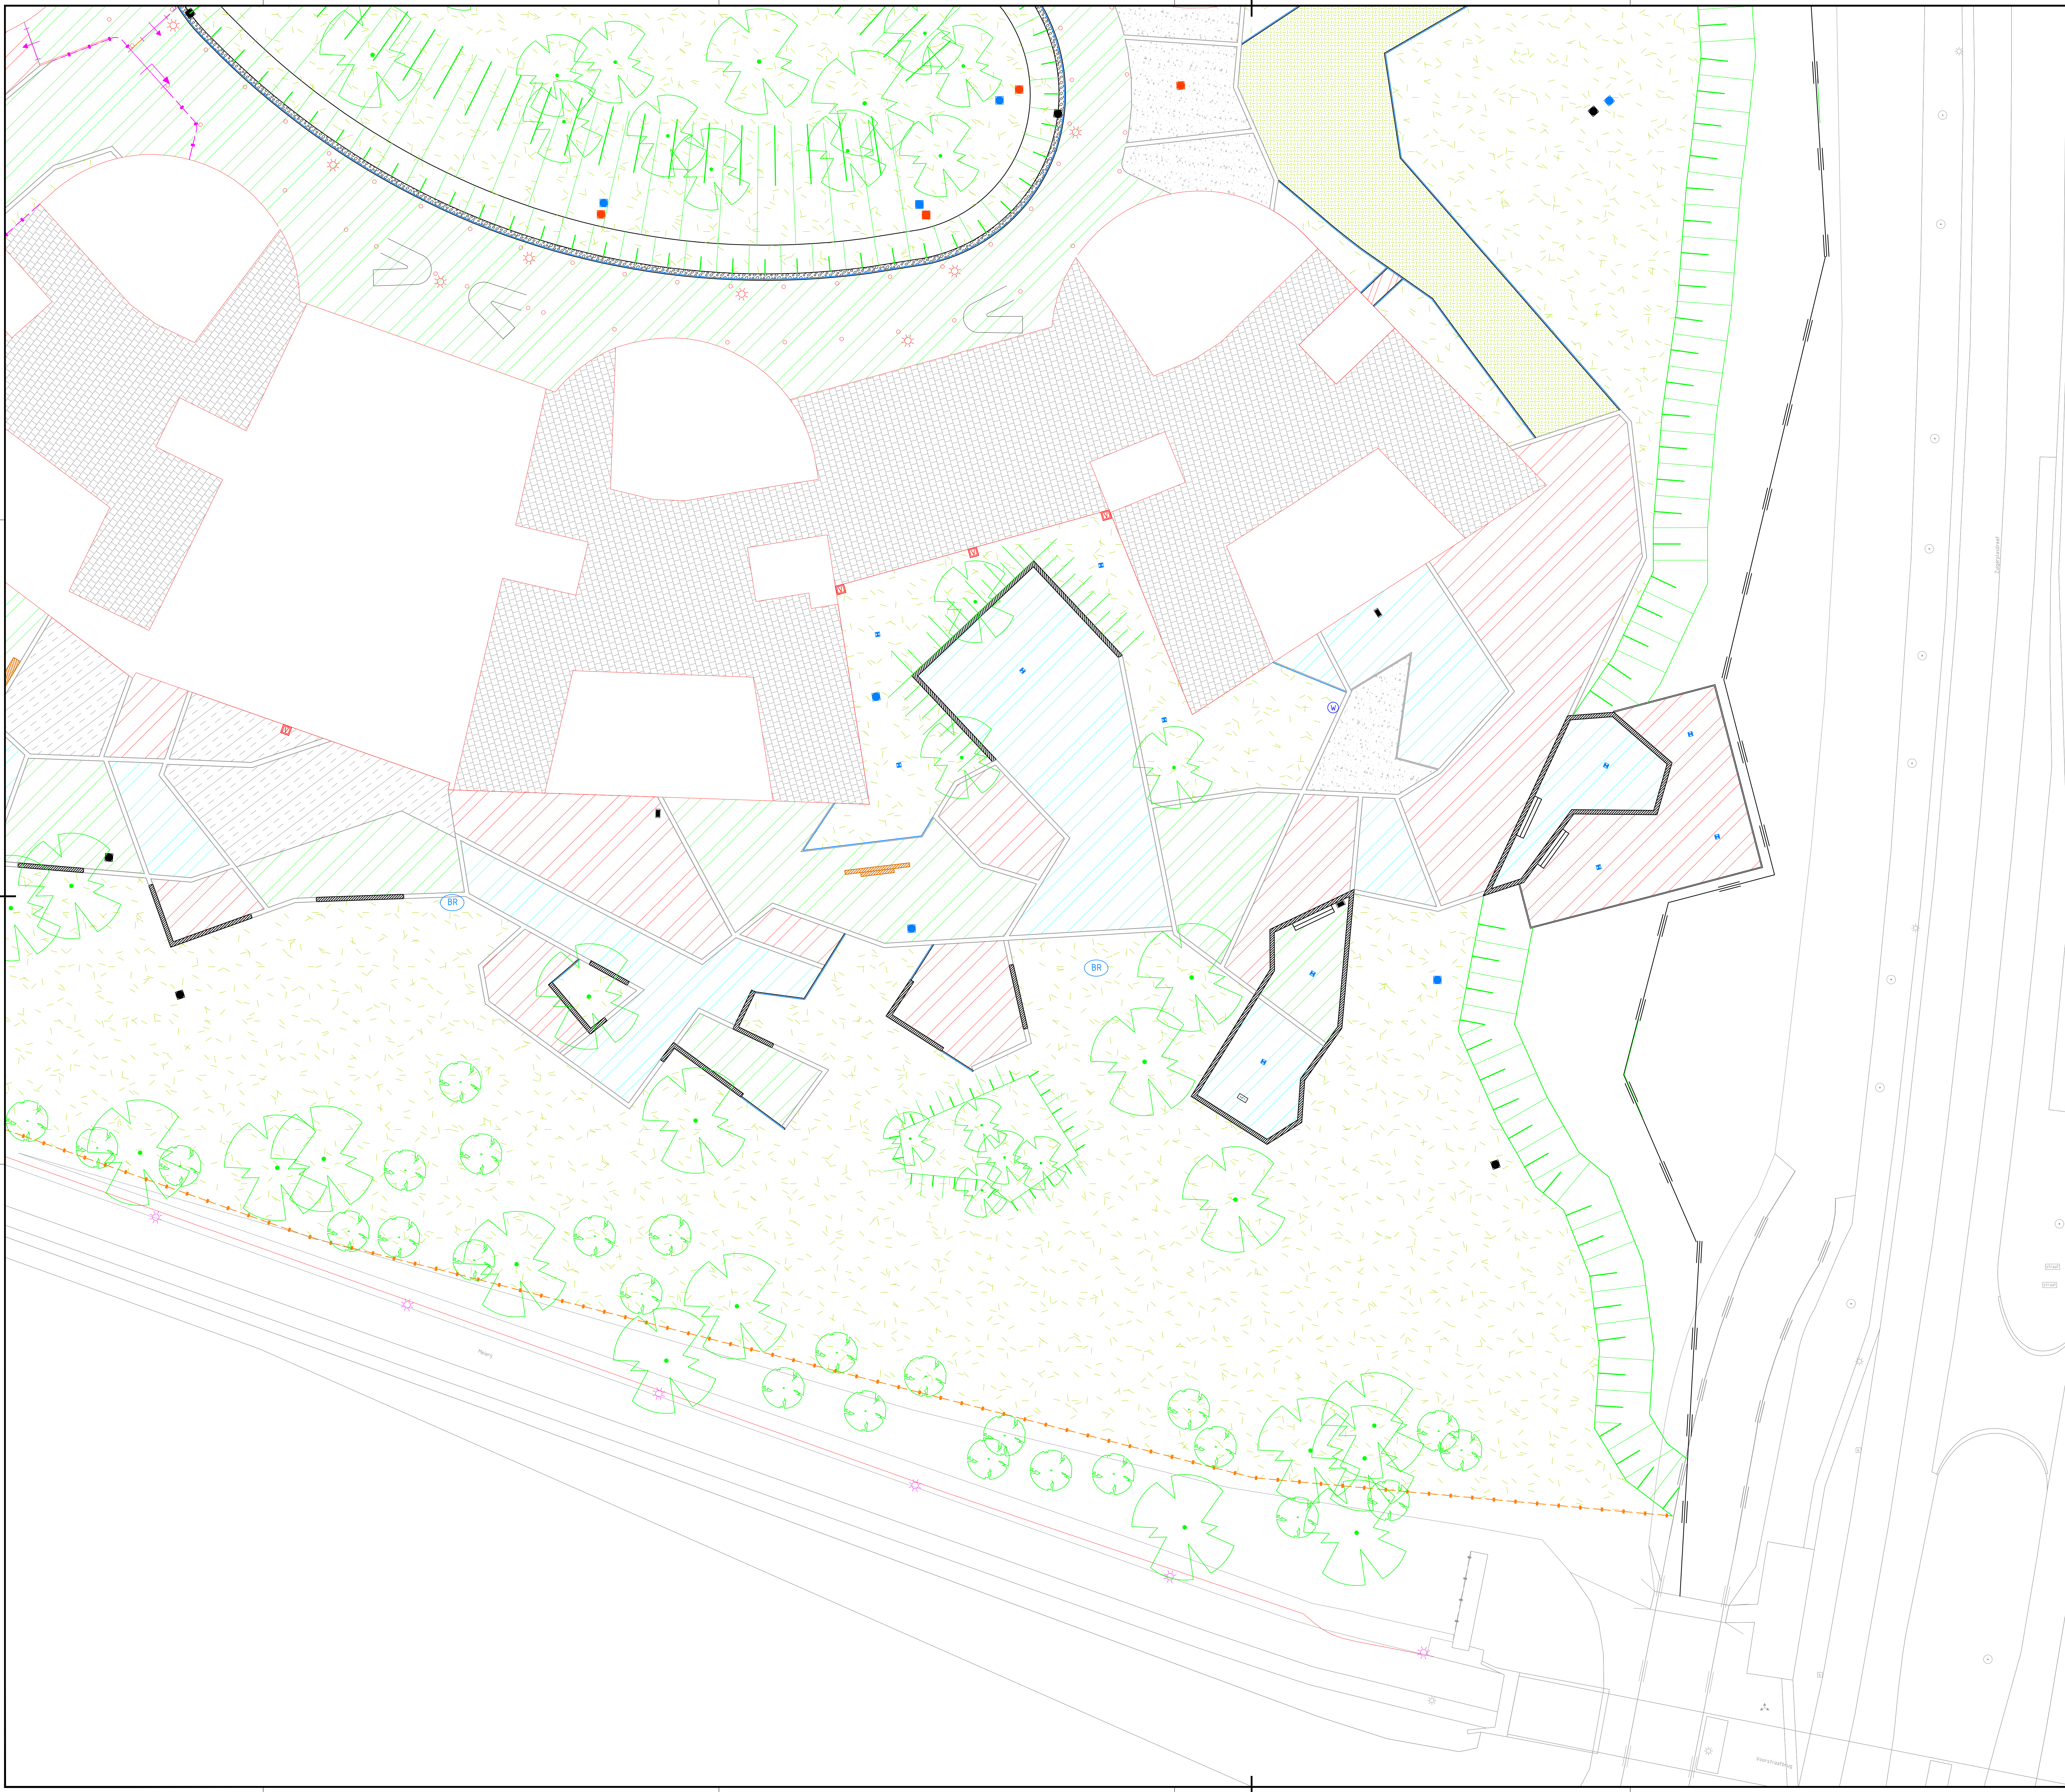

- Betonstraatsteen 300x100x80mm Kleurmix A**
 - kleur 1642 (24/42)
 - grs un 24/42
 - afvoer 180
 - kleur 1958 (24/42)
- Betonstraatsteen 300x100x80mm Kleurmix B**
 - kleur 1642 (24/42)
 - grs un 24/42
 - afvoer 180
 - kleur 1958 (24/42)
- Betonstraatsteen 300x100x80mm Kleurmix C**
 - kleur 1642 (24/42)
 - grs un 24/42
 - afvoer 180
 - kleur 1958 (24/42)
- Befontegels**
 - afm. 300x300x50mm
 - kleur grs
- Befontegels**
 - afm. 300x300x50mm
 - kleur grs
- Constructie beton**
 - dikte 200mm
 - gewoont
- NobreCal**
 - dikte 30mm
 - fundering meesgranzel dikte 300mm
- befontegel**
 - afm. 300x300x50mm
 - kleur meesgrs
- zitelement**
 - afm. 300x300x50mm
 - grs 10/20
- opstuiband**
 - grs 10/20
 - kleur grs
- gestabiliseerd gazon**
 - dikte 100mm
 - gazon met 10% zand
 - fundering meesgranzel dikte 30mm
 - fundering meesgranzel dikte 100mm
- gazon**
 - ondergrond meesgranzel dikte 300mm
 - gazonmest 10/20
- grindkoffer**
 - natuurlijke gesteente 10/20
- Galeibus ADASIO (scooterparking)**
 - afm. 400x100x100mm
 - materiaal: RVS/Alu geborsteld 4303
- inspectiepunt HWA/drainage en DWA**
 - kleur blauw
 - kleur zwart
 - kleur rood
- straatkolk**
 - type 1000 DW 25 achter
 - hoogte 100mm
- Com 2664/S STRPV 3021/GRS L2**
- keerwand**
 - afm. 1000x1000x100mm
 - kleur grs
- zitelementen**
 - afm. 300x300x50mm
- Schafpoort**

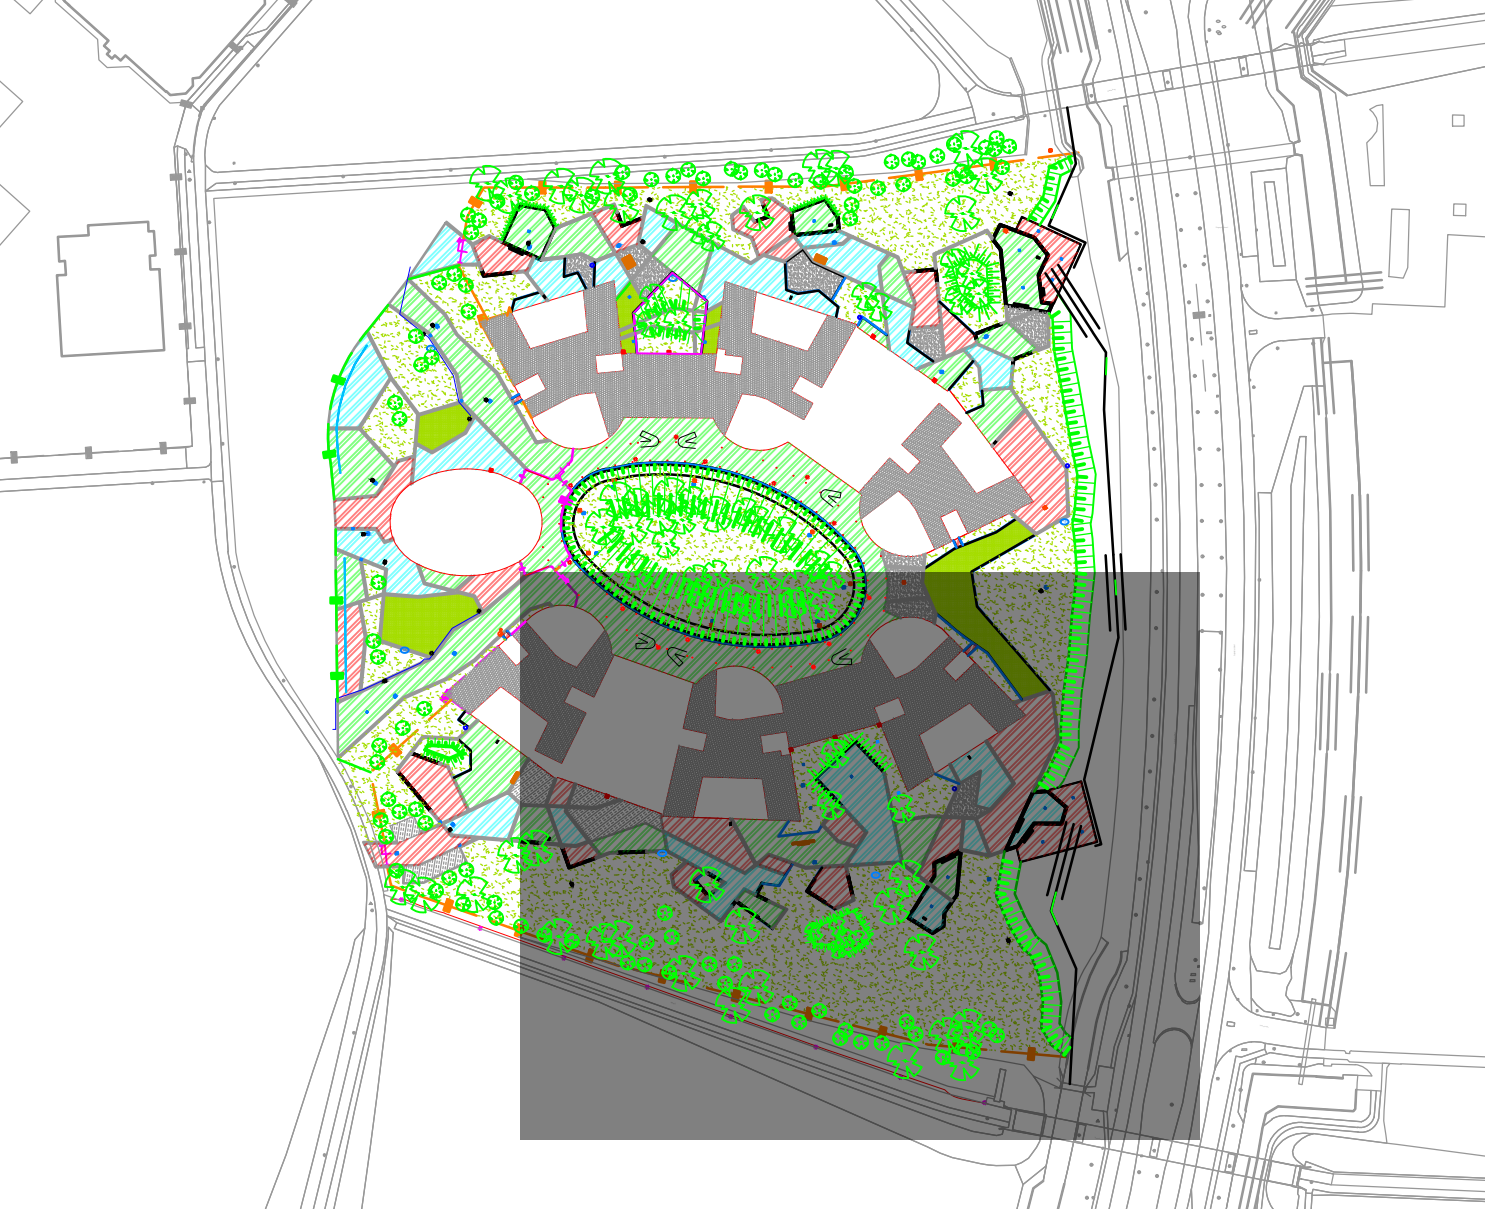

3D	09.11.21	BO	MM	MM	MM	Status van concept naar definitief
2D	08.11.21	BO	MM	MM	MM	Opmerkingen verwerkt
3D	29.10.21	BO	MM	MM	MM	-
VERSE	DATUM	GET.	DEC.	VRIJ.	TOELICHTING	
WATERMANSTRAAT 37 7324 AJ, APELDOORN tel. 055 - 3600021 www.hoornstra-infrabouw.nl info@hoornstra-infrabouw.nl OPDRACHTGEVER Gemeente Lelystad PROJECTOMSCHRIJVING Inrichting Campus SVOL Rietlanden TEKENINGOMSCHRIJVING Revisie bovengronds Blad4 Geenstand E.Oosting Gecontroleerd M. Mulder Vrijgegeven M. Winkel Projector: GG Projector: GH 18.301 Schaal: 1:200 Bladen: 4 van 4 Status: Definitief Datum: 09.11.2021 Verste: 1.0						