


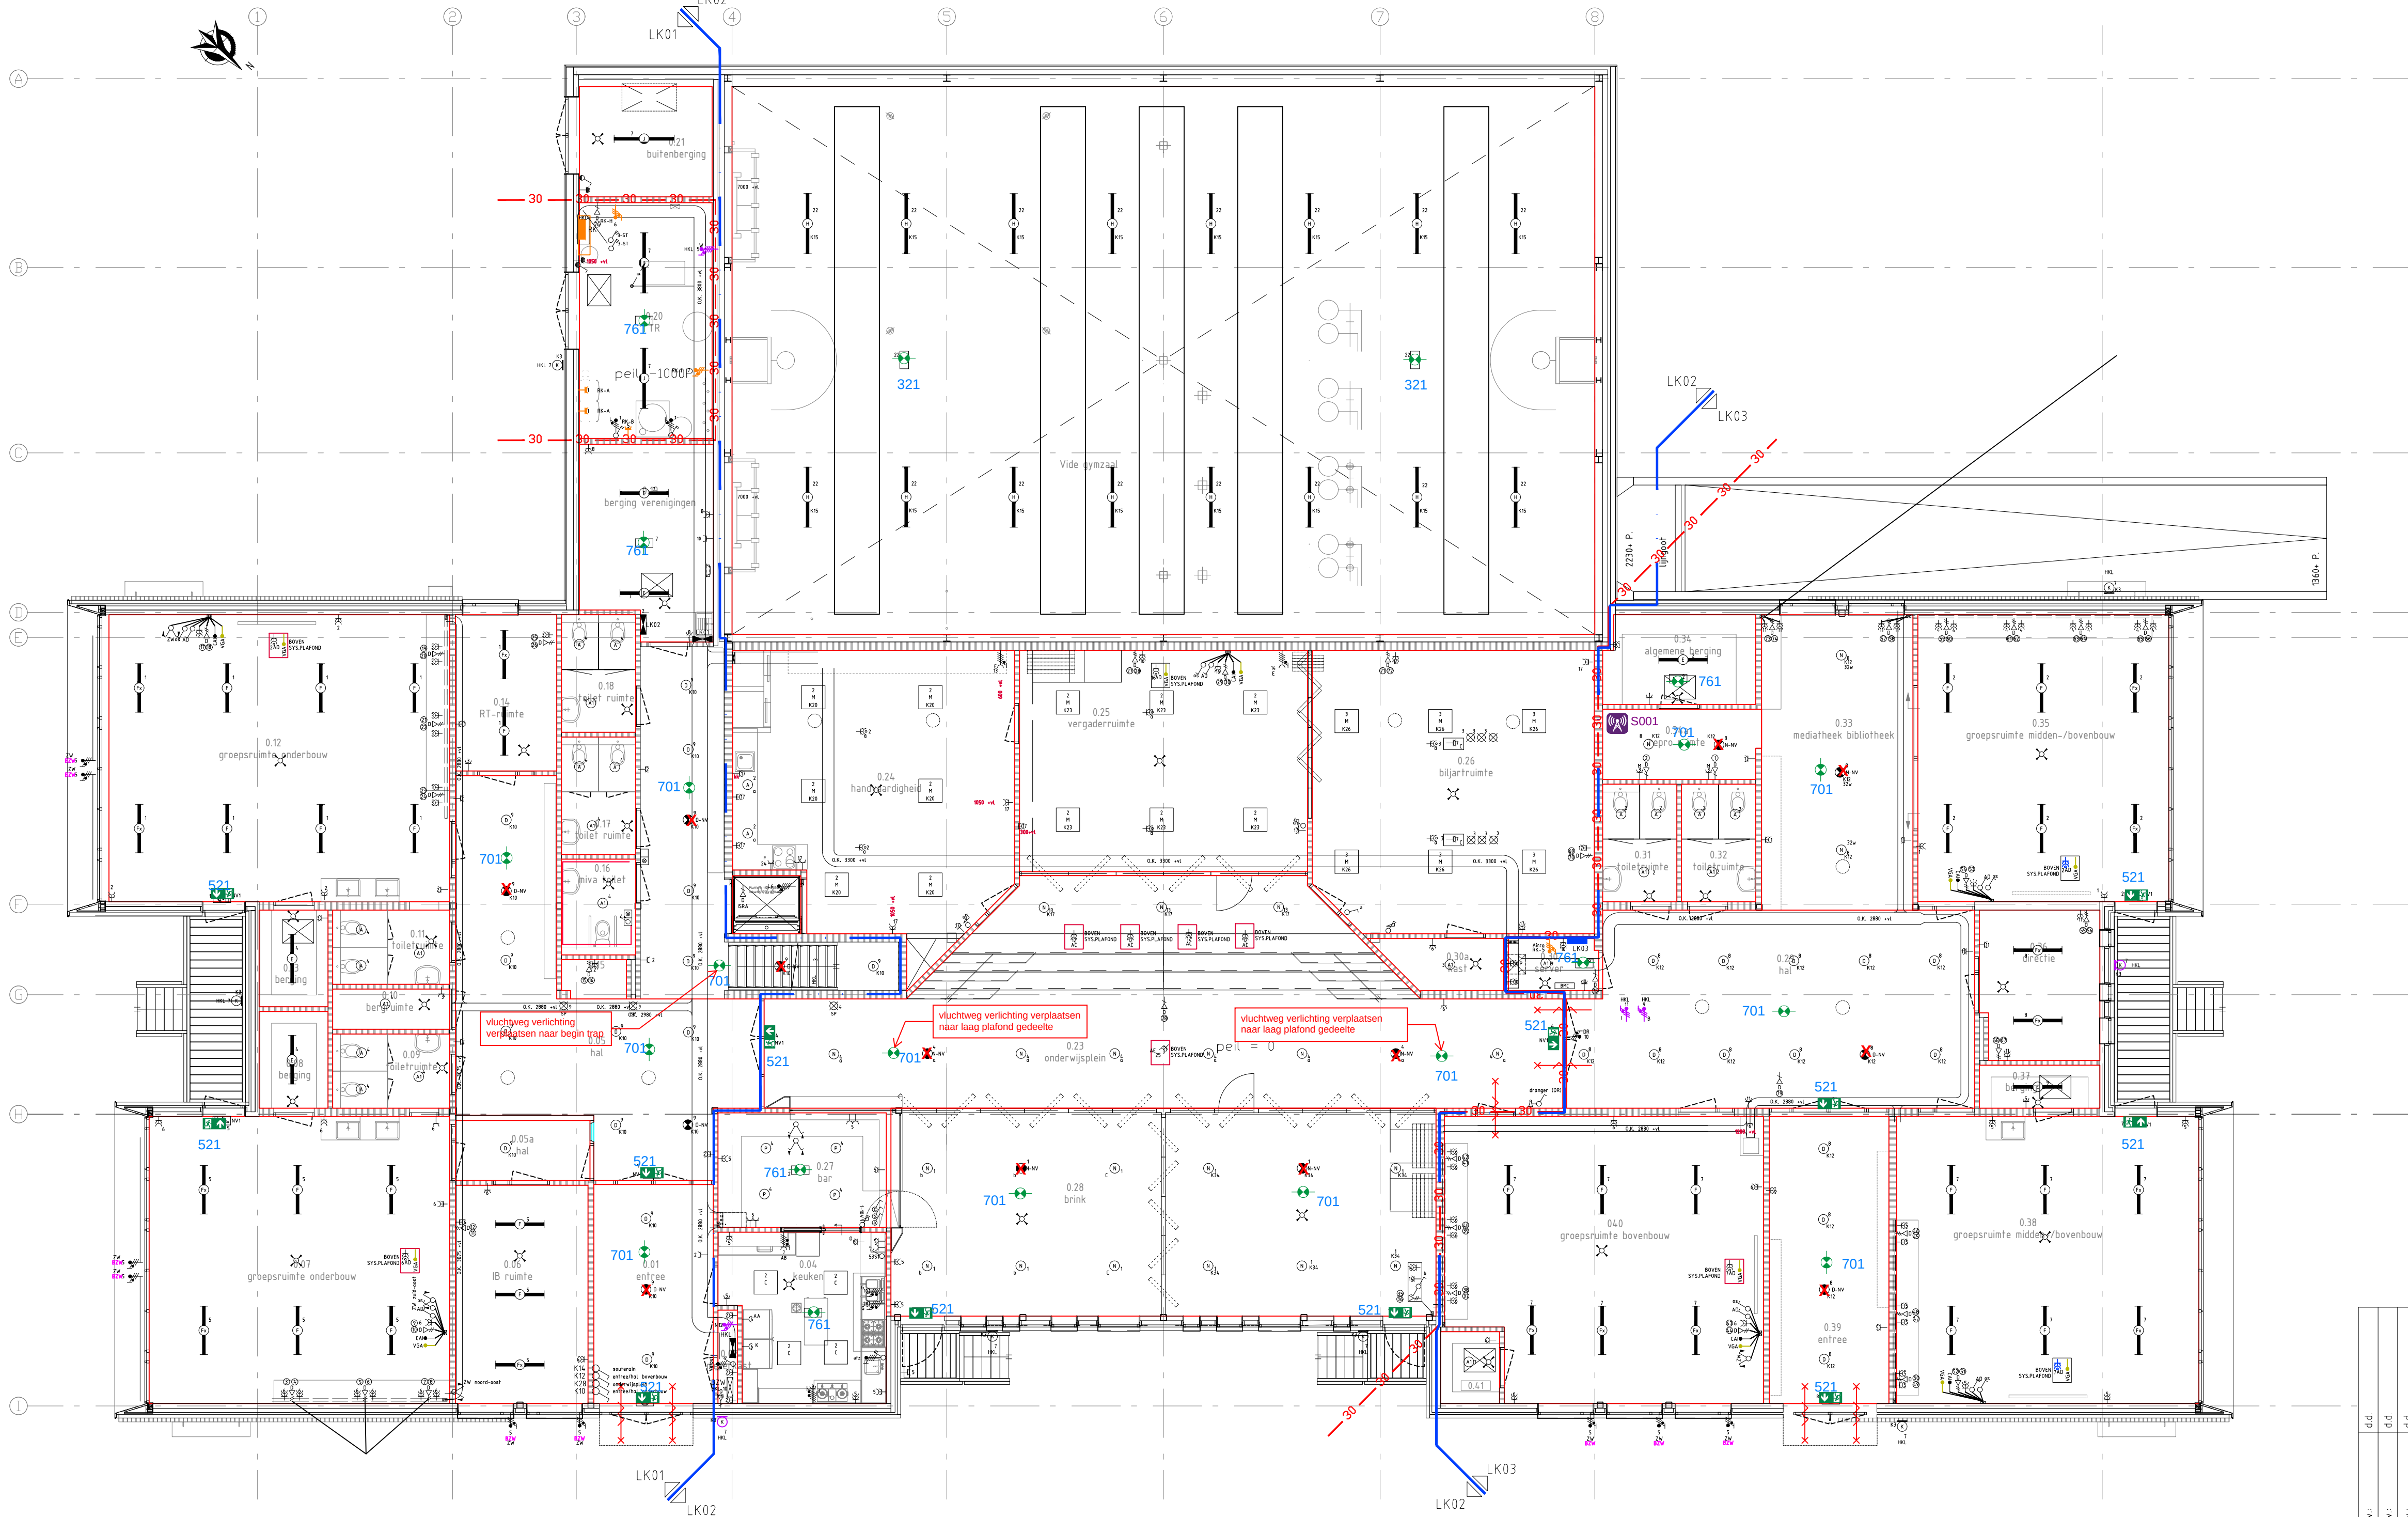

Symbolenlijst		Vernegenslijst	
Numer	Omschrijving	Code	Omschrijving
Gew.: dd.

Gew.: dd.

Gew.: dd.

Gew.: dd.

Schaal: 1:100

Gebouwcode:

Locatie: MFA Yders Hoes
Betmersweg 2
9494 RB Yde

Vervolg: 01


Gefekend: Tandra/FW

Datum: 13-11-2023

Plot datum: 9-9-2024

Omschrijving: Begane grond MFA

Installatie: Elektrische installatie

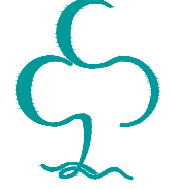

Gemeente Tynaarlo

Korneljeplein 1
9481 AW Vries
Tel: 0592-266662

Formaat: A3x 840

Tekeningbeheerder: Tandra Teknische Service bv

Installateur tekeningnr.: Tek. no: 9494RB002-E01-01

Auteursrecht voorbehouden volgens de wet.

Bewerkt door Tandra Teknische Service

Tekeningfile: 9494RB002-E01.dwg