


Reg.nr.:


|       |      |      |      |              |   |                             |                   |                |             |                   |       |            |  |
|-------|------|------|------|--------------|---|-----------------------------|-------------------|----------------|-------------|-------------------|-------|------------|--|
|       |      |      |      |              |  <div>hoogheemraadschap<br/>Hollands<br/>Noorderkwartier</div> | RWZI Geestmerambacht        |                   |                |             | Getekend          | J.Dam | 01-08-2024 |  |
|       |      |      |      |              |   | Staten schemas en grafieken | Revisie           |                |             |                   |       |            |  |
|       |      |      |      |              |   | Tekeningenlijst             | Gecontr.          |                |             |                   |       |            |  |
|       |      |      |      |              |   | PID                         | IKC               | -              |             | -                 |       |            |  |
| Wijz. | Dat. | Gez. | Get. | Omschrijving |   |                             | Groepsnr.<br>0006 | Bladnr.<br>001 | Form.<br>A3 | Reg.nr.<br>136708 |       |            |  |

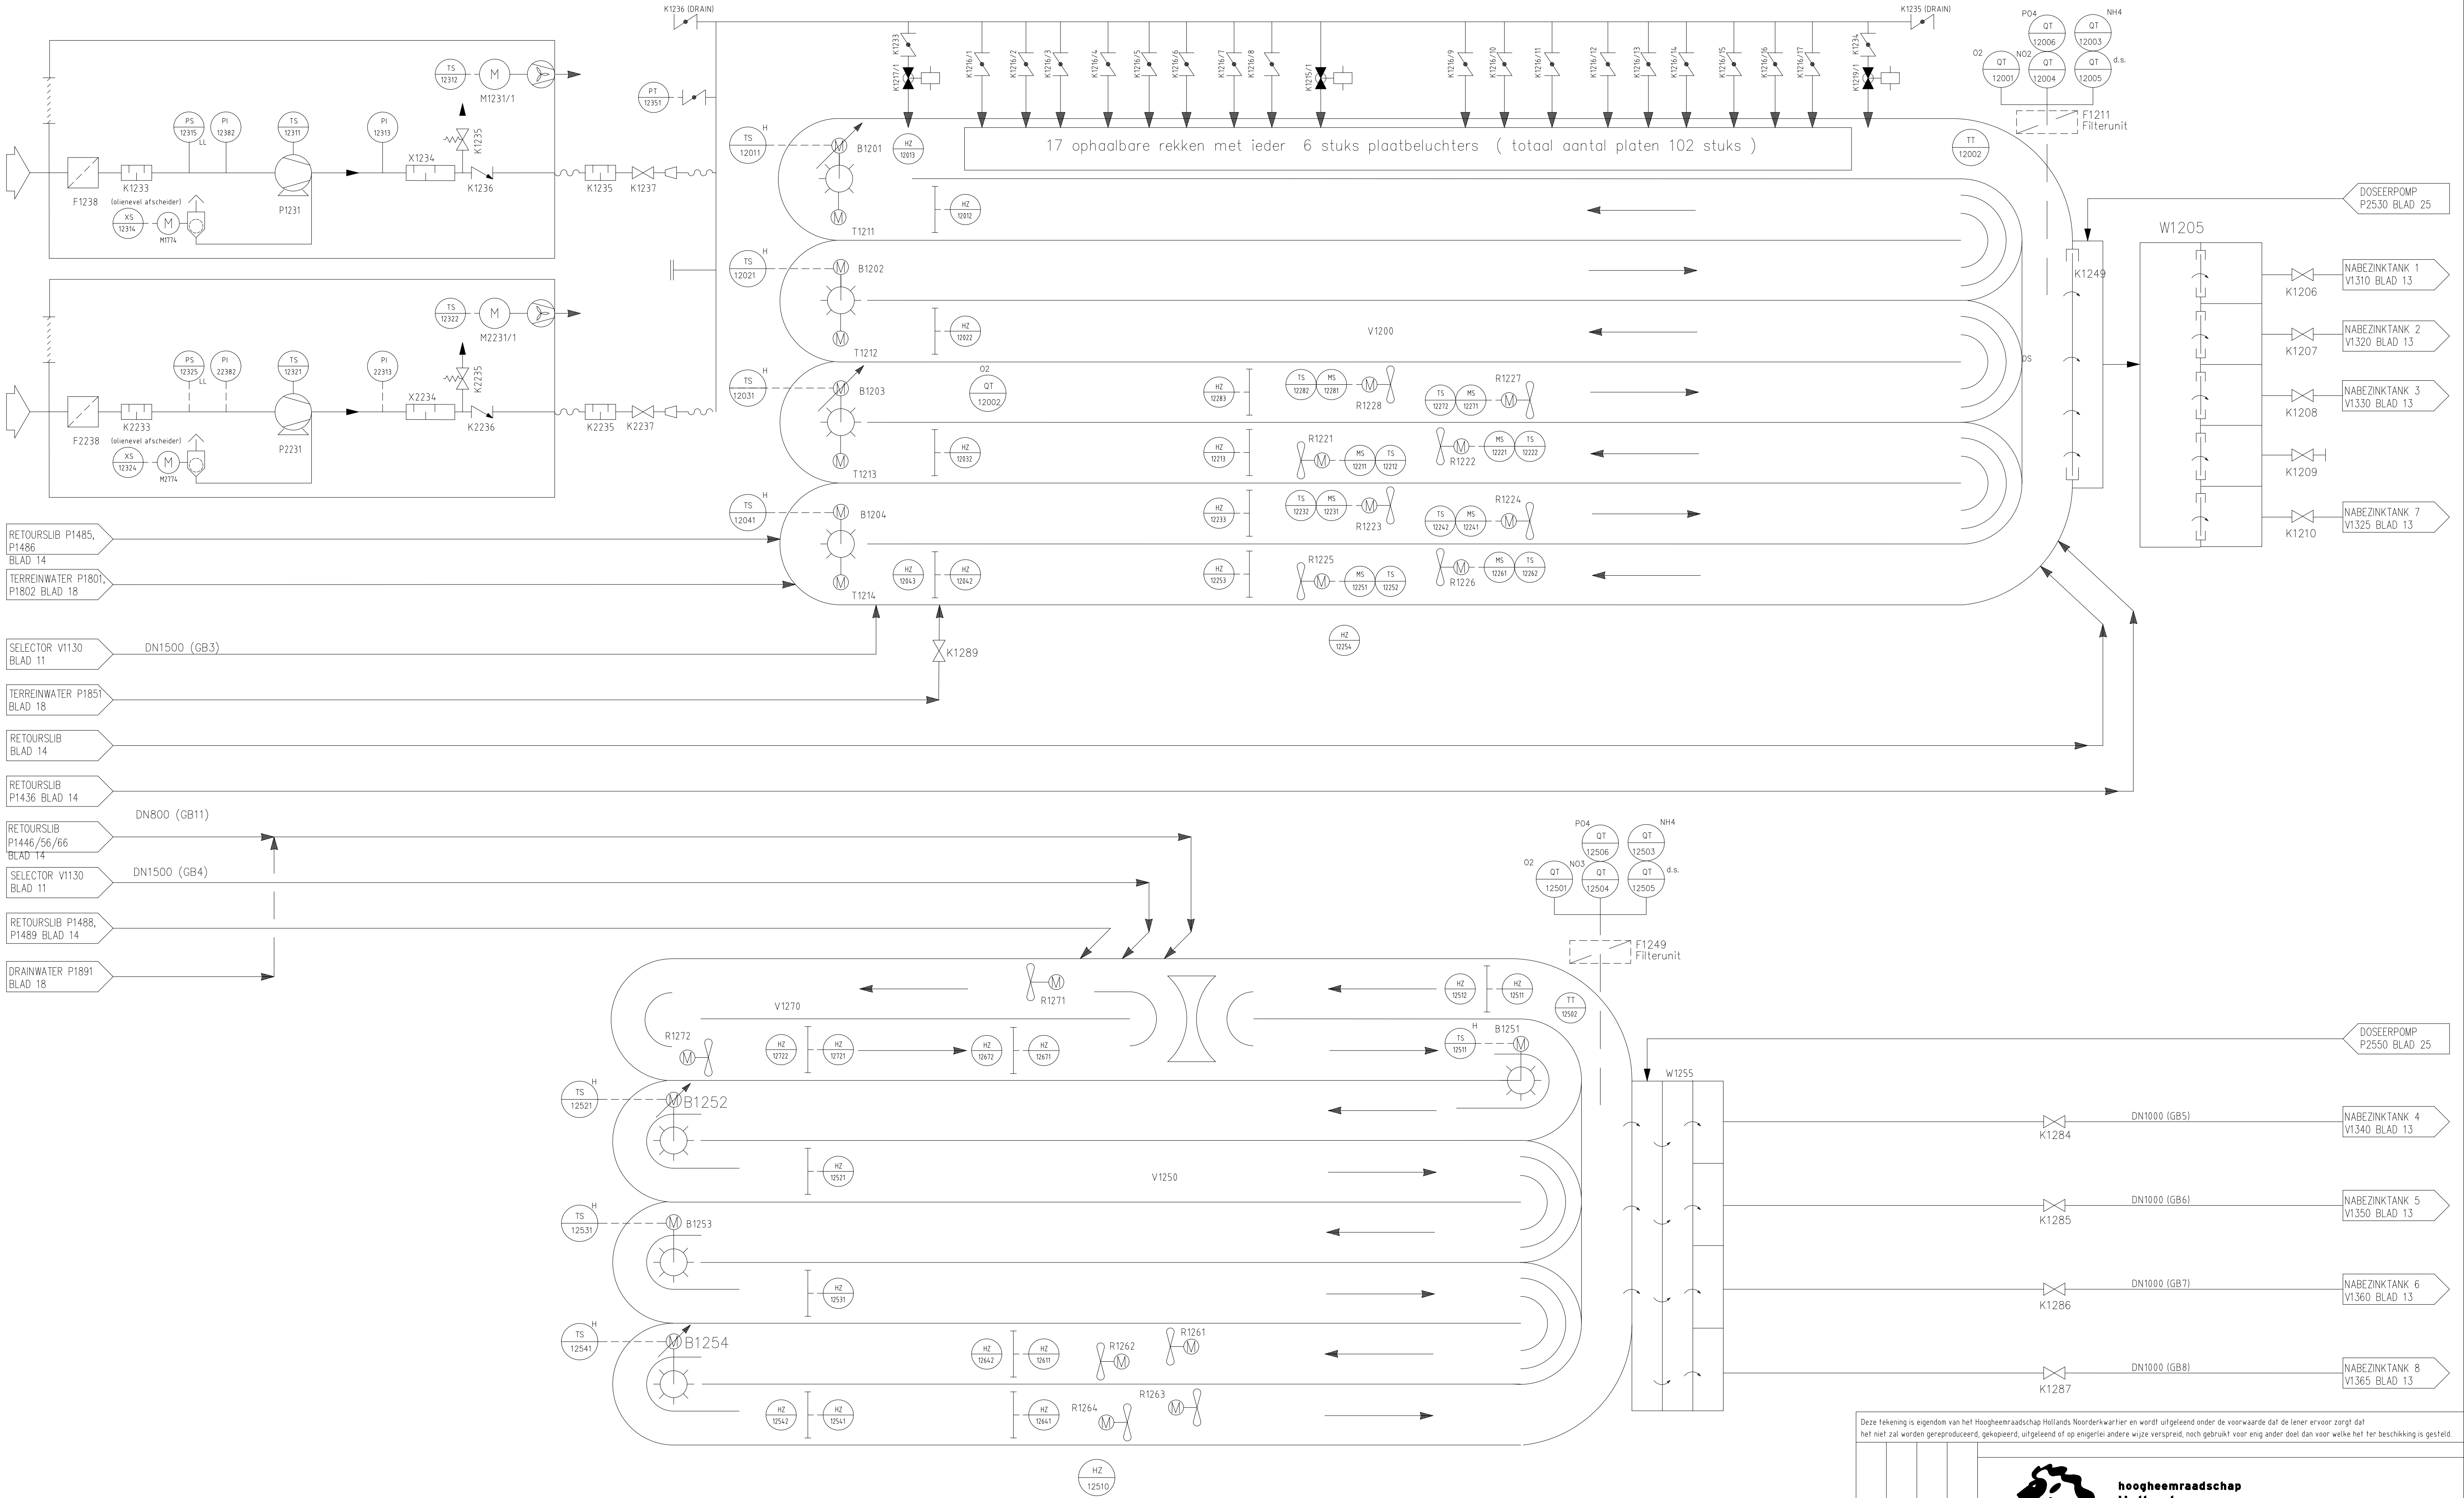



|                            |  |                        |  |                    |  |                            |  |                                        |  |                       |  |                                        |  |
|----------------------------|--|------------------------|--|--------------------|--|----------------------------|--|----------------------------------------|--|-----------------------|--|----------------------------------------|--|
| P 1231/2231                |  | R 1227/1228            |  | V 1200             |  | B1201/B1202/B1203 en B1204 |  | R1221/R1222/R1223/R1224/R1225 en R1226 |  | V1250                 |  | R1261/R1262/R1263/R1264/R1271 en R1272 |  |
| BLOWER                     |  | VOORTSTUWER            |  | BELUCHTINGSCIRCUIT |  | PUNTBELUCHTER              |  | VOORTSTUWER                            |  | BELUCHTINGSCIRCUIT    |  | PUNTBELUCHTER                          |  |
| FABRIKAAT : AERZEN         |  | FABRIKAAT : SULZER     |  | INHOUD : 25000 m3  |  | FABRIKAAT : HUBERT         |  | FABRIKAAT : FLYGT                      |  | INHOUD : 22500 m3     |  | FABRIKAAT : SPAANS                     |  |
| TYPE : D 52 S DELTA-HYBRID |  | TYPE : XSB 2525        |  |                    |  | DIAMETER : 2,75 m          |  | TYPE : SR4430.010                      |  | TYPE : 3,5 m          |  | TYPE : SPAANS-B                        |  |
| CAPACITEIT : 2474 Nm3/h    |  | MENGVERMOGEN : 3,7 kW  |  |                    |  | OC : 141 kgO2/h            |  | VERMOGEN : 3,1 kW                      |  | VERMOGEN : 200 kgO2/h |  | DIAMETER : 3,5 m                       |  |
| VERMOGEN : 40 kW           |  | MOTORVERMOGEN : 4,5 kW |  |                    |  | VERMOGEN : 75 kw           |  |                                        |  | OC : 200 kgO2/h       |  | VERMOGEN : 110 kW                      |  |

|                              |  |           |             |          |
|------------------------------|--|-----------|-------------|----------|
| RWZI GEESTMERABACHT          |  | Mech      | Schaal: nvt |          |
| Staten, Schema's & Grafieken |  | Getekend  | RGROE       |          |
| Processchema's               |  | Revisie   | J.Dam       |          |
| Beluchtingscircuit 1 & 2     |  | Gezien    |             |          |
|                              |  | IKC       |             |          |
|                              |  | groepsnr. | Blad        | Form.    |
|                              |  | 006       | 12          | A1       |
|                              |  |           |             | Reg. nr. |
|                              |  |           |             | 136708   |

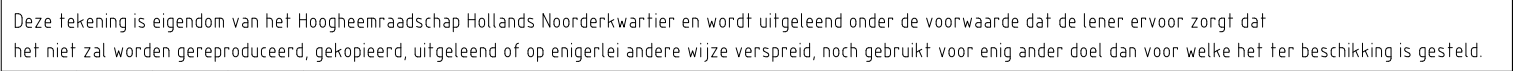

|                         |               |
|-------------------------|---------------|
| P1371 en P1381          |               |
| AFVOERPOMP DRIJFLAAGPUT |               |
| FABRIKAAT               | : ABS         |
| TYPE                    | : AF15-4/CB11 |
| CAPACITEIT              | : 20 m3/h     |
| OPVOERHOOGTE            | : 0,3 bar     |
| VERMOGEN                | : kW          |


|                         |                        |
|-------------------------|------------------------|
| P1391                   |                        |
| AFVOERPOMP DRIJFLAAGPUT |                        |
| AFSLUITING              | : ABS                  |
| TYPE                    | :                      |
| CAPACITEIT              | : 20 m <sup>3</sup> /h |
| OPVOERHOOGTE            | : 0,3 bar              |
| VERMOGEN                | : 1,95 kW              |

|                      |                |
|----------------------|----------------|
| 76 en P1396          |                |
| JFLAAGAFVOERPOMP 7/8 |                |
| <hr/>                |                |
| BRIKAAT              | : ABS          |
| PE                   | : AFP0841M15/4 |
| X. CAPACITEIT        | : 130 m3/h     |
| VOERHOOGTE           | : 9,6 mwk      |
| RMOGEN               | : 3 kW         |

[illegible]






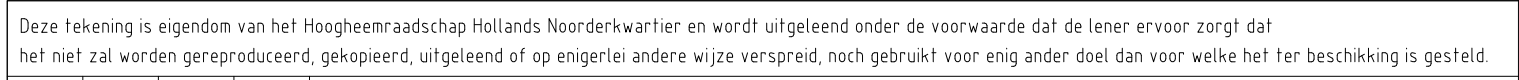

**hoogheemraadschap  
Hollands  
Noorderkwartier**

|                              |
|------------------------------|
| RWZI GEESTMERAMBACHT         |
| Staten, Schema's & Grafieken |
| Processchema's               |
| Slibontwatering              |






|           |             |          |          |
|-----------|-------------|----------|----------|
| Mech      | Schaal: nvt |          |          |
| Getekend  | DGO         | 01-05-95 |          |
| Revisie   | J.Dam       | 01-08-24 |          |
| Gezien    |             |          |          |
| IKC       |             |          |          |
| groepsnr. | Blad        | Form.    | Reg. nr. |
| 006       | 16          | A1       | 136708   |

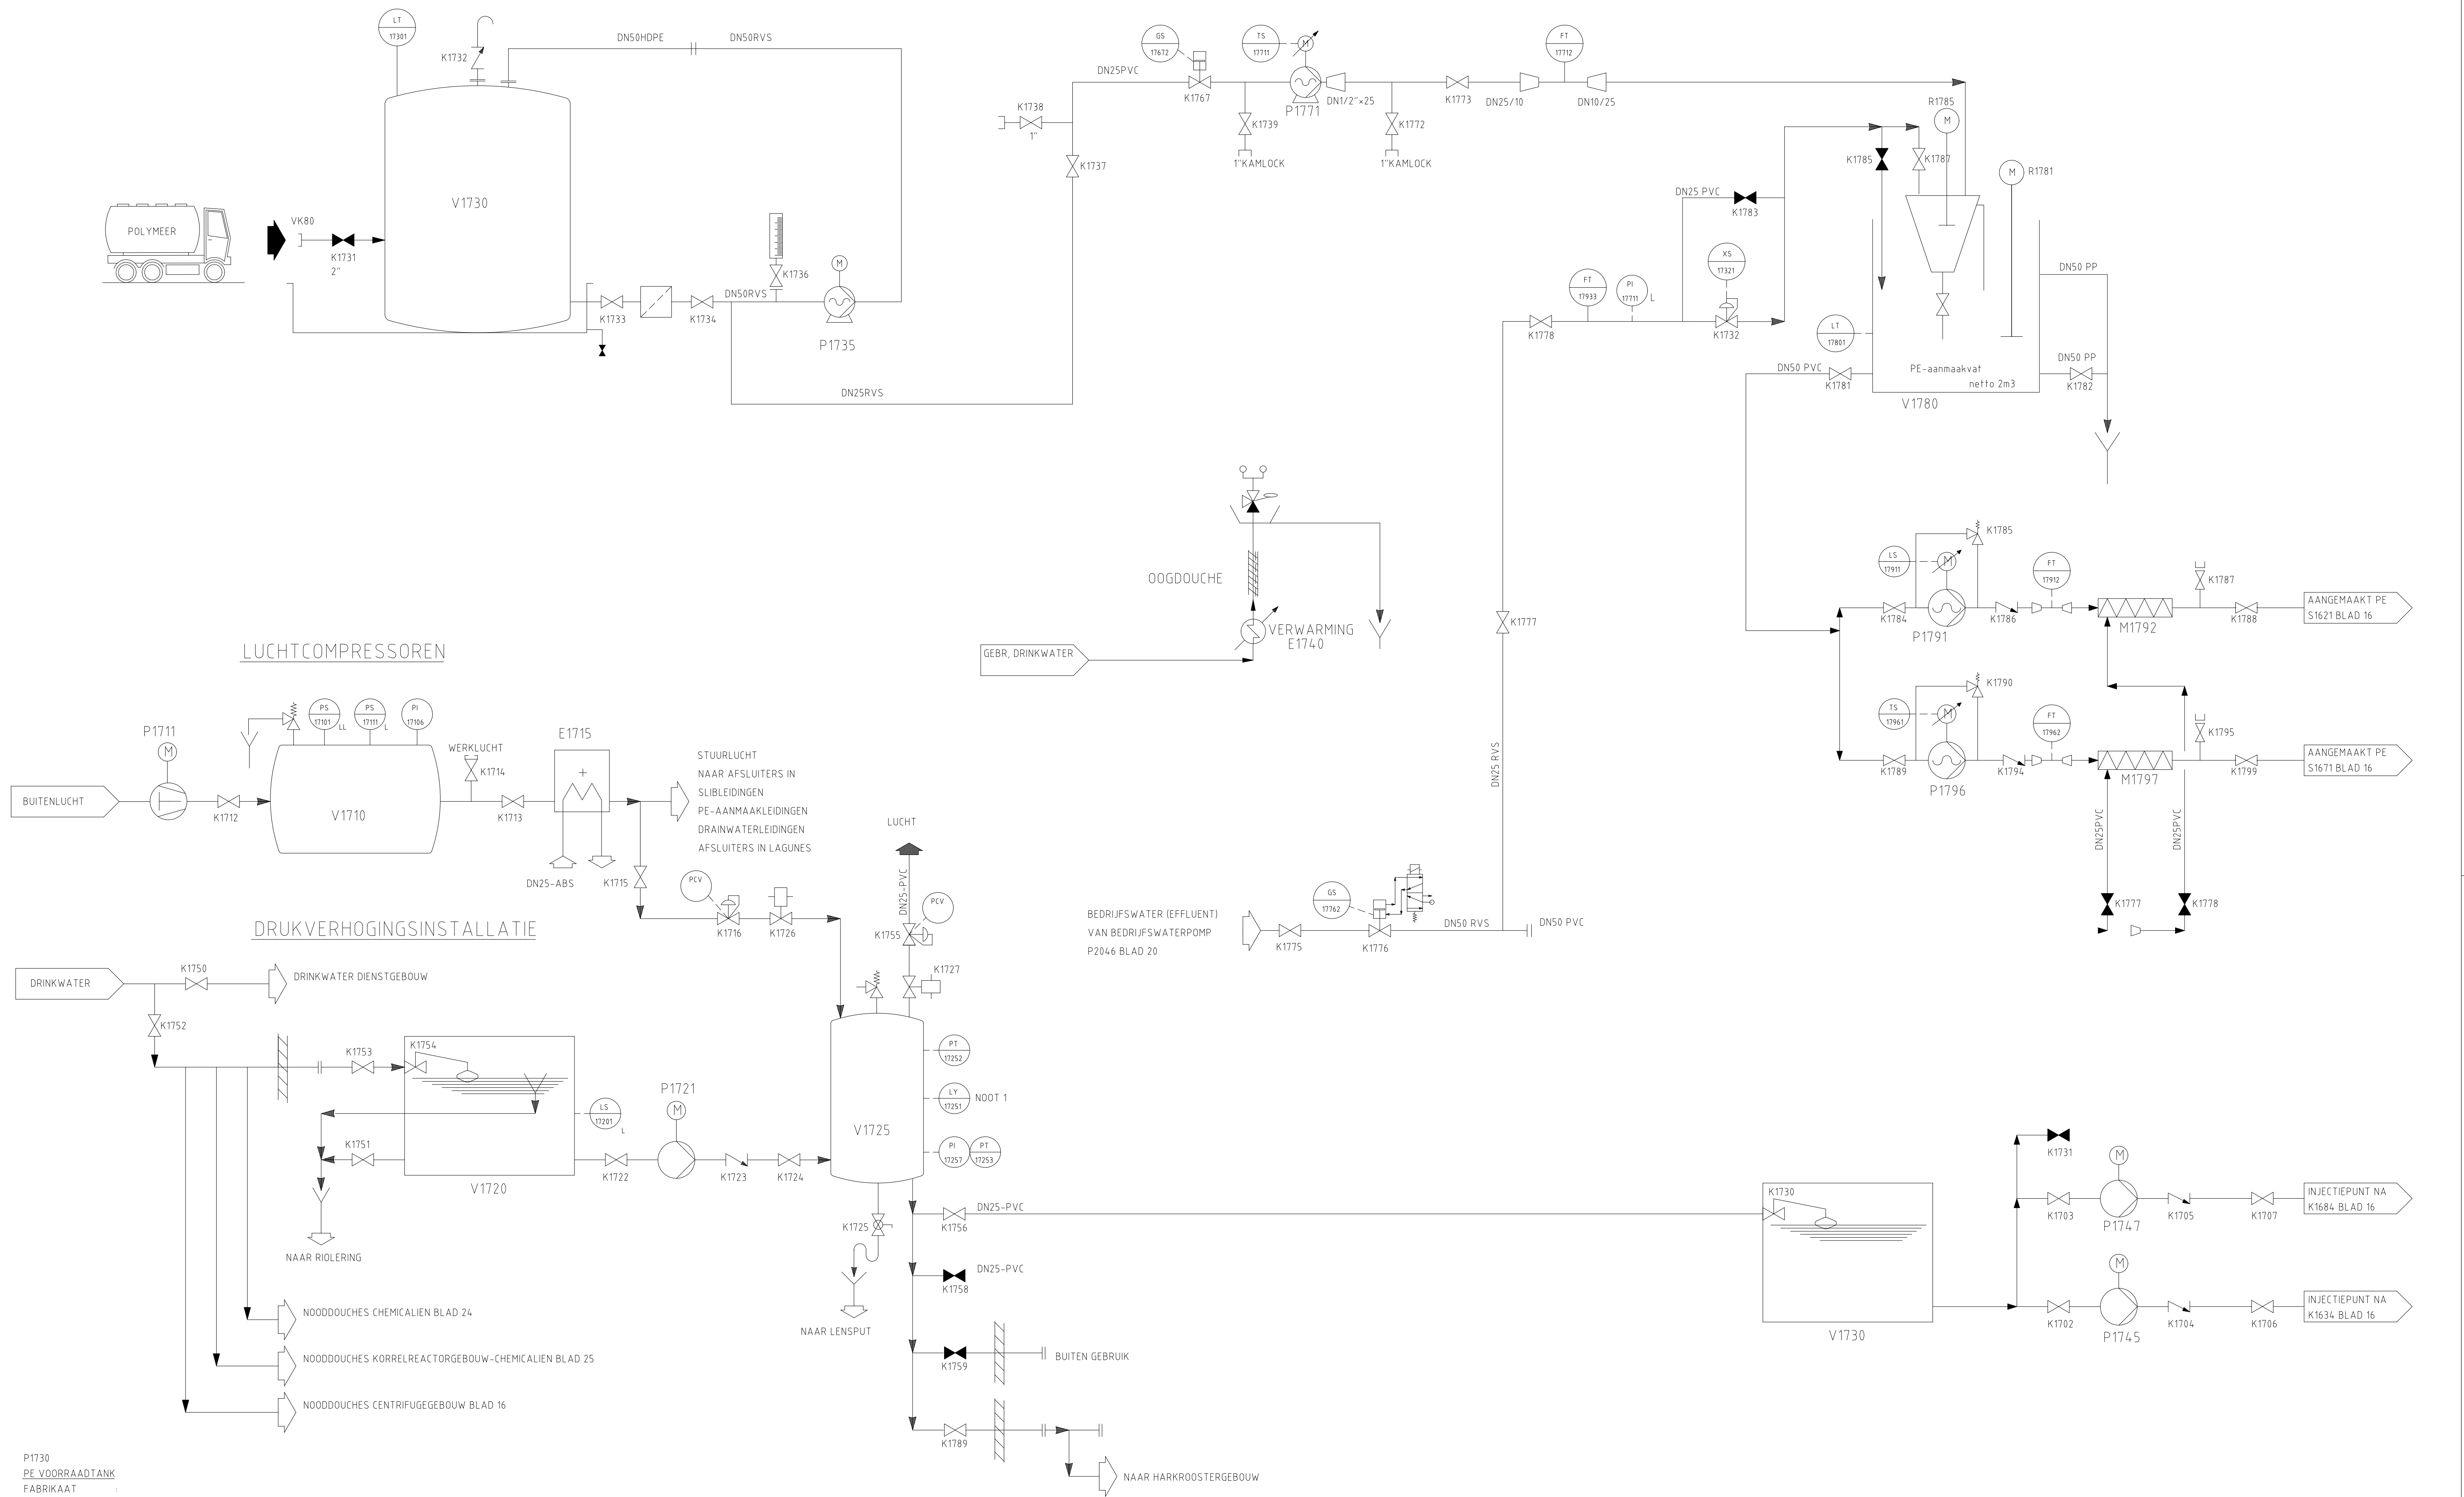

|   |  |  |  |  |  |  |  |  |  |
|---|--|--|--|--|--|--|--|--|--|
| <p>P1730<br/>PE-VOORRAADTANK<br/>FABRIKAAT :<br/>TYPE :<br/>INHOUD : m3<br/>DIAMETER : m</p>                                                             |  |  |  |  |  |  |  |  |  |
| <p>P1735<br/>RONDPOMP<br/>TYPE : -<br/>FABRIKAAT : -<br/>CAPACITEIT : -<br/>VERMOGEN : -</p>                                                             |  |  |  |  |  |  |  |  |  |
| <p>P1711<br/>COMPRESSOR<br/>TYPE : -<br/>FABRIKAAT : ALUP<br/>CAPACITEIT : 24 m3/h<br/>VERMOGEN : 3 kW</p>                                               |  |  |  |  |  |  |  |  |  |
| <p>E1715<br/>LUCHTDROGER<br/>TYPE : D65F<br/>FABRIKAAT : GRASSO<br/>VERMOGEN : 0,37 kW</p>                                                               |  |  |  |  |  |  |  |  |  |
| <p>P1721<br/>DRUKVERHOGINGSPOMP<br/>FABRIKAAT : SIHI<br/>TYPE : AKHK 4102AN<br/>CAPACITEIT : 3 m3/h<br/>OPVOERHOOGTE : 400 kPa<br/>VERMOGEN : 2,2 kW</p> |  |  |  |  |  |  |  |  |  |
| <p>R1761<br/>MENGER VLOEIBAAR PE-OPSLAG<br/>FABRIKAAT : TMR<br/>TYPE : FM 1,1/4<br/>VERMOGEN : 1,1 kW</p>                                                |  |  |  |  |  |  |  |  |  |
| <p>P1771<br/>PE-CONCENTRAAT POMP<br/>FABRIKAAT : -<br/>TYPE : -<br/>VERMOGEN : -kW</p>                                                                   |  |  |  |  |  |  |  |  |  |
| <p>V1780<br/>PE-AANMAAKUNIT<br/>INHOUD : 2 m3<br/>FABRIKAAT : 2 m3<br/>VERMOGEN : kW</p>                                                                 |  |  |  |  |  |  |  |  |  |
| <p>R1785<br/>MENGER INVERTEERUNIT<br/>FABRIKAAT : PRODOMIX<br/>TYPE : ADH.0714.1.Q.070/Y<br/>VERMOGEN : 0,75 kW</p>                                      |  |  |  |  |  |  |  |  |  |
| <p>R1781<br/>MENGER PE-AANMAAKUNIT<br/>FABRIKAAT : PRODOMIX<br/>TYPE : ACP.05031.Q.150/Y<br/>VERMOGEN : 0,55 kW</p>                                      |  |  |  |  |  |  |  |  |  |
| <p>P1791/1796<br/>PE-DOSEERPOMP<br/>FABRIKAAT : SEEPEX<br/>TYPE : -<br/>CAPACITEIT : -<br/>VERMOGEN : -</p>                                              |  |  |  |  |  |  |  |  |  |

Deze tekening is eigendom van het Hooogheemraadschap Hollands Noorderkwartier en wordt uitgeleend onder de voorwaarde dat de leener ervoor zorgt dat het niet zal worden gereproduceerd, gekopieerd, uitgeleend of op enigerlei andere wijze verspreid, noch gebruikt voor enig ander doel dan voor welke het ter beschikking is gesteld.




|             |       |              |   |         |       |          |
|-------------|-------|--------------|---|---------|-------|----------|
| <div></div> |       | Omschrijving | <div><div></div><div><b>hooogheemraadschap<br/>Hollands<br/>Noorderkwartier</b></div></div> <div>RWZI GEESTMERAMBACHT<br/>Staten, Schema's &amp; Grafieken<br/>Processchema's<br/>PE aanmaak, luchtcompresor<br/>Drukverhogingsinstallatie</div> |         |       |          |
|             |       |              |   |         |       |          |
|             |       |              |   |         |       |          |
|             |       |              |   |         |       |          |
|             |       |              |   |         |       |          |
|             | Get.  |              | Mech   | Schaal: | nvt   |          |
|             | Gez.  |              | Getekend   | DGO     |       | 01-05-95 |
|             | Dat.  |              | Revisie   | J.Dam   |       | 01-08-24 |
|             | Wijz. |              | Gezien   |         |       |          |
|             |       |              | IKC   |         |       |          |
|             |       |              | groepsnr.   | Blad    | Form. | Reg. nr. |
|             |       |              | 006   | 17      | A1    | 136708   |

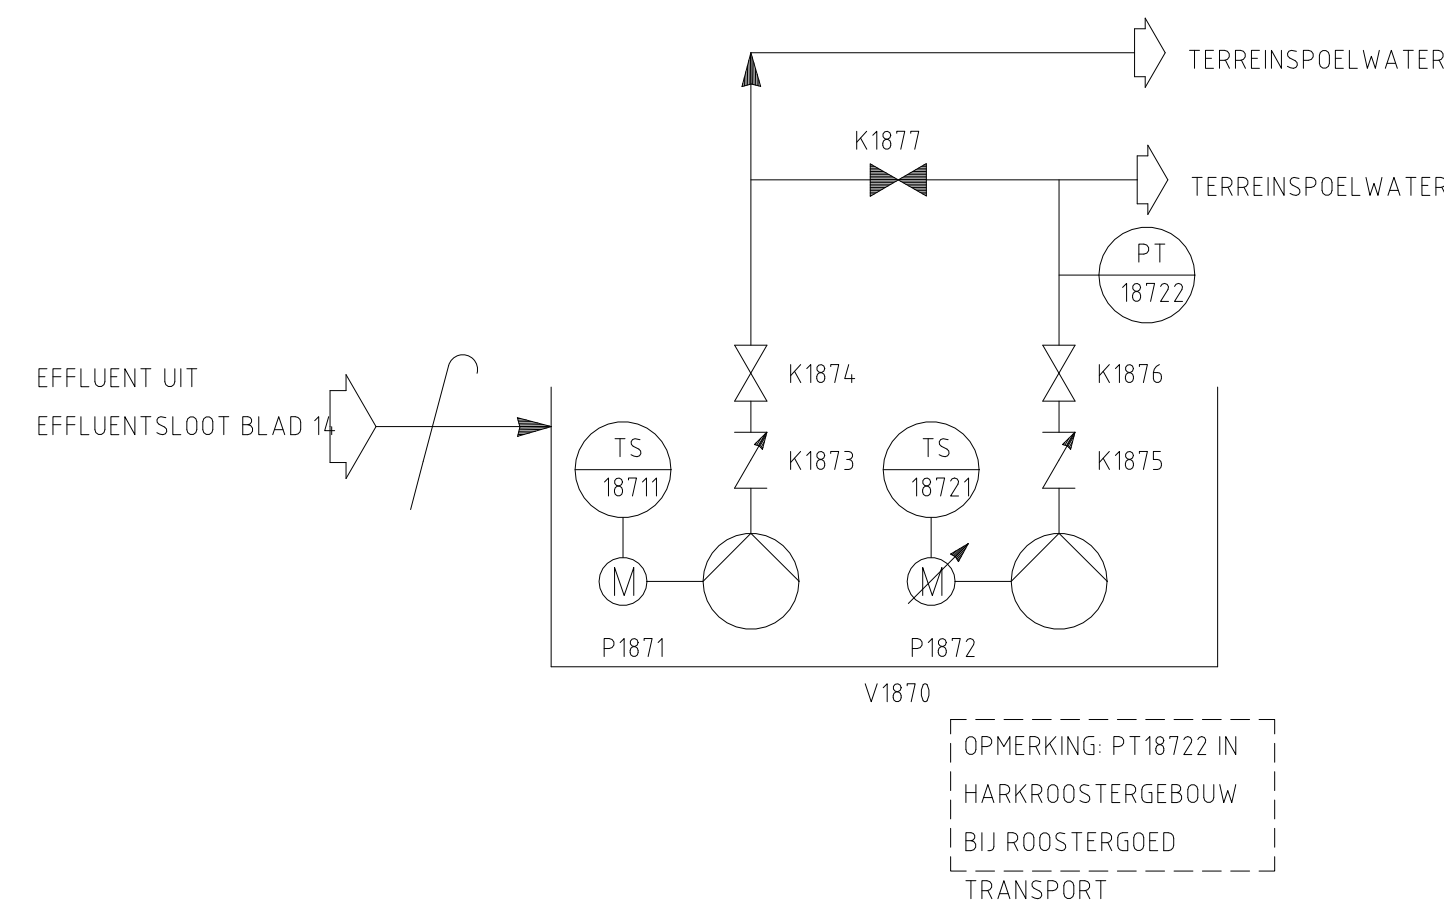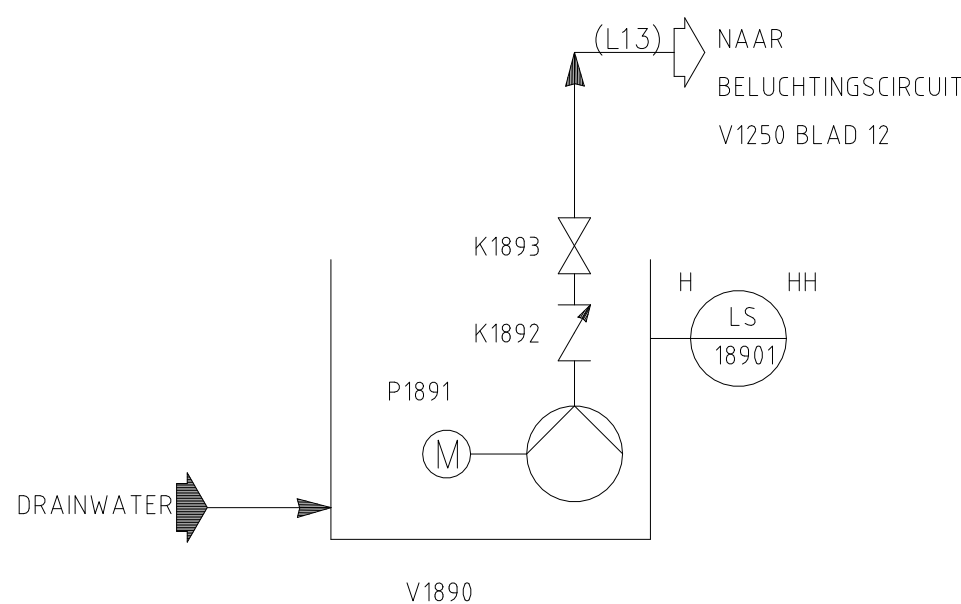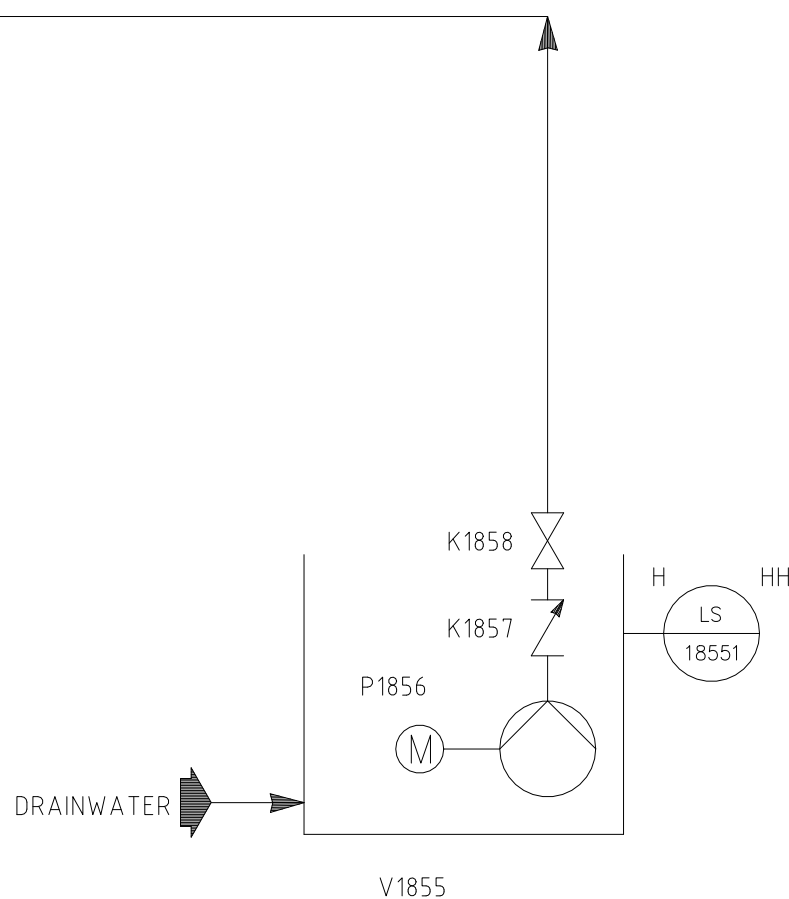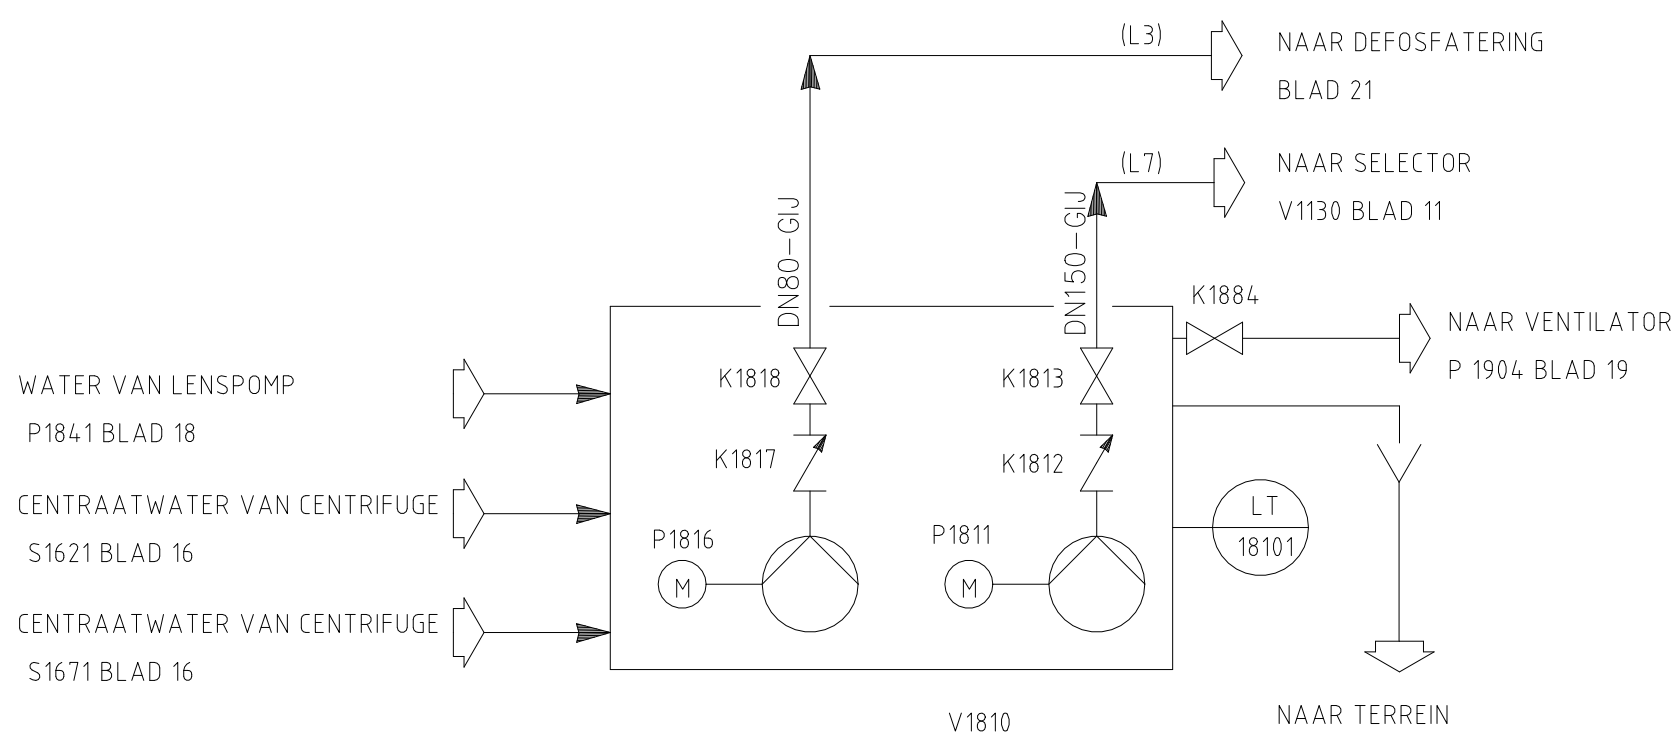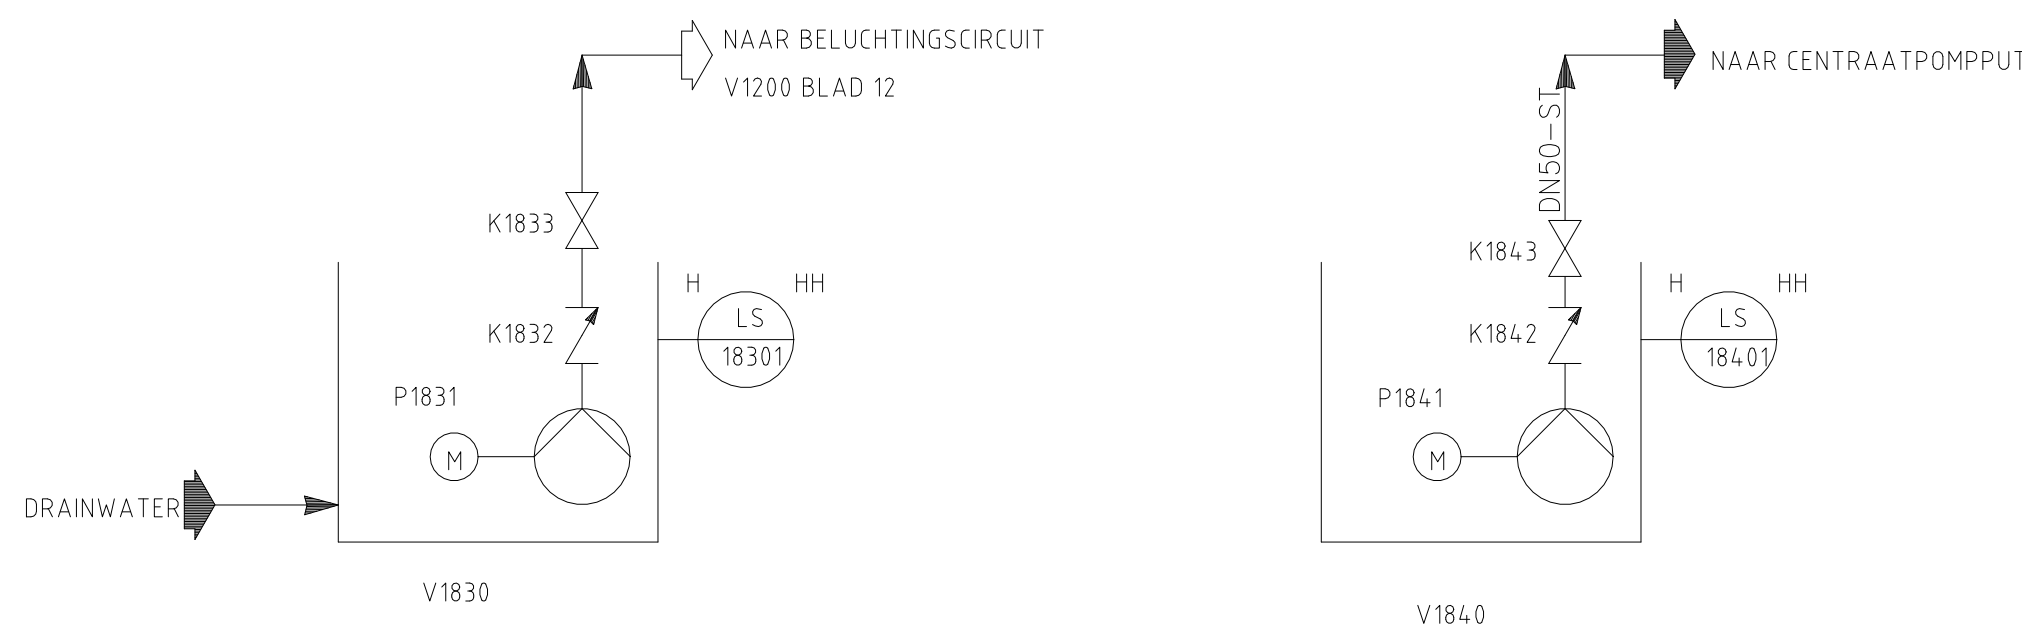

|                          |            |
|--------------------------|------------|
| P1841                    |            |
| LENSPOMP CENTRIFUGEGBOUW |            |
| TYPE                     | : DOMPPOMP |
| FABRIKAAT                | : ROBOT    |
| CAPACITEIT               | : m3/h     |
| OPVOERHOOGTE             | : kPa      |
| VERMOGEN                 | : kW       |

|                  |                     |
|------------------|---------------------|
| P1891            |                     |
| DRAINWATERPOMP 2 |                     |
| TYPE             | :                   |
| FABRIKAAT        | :                   |
| CAPACITEIT       | : m <sup>3</sup> /h |
| OPVOERHOOGTE     | : kPa               |
| VERMOGEN         | : kW                |

|   |   |                  |                    |
|---|---|------------------|--------------------|
| Deze tekening is eigendom van het Hoogheemraadschap Hollands Noorderkwartier en wordt uitgeleend onder de voorwaarde dat de leener ervoor zorgt dat het niet zal worden gereproduceerd, gekopieerd, uitgeleend of op enigerlei andere wijze verspreid, noch gebruikt voor enig ander doel dan voor welke het ter beschikking is gesteld. |   |                  |                    |
| Symbolen voor processchema's vlg. NEN 3157 en NEN 2195   |   |                  |                    |
| Omschrijving   |  <b>hoogheemraadschap<br/>Hollands<br/>Noorderkwartier</b> |                  |                    |
|   | RWZI GEESTMERAMBACHT   |                  |                    |
|   | Staten, Schema's & Grafieken   |                  |                    |
|   | Processchema's   |                  |                    |
|   | Riolering, Diverse pomputten   |                  |                    |
|   |   |                  |                    |
|   |   | Mech             | Schaal: nvt        |
|   | Get.   | Getekend MRE     | 01-10-04           |
|   | Gez.   | Revisie J.Dam    | 01-08-24           |
|   | Daf.   | Gezien           |                    |
|   | Wijz.   | IKC              |                    |
|   |   | groepsnr.<br>006 | Blad<br>18         |
|   |   | Form.<br>A1      | Reg. nr.<br>136708 |

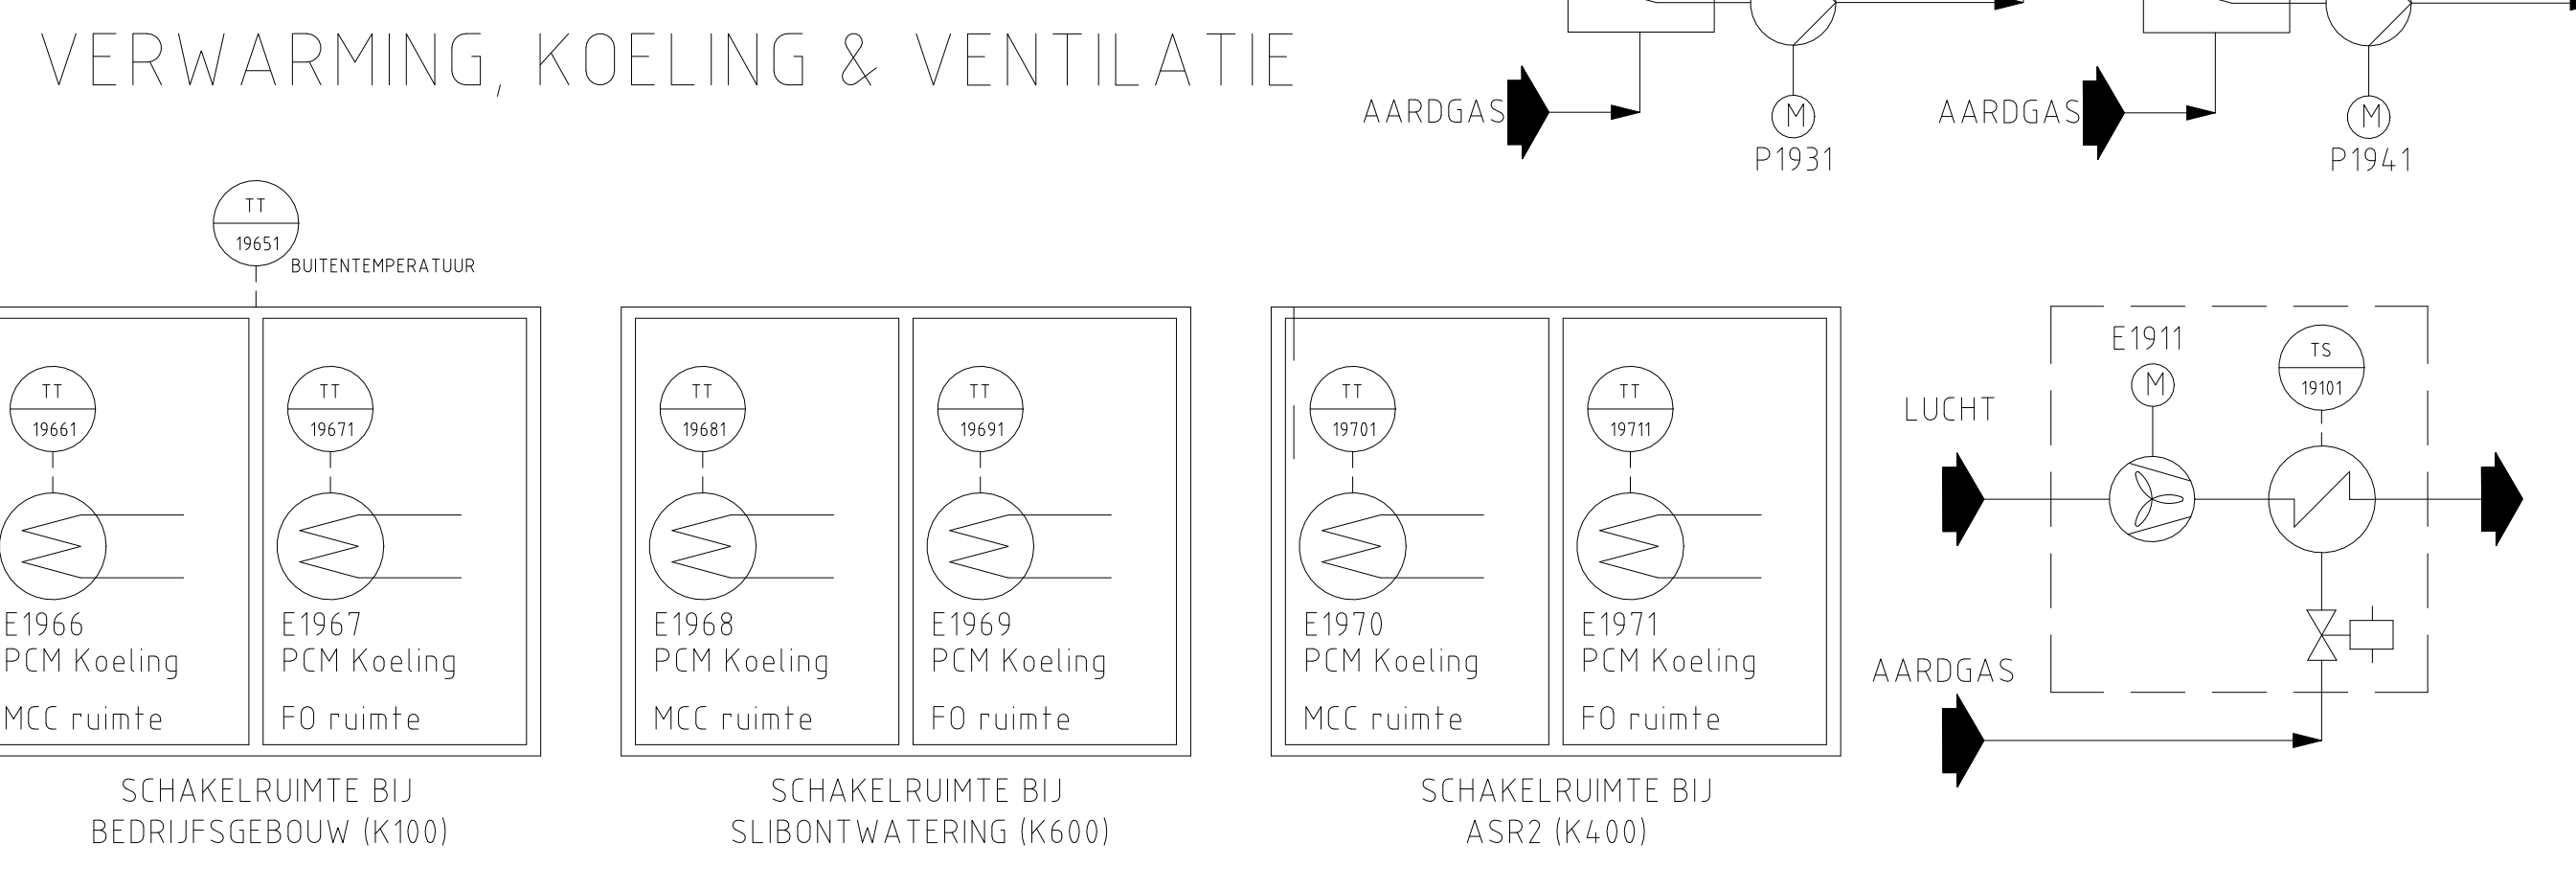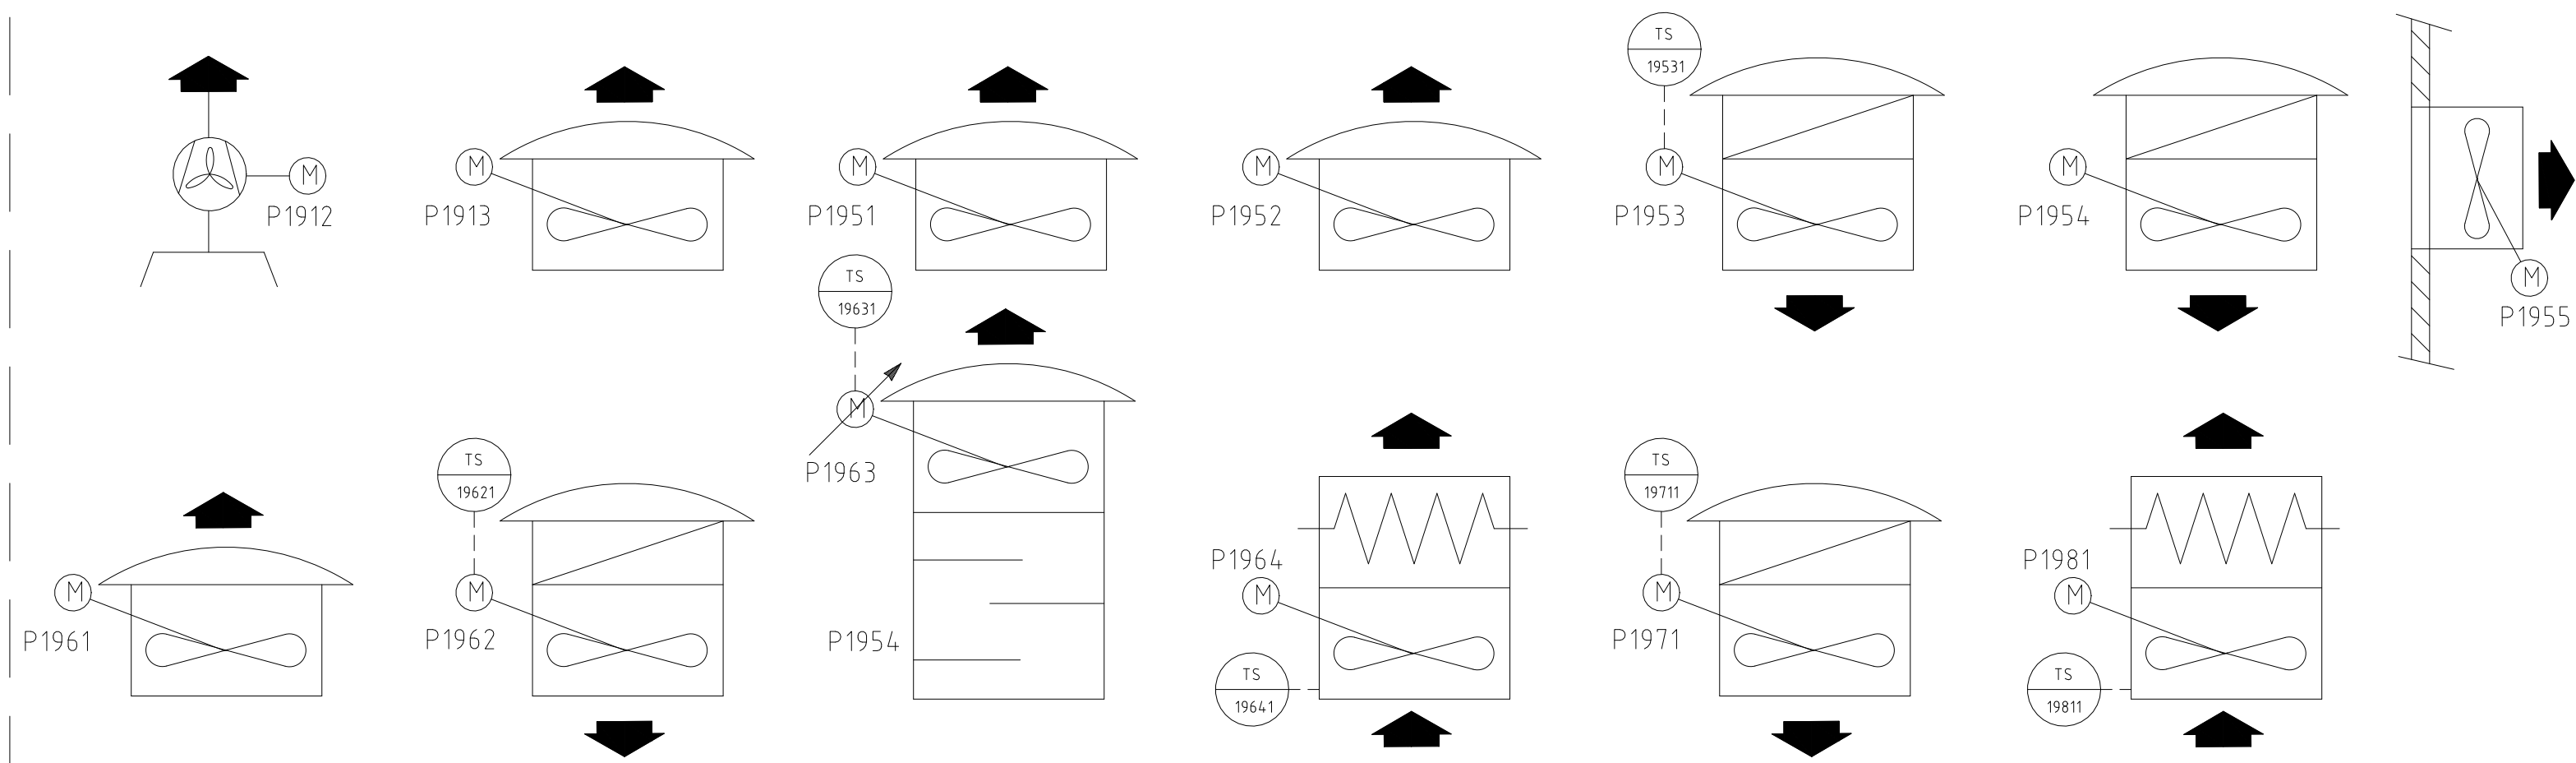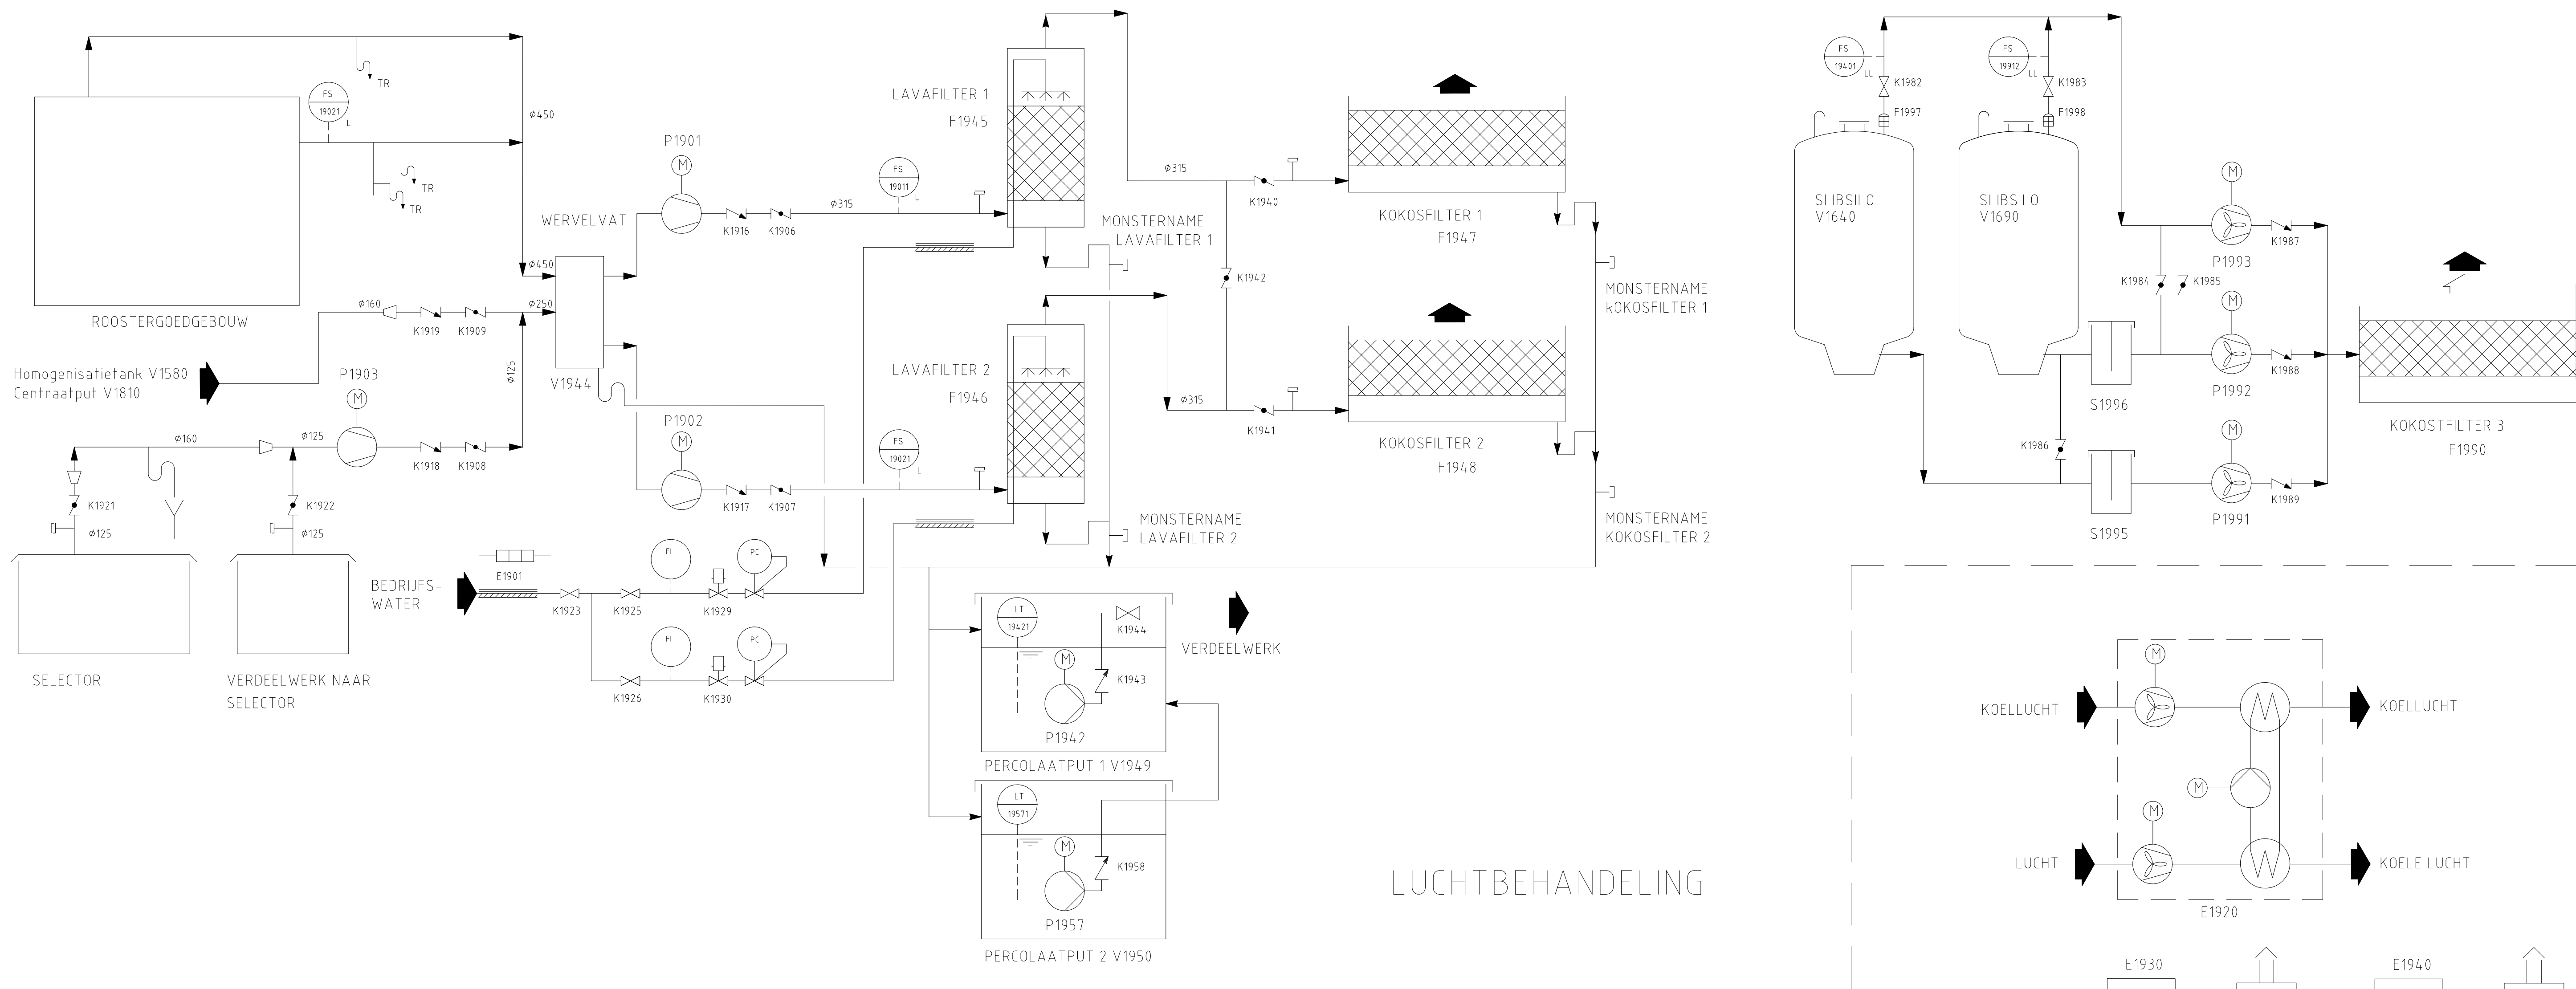

|              |                          |
|--------------|--------------------------|
| E1920        | SPLITUNIT CONTROLERUIMTE |
| FABRIKAAT    | : CARRIER                |
| TYPE         | : 4.0 AUB/E015-7         |
| VERMOGEN (E) | : kW                     |
| VERMOGEN (W) | : kW                     |

|             |                                         |
|-------------|-----------------------------------------|
| F1990       | KOKOSTFILTER                            |
| LUCHTDEBIET | : 5400 m <sup>3</sup> /h                |
| OPPERVLAKTE | : 108 m <sup>2</sup>                    |
| OPP. BEL.   | : 50 m <sup>3</sup> /(m <sup>2</sup> h) |

|            |                                |
|------------|--------------------------------|
| P1913      | VENTILATOR DAKAFZUIGING WERKPL |
| TYPE       | : NDPA 280.I.1500              |
| FABRIKAAT  | : KLIMA POLAS                  |
| CAPACITEIT | : 1188 m <sup>3</sup> /h       |
| VERMOGEN   | : kW                           |

|              |                              |
|--------------|------------------------------|
| P1952        | VENTILATOR WAS & KLEEDRUIMTE |
| FABRIKAAT    | : KLIMA                      |
| TYPE         | : NDPA 280-I-1500            |
| CAPACITEIT   | : 1000 m <sup>3</sup> /h     |
| OPVOERHOOGTE | : 100 Pa                     |
| VERMOGEN     | : kW                         |

|              |                             |
|--------------|-----------------------------|
| P1961        | VENTILATOR PE-AANMAAKRUIMTE |
| TYPE         | : TH-DH 0.5                 |
| FABRIKAAT    | : KLIMA POLAS               |
| CAPACITEIT   | : 1188 m <sup>3</sup> /h    |
| OPVOERHOOGTE | : 100 Pa                    |
| VERMOGEN     | : kW                        |

|           |                         |
|-----------|-------------------------|
| P1981     | HEATER ZANDFILTERGEBOUW |
| FABRIKAAT | : SINUS                 |
| VERMOGEN  | : 3 kW                  |

|              |                   |
|--------------|-------------------|
| E1911        | HEATER WERKPLAATS |
| FABRIKAAT    | : MARK            |
| TYPE         | : GC 1864         |
| VERMOGEN (E) | : kW              |
| VERMOGEN (W) | : 18,7 kW         |

|               |                          |
|---------------|--------------------------|
| F1947 & F1948 | COMPOSTFILTER 1 EN 2     |
| LUCHTDEBIET   | : 3000 m <sup>3</sup> /h |
| AFMETINGEN    | : 6X3 m                  |
| OPPERVLAKTE   | : 18 m <sup>2</sup>      |

|              |                             |
|--------------|-----------------------------|
| P1912        | VENTILATOR LASDAMPAFZUIGING |
| TYPE         | : FAN 2000                  |
| FABRIKAAT    | : KEMPP                     |
| CAPACITEIT   | : 1800 m <sup>3</sup> /h    |
| OPVOERHOOGTE | : Pa                        |
| VERMOGEN     | : 1,1 kW                    |

|              |                         |
|--------------|-------------------------|
| P1951        | VENTILATOR TOILETRUIMTE |
| FABRIKAAT    | : KLIMA                 |
| TYPE         | : NDPA 280-I-1500       |
| CAPACITEIT   | : 250 m <sup>3</sup> /h |
| OPVOERHOOGTE | : 100 Pa                |
| VERMOGEN     | : kW                    |

|              |                         |
|--------------|-------------------------|
| P1955        | VENTILATOR KANTINE      |
| FABRIKAAT    | : KLIMA                 |
| TYPE         | : NDPA 280-I-1500       |
| CAPACITEIT   | : 250 m <sup>3</sup> /h |
| OPVOERHOOGTE | : 100 Pa                |
| VERMOGEN     | : kW                    |

|       |                       |
|-------|-----------------------|
| E1930 | CV KETEL OPSLAGRUIMTE |
|-------|-----------------------|

|                |                          |
|----------------|--------------------------|
| P1901 en P1902 | VENTILATOR COMPOSTFILTER |
| TYPE           | : CMV ECO 250            |
| FABRIKAAT      | : COLASIT                |
| CAPACITEIT     | : 3000 m <sup>3</sup> /h |
| OPVOERHOOGTE   | : 2800 Pa                |
| VERMOGEN       | : 4 kW                   |

|                |                       |
|----------------|-----------------------|
| P1942          | PERCOLAATPOMP 1       |
| CAPACITEIT     | : 5 m <sup>3</sup> /h |
| FABRIKAAT/TYPE | : AMADRÄNNER          |
| VERMOGEN       | : 0,8 kW              |

|              |                                  |
|--------------|----------------------------------|
| P1953        | VENTILATOR SCHAKELR. 1 BEDR. GEB |
| FABRIKAAT    | : KLIMA                          |
| TYPE         | : TH-DH 0.5                      |
| CAPACITEIT   | : 1000/2000 m <sup>3</sup> /h    |
| OPVOERHOOGTE | : 100/400 Pa                     |
| VERMOGEN     | : kW                             |

|              |                                       |
|--------------|---------------------------------------|
| P1962        | VENTILATOR SCHAKELR. CENTRIFUGEGEBOUW |
| TYPE         | : TH-DH 0.5                           |
| FABRIKAAT    | : KLIMA POLAS                         |
| CAPACITEIT   | : 250 m <sup>3</sup> /h               |
| OPVOERHOOGTE | : 100 Pa                              |
| VERMOGEN     | : kW                                  |

|              |                            |
|--------------|----------------------------|
| P1991        | VENTILATOR LAADBALG V 1640 |
| TYPE         | : CMV 250 RS               |
| FABRIKAAT    | : COLASIT                  |
| CAPACITEIT   | : 1500 m <sup>3</sup> /h   |
| OPVOERHOOGTE | : 1500 Pa                  |
| VERMOGEN     | : 2 kW                     |

|              |                          |
|--------------|--------------------------|
| P1993        | VENTILATOR SILO'S        |
| TYPE         | : CMV 250 RS             |
| FABRIKAAT    | : COLASIT                |
| CAPACITEIT   | : 2400 m <sup>3</sup> /h |
| OPVOERHOOGTE | : 1500 Pa                |
| VERMOGEN     | : 2 kW                   |

|              |                                |
|--------------|--------------------------------|
| P1971        | VENTILATOR TRANSFORMATERGEBOUW |
| FABRIKAAT    | : KLIMA                        |
| TYPE         | : TH-DH0                       |
| CAPACITEIT   | : 1500/3000 m <sup>3</sup> /h  |
| OPVOERHOOGTE | : 100/400 Pa                   |
| VERMOGEN     | : kW                           |

|                |                          |
|----------------|--------------------------|
| P1995 en S1996 | SLIBVANGER               |
| CAPACITEIT     | : 1500 m <sup>3</sup> /h |

|              |                            |
|--------------|----------------------------|
| P1991        | VENTILATOR LAADBALG V 1690 |
| TYPE         | : CMV 250 RS               |
| FABRIKAAT    | : COLASIT                  |
| CAPACITEIT   | : 1500 m <sup>3</sup> /h   |
| OPVOERHOOGTE | : 1500 Pa                  |
| VERMOGEN     | : 2 kW                     |

|                |                          |
|----------------|--------------------------|
| F1901 en F1902 | LAVAFILTER               |
| LUCHTDEBIET    | : 3000 m <sup>3</sup> /h |
| DIAMETER       | : 3600 mm                |
| HOOGTE         | : 4325 mm                |
| OPPERVLAKTE    | : 10,2 m <sup>2</sup>    |

|              |                                 |
|--------------|---------------------------------|
| P1903        | VENTILATOR VERDEELWERK SELECTOR |
| TYPE         | : CHVK 125-L3                   |
| FABRIKAAT    | : COLASIT                       |
| CAPACITEIT   | : 300 m <sup>3</sup> /h         |
| OPVOERHOOGTE | : 1700 Pa                       |
| VERMOGEN     | : 0,75 kW                       |


|                |                     |
|----------------|---------------------|
| P1957          | PERCOLAATPOMP 2     |
| CAPACITEIT     | : m <sup>3</sup> /h |
| FABRIKAAT/TYPE | :                   |
| VERMOGEN       | :                   |

|              |                                  |
|--------------|----------------------------------|
| P1954        | VENTILATOR SCHAKELR. 2 BEDR. GEB |
| FABRIKAAT    | : KLIMA                          |
| TYPE         | : TH-DH 0.5                      |
| CAPACITEIT   | : 1300 m <sup>3</sup> /h max     |
| OPVOERHOOGTE | : 400 Pa                         |
| VERMOGEN     | : kW                             |

|              |                              |
|--------------|------------------------------|
| P1963        | VENTILATOR CENTRIFUGERUIMTE  |
| TYPE         | : NDPA 450.II.1500           |
| FABRIKAAT    | : KLIMA POLAS                |
| CAPACITEIT   | : 3500 m <sup>3</sup> /h max |
| OPVOERHOOGTE | : 300 Pa                     |
| VERMOGEN     | : 0,75 kW                    |


|              |                            |
|--------------|----------------------------|
| P1992        | VENTILATOR LAADBALG V 1690 |
| TYPE         | : CMV 250 RS               |
| FABRIKAAT    | : COLASIT                  |
| CAPACITEIT   | : 1500 m <sup>3</sup> /h   |
| OPVOERHOOGTE | : 1500 Pa                  |
| VERMOGEN     | : 2 kW                     |

|   |         |          |          |
|---|---------|----------|----------|
| Deze tekening is eigendom van het Hooogheemraadschap Hollands Noorderkwartier en wordt uitgeleend onder de voorwaarde dat de leener ervoor zorgt dat het niet zal worden gereproduceerd, gekopieerd, uitgeleend of op enigerlei andere wijze verspreid, noch gebruikt voor enig ander doel dan voor welke het ter beschikking is gesteld. |         |          |          |
| Symbolen voor processchema's vlg. NEN 3157 en NEN 2195   |         |          |          |
|   |         |          |          |
| RWZI GEESTMERABACHT<br>Staten, Schema's & Grafieken<br>Processchema's<br>Luchtbehandeling &<br>Ventilatie Koeling & Verwarming   |         |          |          |
| Mech   | Schaal: | nvt      |          |
| Getekend   | MRE     | 01-10-04 |          |
| Revisie   | J.Dam   | 01-08-24 |          |
| Gezien   |         |          |          |
| IKC   |         |          |          |
| groepsnr.   | Blad    | Form.    | Reg. nr. |
| 006   | 19      | A1       | 136708   |

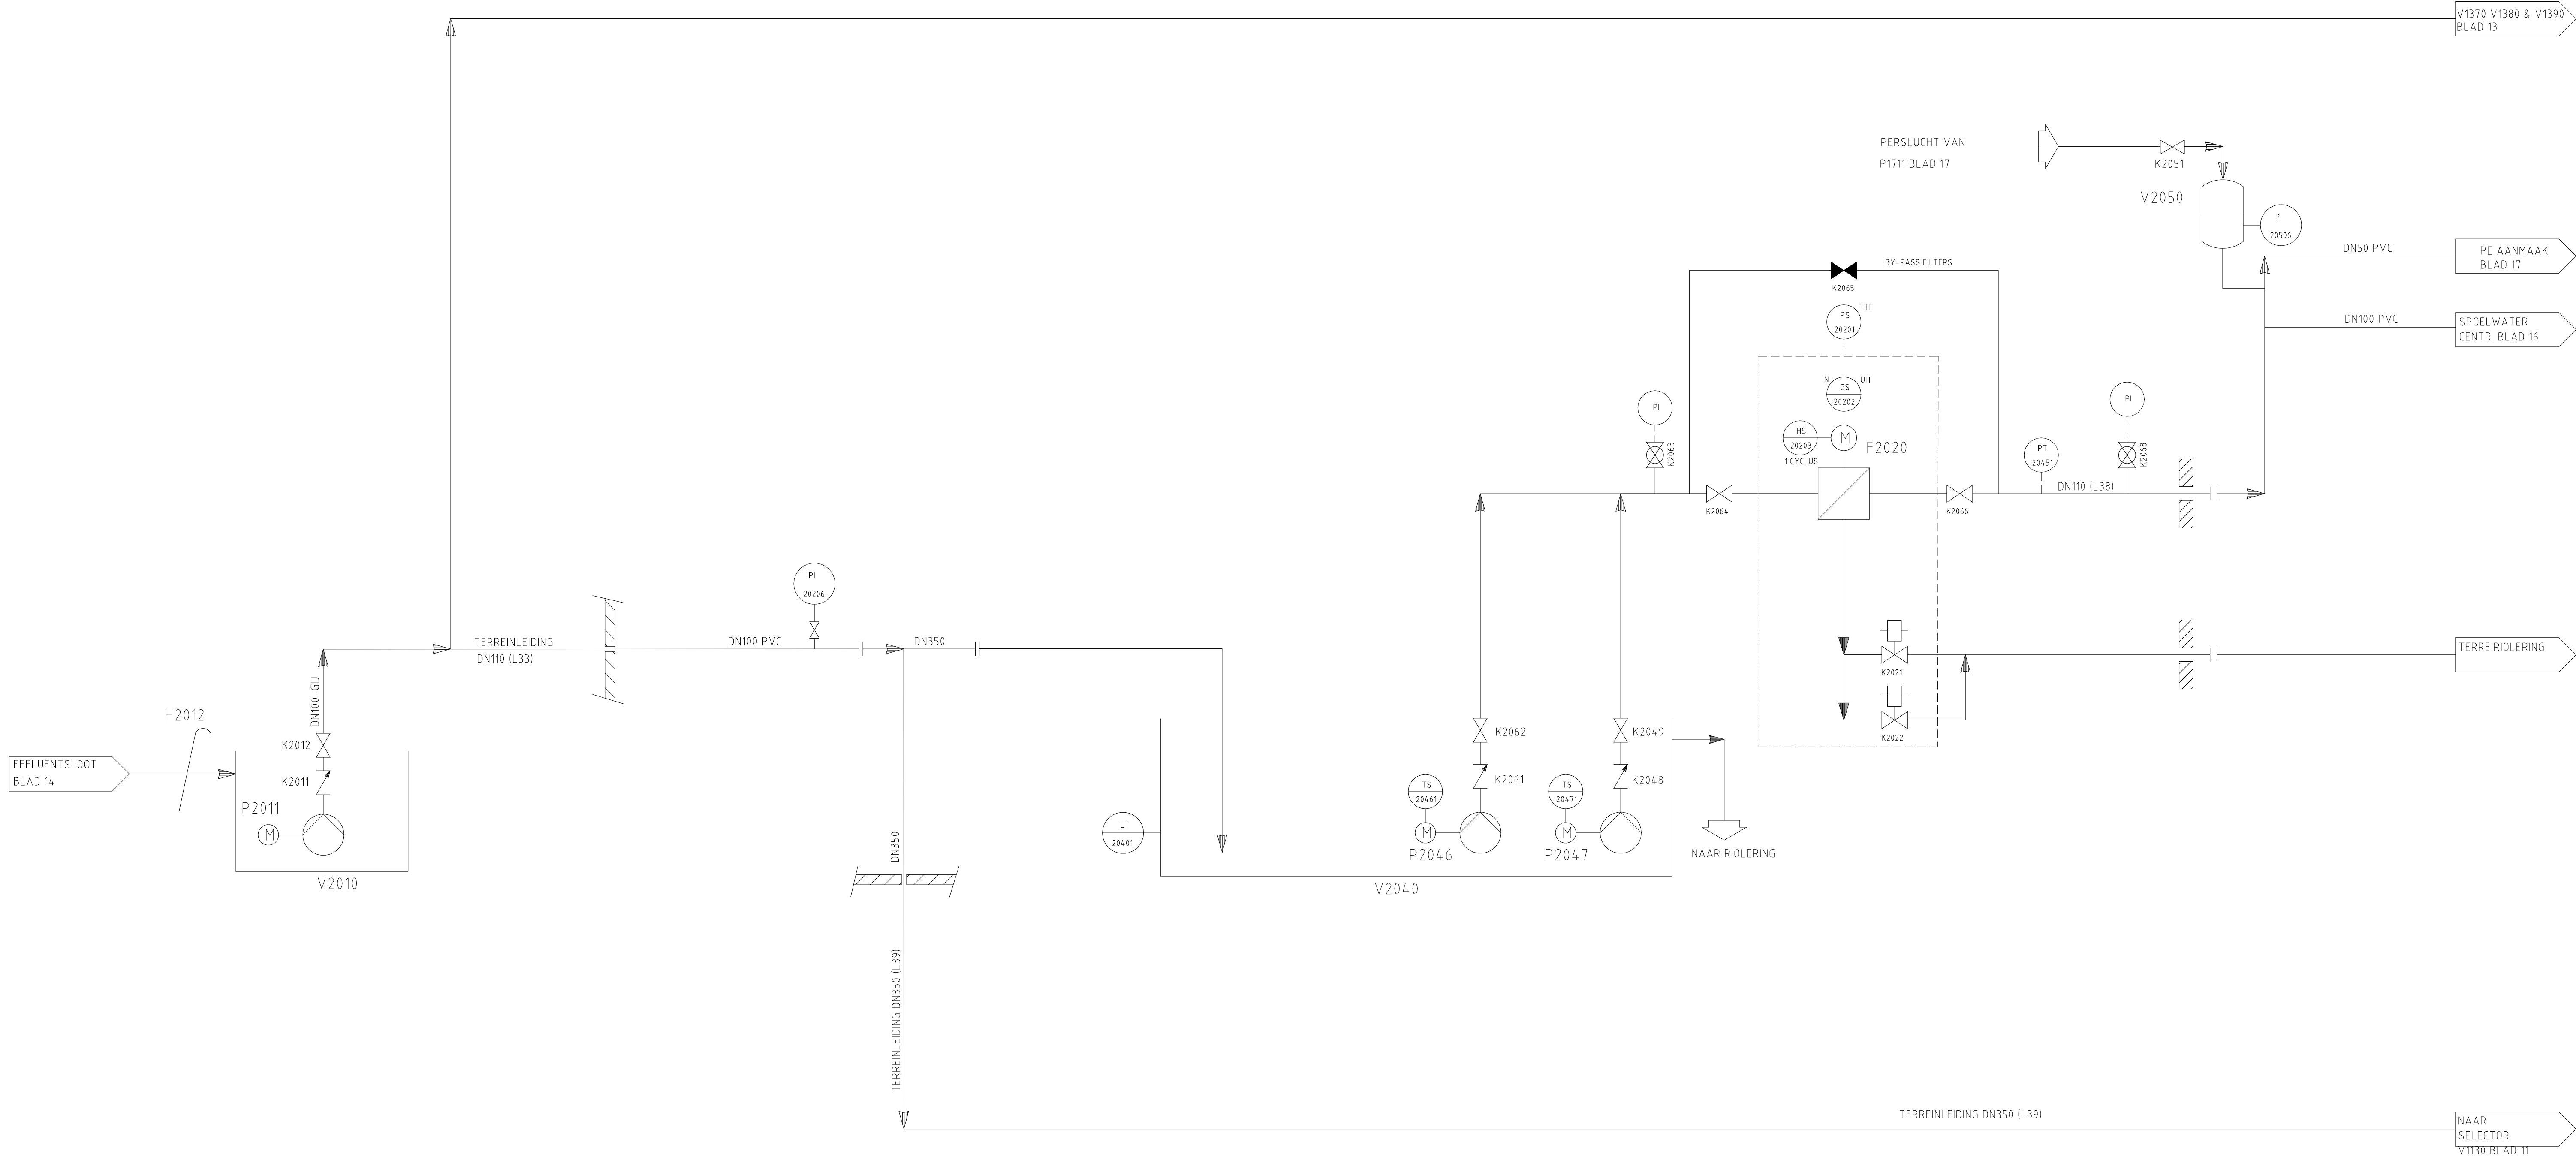

|                     |            |                |          |                                  |                  |                                   |               |
|---------------------|------------|----------------|----------|----------------------------------|------------------|-----------------------------------|---------------|
| F2020               |            | V2040          |          | P2046                            |                  | P2047                             |               |
| BEDRIJFSWATERFILTER |            | EFFLUENTKELDER |          | BEDRIJFSWATERPOMP tbv PE aanmaak |                  | BEDRIJFSWATERPOMP tbv centrifuges |               |
| FABRIKAAT           | : A-Filter | INHOUD         | : 100 m3 | FABRIKAAT                        | : Sulzer         | FABRIKAAT                         | : Sulzer      |
| TYPE                | : AF-904   |                |          | TYPE                             | : Piranha PE70-2 | TYPE                              | : XFP101G CB1 |
| CAPACITEIT          | : 65 m3/h  |                |          | CAPACITEIT                       | : 10 m3/h        | CAPACITEIT                        | : 50 m3/h     |
| SLEETWIJDTE         | : 0.100 mm |                |          | OPVOERHOOGTE                     | : 350 kPa        | OPVOERHOOGTE                      | : 400 kPa     |
| VERMOGEN            | : 15 kW    |                |          | VERMOGEN                         | : 7.0 kW         | VERMOGEN                          | : 15 kW       |

|   |  |   |             |
|---|--|---|-------------|
| Deze tekening is eigendom van het Hoogheemraadschap Hollands Noorderkwartier en wordt uitgeleend onder de voorwaarde dat de lener ervoor zorgt dat het niet zal worden gereproduceerd, gekopieerd, uitgeleend of op enigerlei andere wijze verspreid, noch gebruikt voor enig ander doel dan voor welke het ter beschikking is gesteld. |  |   |             |
| Symbolen voor processchema's vlg. NEN 3157 en NEN 2195   |  |   |             |
| <div><div><b>hoogheemraadschap<br/>Hollands<br/>Noorderkwartier</b></div></div>   |  | RWZI GEESTMERAMBACHT<br>Staten, Schema's & Grafieken<br>Processchema's<br>Bedrijfswater installatie |             |
|   |  | Mech                                                                                                | Schaal: nvt |
|   |  | Getekend                                                                                            | OGD         |
|   |  | Revisie                                                                                             | J.Dam       |
|   |  | Gezien                                                                                              |             |
|   |  | IKC                                                                                                 |             |
|   |  | groepsnr.                                                                                           | Blad        |
|   |  | 006                                                                                                 | 20          |
|   |  | Form.                                                                                               | Reg. nr.    |
|   |  | A1                                                                                                  | 136708      |

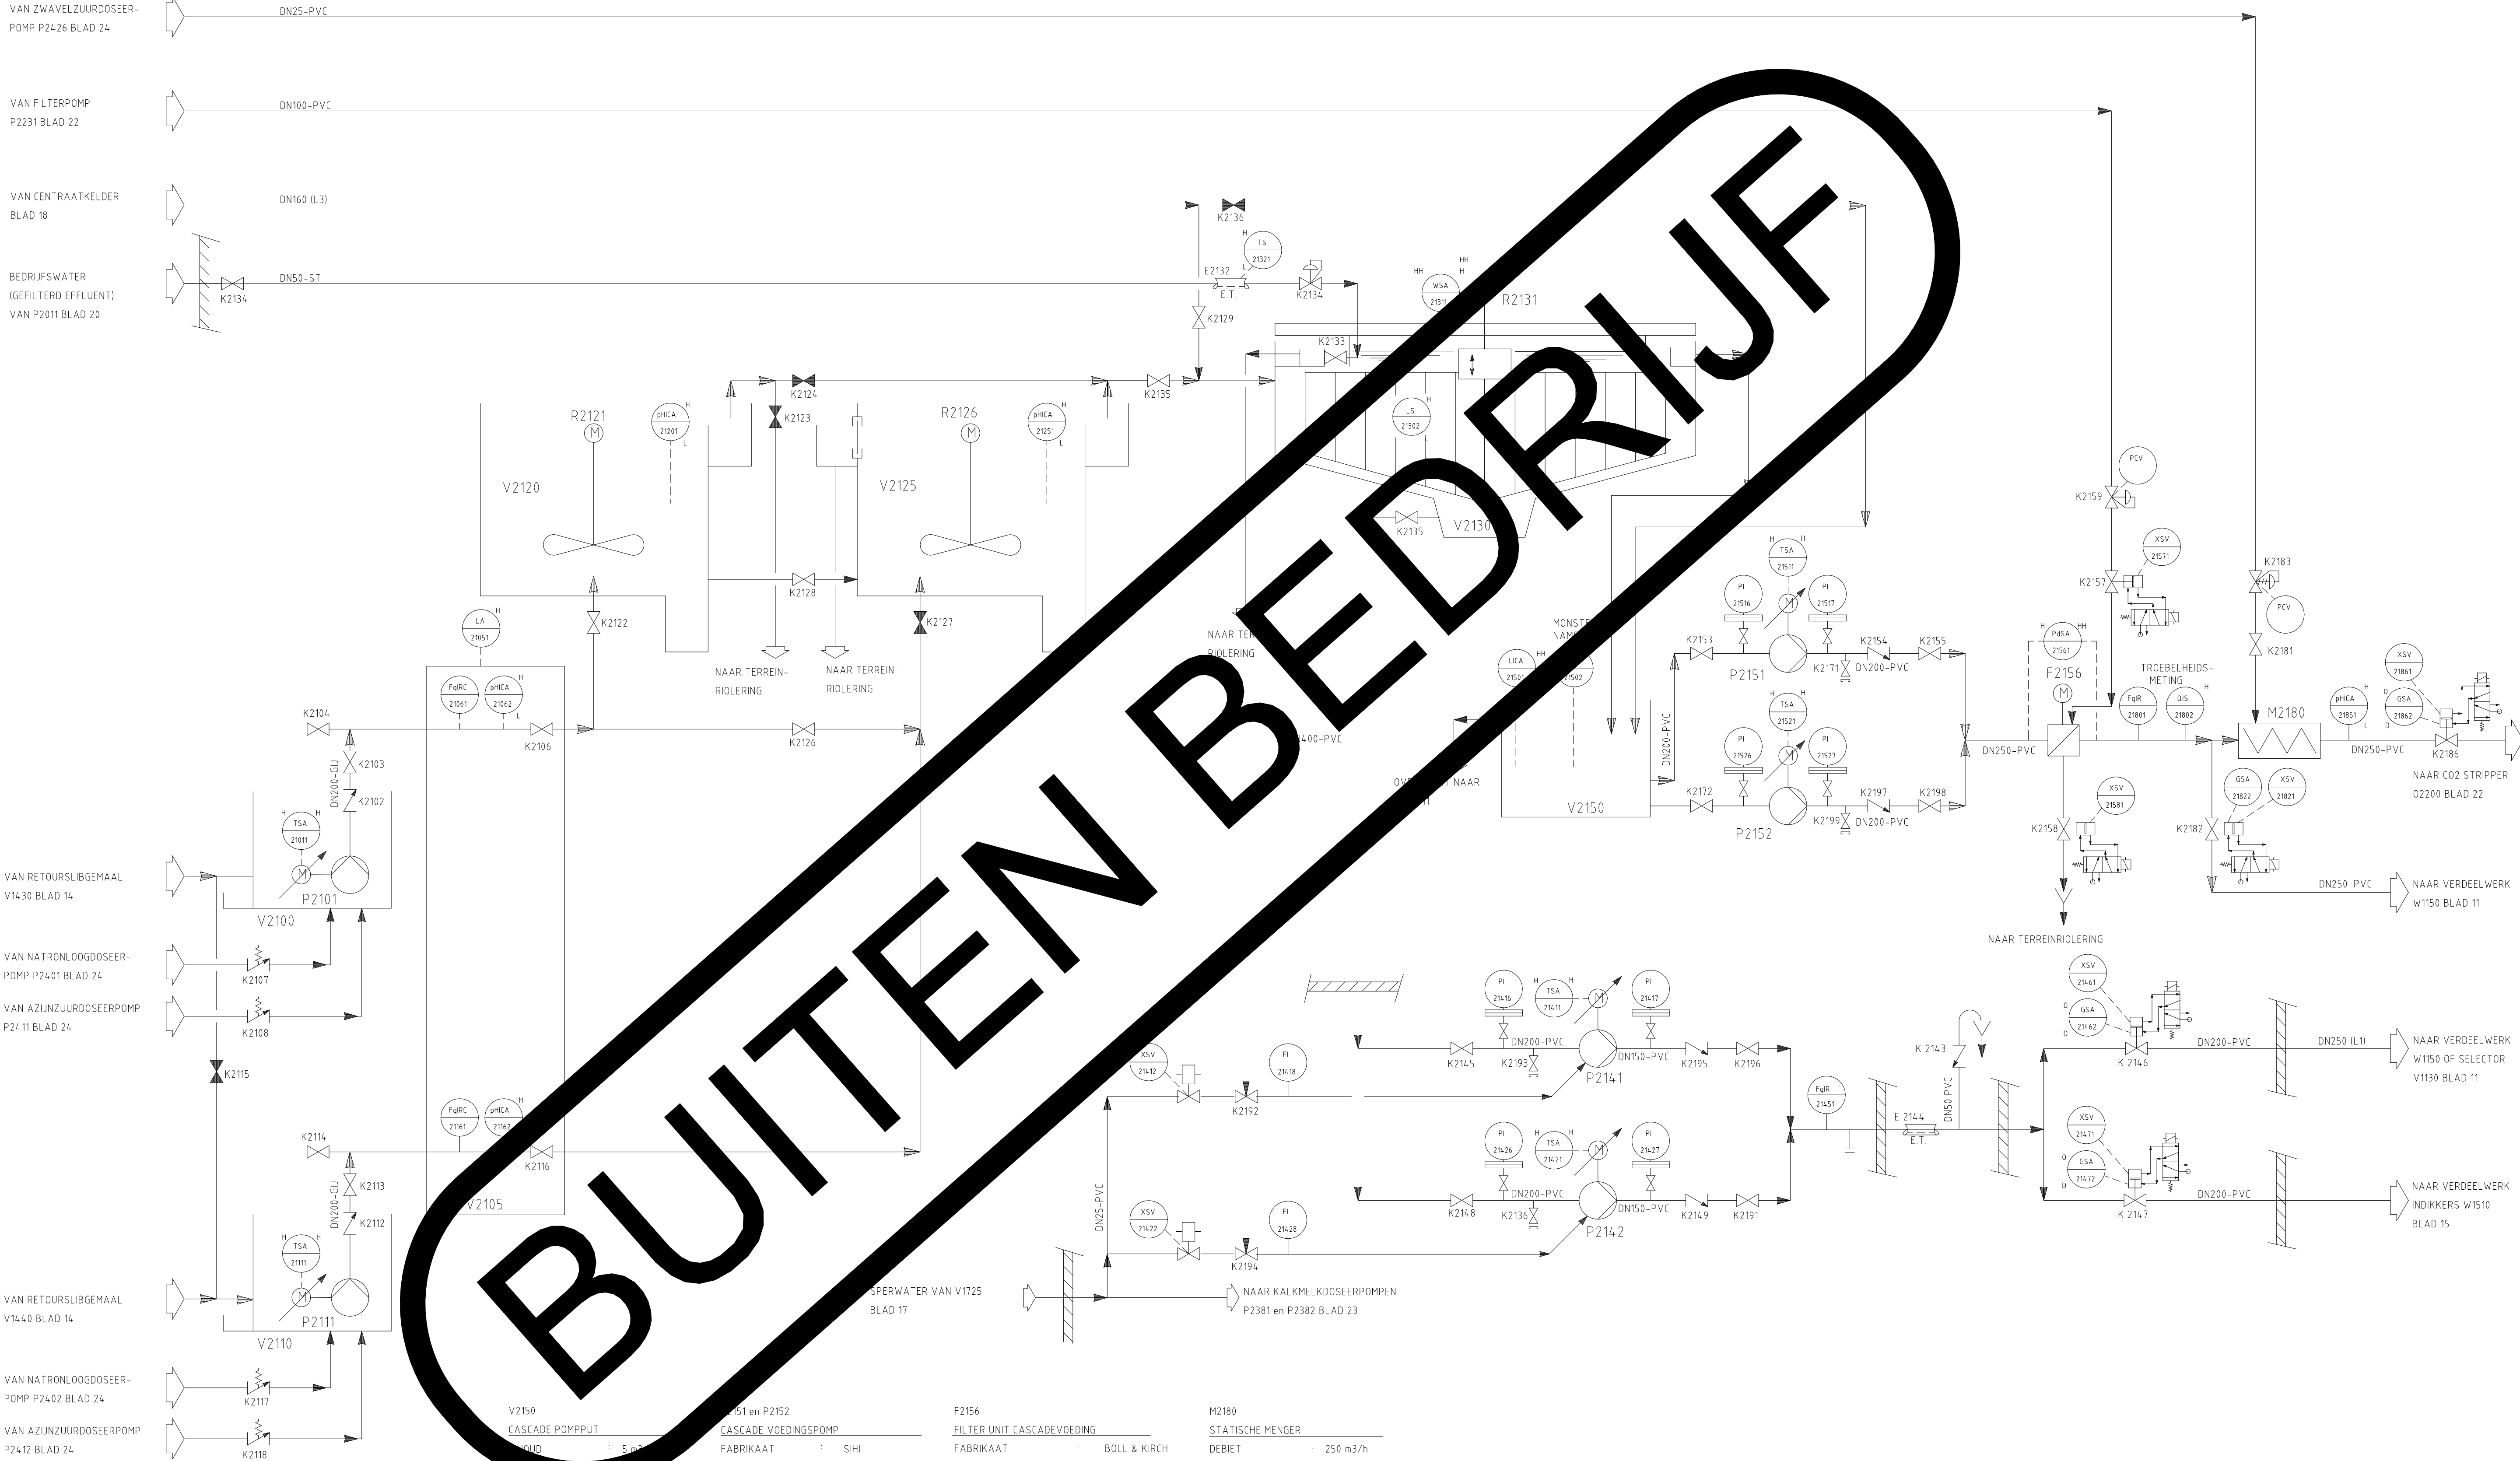

|                |                       |
|----------------|-----------------------|
| V2100 en V2110 |                       |
| RETOURSLIBPUT  |                       |
| INHOUD         | : 6.53 m <sup>3</sup> |
| AFMETINGEN     | : 1.5x1.5 m           |
| KANTDIEPTE     | : 2.90 m              |

|                        |                            |
|------------------------|----------------------------|
| P2101 en P2111         |                            |
| RETOURSLIB AANVOERPOMP |                            |
| FABRIKAAT              | : ABS                      |
| TYPE                   | : AF60-4CB52               |
| VERMOGEN               | : 6 kW                     |
| CAPACITEIT             | : 50-150 m <sup>3</sup> /h |
| OPVOERHOOGTE           | : 90 kPa                   |

|            |                       |
|------------|-----------------------|
| V2105      |                       |
| MEETPUT    |                       |
| INHOUD     | : 7.50 m <sup>3</sup> |
| AFMETINGEN | : 2.5x1.5x2 m         |

|                     |                      |
|---------------------|----------------------|
| V2120 en V2125      |                      |
| FOSFAAT AFGIFTETANK |                      |
| INHOUD ELK          | : 500 m <sup>3</sup> |
| DIAMETER            | : 12 m               |
| HOOGTE              | : 5.2 m              |

|                              |                      |
|------------------------------|----------------------|
| R2121 en R2126               |                      |
| ROERWERK FOSFAAT AFGIFTETANK |                      |
| FABRIKAAT                    | : FLYGT              |
| TYPE                         | : SR4501010          |
| SPECINGEBR.VERM.             | : 5 W/m <sup>3</sup> |
| VERMOGEN                     | : 8.8 kW             |

|                     |                      |
|---------------------|----------------------|
| V2130               |                      |
| INDIKKER DEELSTROOM |                      |
| OPPERVLAKTE         | : 572 m <sup>2</sup> |
| DIAMETER            | : 27 m               |
| KANTDIEPTE          | : 3 m                |




|                                 |              |
|---------------------------------|--------------|
| R2131                           |              |
| ROERWERK INDIKKER DEFOSFATERING |              |
| FABRIKAAT                       | : A/D STEGGE |
| VERMOGEN                        | : 3 kW       |

|                         |                            |
|-------------------------|----------------------------|
| P2141 en P2142          |                            |
| INGEDIKT-RETOURSLIBPOMP |                            |
| FABRIKAAT               | : SIHI                     |
| TYPE                    | : DHSB 100220KL 052.0K.A   |
| VERMOGEN                | : 5.5 kW                   |
| CAPACITEIT              | : 20-100 m <sup>3</sup> /h |
| OPVOERHOOGTE            | : 100 kPa                  |

|   |  |  |       |                              |   |             |          |          |  |
|---|--|--|-------|------------------------------|---|-------------|----------|----------|--|
| Deze tekening is eigendom van het Hoogheemraadschap Hollands Noorderkwartier en wordt uitgeleend onder de voorwaarde dat de leener ervoor zorgt dat het niet zal worden gereproduceerd, gekopieerd, uitgeleend of op enigerlei andere wijze verspreid, noch gebruikt voor enig ander doel dan voor welke het ter beschikking is gesteld. |  |  |       |                              |   |             |          |          |  |
|   |  |  |       | Omschrijving                 |  <div><b>hoogheemraadschap<br/>Hollands<br/>Noorderkwartier</b></div> |             |          |          |  |
|   |  |  |       |                              |   |             |          |          |  |
|   |  |  |       |                              |   |             |          |          |  |
|   |  |  |       |                              |   |             |          |          |  |
|   |  |  |       |                              |   |             |          |          |  |
|   |  |  |       | RWZI GEESTMERAMBACHT         | Mech   | Schaal: nvt |          |          |  |
|   |  |  |       | Staten, Schema's & Grafieken | Getekend   | OGO         | 01-05-95 |          |  |
|   |  |  |       | Processchema's               | Revisie   | J.Dam       | 01-08-24 |          |  |
|   |  |  |       | Fosfaat behandeling          | Gezien   |             |          |          |  |
|   |  |  |       | Buiten bedrijf!!!            | IKC   |             |          |          |  |
|   |  |  | Get.  |                              | groepsnr.   | Blad        | Form.    | Reg. nr. |  |
|   |  |  | Gez.  |                              | 006   | 21          | A1       | 136708   |  |
|   |  |  | Dat.  |                              |   |             |          |          |  |
|   |  |  | Wijz. |                              |   |             |          |          |  |

BEDRIJFSWATER  
(GEFILTERD EFFLUENT)  
VAN P2047 BLAD 20

ZWAVELZUUR VAN  
P2421 BLAD 24

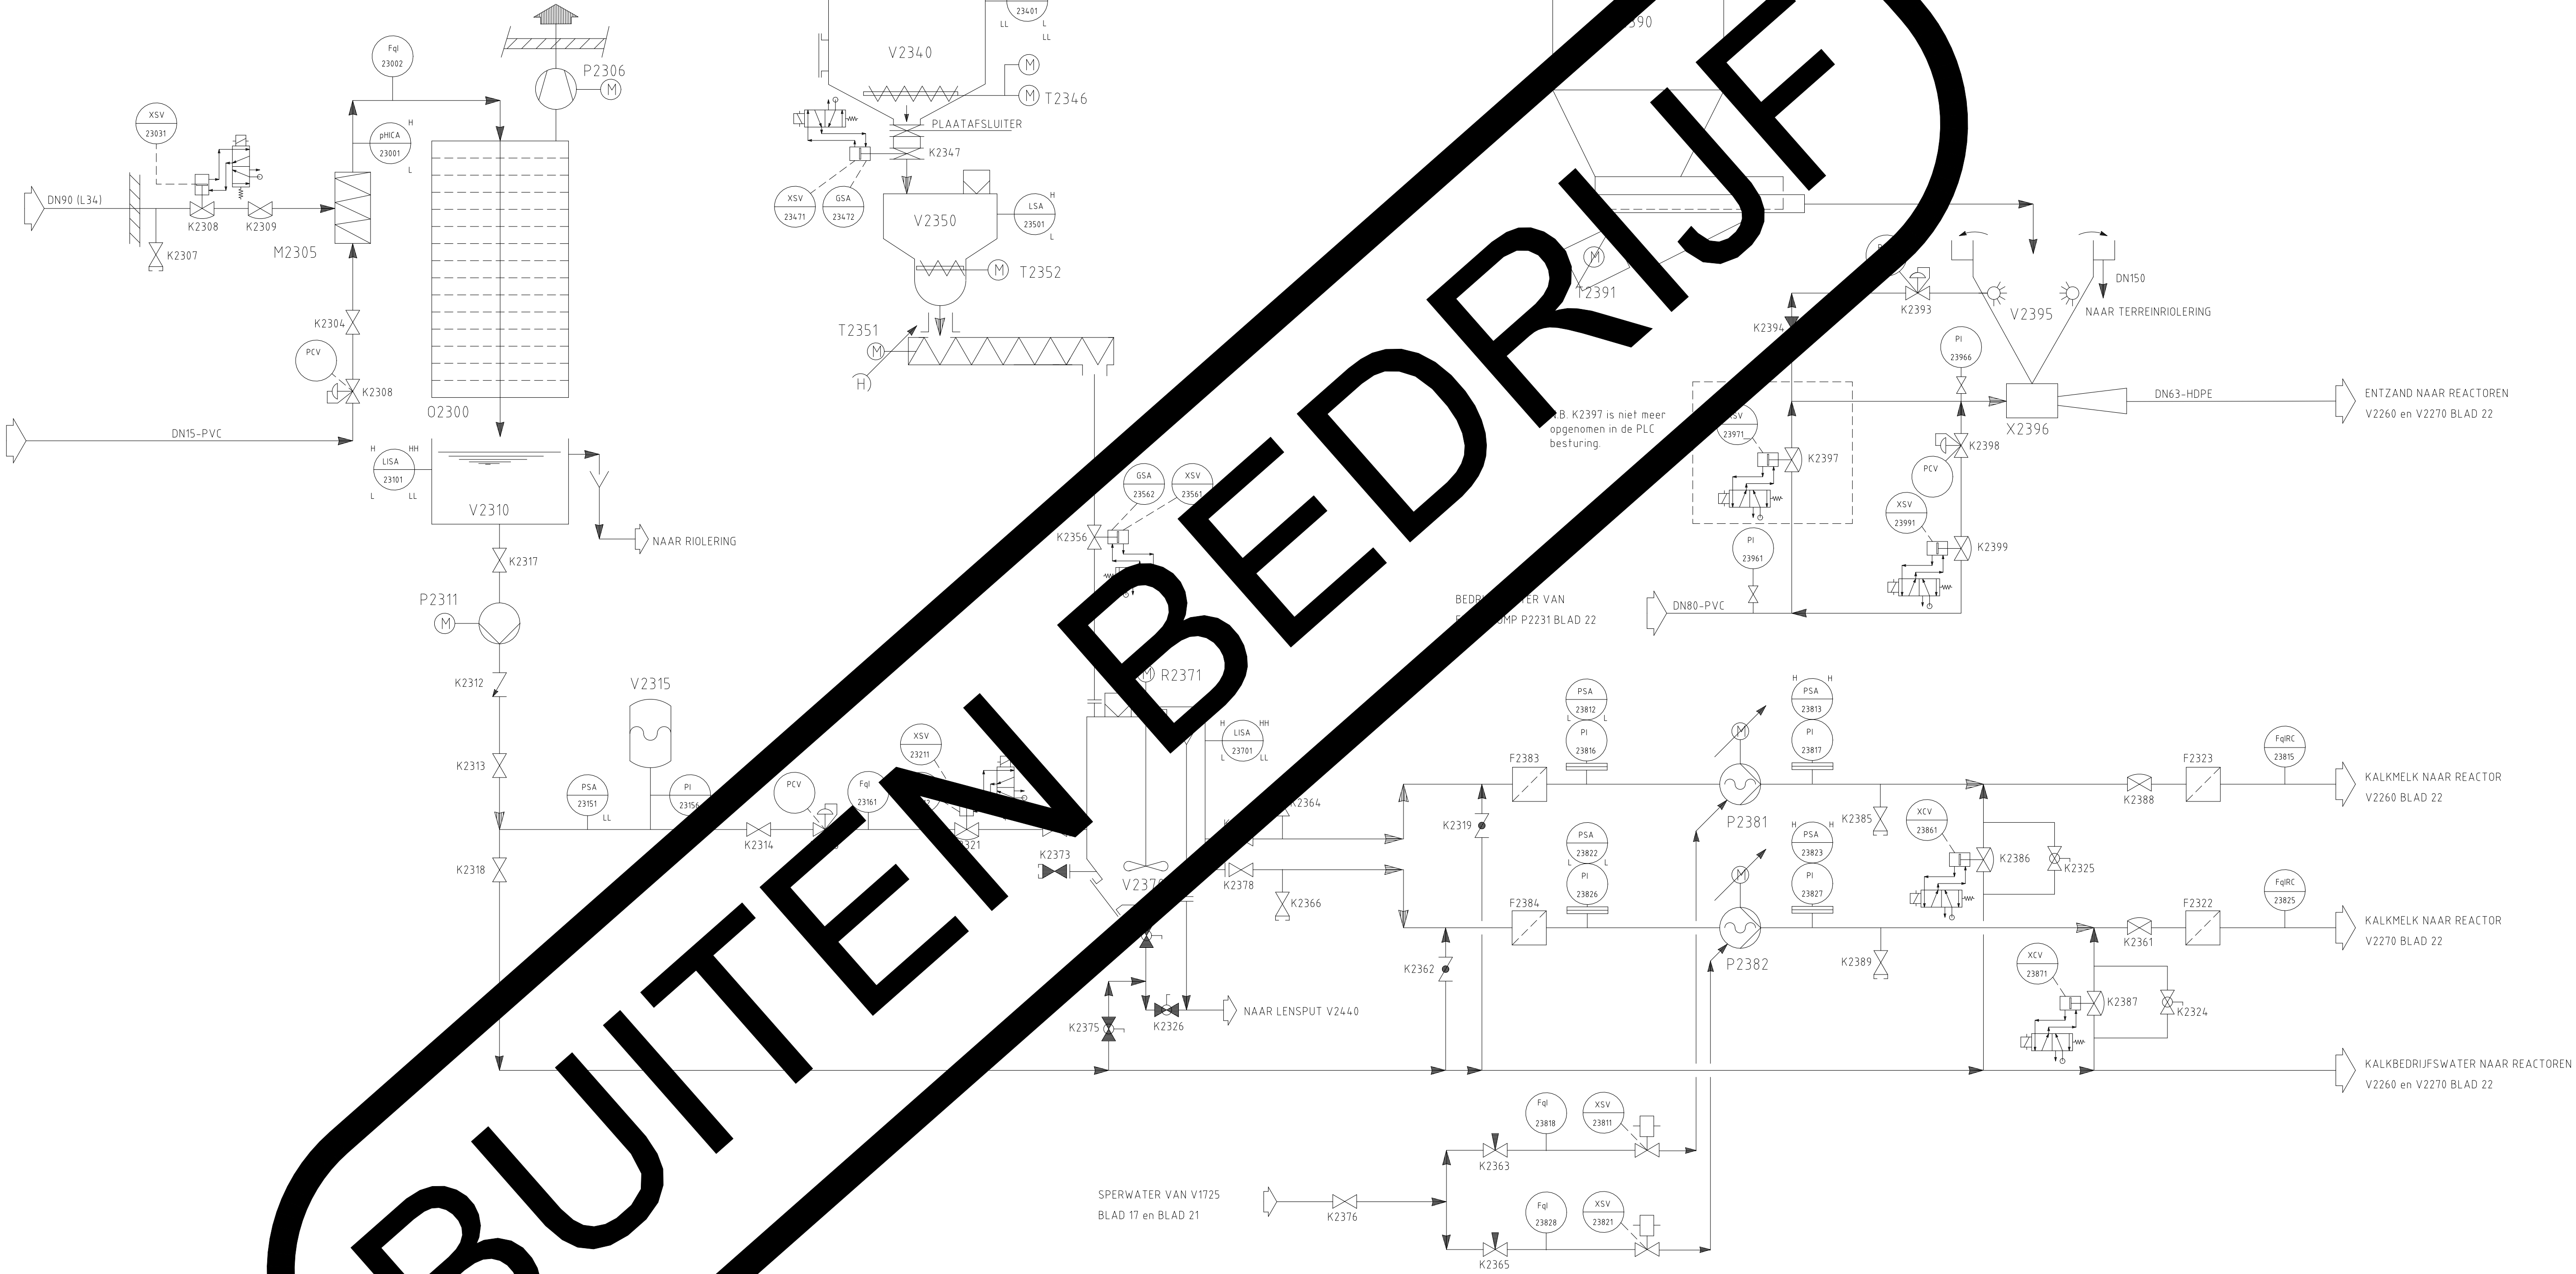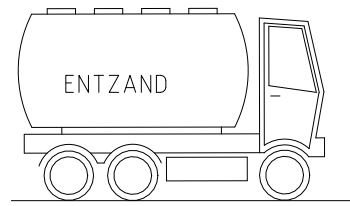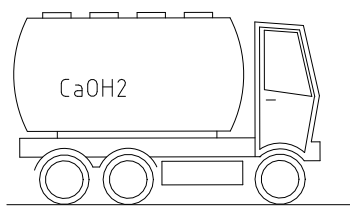

O2300  
CO<sub>2</sub> - STRIPPER  
TYPE : GEPAKTE KOLOM  
CAPACITEIT : 20 m<sup>3</sup>/h  
HOOGTE : 4.50 m

V2310  
VOORRAADTANK GETRIPT WATER  
INHOUD : m<sup>3</sup>

V2340  
KALKSILO  
INHOUD : m<sup>3</sup>

T2346  
UITHAALMECHANISME SILO  
FABRIKAAT : IGERCO  
TYPE : FVCAO  
VERMOGEN : 5.50 kW

T2351  
KALKDOSEERSCHROEF  
VERMOGEN : 1.10 kW

R2371  
MENGER KALKMELKAANMAAKVAT  
VERMOGEN : 1.10 kW

V2390  
ENTZANDSILO  
INHOUD : 25.00 m<sup>3</sup>

V2395  
ZANDWASSER  
INHOUD : m<sup>3</sup>

P2306  
AFZ. VENT. CO<sub>2</sub>-STRIPPER  
FABRIKAAT : COLASIT  
TYPE : CMV-200  
CAPACITEIT : 300 m<sup>3</sup>/h  
VERMOGEN : 0.75 kW  
OPVOERHOOGTE : 1.50 kPa

P2311  
GESTRIPT WATERPOMP  
FABRIKAAT : SIHI  
TYPE : 2NC40-160/AB AAI.4B.4  
VERMOGEN : 3.00 kW  
CAPACITEIT : 20 m<sup>3</sup>/h  
OPVOERHOOGTE : 350 kPa

F2341  
KLOPFILTER  
CAPACITEIT : 0.00 m<sup>3</sup>/h  
VERMOGEN : 0.55 kW

V2350  
KALKTUSSENBUKNER  
CAPACITEIT : 0-300 kg/h

V2370  
KALKAANMAAKVAT  
INHOUD : 2.20 m<sup>3</sup>

P2381 en P2382  
KALKMELKDOSEERPOMP  
FABRIKAAT : NETZSCH  
TYPE : 2NU50A  
VERMOGEN : 1.5 kW  
CAPACITEIT : 0.5-5 m<sup>3</sup>/h  
OPVOERHOOGTE : 400 kPa

T2391  
ENTZANDDOSEERUNIT  
CAPACITEIT : 4.000.00 kg/h  
VERMOGEN : 0.10 W

P2396  
ENTZANDEJECTEUR  
CAPACITEIT : 2500.00 kg/h  
VERMOGEN : 0.00 kW

Deze tekening is eigendom van het Hoogheemraadschap Hollands Noorderkwartier en wordt uitgeleend onder de voorwaarde dat de leener ervoor zorgt dat het niet zal worden gereproduceerd, gekopieerd, uitgeleend of op enigerlei andere wijze verspreid, noch gebruikt voor enig ander doel dan voor welke het ter beschikking is gesteld.




hoogheemraadschap  
Hollands  
Noorderkwartier

RWZI GEESTMERAMBACHT  
Staten, Schema's & Grafieken  
Processchema's  
Korrelreactor en Cascade  
Buiten bedrijf!!!!


|           |         |       |          |
|-----------|---------|-------|----------|
| Mech      | Schaal: | nvt   |          |
| Getekend  | DGO     |       | 01-05-95 |
| Revisie   | J.Dam   |       | 01-08-24 |
| Gezien    |         |       |          |
| IKC       |         |       |          |
| groepsnr. | Blad    | Form. | Reg. nr. |
| 006       | 23      | A1    | 136708   |

Oude chemicalieen opslag en doseergebouw ten behoeve van de voormalige korrelreactor De installatie is buiten bedrijf sinds medio 2000 De installatie is niet geamoveerd De installatie is weergegeven op de vervallen P&ID met registratienummer 37989

De VKV installatie en de lensput zouden in bedrijf zijn. Maar deze objecten staan niet op het SCADA systeem 800XA

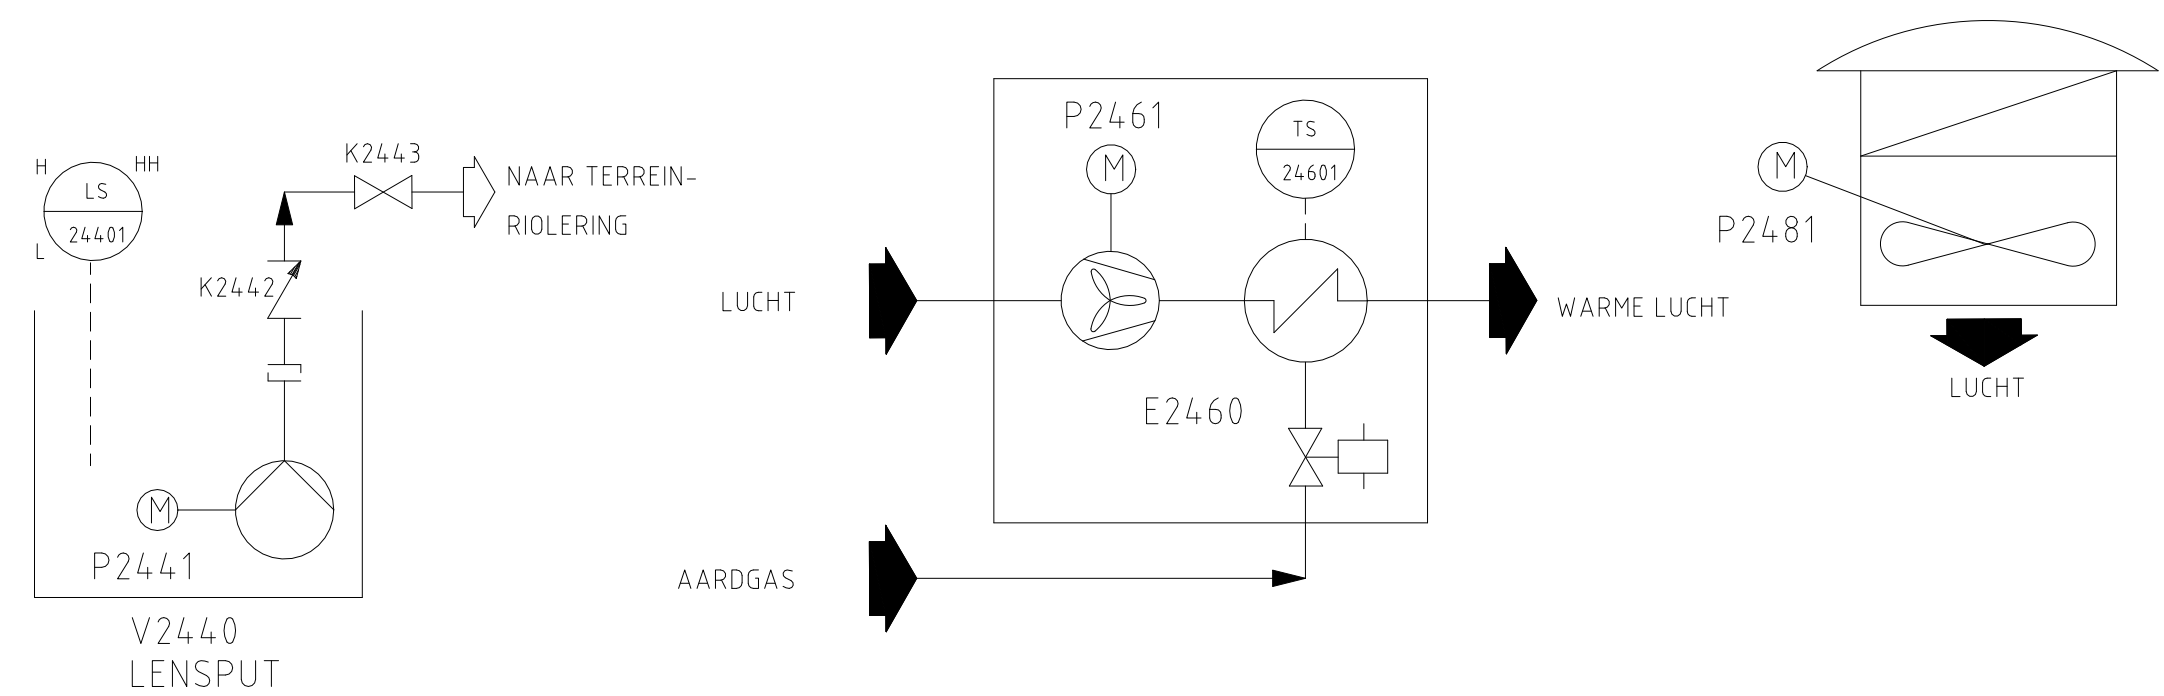

|   |  |  |       |              |   |             |       |          |  |
|---|--|--|-------|--------------|---|-------------|-------|----------|--|
| Deze tekening is eigendom van het Hoogheemraadschap Hollands Noorderkwartier en wordt uitgeleend onder de voorwaarde dat de lener ervoor zorgt dat het niet zal worden gereproduceerd, gekopieerd, uitgeleend of op enigerlei andere wijze verspreid, noch gebruikt voor enig ander doel dan voor welke het ter beschikking is gesteld. |  |  |       |              |   |             |       |          |  |
|   |  |  |       | Omschrijving | <div><div></div><div><div>hoogheemraadschap<br/>Hollands<br/>Noorderkwartier</div></div></div> |             |       |          |  |
|   |  |  |       |              | RWZI GEESTMERAMBACHT   |             |       |          |  |
|   |  |  |       |              | Staten, Schema's & Grafieken   |             |       |          |  |
|   |  |  | Get.  |              | Processchema's   |             |       |          |  |
|   |  |  | Gez.  |              | chemicalienopslag en doseergebouw (oud)   |             |       |          |  |
|   |  |  | Da:   |              | Buiten bedrijf!!!!   |             |       |          |  |
|   |  |  | Wijz. |              | Mech   | Schaal: nvt |       |          |  |
|   |  |  |       |              | Getekend   | DGO         |       | 01-05-95 |  |
|   |  |  |       |              | Revisie   | J.Dam       |       | 01-08-24 |  |
|   |  |  |       |              | Gezien   |             |       |          |  |
|   |  |  |       |              | IKC   |             |       |          |  |
|   |  |  |       |              | groepsnr.   | Blad        | Form. | Reg. nr. |  |
|   |  |  |       |              | 006   | 24          | A1    | 136708   |  |

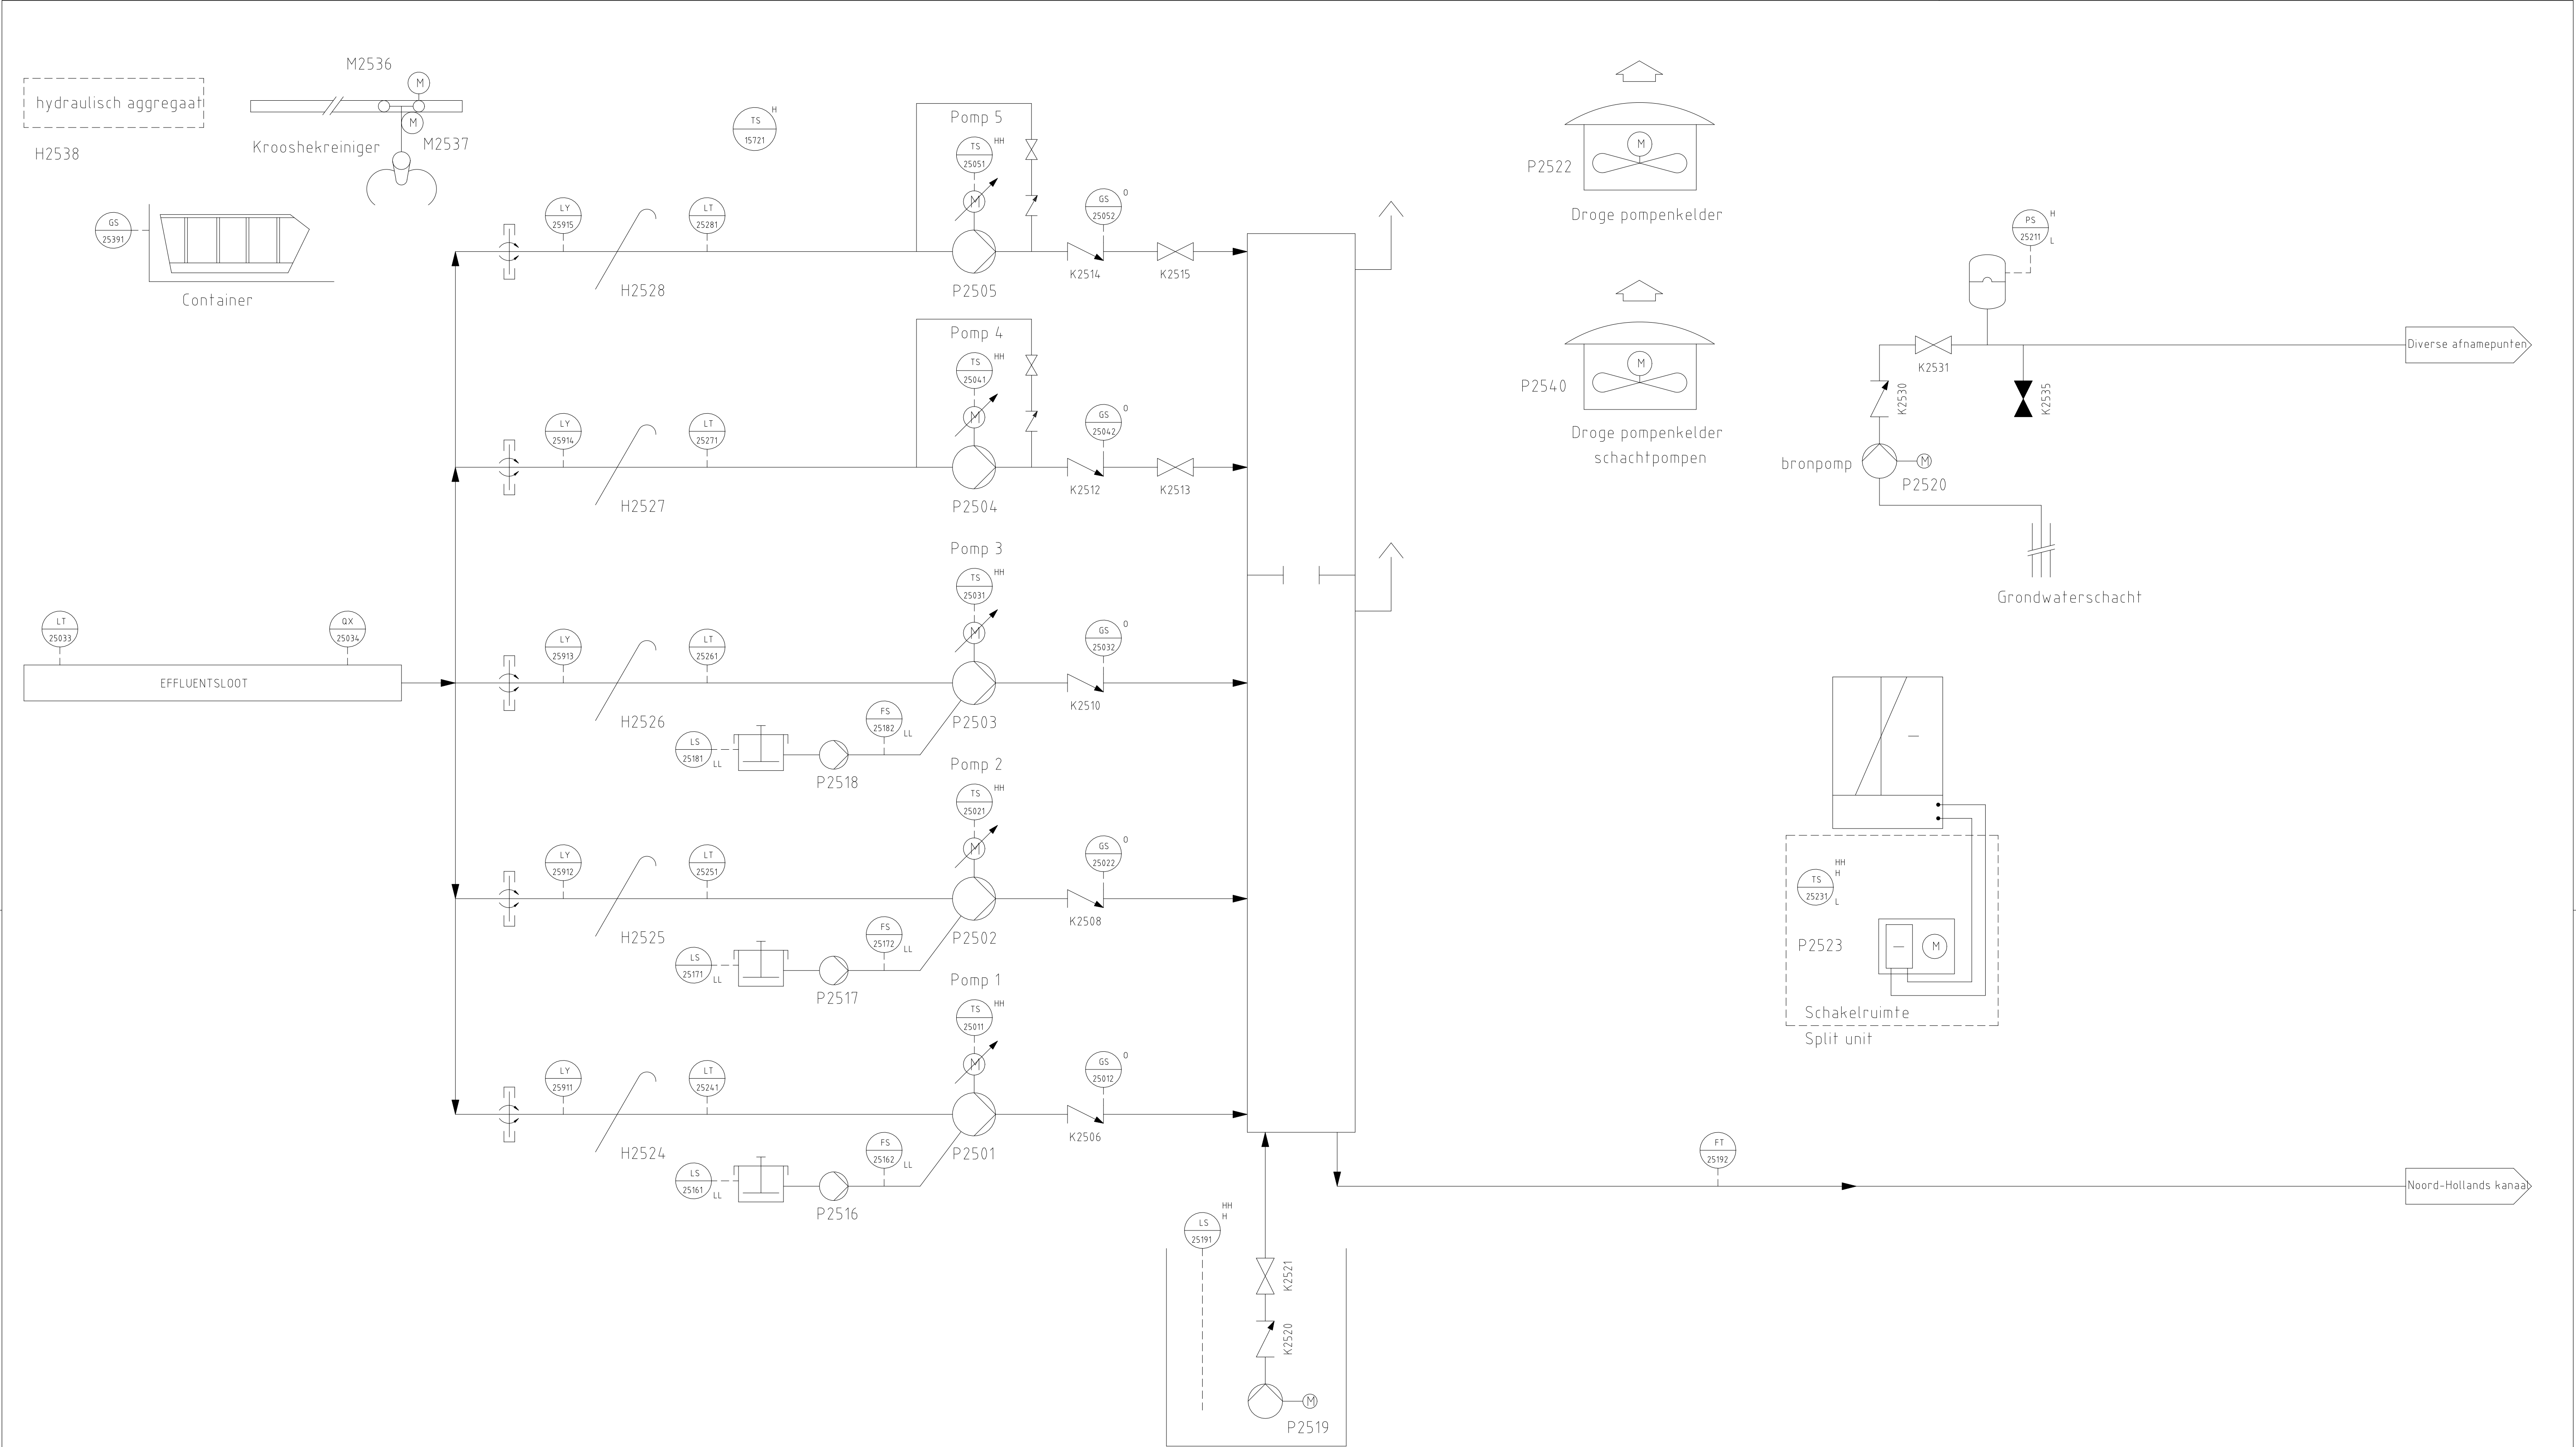

P2501, P2503 en P2503  
EFFLUENTPOMP (DROOG OPGESTELD)  
FABRIKAAT : LANDUSTRIE  
TYPE : GS 55  
CAPACITEIT : 2500 m3/H  
OPVOERHOOGTE : 4,9 mwk  
VERMOGEN : 55 kW

P2516, P2517 en P2518  
VETPOMP  
FABRIKAAT : -  
TYPE : -  
CAPACITEIT : PULS  
OPVOERHOOGTE : -  
VERMOGEN : 0,09 kW

M2536  
LOOPWAGEN KROOSHEKREINIGER  
FABRIKAAT : -  
TYPE : -  
VERMOGEN : 0,37 kW

H2538  
HYDRAULISCH AGGREGAAT  
FABRIKAAT : -  
TYPE : -  
VERMOGEN : 1,1 kW

P2522  
KELDERVENTILATIE  
FABRIKAAT : -  
TYPE : -  
CAPACITEIT : 640 m3/h  
OPVOERHOOGTE : -  
VERMOGEN : 0,43 kW

P2540  
KELDERVENTILATIE  
FABRIKAAT : -  
TYPE : -  
CAPACITEIT : -  
OPVOERHOOGTE : -  
VERMOGEN : 0,06 kW

P2504 en P2505  
EFFLUENTPOMP (SCHACHTPOMP)  
FABRIKAAT : KSB  
TYPE : AMACAN P700-470/47  
CAPACITEIT : 4000 m3/H  
OPVOERHOOGTE : 4,9 mwk  
VERMOGEN : 75 kW

H2524, H2525, H2526, H2527 EN H2528  
KROOSHEK  
FABRIKAAT : -  
TYPE : -  
CAPACITEIT : 800-4000 m3/h  
OPVOERHOOGT : -


M2537  
HIJSMOTOR KROOSHEKREINIGER  
FABRIKAAT : -  
TYPE : -  
VERMOGEN : 2 kW

P2519  
LENSPOMP  
FABRIKAAT : -  
TYPE : -  
CAPACITEIT : 15 m3/H  
OPVOERHOOGTE : - mwk  
VERMOGEN : 0,55 kW

P2520  
BRONPOMP  
FABRIKAAT : -  
TYPE : -  
CAPACITEIT : 60 m3/H  
OPVOERHOOGTE : - mwk  
VERMOGEN : -- kW

P2523  
RUIMTE AIRCO  
FABRIKAAT : -  
TYPE : -  
CAPACITEIT : m3/H  
VERMOGEN : - kW  
VERMOGEN : -- kW

|   |   |             |           |
|---|---|-------------|-----------|
| Deze tekening is eigendom van het Hoogheemraadschap Hollands Noorderkwartier en wordt uitgeleend onder de voorwaarde dat de lener ervoor zorgt dat het niet zal worden gereproduceerd, gekopieerd, uitgeleend of op enigerlei andere wijze verspreid, noch gebruikt voor enig ander doel dan voor welke het ter beschikking is gesteld. |   |             |           |
| Omschrijving   |  <b>hoogheemraadschap<br/>Hollands<br/>Noorderkwartier</b> |             |           |
|   | RWZI GEESTMERAMBACHT<br>Staten, Schema's & Grafieken<br>Processchema's<br>Effluentgemaal                                                        |             |           |
|   | Mech   | Schaal: nvt | 01-05-95  |
|   | Getekend   | SBOE        | 01-08-24  |
|   | Revisie   | J.Dam       |           |
|   | Gezien   |             |           |
|   | IKC   |             |           |
|   | groepsnr.   | Blad        | Reg. nr.  |
|   | 006   | 25          | A1 136708 |

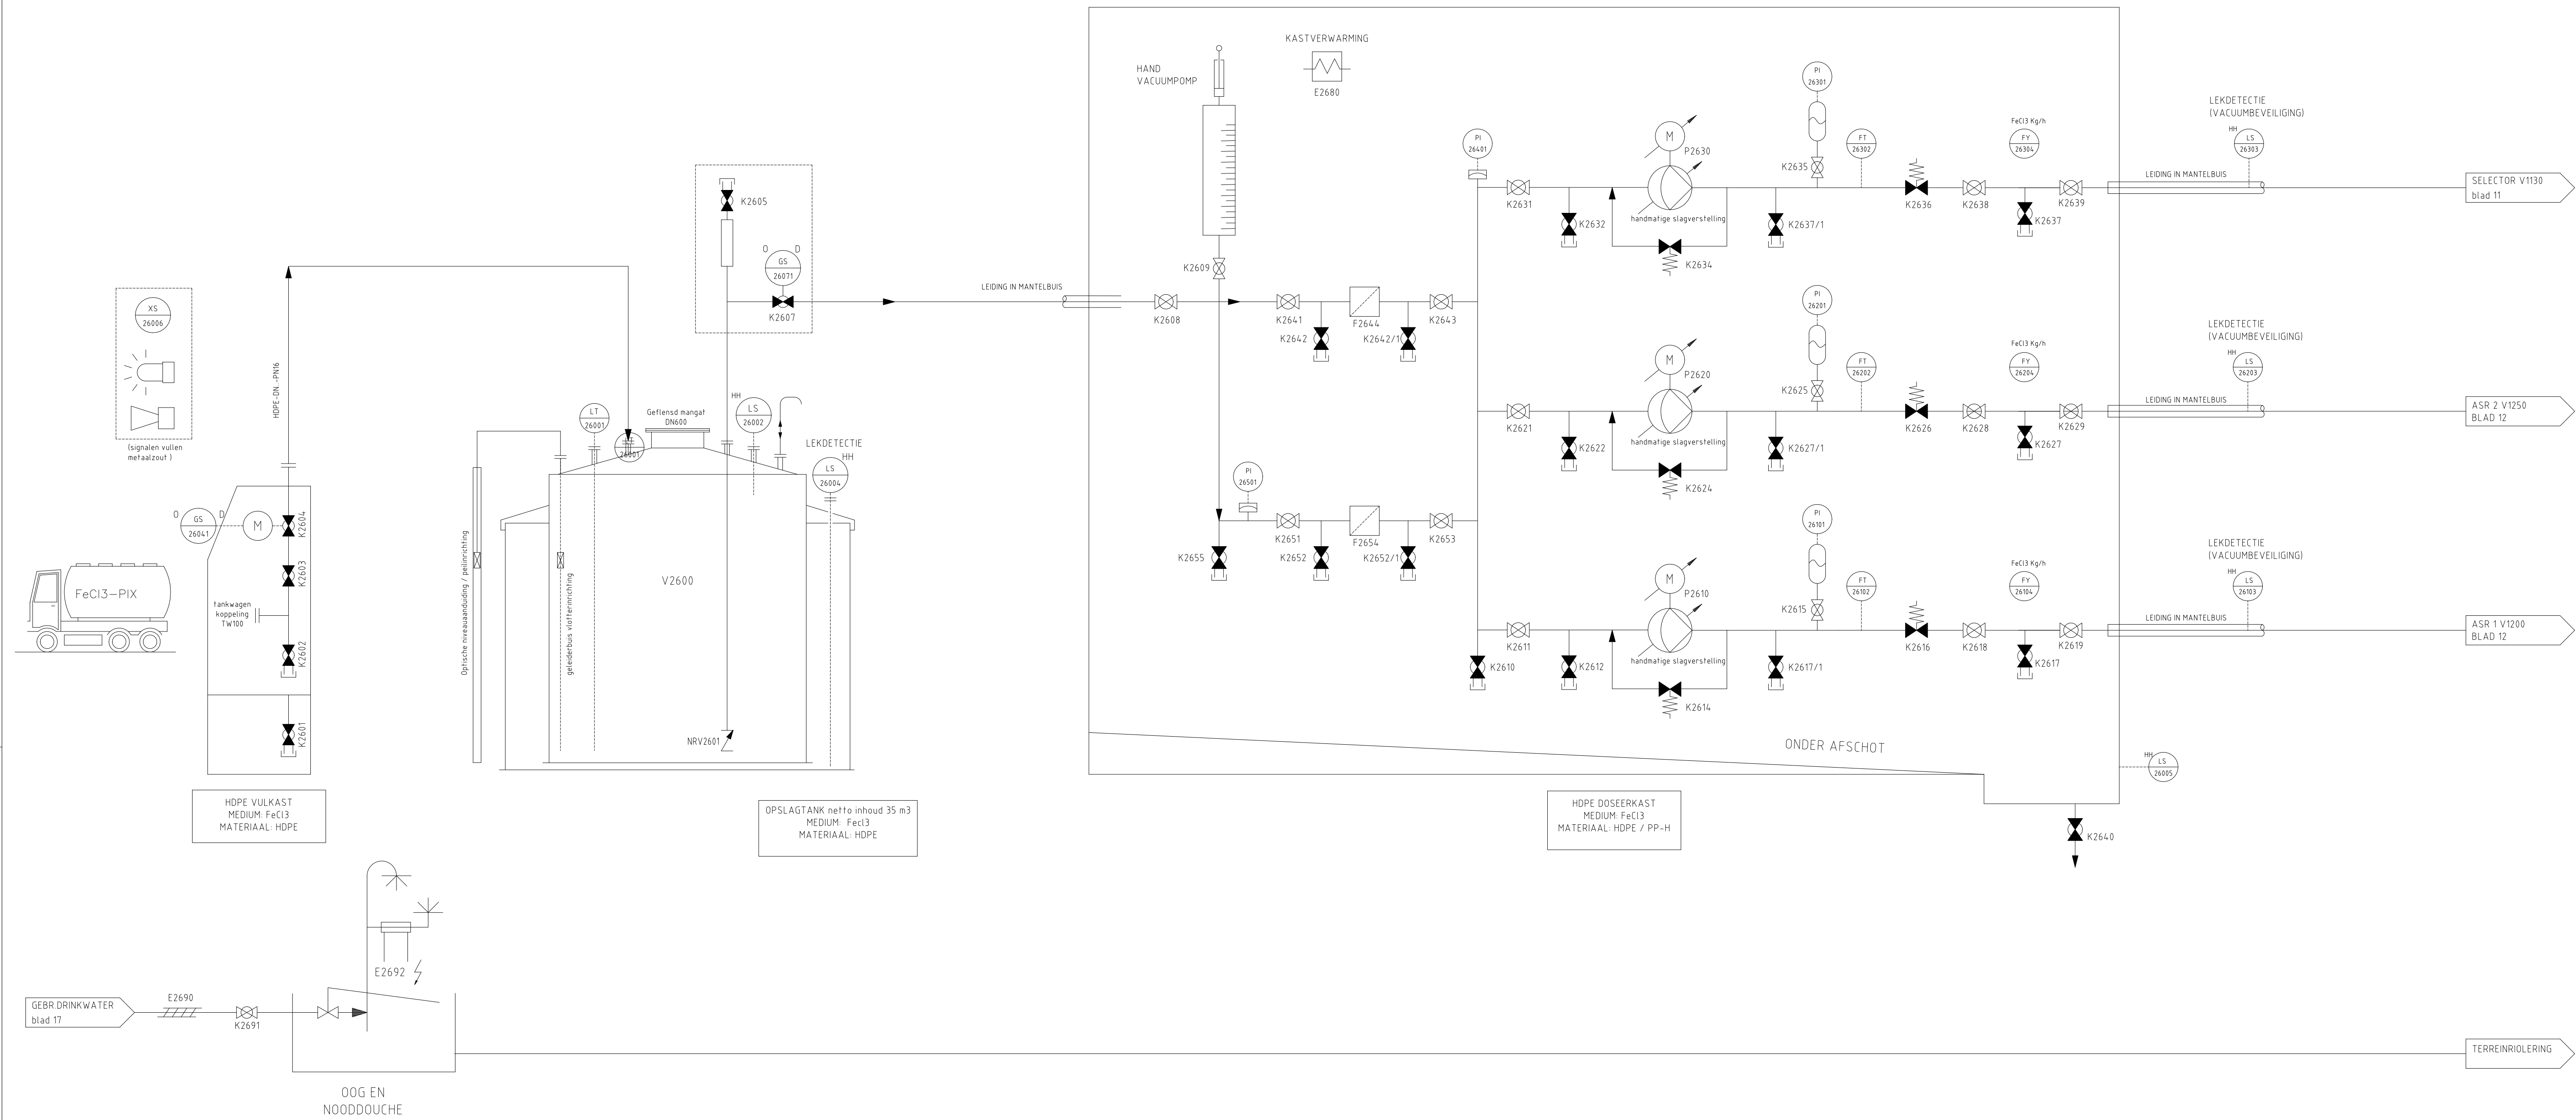

|                                                                        |  |  |  |  |  |  |  |  |  |
|------------------------------------------------------------------------|--|--|--|--|--|--|--|--|--|
| FeCl3 TANK V2600                                                       |  |  |  |  |  |  |  |  |  |
| Bouwjaar : maand 2018-12                                               |  |  |  |  |  |  |  |  |  |
| Tank nominale inhoud (l) 36.000                                        |  |  |  |  |  |  |  |  |  |
| Tank uitvoering Enkelwandig met bak                                    |  |  |  |  |  |  |  |  |  |
| Tank type Rond, Verticaal (DxH)                                        |  |  |  |  |  |  |  |  |  |
| Tank afmetingen 3760 x 3970                                            |  |  |  |  |  |  |  |  |  |
| Tankmateriaal HDPE PE 100                                              |  |  |  |  |  |  |  |  |  |
| Type lekdetectie Capacitief                                            |  |  |  |  |  |  |  |  |  |
| Testdruk lekdetectieruimte (kPa) Hydrostatisch                         |  |  |  |  |  |  |  |  |  |
| Bak serienummer T-18-16926-202                                         |  |  |  |  |  |  |  |  |  |
| Bakinhoud (l) 42.000                                                   |  |  |  |  |  |  |  |  |  |
| Bakmateriaal HDPE PE 100                                               |  |  |  |  |  |  |  |  |  |
| Opgeslagen medium : concentratie (%) Magnesiumhydroxide 53%            |  |  |  |  |  |  |  |  |  |
| Medium CAS-nr. 1309-42-8                                               |  |  |  |  |  |  |  |  |  |
| Medium S.G. (kg/m³) 1440                                               |  |  |  |  |  |  |  |  |  |
| Ontwerptemperatuur (°C) -10 °C / +40°C                                 |  |  |  |  |  |  |  |  |  |
| Ontwerpdruk (kPa) -300 / + 500 PA                                      |  |  |  |  |  |  |  |  |  |
| Plaatsing Buiten                                                       |  |  |  |  |  |  |  |  |  |
| Hydrostatisch test 12 uur met water op fabriek & met medium op locatie |  |  |  |  |  |  |  |  |  |
| Herclassificatietermijn (jaar) 10 jaar                                 |  |  |  |  |  |  |  |  |  |
|                                                                        |  |  |  |  |  |  |  |  |  |
|                                                                        |  |  |  |  |  |  |  |  |  |
