




LINKER ZUGEVEL BESTAAND

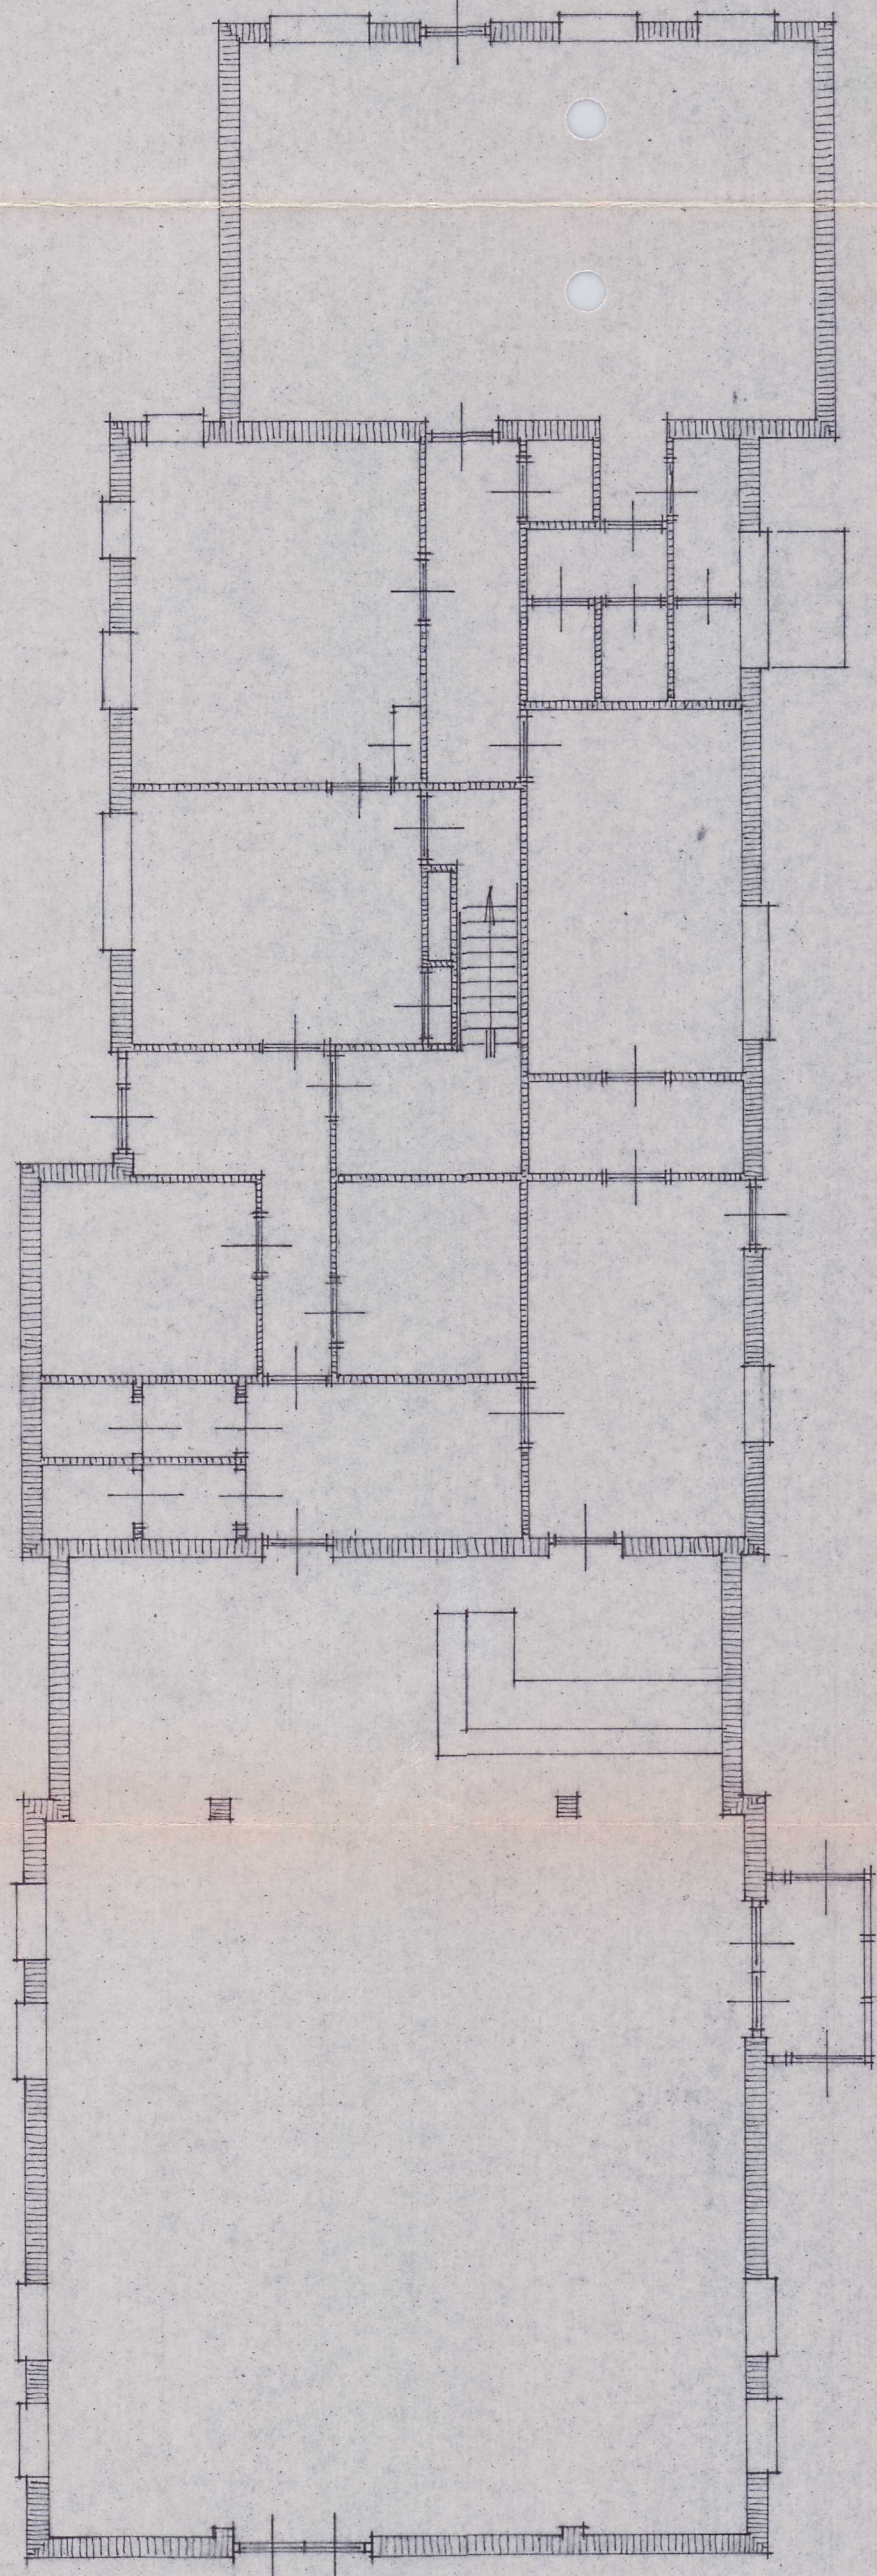


PLATTEGROND BESTAAND

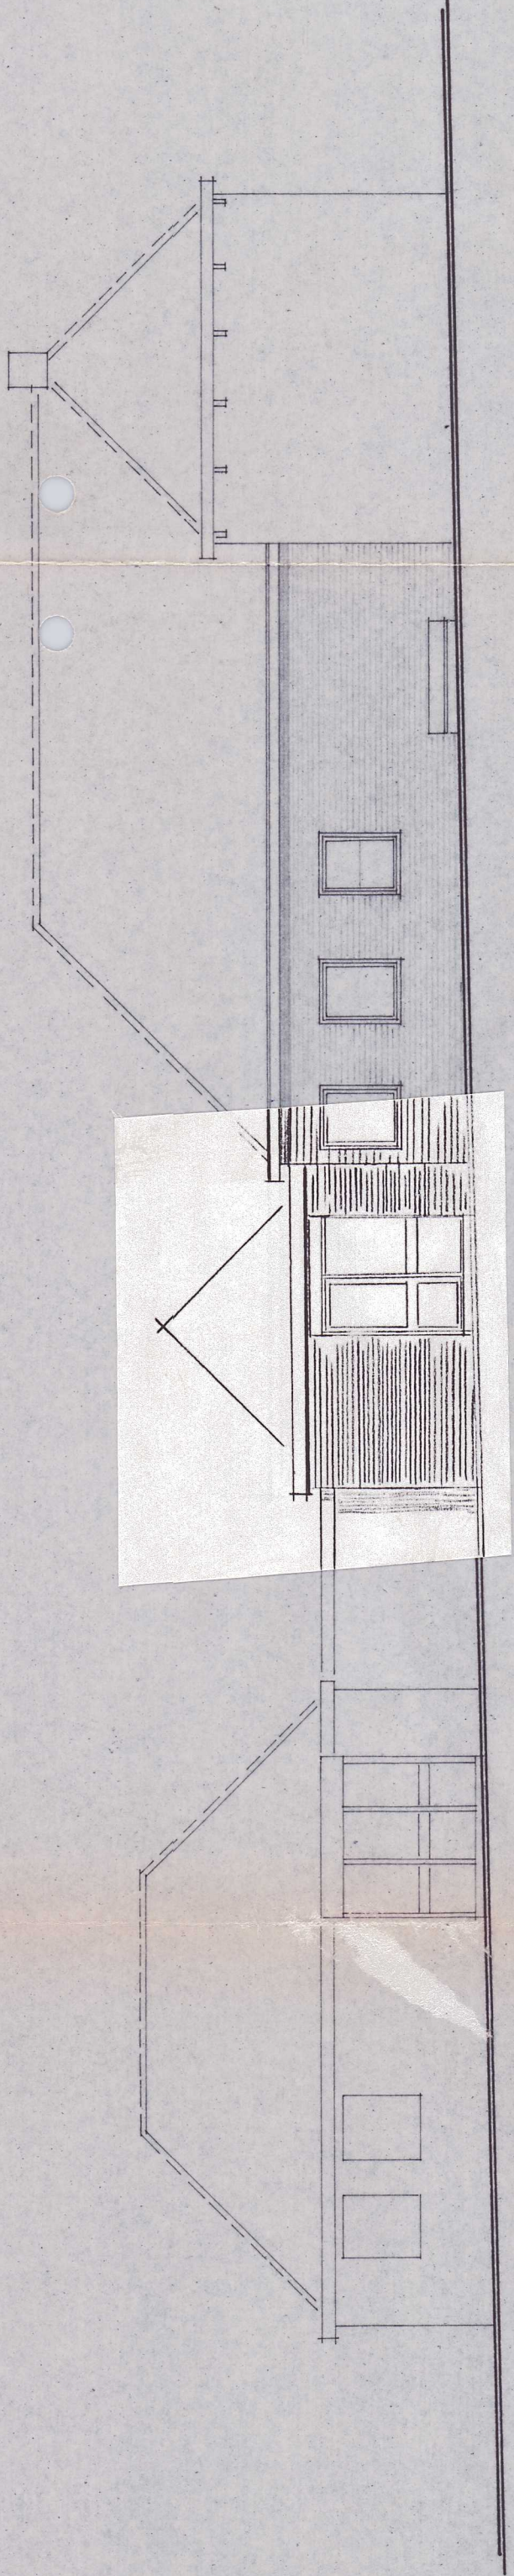

LINKER ZUGEVEL GEWUZZIGD

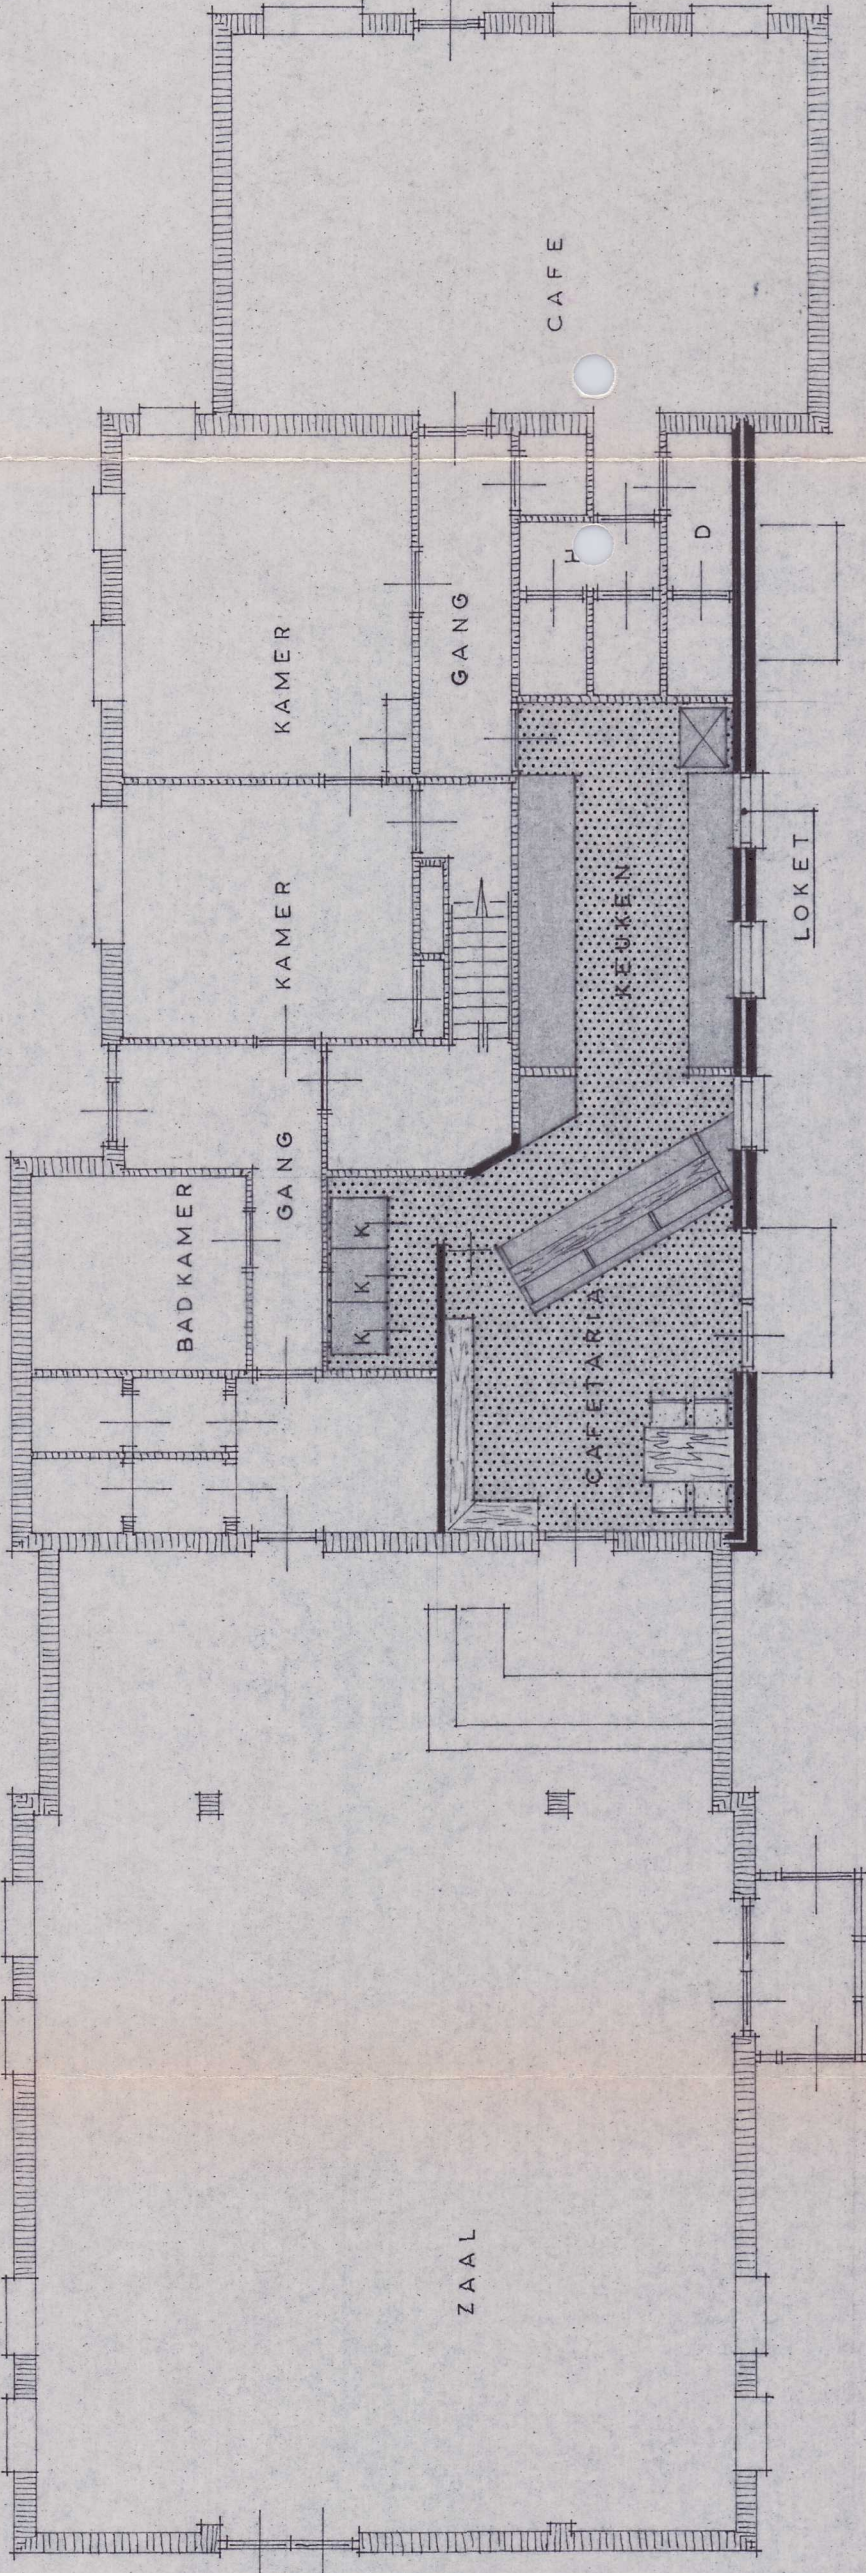

PLATTEGROND GEWUZZIGD

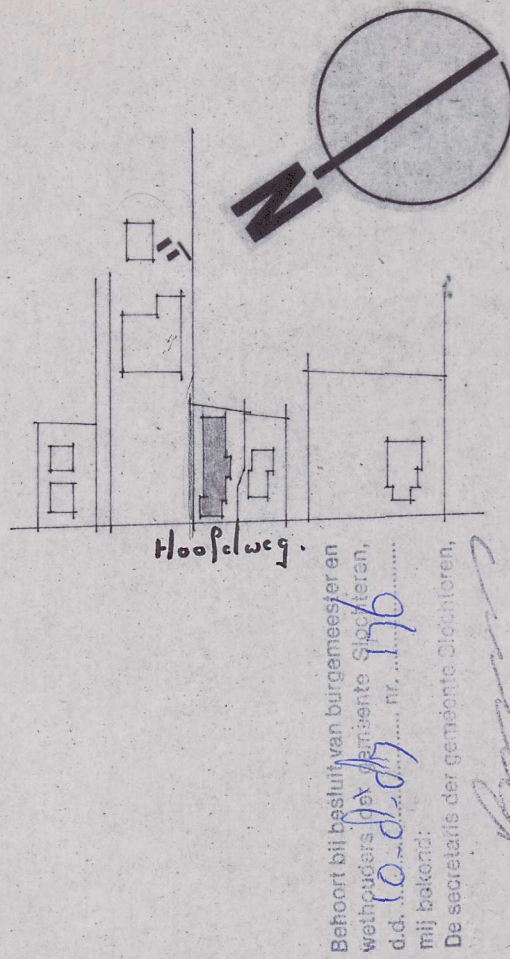

SECTIE F N° 1880
GEM. SLOOTEREN

RETOUR

Gemeentewerken Slochteren
Nr. 147/187
25 JUNI 1987

ALLE MATEN IN HET WERK BEPALEN

Grobbe
GROESCHIE
BIJBOUWEN N.V.
ESSENDE - GROENLO
TEL. 053.353570
ADD. BOUWBUREAU

SCHETSPLAN

opdrachtgever *dr. L.H. Koster* 05382-1411
Hoofden 3032
921 AR Slochteren

schied	1 100	100	100	100
getekend	J. MIDDA	G		
datum	3 6 1987			
gecontroleerd				

Deze tekening is een bladzijde van de Grobste Bouwtekening N.V. Grobste - Groenlo, zij staat onder haar eigenlijke tekening, ook in haar geheel, noch van deze getekend of aan andere tekening overgenomen.