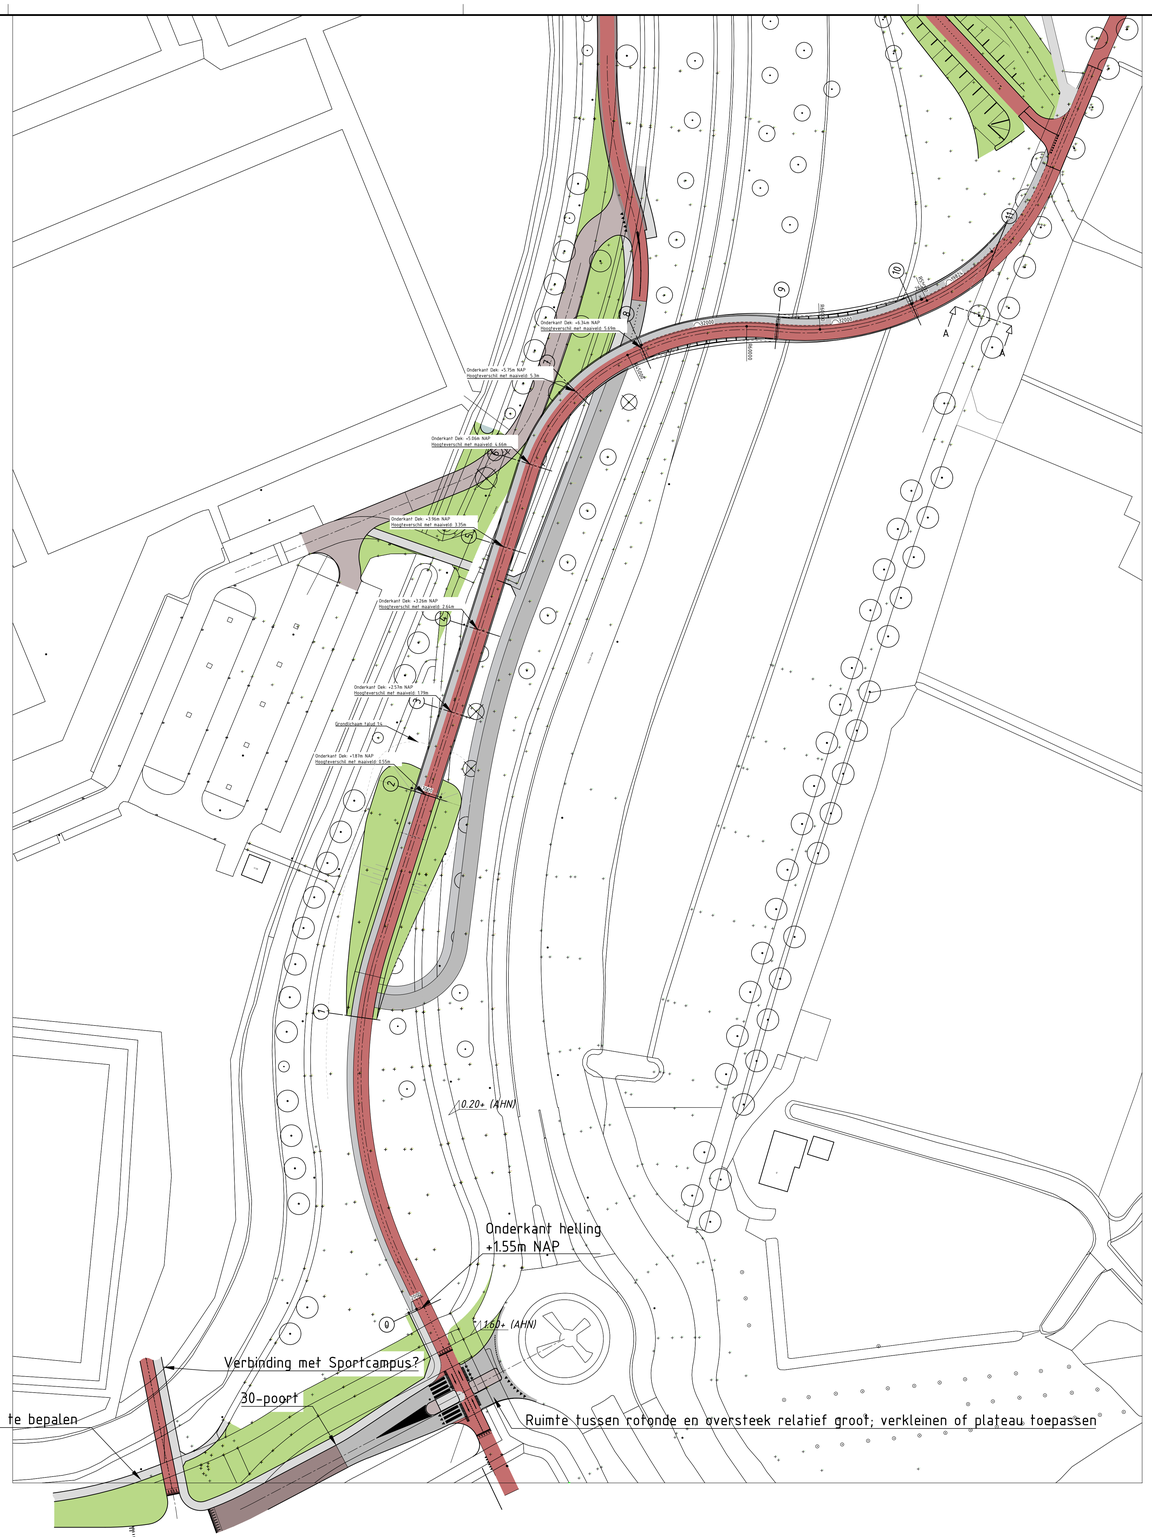

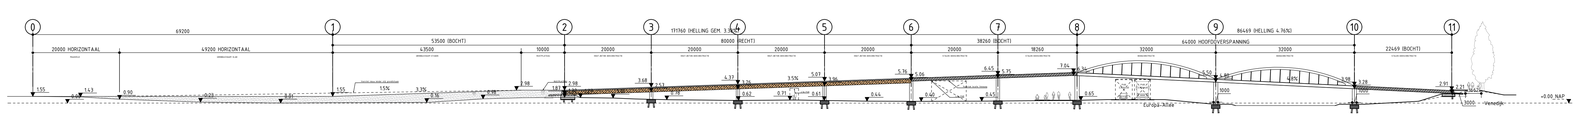

SITUATIE schaal 1:2000

N

0 20 40 60 80m

TOELICHTING
- OP DEZE TEKENING IS HET AUTEURSRECHT VAN TOEPASSING. COPYRIGHT IPV DELFT
- DEZE TEKENING KAN NIET WORDEN GEBRUIKT ALS PRODUCTIETEKENING
- PRODUCTIETEKENINGEN DIENEN VOOR UITVOERING TER CONTROLE TE WORDEN VOORGELEGD AAN IPV DELFT
- AAN DEZE TEKENING KUNNEN GEEN RECHTEN WORDEN ONTLEEND
- ALLE MATEN IN MILLIMETERS, TENZIJ ANDERS VERMELD
- PEILMATEN IN METERS T.O.V. N.A.P.
- GRADEN IN HET 360 GRADEN STELSEL
- COORDINATEN IN MILLIMETERS IN HET RD-STELSEL

PROJECT			
FIETSBRUG EUROPA-ALLEE			
OPDRACHTGEVER			
GEMEENTE KAMPEN			
ONDERDEEL			
PLATTEGROND			
TEKENNUMMER	DATUM	VERSIE	STATUS
IPV.00.VO.TEK100	18.06.2025	0.9	CONCEPT
GETEKEND	SCHAAL	EENHEID	FORMAAT
R.B.	1:500	MM	A0 (1189x841)

ipv Delft creatieve ingenieurs
Oude Delft 78 2611 BB Delft 015 750 25 75
info@ipvdelft.nl