

GEOMECHANICA BV



Wieder 11, 1648 GA De Goorn

Telefoon 0229-551848

Fax 0229-553056

info@geomechanica.nl

grondmechanisch bureau - laboratorium onderzoek - adviezen

Rapport

betreffende:

**Grondonderzoek t.b.v. fundatie aan de
Zuiderweg brug 155, te Halfweg.**

opdracht nr.:

3624.14

opdrachtgever:

**Recreatieschap Spaarnwoude
Postbus 2571
2002 RB HAARLEM**

architect:

constructeur:

grondonderzoek uitgevoerd:


21 maart 2014

rapport uitgebracht:


24 maart 2014

bijlage:

2

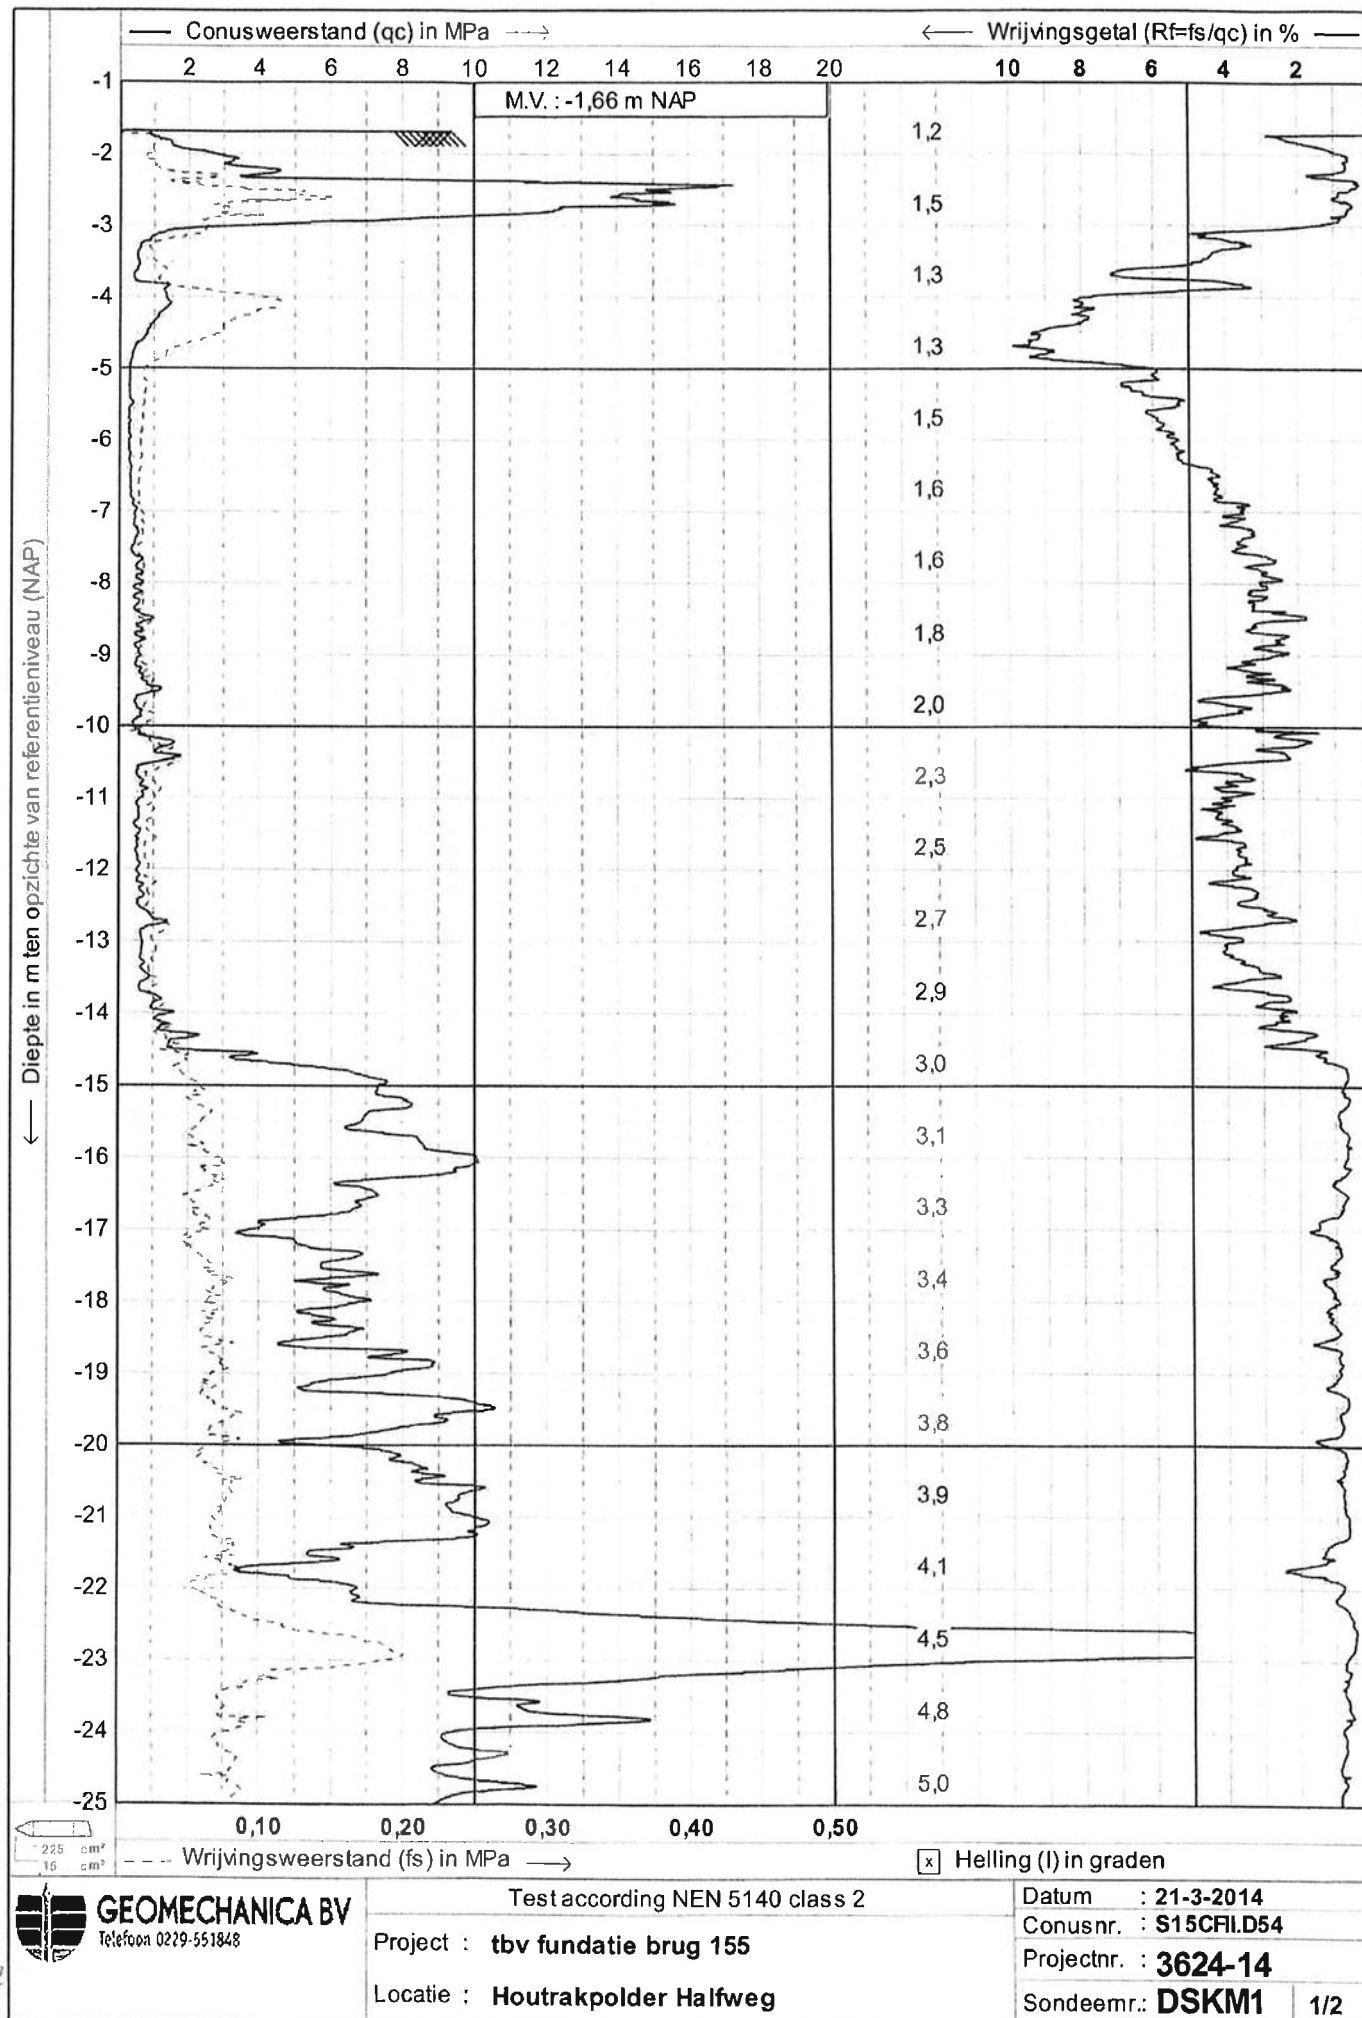

← Diepte in m ten opzichte van referentieniveau (NAP)

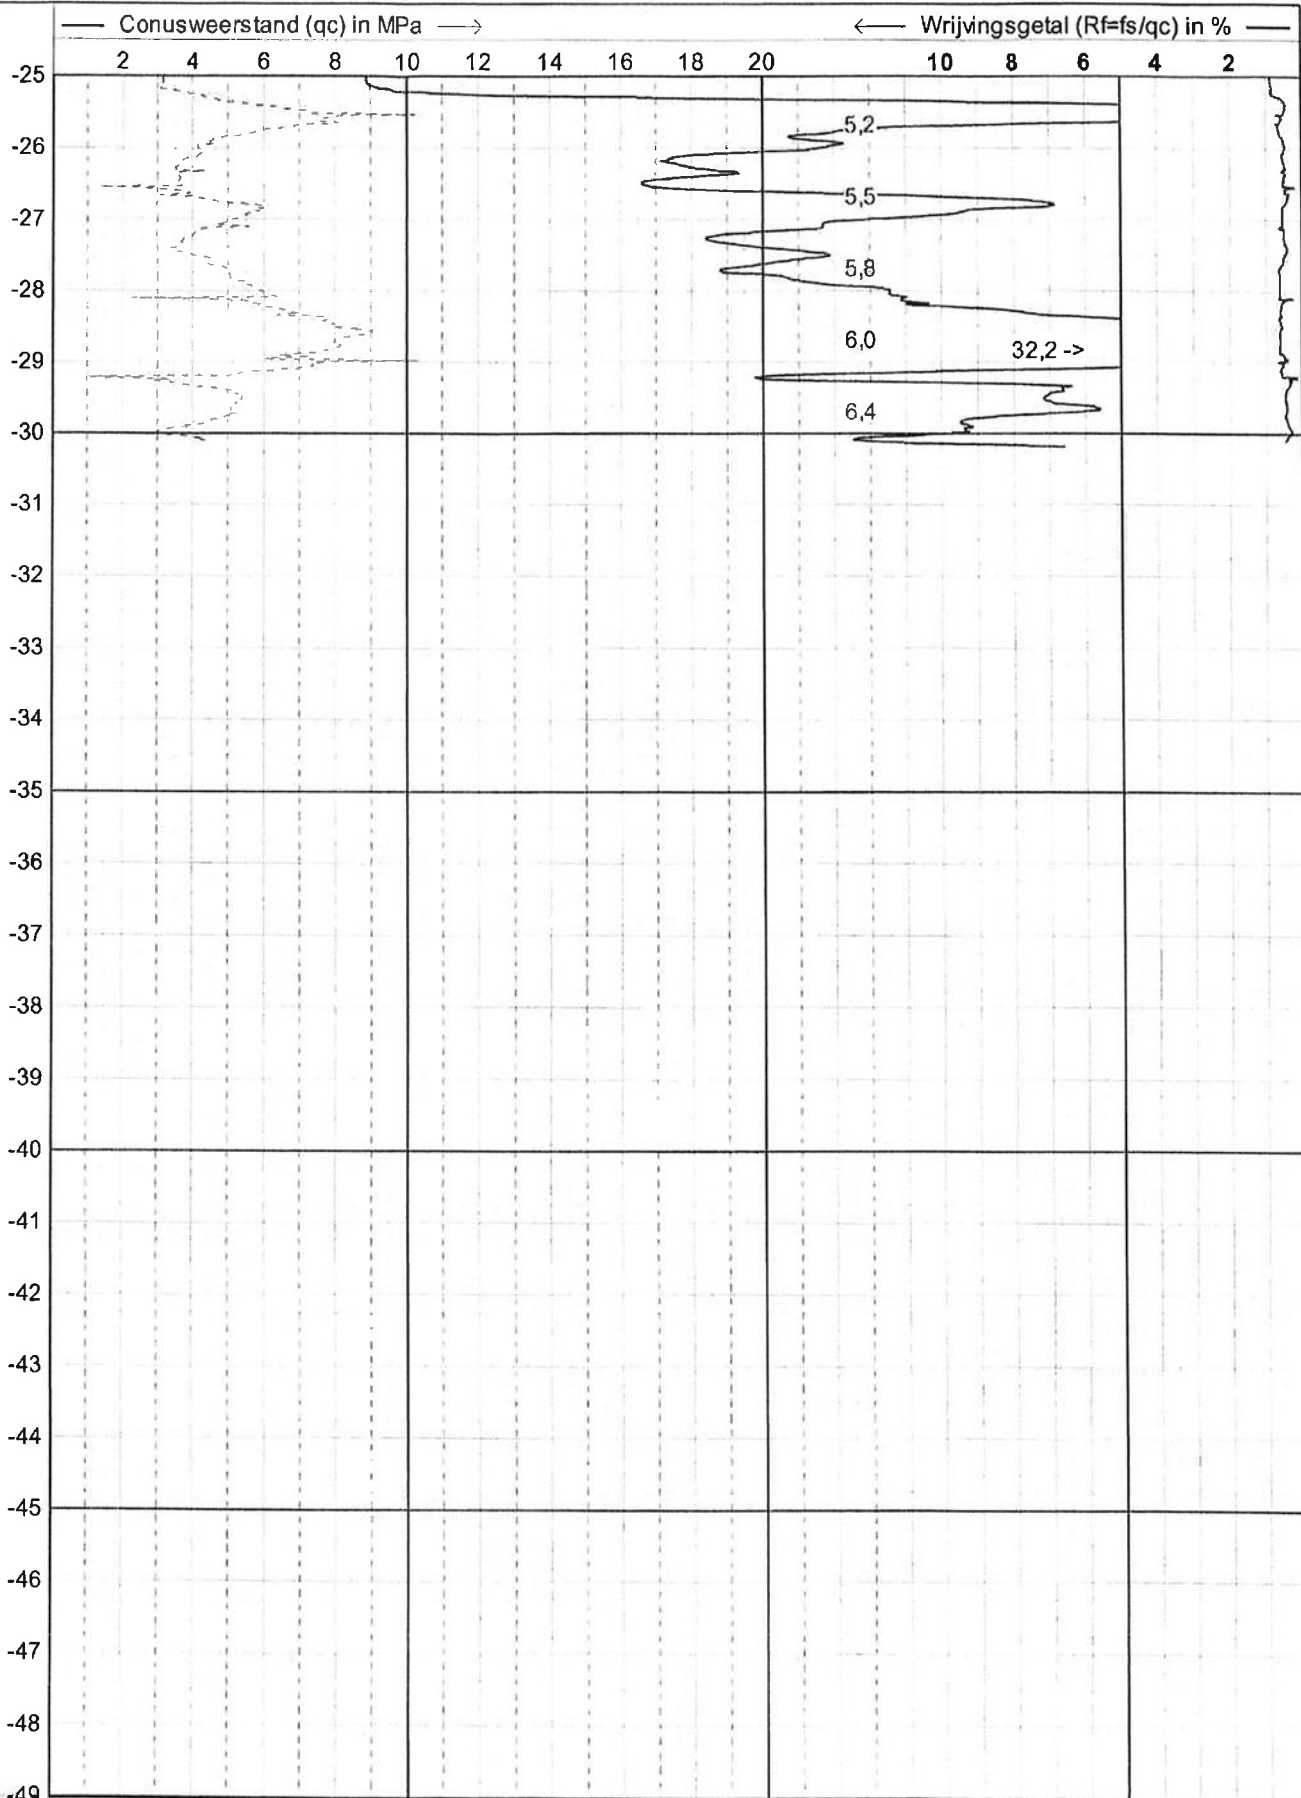

GEOMECHANICA BV
Telefoon 0229-551848

Test according NEN 5140 class 2

Project : **tbv fundatie brug 155**

Locatie : **Houtrakpolder Halfweg**

☒ Helling (I) in graden

Datum : **21-3-2014**


Conusnr. : **S15CRI.D54**

Projectnr. : **3624-14**

Sondeemr.: **DSKM1**

2/2

Grafische weergave van het gebied:

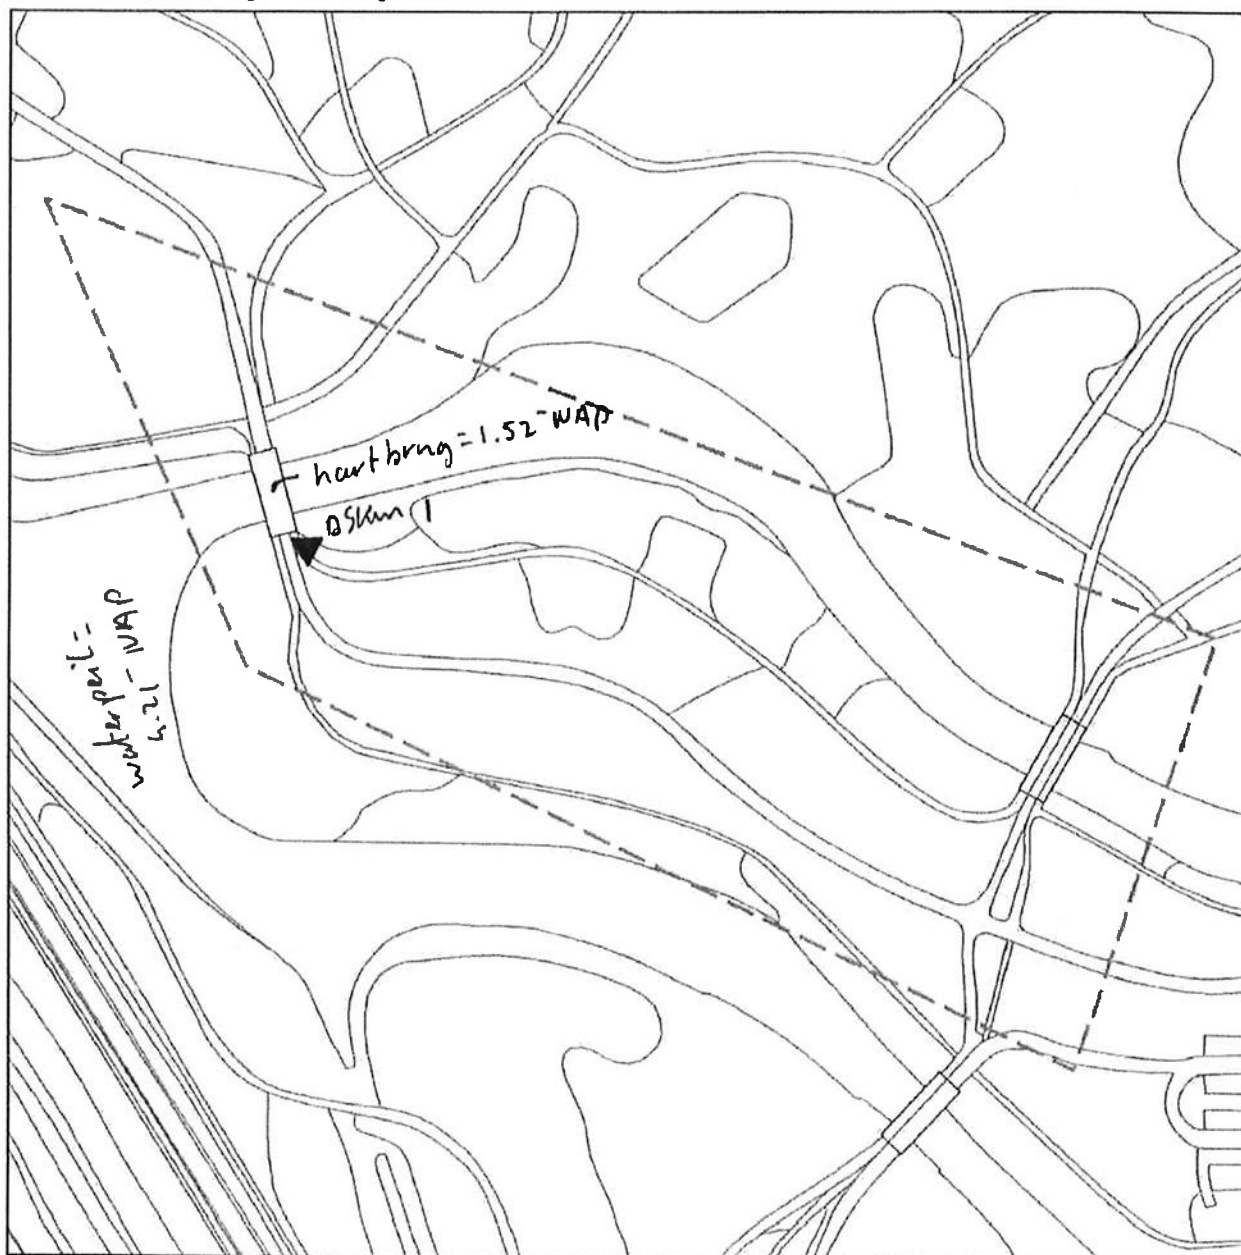

50 m