Ruimte	Functie	Opp.
1	Hoogspanningsruimte	12.00
2	Hoogspanningsruimte	8.28
3	Laagspanningsruimte	15.71
4	Technische Ruimte	6.16

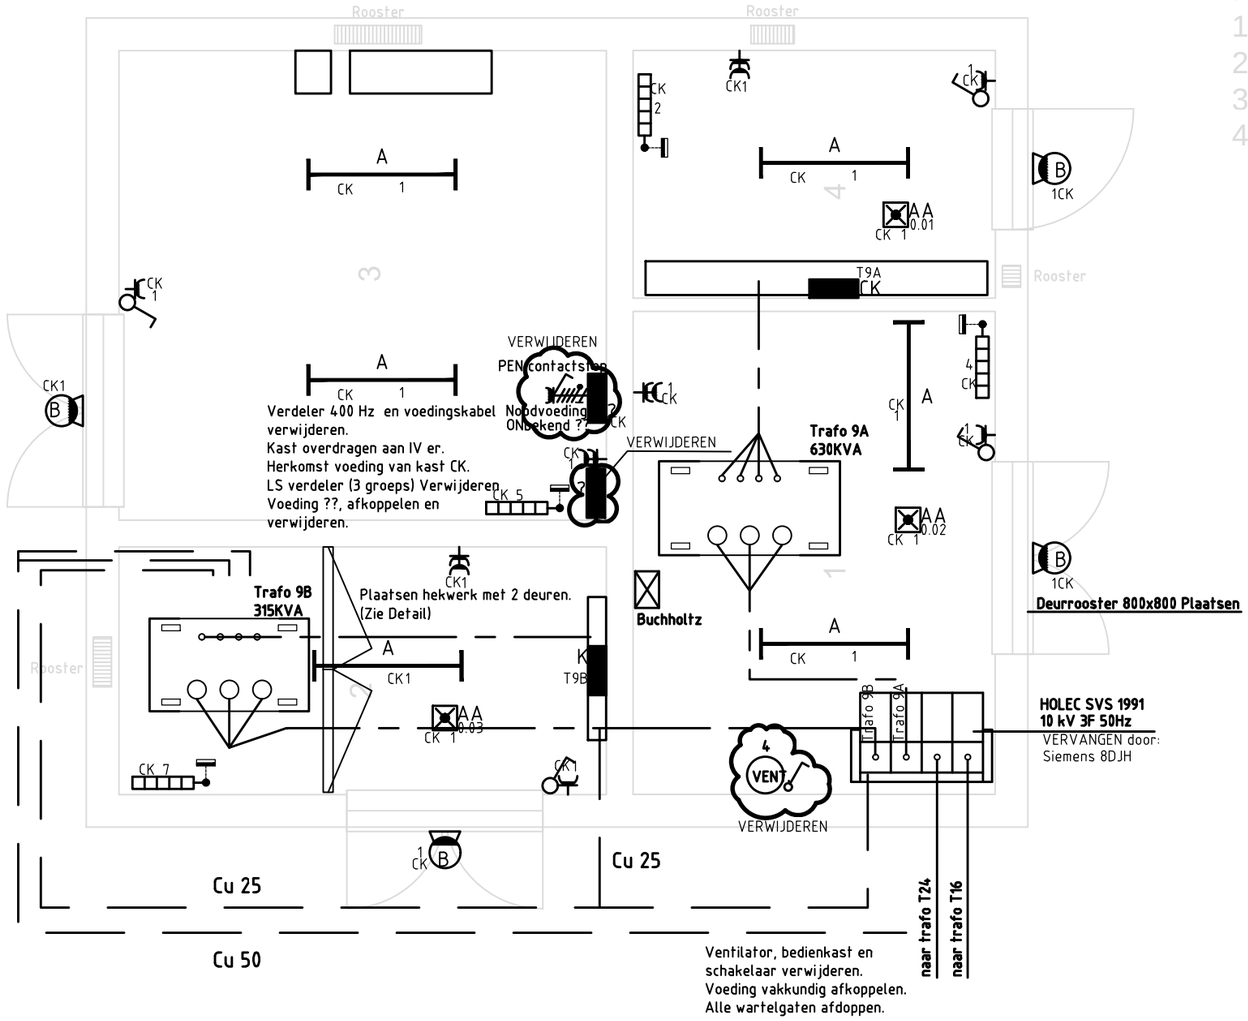

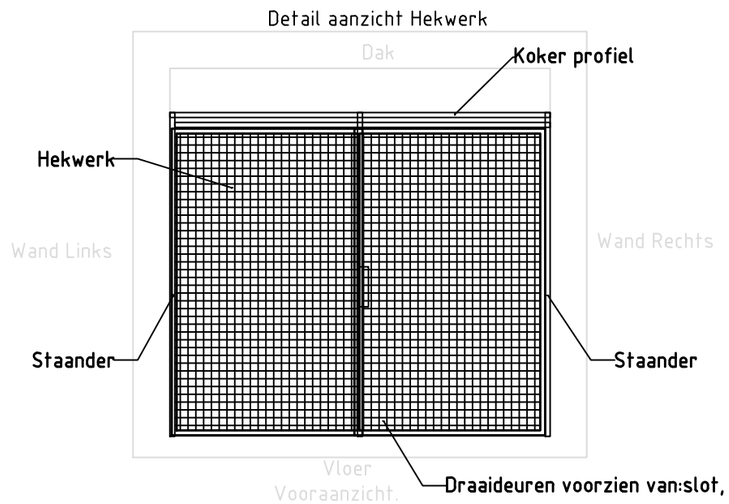

ELEKTISCHE INSTALLATIE

Gehele Licht installatie en WCD,s vervangen.
Alle Armaturen vervangen door LED armaturen.
Bekabeling YMz1K mbzh CCA in buis mbzh.

Nr.	Datum	Tekenaar	Omschrijving van de Wijziging

Projectnaam	Infra
Project locatie	5657VBE Vliegbasis Eindhoven
Specificatie	Elektrotechnische Installaties Aanpassingen Gebouw 210 Trafo 9.

Rijksvastgoedbedrijf
Ministerie van Binnenlandse Zaken en Koninkrijksrelaties

Objectnr.	Gebouwnr.	Besteknummer	Projectnummer	Fase	Versie	Tekenaar	Controle	Datum	Schaal	Formaat
51D05	210	34723	34723	DO	A	RVB FV	RVB PJ	04-06-2024	1:50	A3

Documentcode 51D05_210_E12_A_EHS_ELS_00 Blad E12 van

bestandsnaam: 51D05_000_E_XX_006 Gebouw 210_T9 installatietekening+schema.dwg Template versie: #### plotdatum: 2024-06-28

Hoewel aan de totstandkoming van deze vastgoedgegevens de uiterste zorg is besteed, aanvaardt het Rijksvastgoedbedrijf geen enkele aansprakelijkheid voor eventuele fouten, onduidelijkheden of onvolkomenheden, noch voor de gevolgen hiervan. Aan deze gegevens kunnen geen rechten worden ontleend. © Ministerie van Binnenlandse Zaken en Koninkrijksrelaties