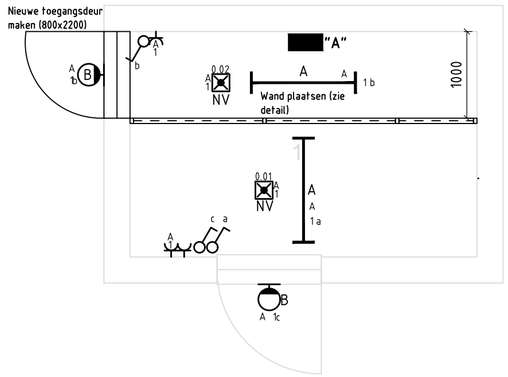

Gehele lichtinstallatie vervangen.
Armaturen vervangen door LED Armaturen.
Bekabeling YMz1K mbzh CCA in buis mbzh.
Gevelarmaturen LED Plaatsen boven
toegangsdeuren.
Armaturen schakelen met verlichting
desbetreffende ruimte.

LICHTINSTALLATIE NIEUW

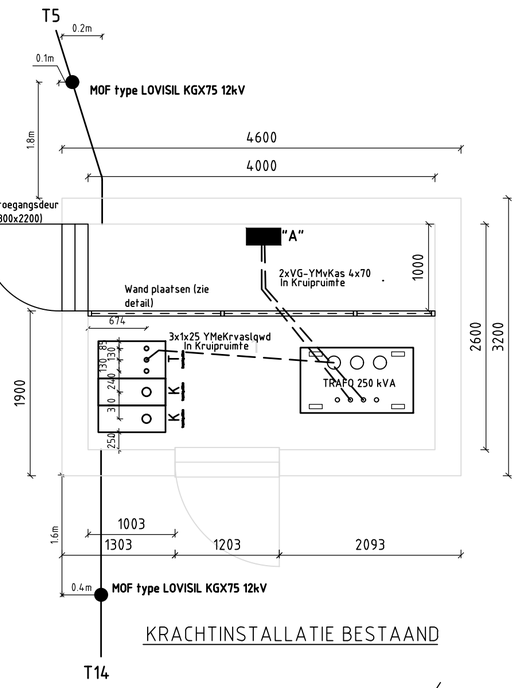

KRACHTINSTALLATIE BESTAAND

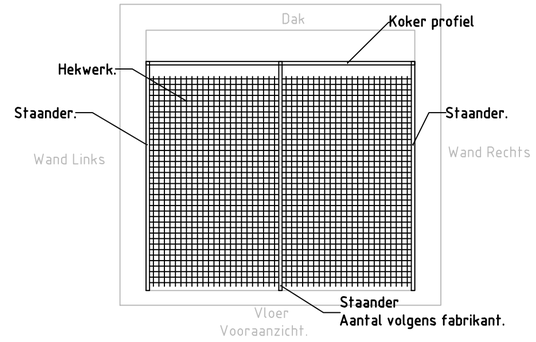

DETAIL WAND

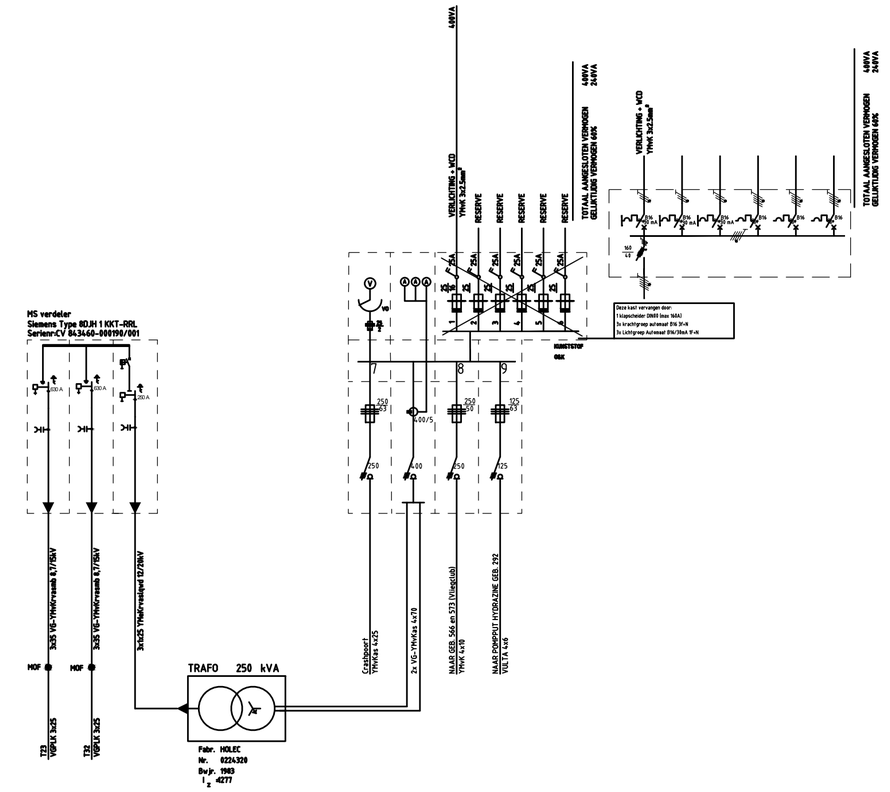

INSTALLATIESCHEMA KAST "HS"

INSTALLATIESCHEMA KAST "A"

AANZICHT KAST "A"

0 1 2 3 4 5m.

Gebouw 5657VBE290 (T20)

Ruimte	Functie	Opp.
1	Hoogspanningsruimte	10.40

Nr.	Datum	Tekenaar	Omschrijving van de Wijziging

Infra
5657VBE Vliegbasis Eindhoven

Specificatie:
Elektrotechnische Installaties
Aanpassen Gebouw 290 (Trafo T20)

Bestek

Objectnummer:	51D05	*Tekenaar:*	RVB FV
Gebouwnummer:	290	*Controle:*	RVB PJ
Besteknummer:	P-34723	*Datum:*	04-06-2024
Projectnummer:	34723	*Schaal:*	1:50
Fase:	Bestek	*Formaat:*	A2
Versie:	A	*Documentcode:*	51D05_290_E20_A_ELS_XX

Hoewel aan de totstandkoming van deze vastgoedgegevens de uiterste zorg is besteed, aanvaardt het Rijksvastgoedbedrijf geen enkele aansprakelijkheid voor eventuele fouten, onduidelijkheden of onvolkomenheden, noch voor de gevolgen hiervan. Aan deze gegevens kunnen geen rechten worden ontleend.
© Ministerie van Binnenlandse Zaken en Koninkrijksrelaties

Rijksvastgoedbedrijf
Ministerie van Binnenlandse Zaken en Koninkrijksrelaties

Blad: E20 *van*

Directie - Vastgoedbeheer

088 115 80 00
www.rijksvastgoedbedrijf.nl

bestandsnaam: 51D05_000_E_XX_010 Gebouw 290_T20.dwg

Template versie 2.02 Nov

plotdatum: 2024-06-28