
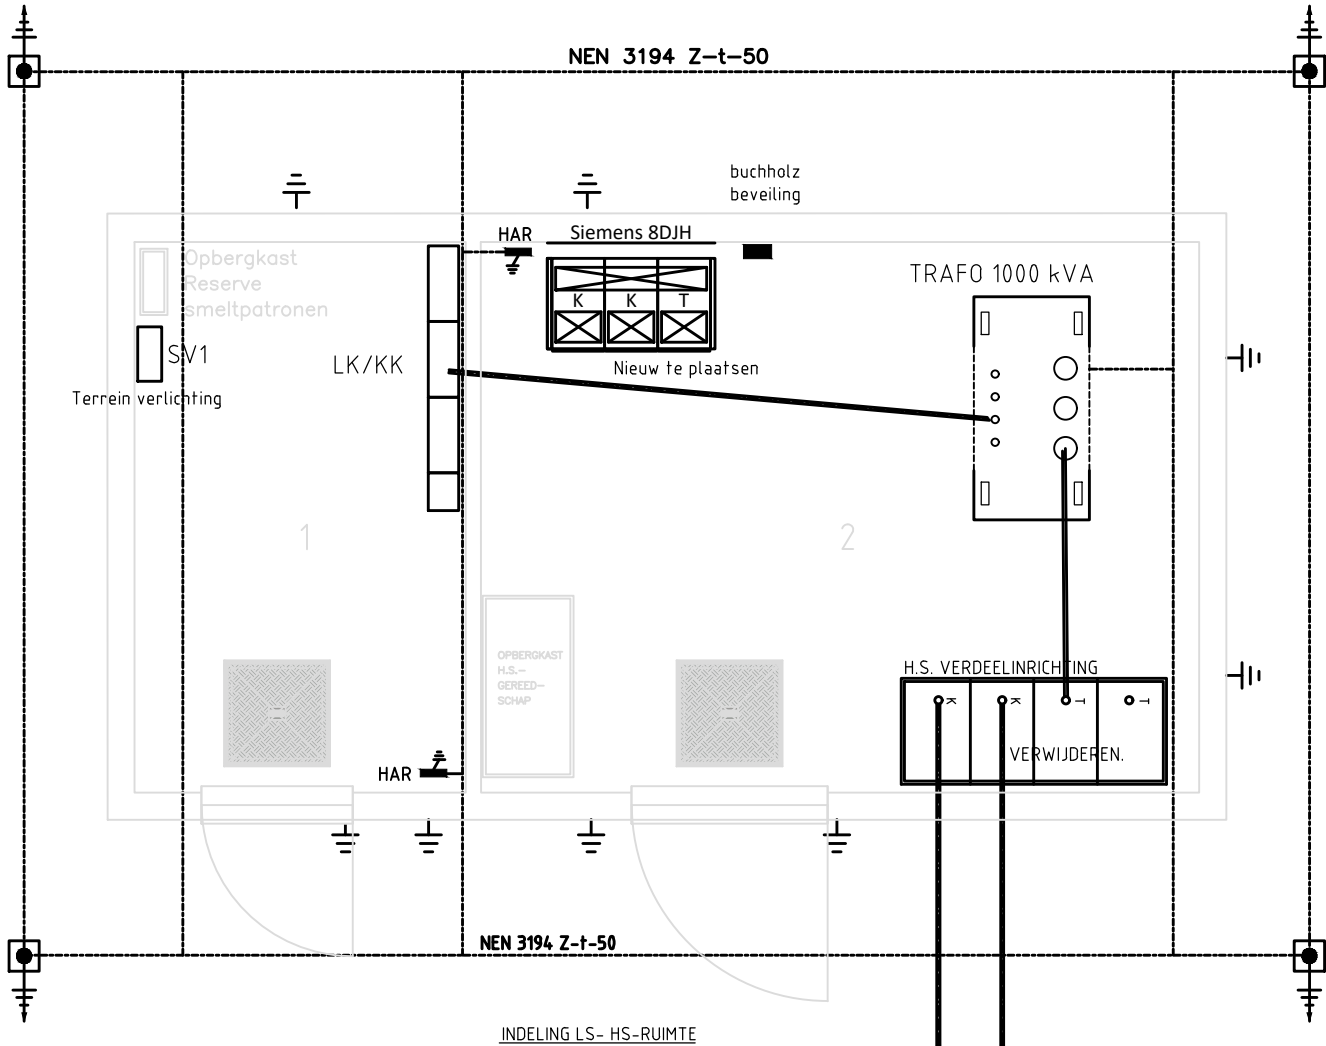


ARMATURENLIJST

AAND.	FABRIKAAT	TYPE	LAMPEN	OMSCHRIJVING
A	PHILIPS	TCW 258 075D	2x TLD58	OPBOUW WATERDICHT
B	PHILIPS	TCH 32910810	1x TL 8W	OPBOUW ARMATUUR
C				NOODHANDLAMP
D	ETAP	K352/13N	1x TL13W	NOODVERLICHTING

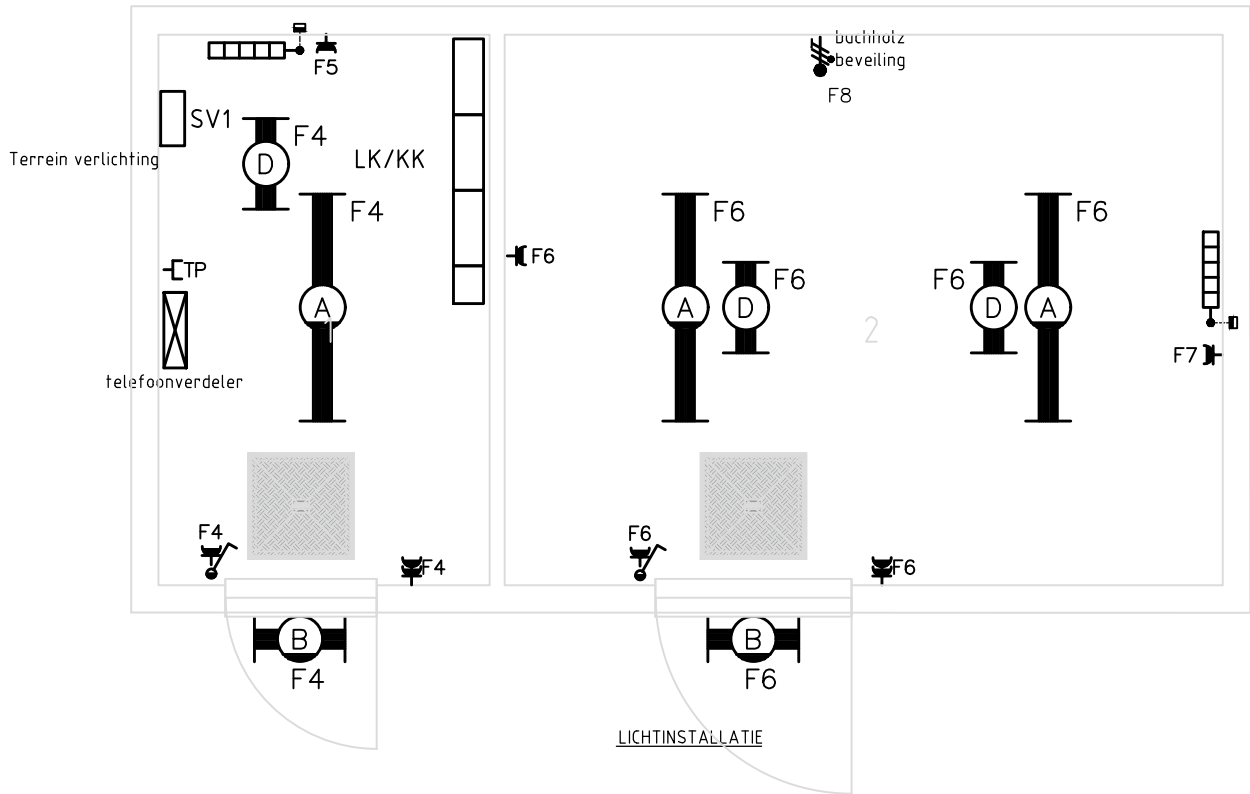

Ruimte	Functie	Opp.
1	Laagspanningsruimte	7.97
2	Hoogspanningsruimte	17.29

Opmerkingen:
Verlichting, noodverlichting en schakelmateriaal vervangen.
HS verdeler vervangen door Siemens 8DJH KKT en plaatsen aan andere zijde. (Zie tekening)

Nr.		Datum	Tekenaar	Omschrijving van de Wijziging						
Projectnaam			INFRA							
Project locatie			5657VBE Vliegbasis Eindhoven							
Specificatie			Elektrotechnische Installaties				Bestek			
			Gebouw 434 T24							
			Aanpassen HS verdeler en Verlichting.							
Objectnr.	Gebouwnr.	Besteknummer	Projectnummer	Fase	Versie	Tekenaar	Controle	Datum	Schaal	Formaat
51D05	434	P-34723	34723	Bestek	A	RVB FV	RVB PJ	04-06-2024	1:50	A3
Documentcode 51D05 434 E28 A EHS ELS XX									Blad E28	van
bestandsnaam: 51D05_000_E_XX_021 Gebouw 434_T24.dwg										
Template versie: ###										
plotdatum: 2024-06-28										

Hoewel aan de totstandkoming van deze vastgoedgegevens de uiterste zorg is besteed, aanvaardt het Rijksvastgoedbedrijf geen enkele aansprakelijkheid voor eventuele fouten, onduidelijkheden of onvolkomenheden, noch voor de gevolgen hiervan. Aan deze gegevens kunnen geen rechten worden ontleend. © Ministerie van Binnenlandse Zaken en Koninkrijksrelaties