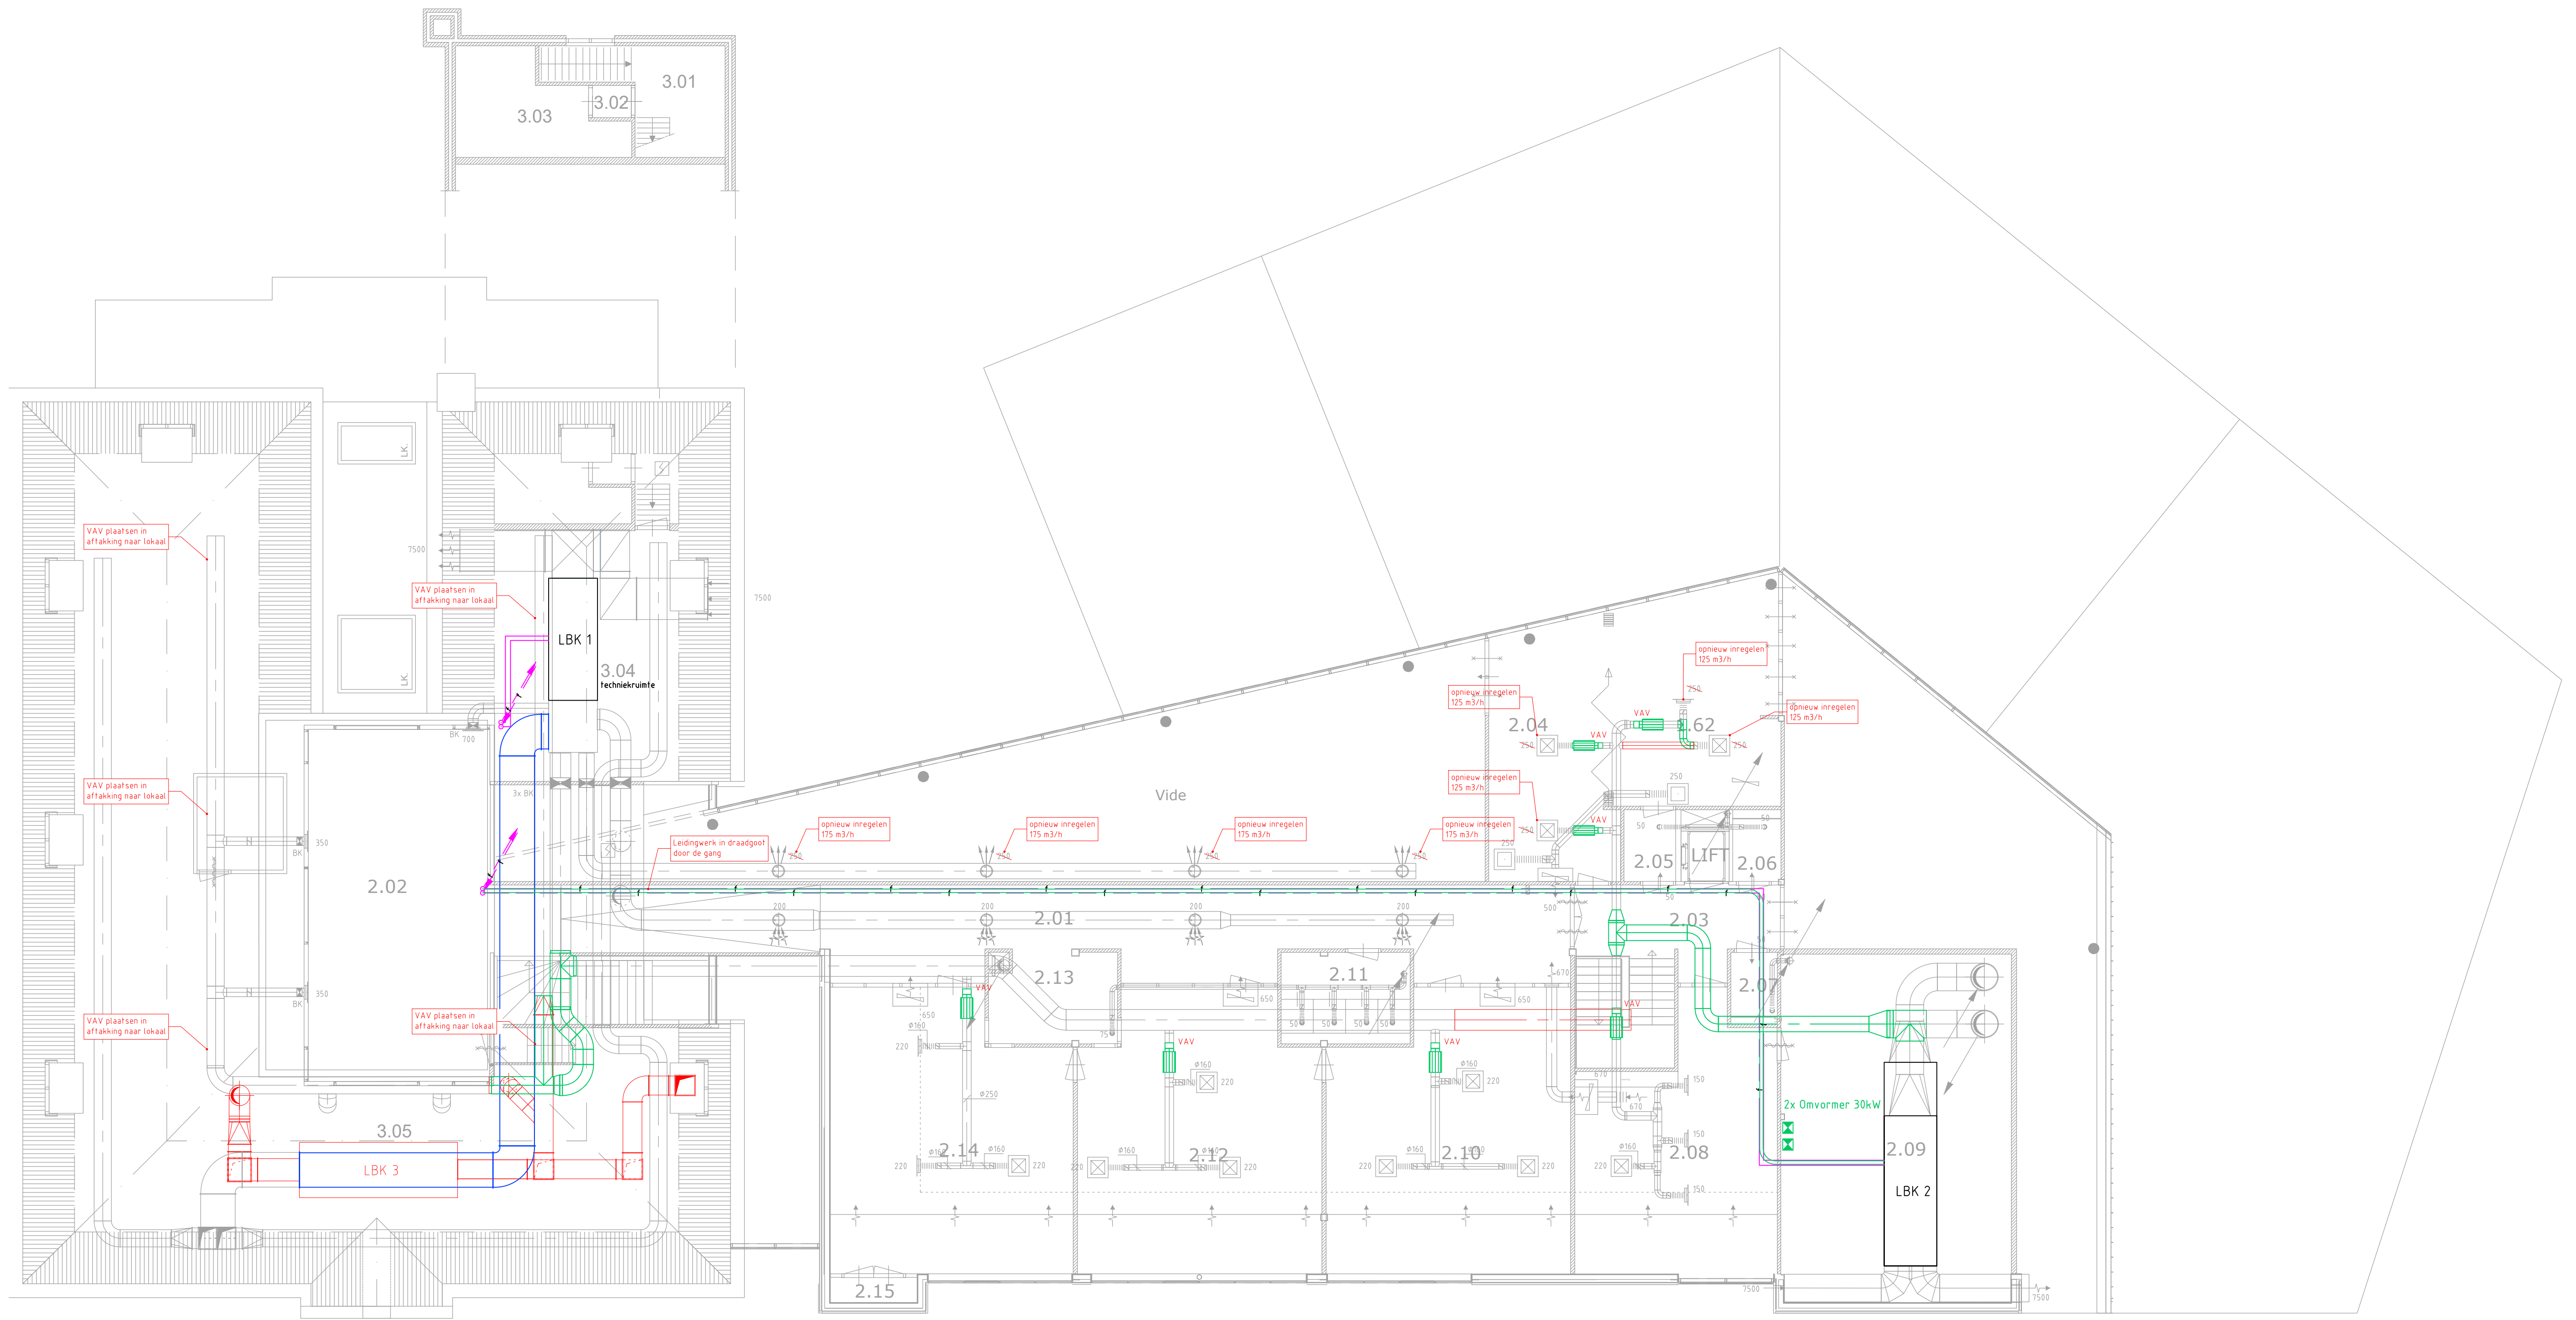


Wonderwijs Scholen				Werknummer: 4P2301700	
Installaties, Chopinstraat 3, Elst 1e Verdieping				Tekeningnummer: I-06-1	
Datum:	16-9-2024	Schaal:	1:100	Getekend:	EG
Fase:	TO	Formaat:	A1	Gecontroleerd:	PH
BORDEWIJK ADVISEURS INSTALLATIETECHNIEK EN BOUWFYSICA				Discipline: Werktuig. + Elektrotech.	
				File: I-06-X.dwg	
				Wijzigingen:	
				Datum: Get. Omschrijving:	

Postbus 1407
7301 BK Apeldoorn
Borneweg 122
7311 AD Apeldoorn
055 - 540 38 07
info@bordewijkadviseurs.nl
www.bordewijkadviseurs.nl