


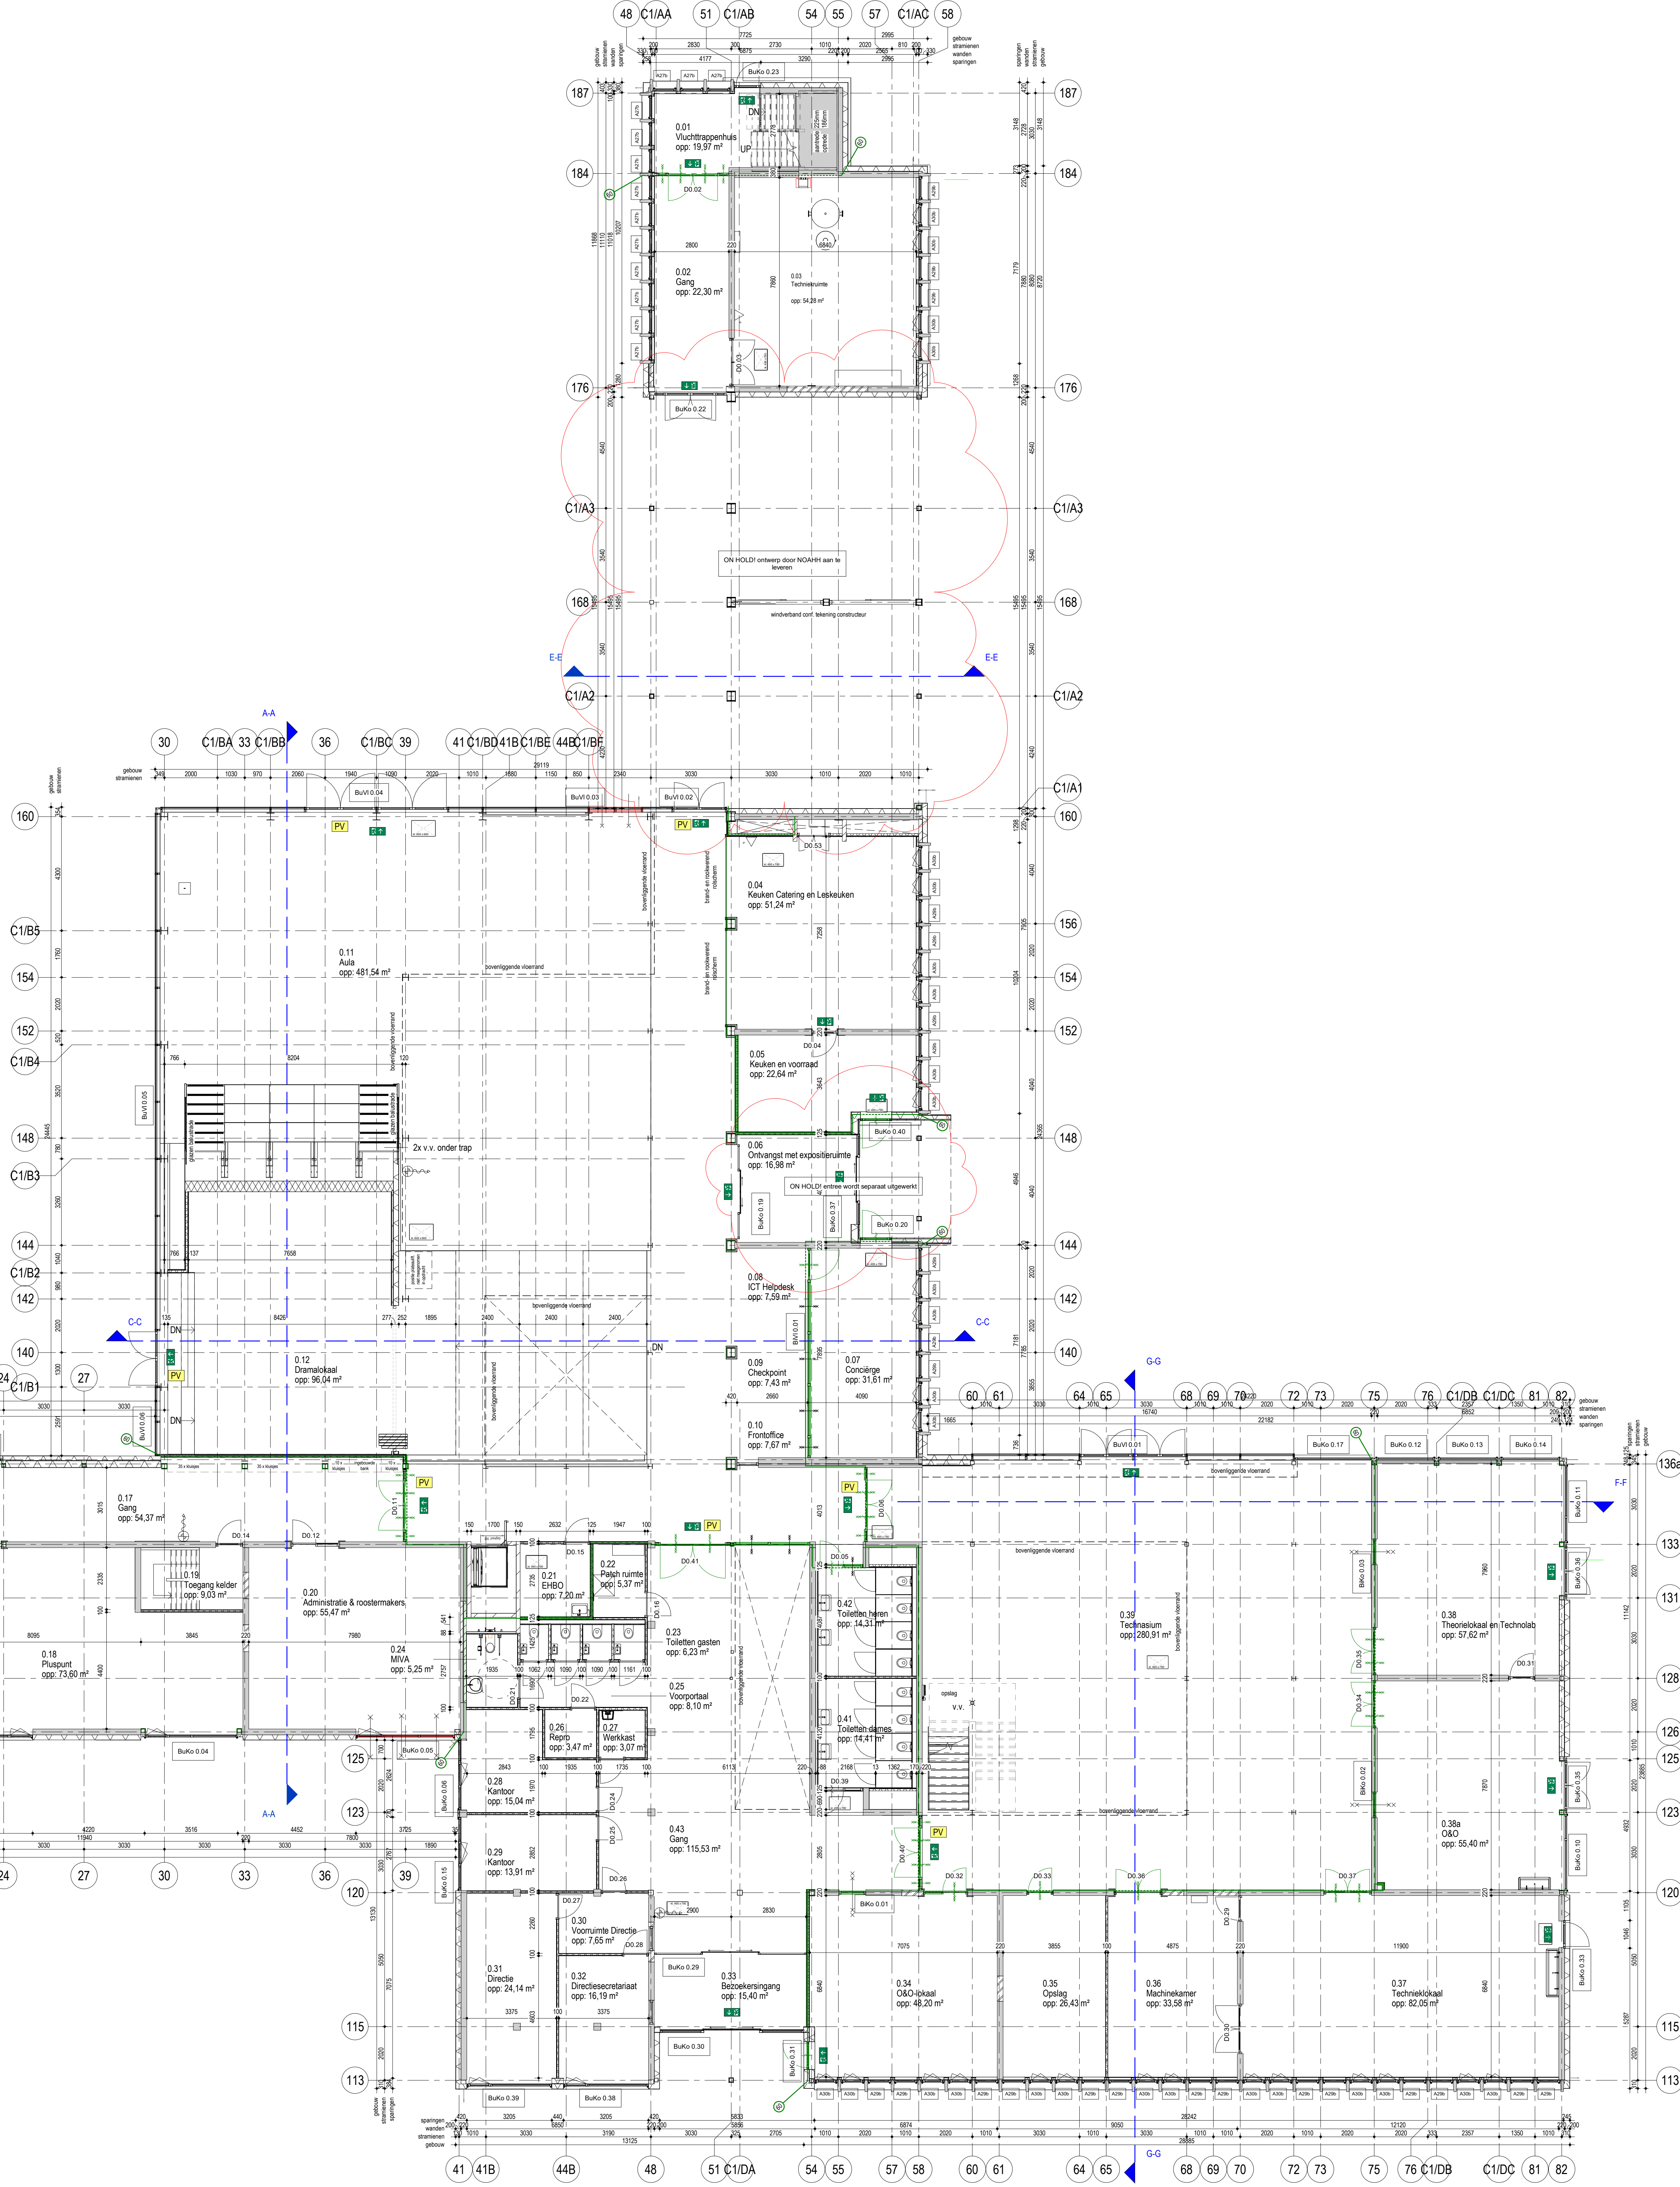

...PX21035-C1\_CSG\_24\_B.rvt

**Classificatie:** Vertrouwelijk