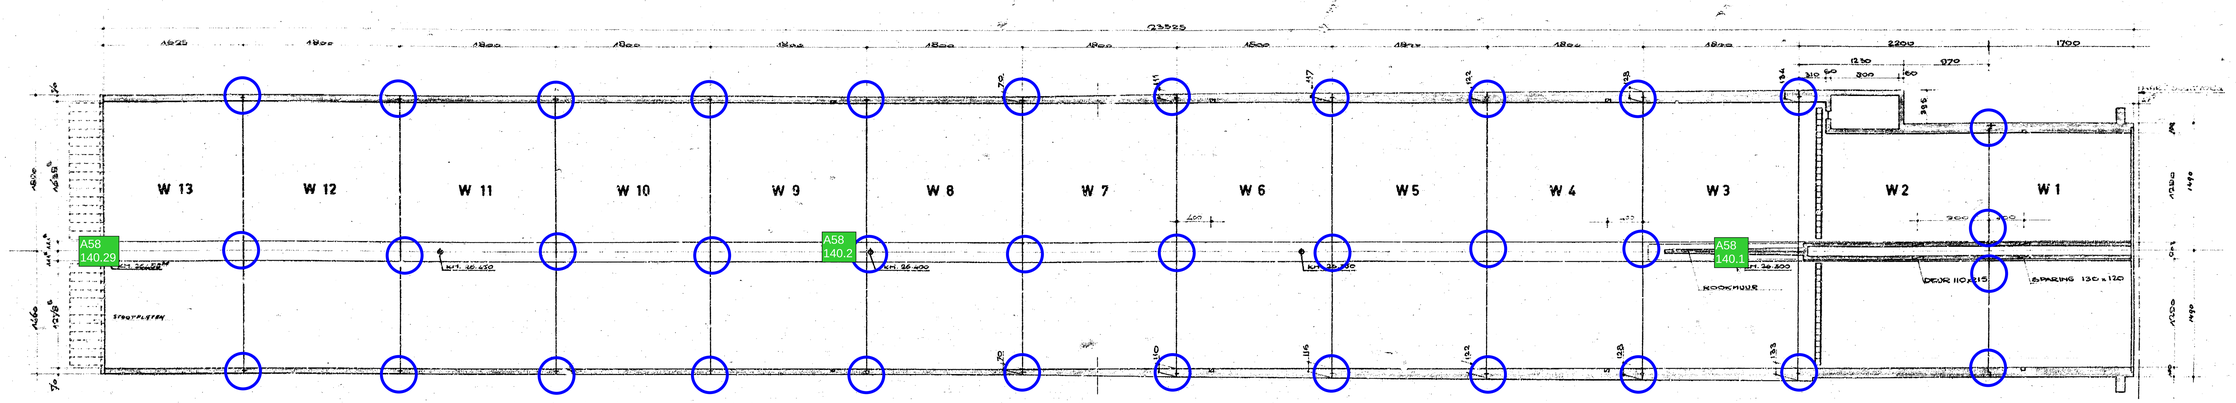


HORIZONTALE DOORSNEDE AFRIT WEST

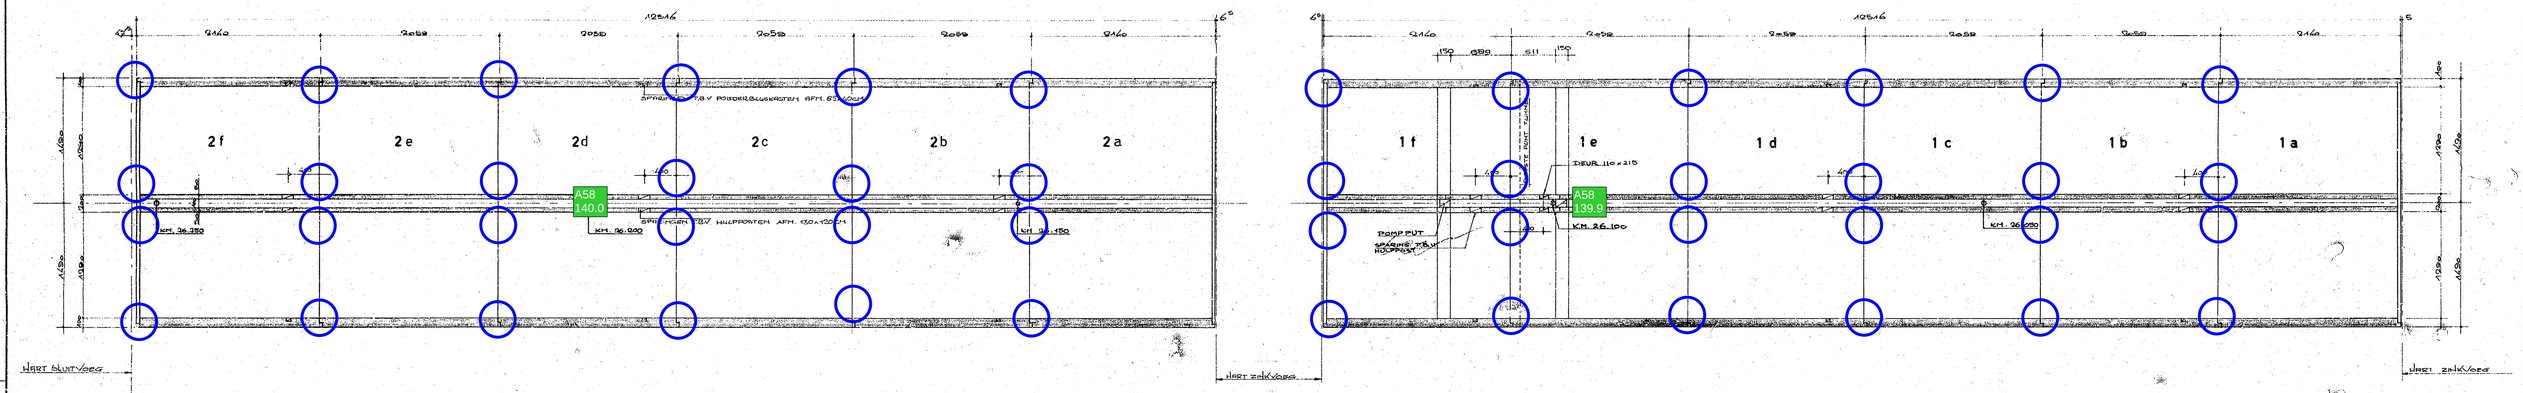


HORIZONTALE DOORSNEDE ZINKMOTEN

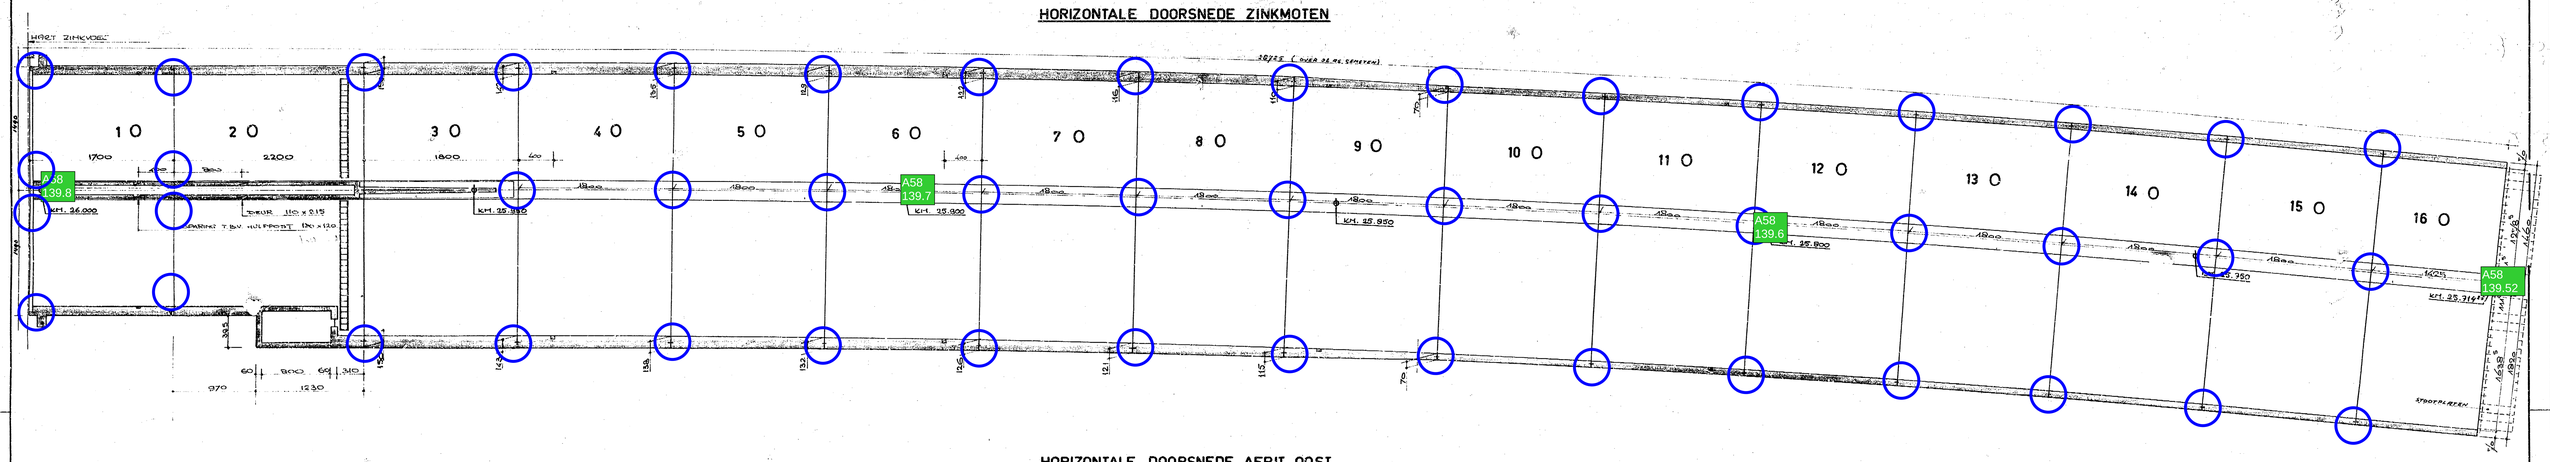


HORIZONTALE DOORSNEDE AFRIT OOST

=locatie waar de kitrand moet worden vervangen

| | |
|---|---|
| RIJKSWATERSTAAT DIRECTIE SLUIZEN EN STUWEN | |
| VLAKETUNNEL | RW 58 |
| OPGEMAAKT TE UTRECHT:<br>DE HFD. ING. V.B.D.:<br>DE HFD. INGENIEUR:<br>DE T.I.A.V.B.D.: | HORIZONTALE LENGTE DOORSNEDE TUNNEL |
| GET.: T. de Lange juli '92 | |
| GEZ.: | |
| GEWIJZIGD | SCHAAL: 1: 250 |
| | FORMAAT: A-0 TEK. VT-129 |