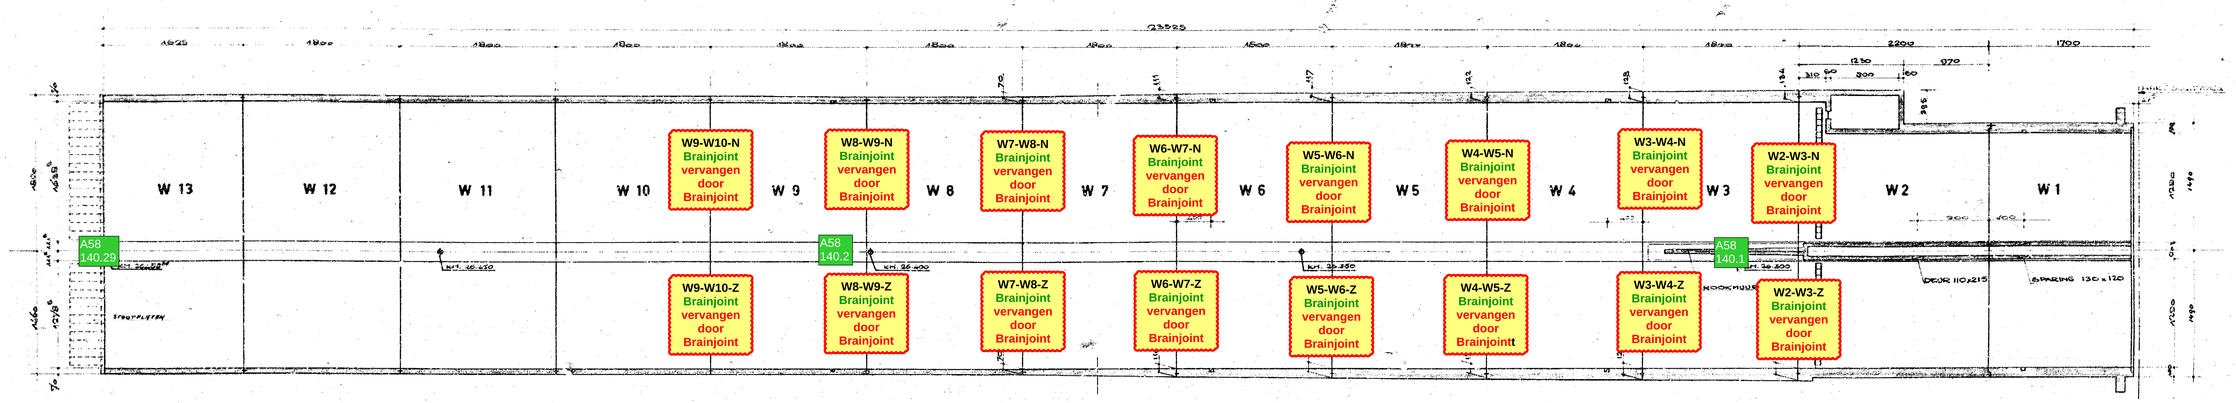

HORIZONTALE DOORSNEDE AFRIT WEST

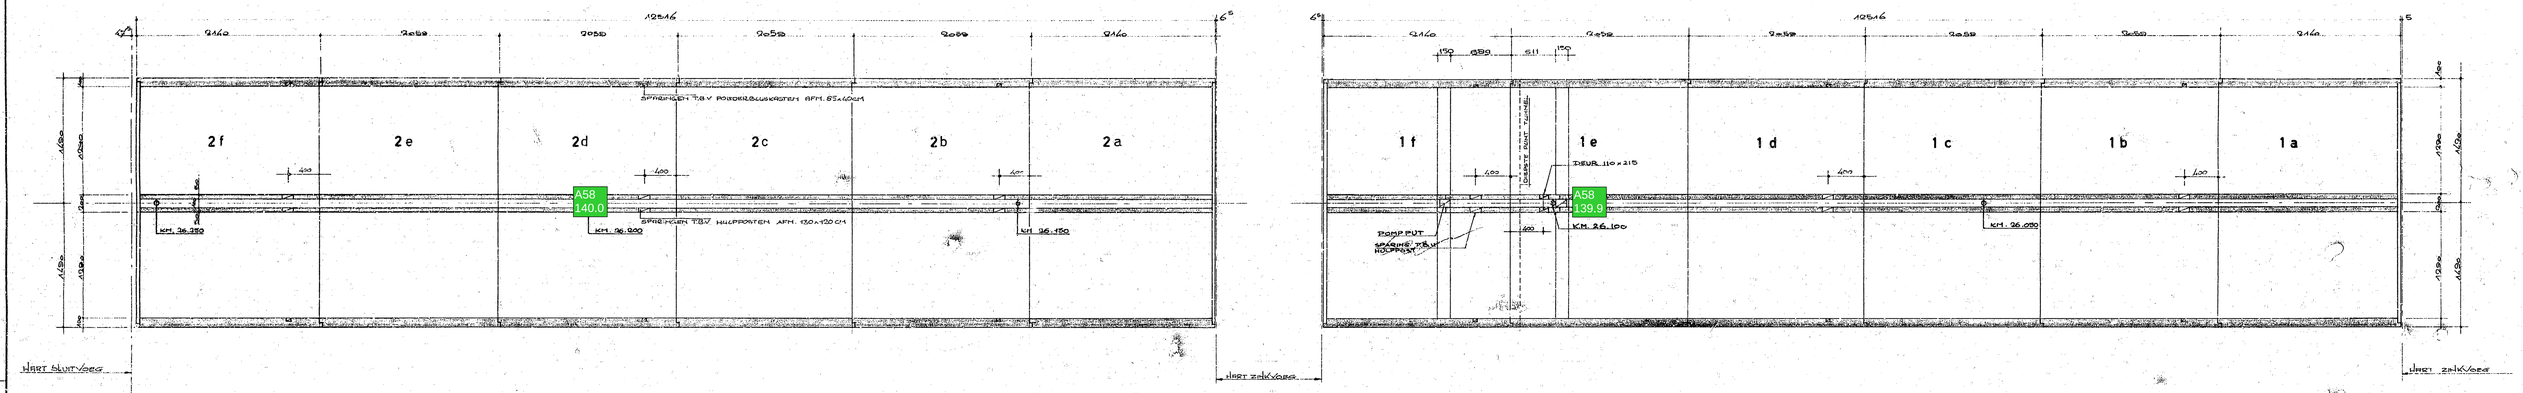

HORIZONTALE DOORSNEDE ZINKMOTEN

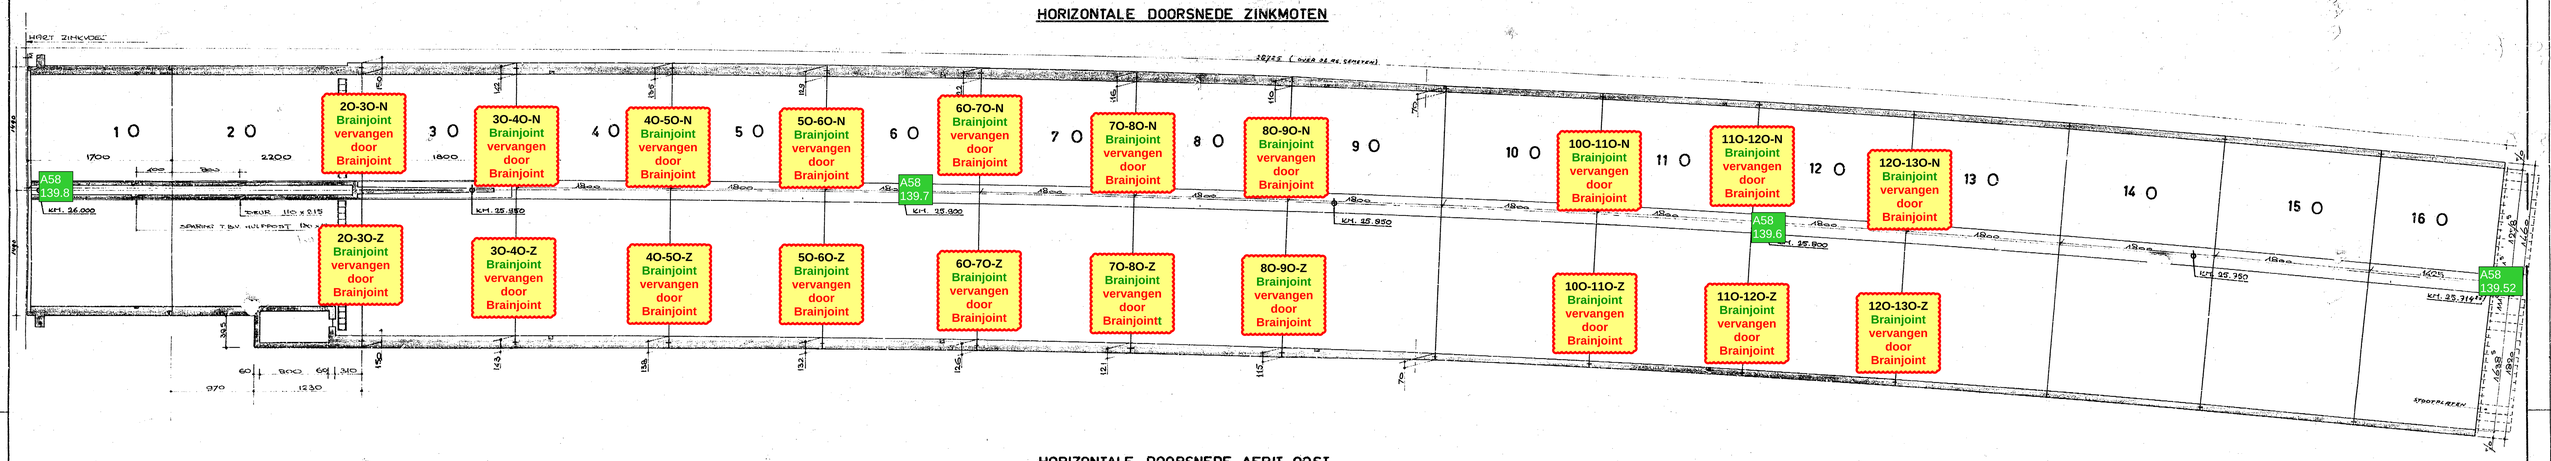

HORIZONTALE DOORSNEDE AFRIT OOST

Naam voeg (tevens locatieaanduiding)
Type voegovergang huidige situatie
Werkzaamheden

RIJKSWATERSTAAT DIRECTIE SLUIZEN EN STUWEN	
VLAKETUNNEL	RW 58
OPGEMAAKT TE UTRECHT: DE HFD. ING. V.B.D.: DE HFD. INGENIEUR: DE T.H.A. V.B.D.:	HORIZONTALE LENGTE DOORSNEDE TUNNEL
GET.: T. de Leuw juli '92 GEZ.:	
GEWIJZIGD	SCHAAL: 1: 250
	FORMAAT: A-0 TEK. VT-129