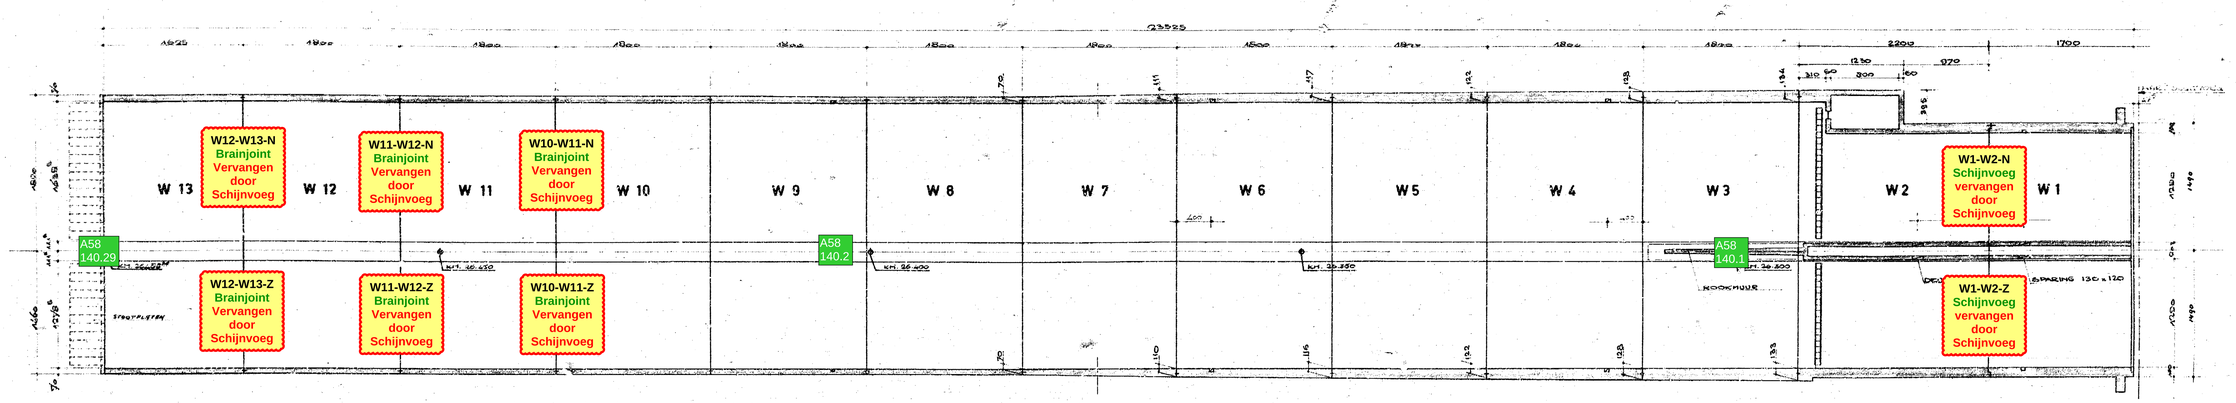

HORIZONTALE DOORSNEDE AFRIT WEST

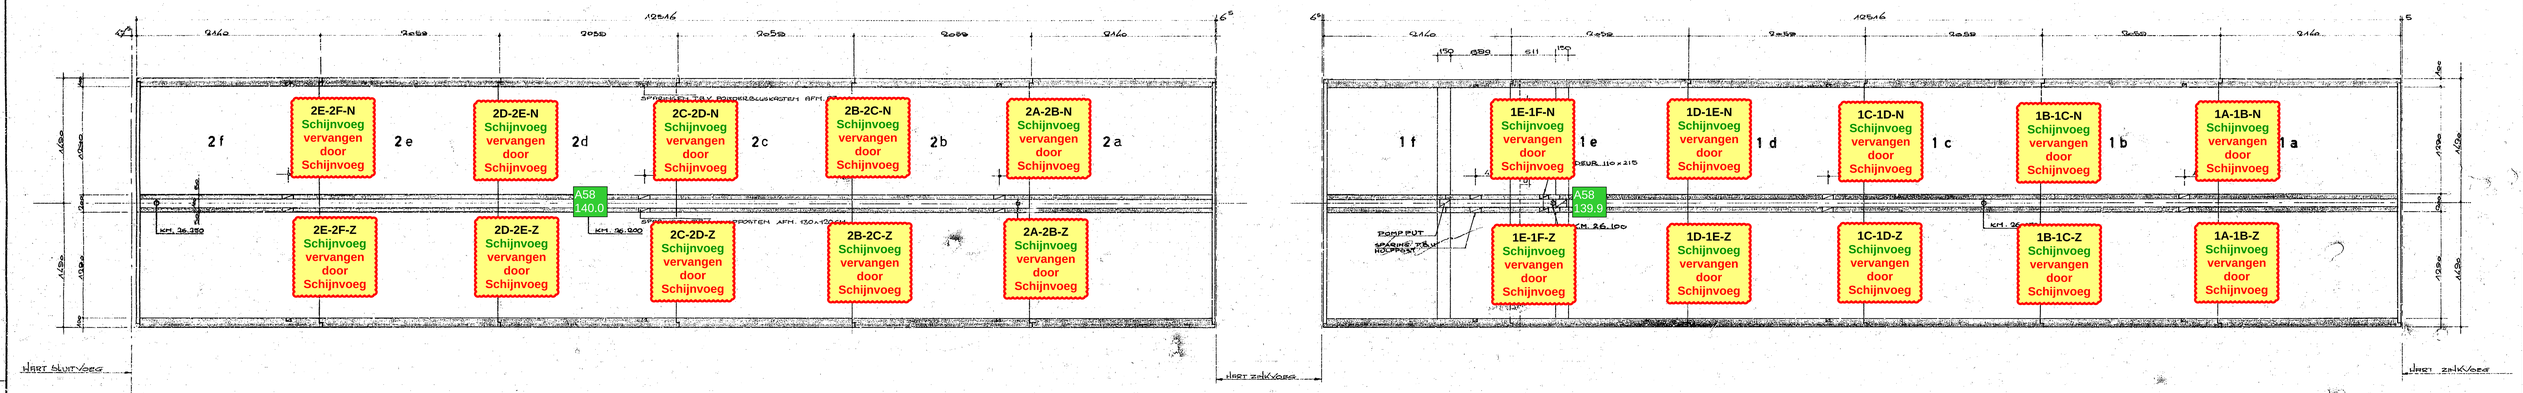

HORIZONTALE DOORSNEDE ZINKMOTEN

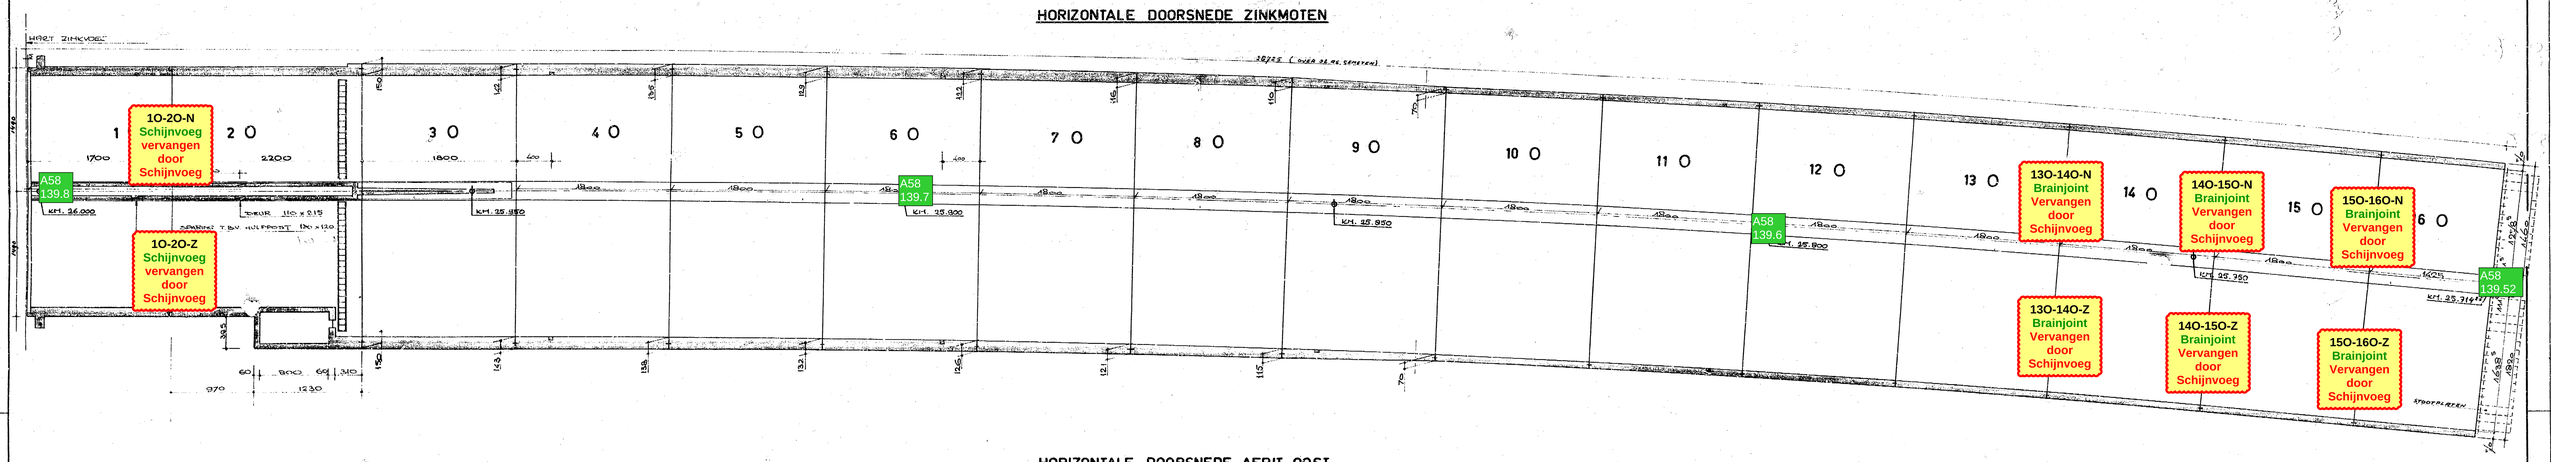

HORIZONTALE DOORSNEDE AFRIT OOST

◯ =locatie waar de kitrand moet worden vervangen (50x)

Toevoeging tbv scopebeschrijving GO'26
Frank Roelse
9-4-2024

Naam voeg (tevens locatieaanduiding)
Type voegovergang huidige situatie
Werkzaamheden

RIJKSWATERSTAAT DIRECTIE SLUIZEN EN STUWEN	
VLAKETUNNEL	RW 58
OPGEMAAKT TE UTRECHT: DE HFD. ING. V.B.D.: DE HFD. INGENIEUR: DE T.A.A. V.B.D.:	HORIZONTALE LENGTE DOORSNEDE TUNNEL
GET.: T. de Lange juli '92	
GEZ.:	
GEWIJZIGD	SCHAAL: 1: 250
	FORMAAT: A-0 TEK. VT-129