



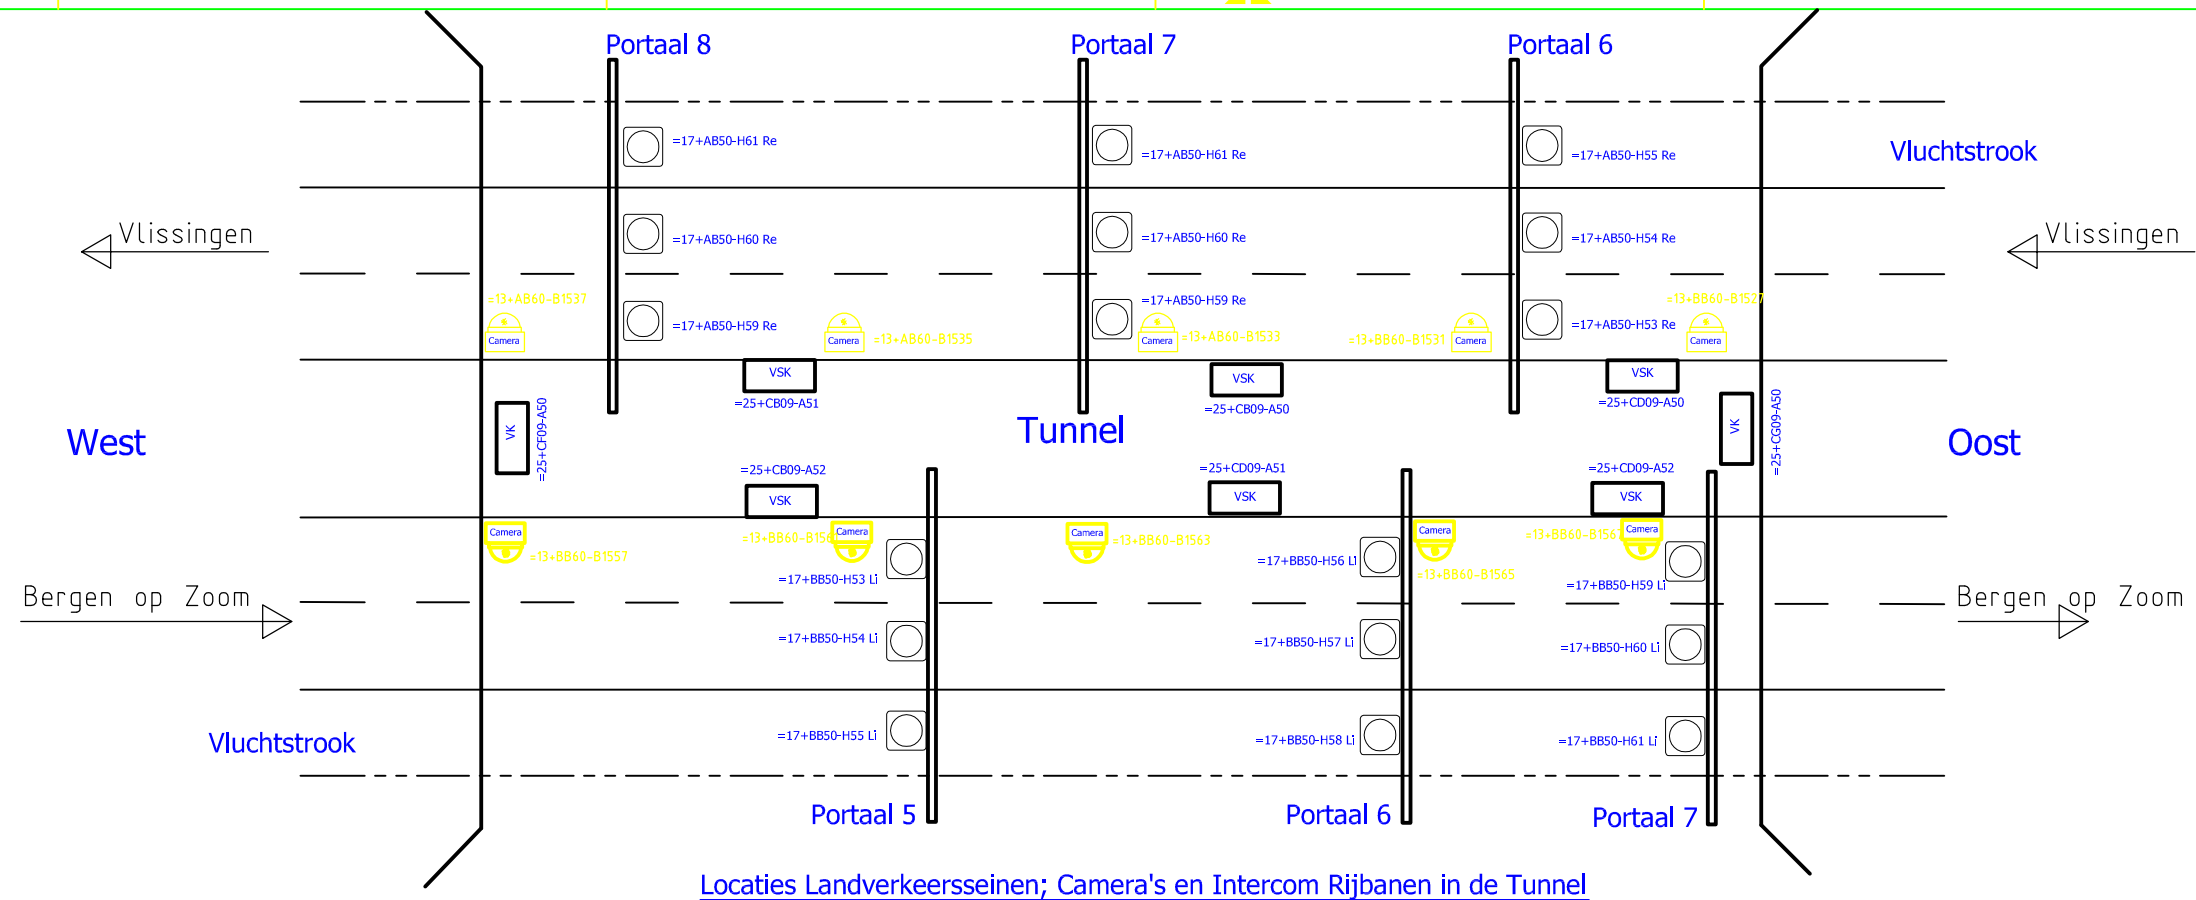


Locaties Landverkeersseinen; Camera's en Intercom Rijbanen in de Tunnel

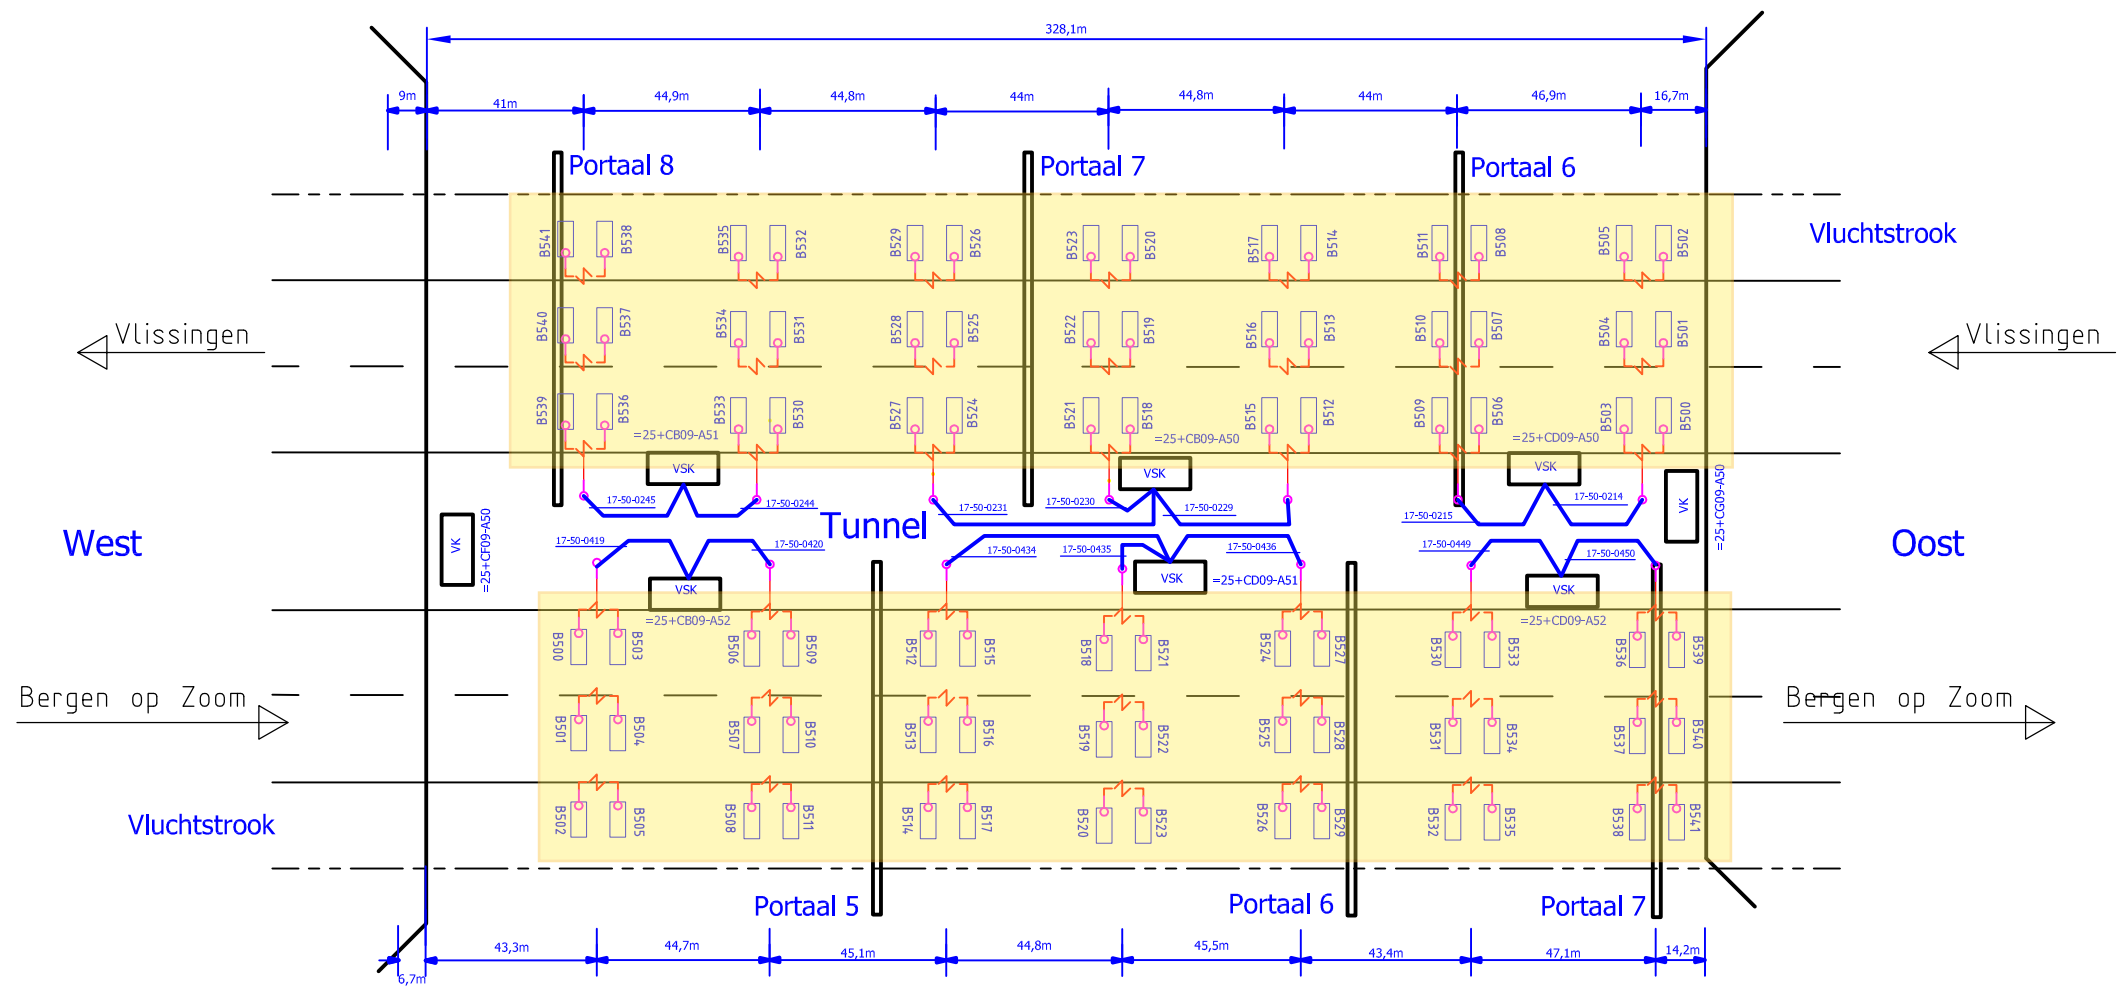


Locaties verkeerslussen in wegdek, Rijbanen in de Tunnel

LEGENDA				
Pos. no.	Aan- no.	Omschrijving	Paneelcode	Locatie
A	x	x	x	x
B	x	x	=25+CD09-A50	Middentunnel, Portaal 6-Re
C	x	x	=25+CB09-A50	Middentunnel, Portaal 7-Re
D	x	x	=25+CB09-A51	Middentunnel, Portaal 8-Re
E	x	x	=25+CF09-A50	Boventunnelbuis West-Re
F	x	x	x	x
G	x	x	=25+CB09-A52	Middentunnel, Portaal 6-Re
H	x	x	=25+CD09-A51	Middentunnel, Portaal 7-Re
J	x	x	=25+CD09-A52	Middentunnel, Portaal 8-Re
K	x	x	=25+CB09-A50	Boventunnelbuis Oost-Re
L	x			
M	x			
N	x			
O	x			
P	x			
Q	x			
R	x			
S	x			
T	x			
U	x			
V	x			
W	x			
IS OP DEZE TEKENING NIET VAN TOEPASSING				
A 02-09-10 Tiz AS BUILT				
WIJZ.	DATUM	PAR.	OMSCHRIJVING	
RIJKSWATERSTAAT			DIRECTIE ZEELAND	
VLAKETUNNEL			WERKTOEGKUNDIGE- EN ELEKTROTECHNISCHE DIENST	
Landverkeersseinen-Verkeersregelin- stallatie				
Plattegrond Landverkeersseinen; verkeers- lussen in wegdek; camera's + intercom.				
getekend	03-12-09	Tiz	bestek	17 - 50 - 14 - 008
geconf.			overeenk.	SCHAAL
accord			statu	FORMAAT
gezien			mette	OBJECTCODE
				TOP CODE
				A0
				17-50-14-008

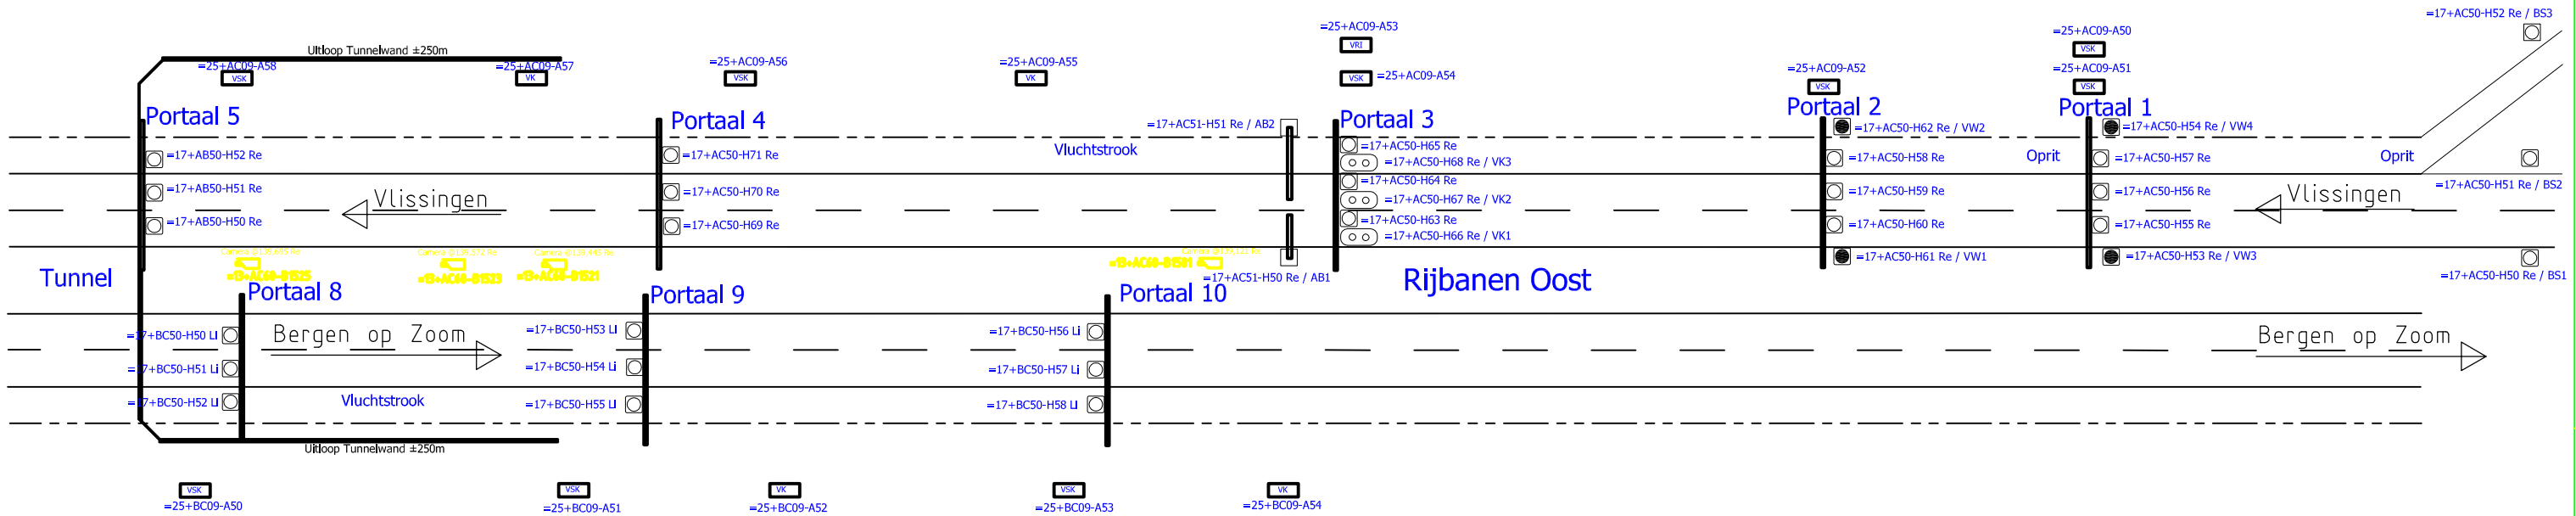

Locaties Landverkeersseinen; Camera's en Intercom Rijbanen Re - Li Oost

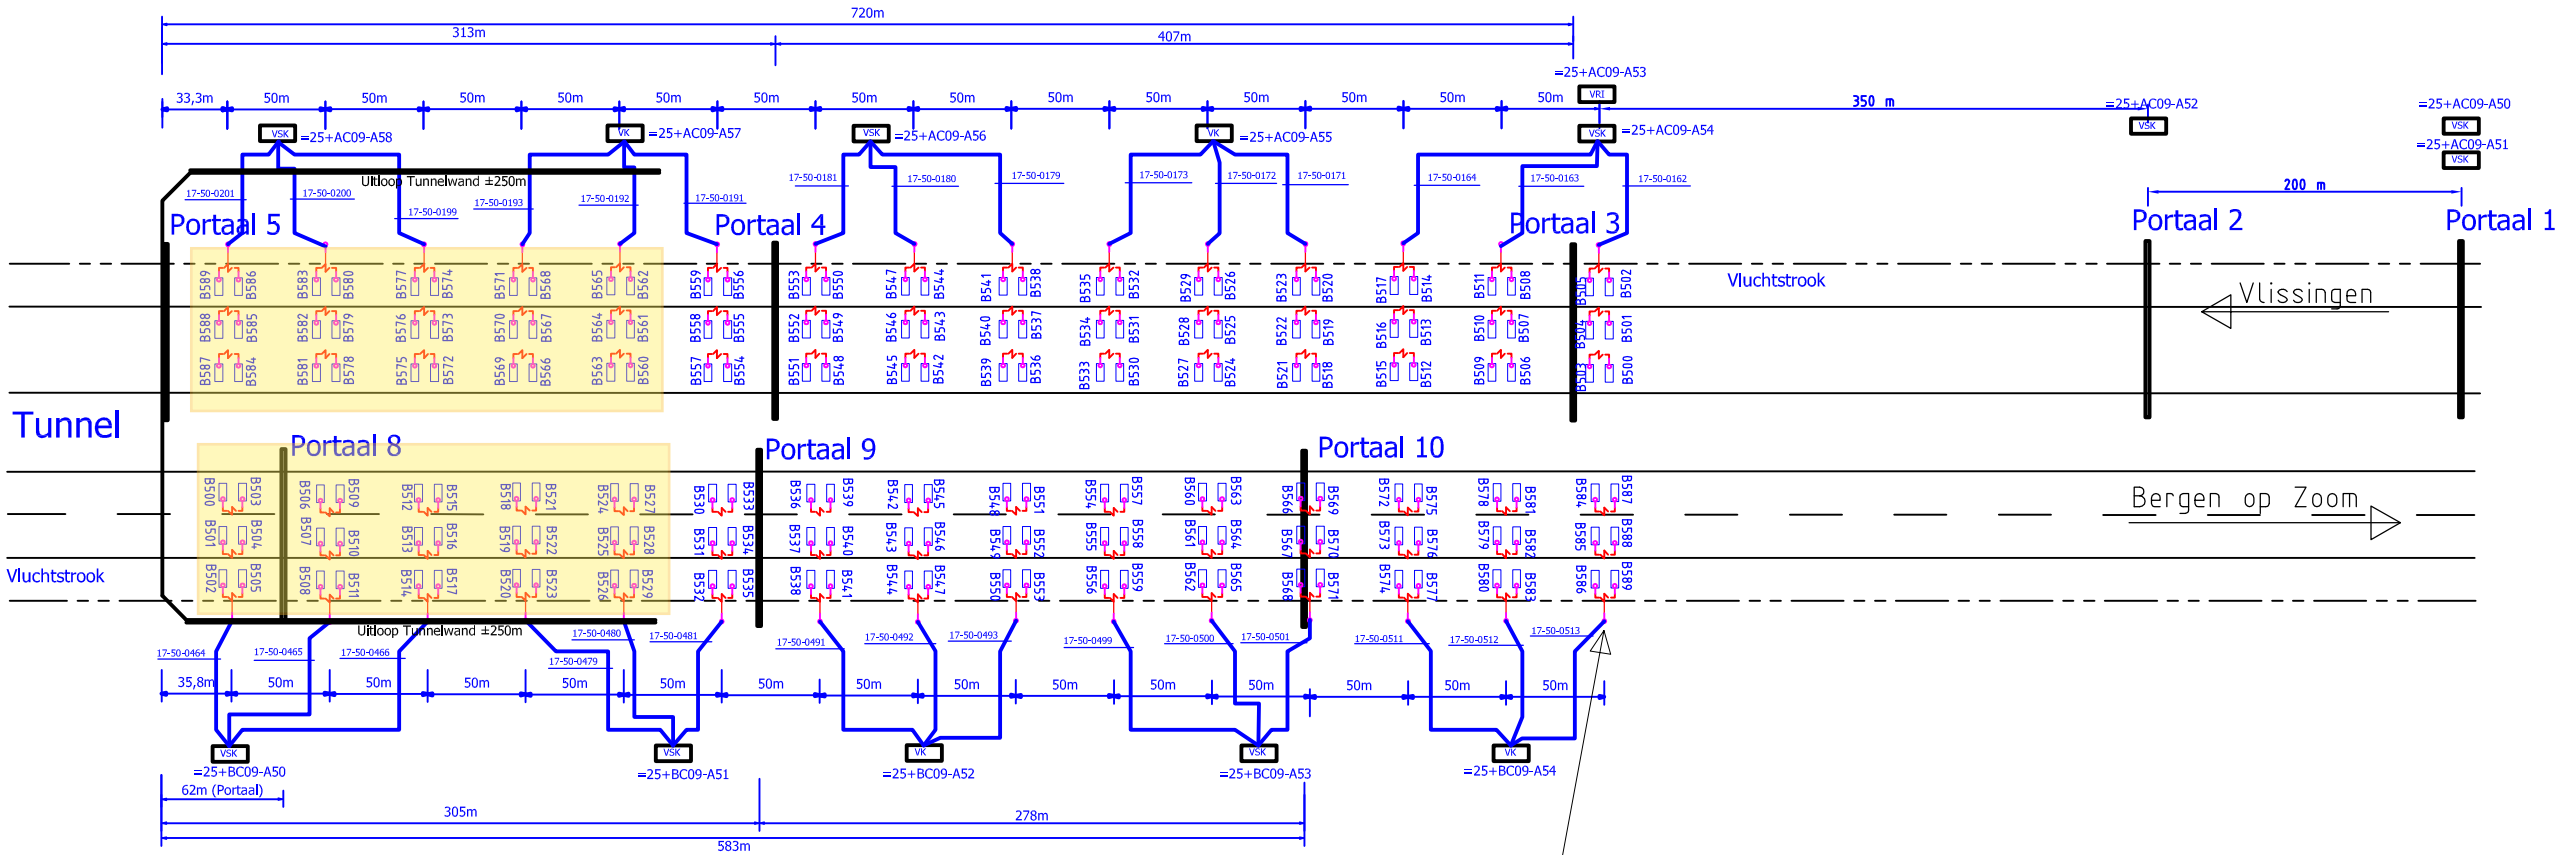

Locaties verkeerslussen in wegdek, Rijbanen Re - Li Oost

LEGENDA				
Pos. no.	Aan- toel.	Omschrijving	Paneelcode	Locatie
A	x	x	=25+AC09-A58	Portaal 1 Oost-Re
B	x	x	=25+AC09-A51	Portaal 1 Oost-Re
C	x	x	=25+AC09-A52	Portaal 2 Oost-Re
D	x	x	=25+AC09-A53 (VR)	Portaal 3 Oost-Re
E	x	x	=25+AC09-A54	Portaal 3 Oost-Re
F	x	x	=25+AC09-A55	Tussen Portaal 3 & 4 Oost-Re
G	x	x	=25+AC09-A56	Portaal 4 Oost-Re
H	x	x	=25+AC09-A57	Tussen Portaal 4 & 5 Oost-Re
J	x	x	=25+AC09-A58	Portaal 5 Oost-Re
K	x	x	=25+BC09-A50	Portaal 8 Oost-Li
L	x	x	=25+BC09-A51	Portaal 9 Oost-Li
M	x	x	=25+BC09-A52	Tussen Portaal 9 & 10 Oost-Li
N	1	x	=25+BC09-A53	Portaal 10 Oost-Li
O	1	x	=25+BC09-A54	Na Portaal 10 Oost-Li
P	1	x	x	x
Q	x			
R	x			
S	x			
T	x			
U	x			
V	x			
W	x			
IS OP DEZE TEKENING NIET VAN TOEPASSING				
A 02-09-'10 Tiz AS BUILT				
WUZ.	DATUM	PAR.	OMSCHRIJVING	
RIJKSWATERSTAAT			DIRECTIE ZEELAND	
VLAKKETUNNEL			Landverkeersseinen-Verkeersregelinstallatie	
Plattegrond Landverkeersseinen; verkeers-			lussen in wegdek; camera's + intercom.	
gezien			17 - 50 - 14 - 009	
gecont.			SCHAAL	
geacc.			FORMAAT	
gezien			TOP CODE	
			A0	