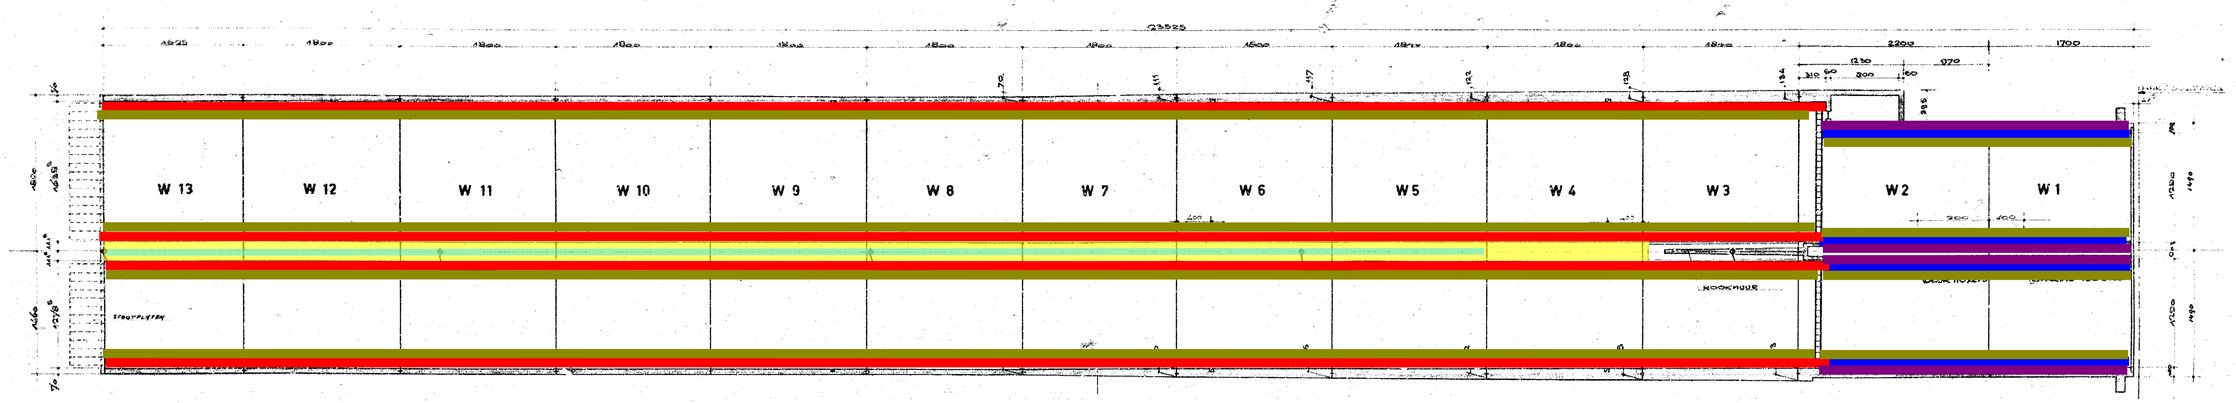

HORIZONTALE DOORSNEDE AFRIT WEST

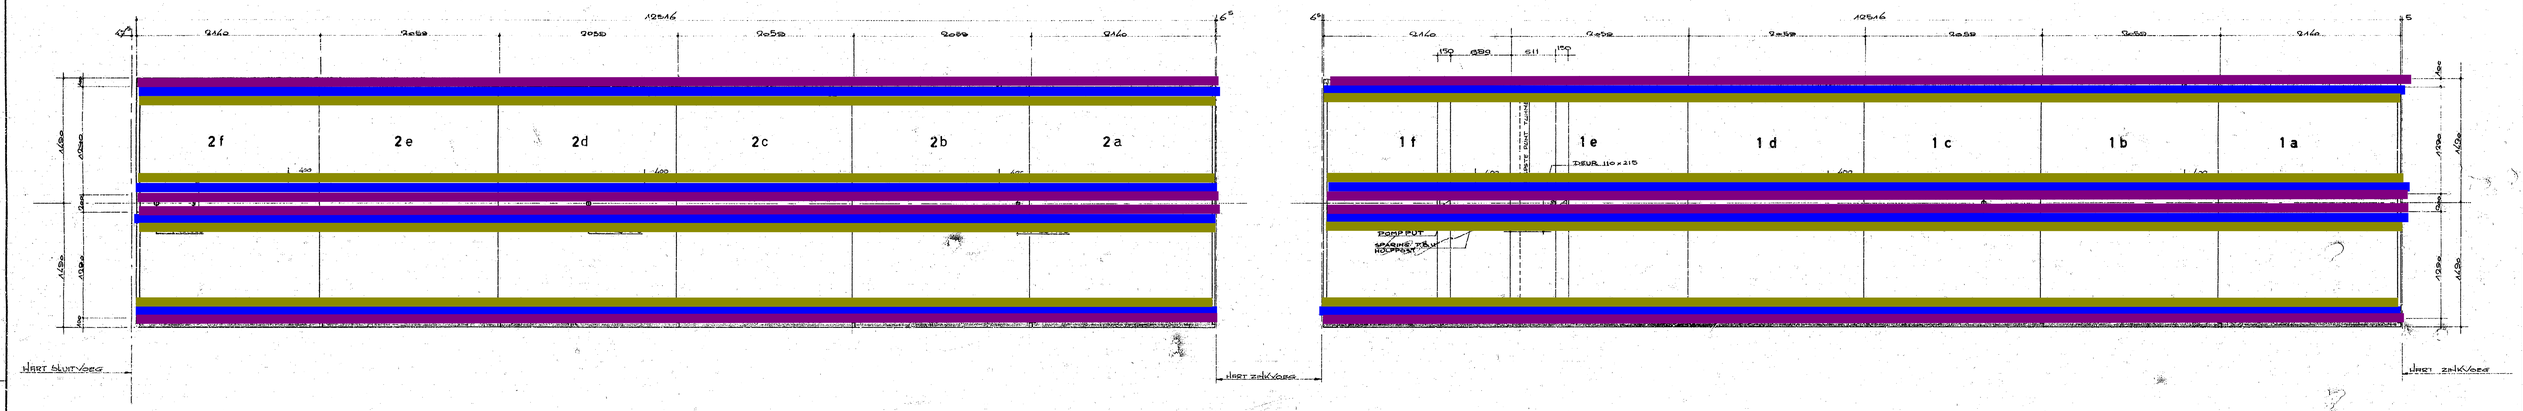

HORIZONTALE DOORSNEDE ZINKMOTEN

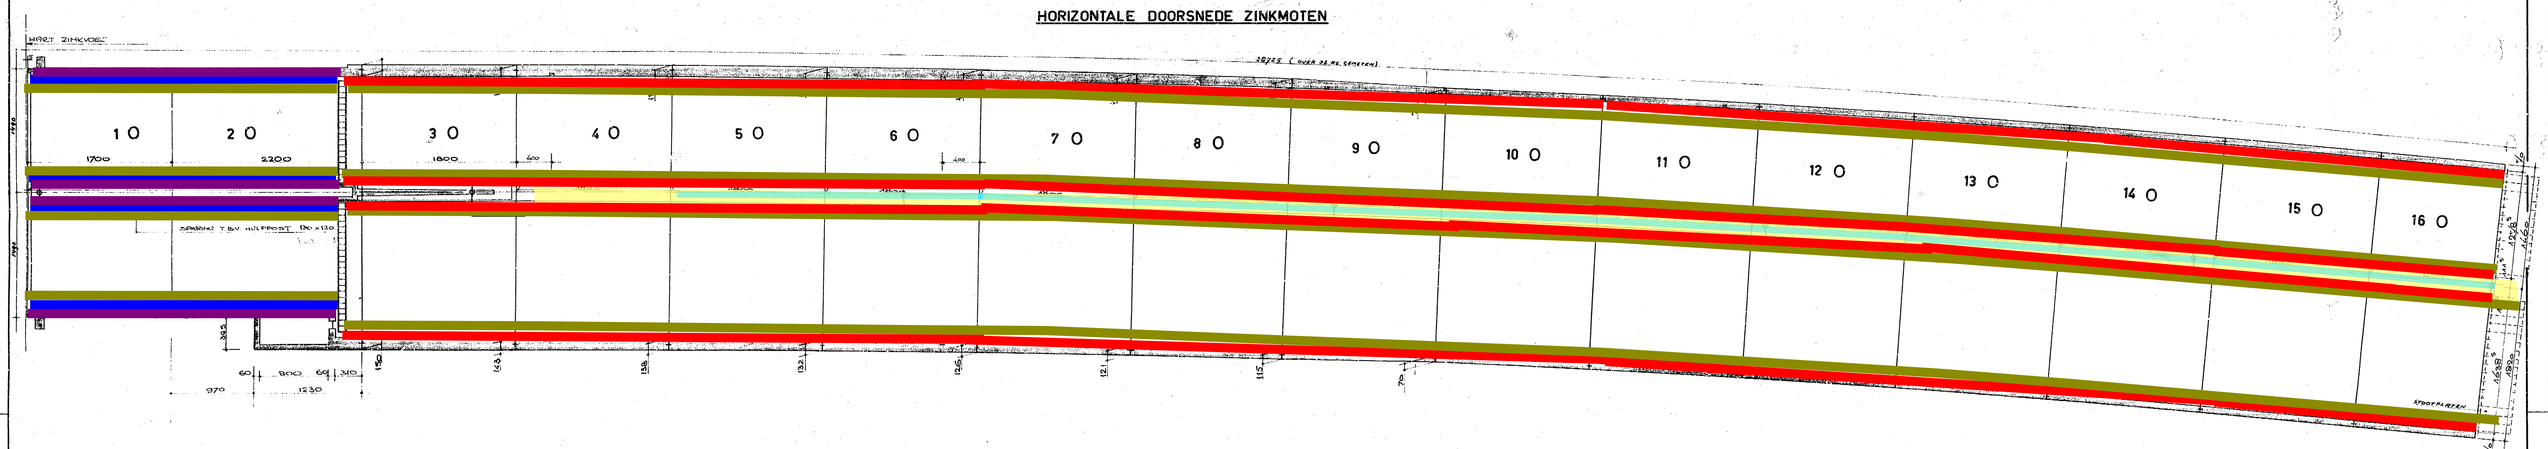

HORIZONTALE DOORSNEDE AFRIT OOST

- Gietasfalt goot: vervangen
- (Lijn)goot: herstellen schade
- (Lijn)goot: herstellen schade en conserveren
- Barrier: betonreparaties/schilderen
- Betonreparaties schampkant
- Modificeren geleiderail bij toeritten

RIJKSWATERSTAAT DIRECTIE SLUIZEN EN STUWEN	
VLAKETUNNEL	RW 58
OPGEMAAKT TE UTRECHT: DE HFD. ING. V.B.D.: DE HFD. INGENIEUR: DE T.H.A. V.B.D.:	HORIZONTALE LENGTE DOORSNEDE TUNNEL
GET.: T. de Lange juli 79 GEZ.:	
GEWIJZIGD	SCHAAL: 1: 250
	FORMAAT: A-0 TEK. VT-129