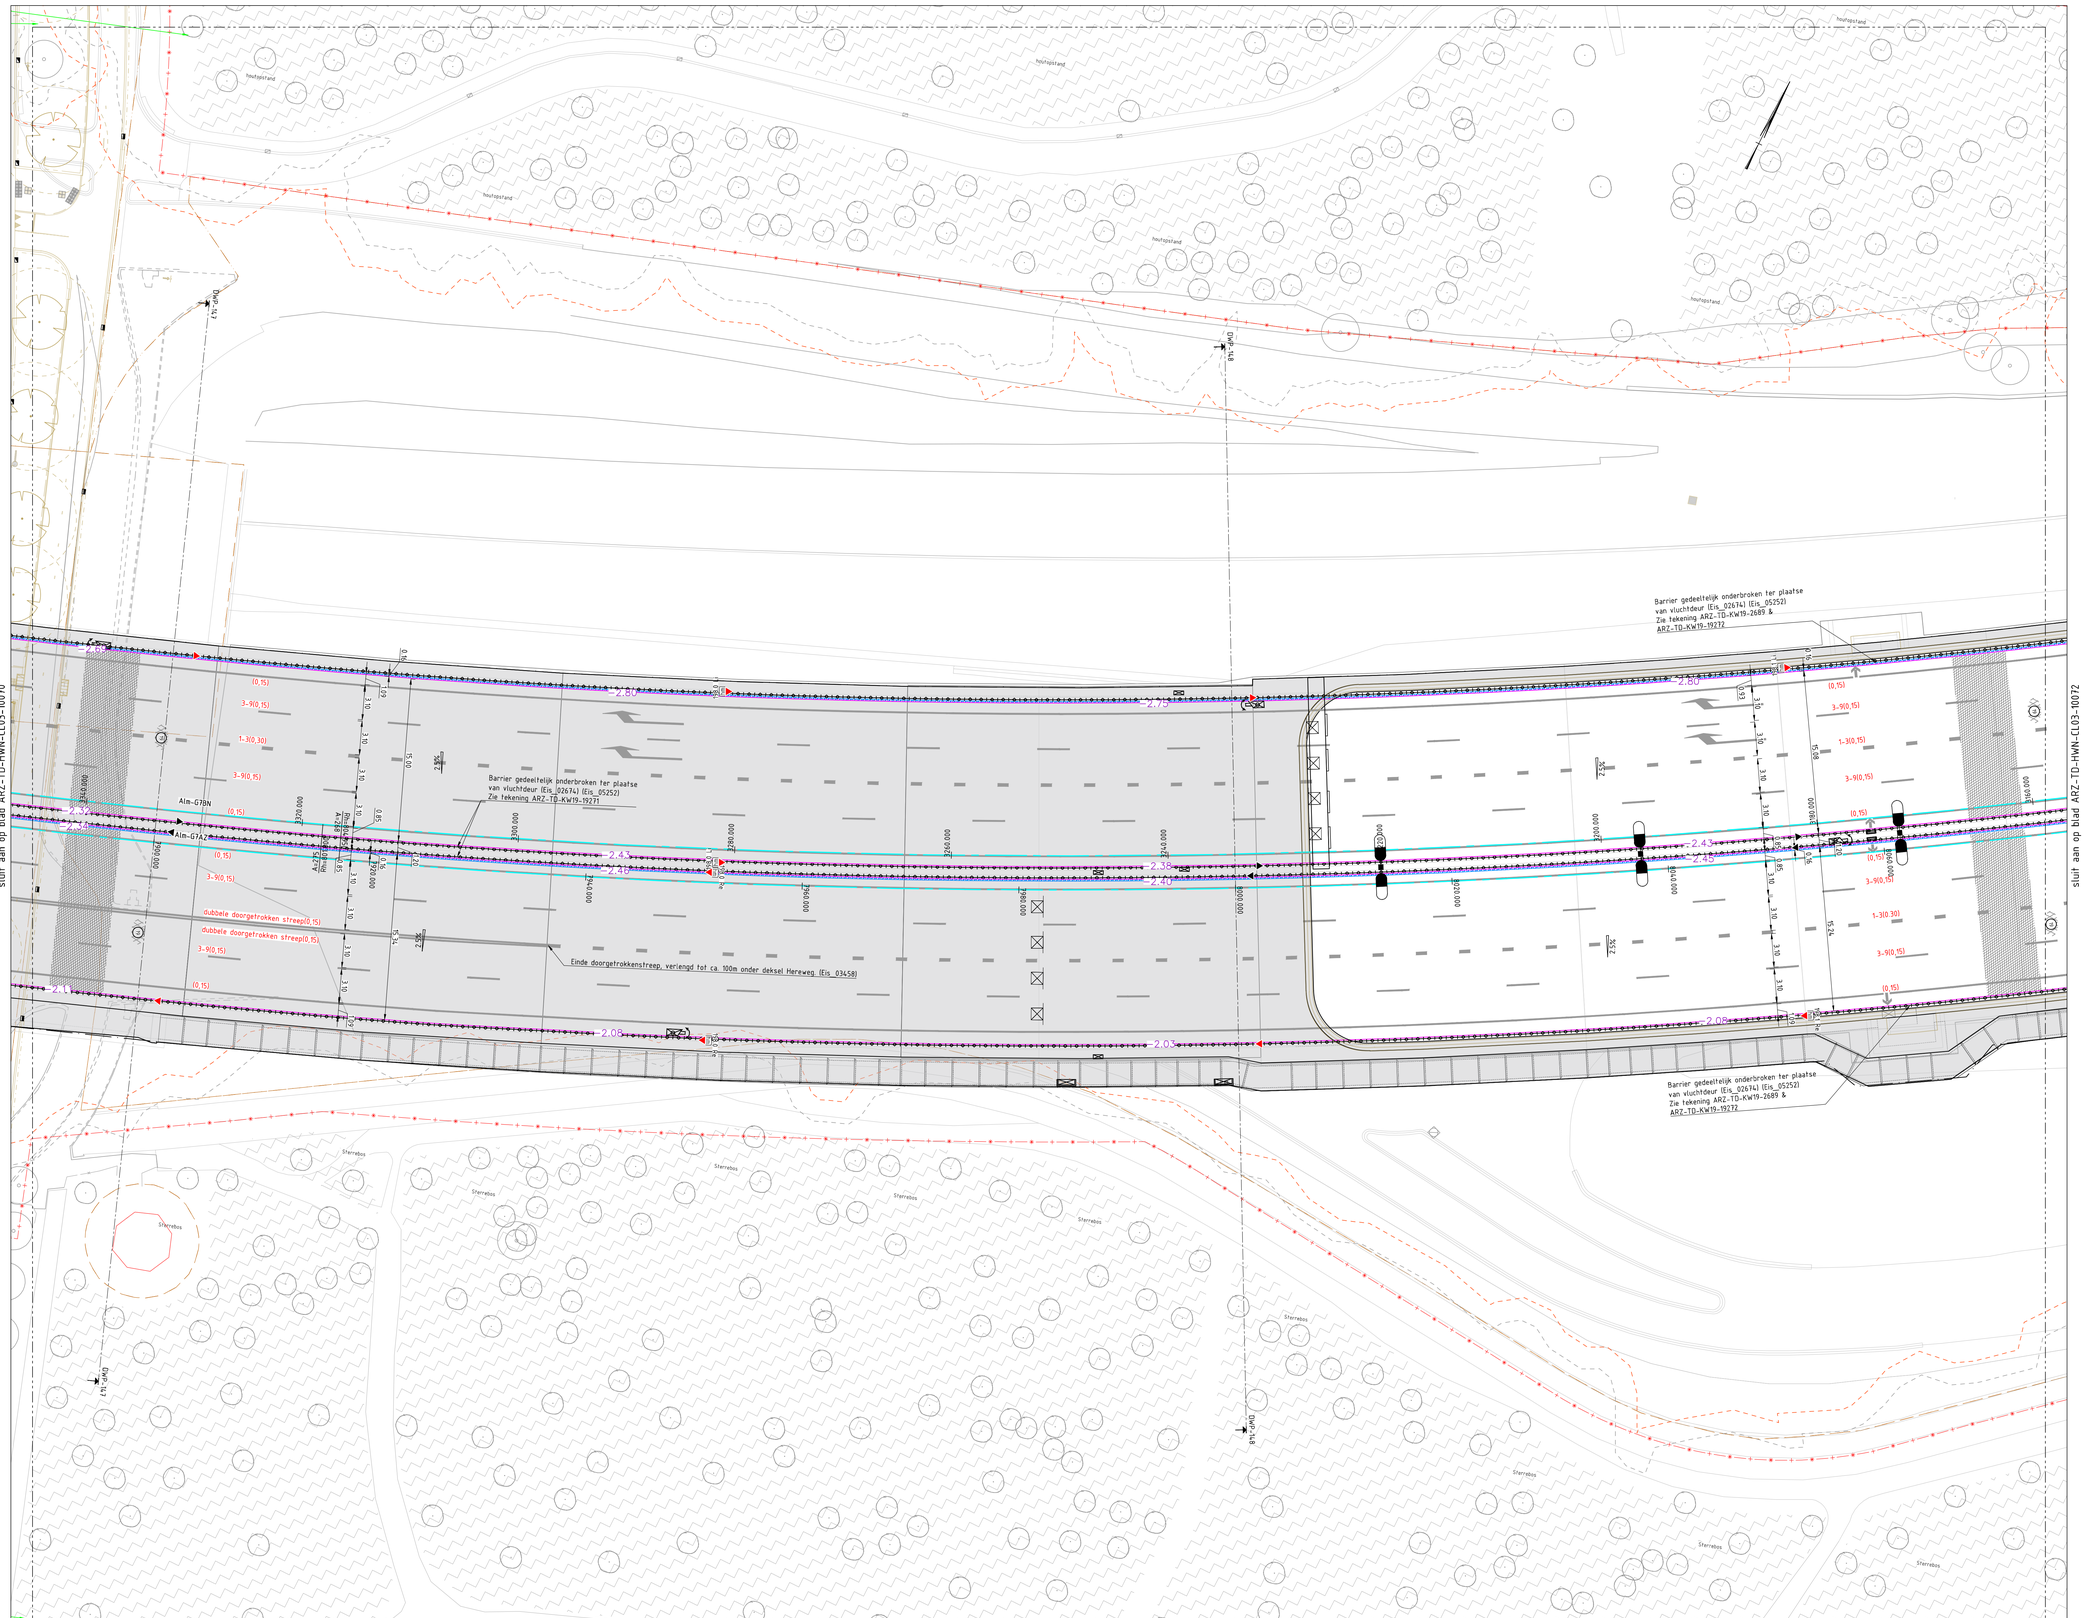

Situatietekening

SCHAAL 1 : 200

Legenda

- TB-grens
- Systeemgrens
- HWN projectgrens
- HWN clustergrens
- Perceelgrens kadaster
- +0.30 Hoogtemaatvoering
- Alignementen incl. metrering
- Alm-G7BN/G7AZ Naamgeving alignement
- Ontwerp OWN (BOI + WHH)
- Bestaande situatie
- Kunstwerken
- Barrier overgangsconstructie
- Bestaande waterloop
- Bestaande geleiderail
- Hekwerk
- Lichtmast enkele uithouder, diverse symbolen/types, zie legenda TI-tekeningen
- Lichtmast dubbele uithouder, diverse symbolen/types, zie legenda TI-tekeningen
- RWA putkolk / RWA inspectieput / RWA trottoirkolk / RWA straatkolk
- Geleiderail VLP22C133-80, blank verzinkt 0,3m
- Geleiderail VLP12C133-60, blank verzinkt 0,30m
- Geleiderail VLP2T133-80, blank verzinkt 0,5m
- Geleiderail VLP1T133-60, blank verzinkt 0,50m
- Geleiderail FLZM400-80, blank verzinkt, 1,0m
- Overgangsconstructie geleiderail 60-80cm
- Geleiderail kunstwerken
- Geleidebarrier kunstwerken 270mm
- Geleidebarrier sliptormbarrier 542mm
- Geleiderail overstapconstructie
- Geleidebarrier halve sliptormbarrier 455mm
- Geleidebarrier overstapconstructie
- Geleidebarrier verankerd nBS-01 390mm
- Balustrade met RWS gaas
- Asfalt verharding
- Nieuwe constructie asfalt CL04B
- Goot constructie
- Uitvullaag asfalt CL04B
- Grasbetontegels
- Tegels 0,3x0,3m
- GS-001 Groenscherm incl. grondkering & nr scherm
- GS-001 Groenscherm incl. Damwand & nr scherm
- GS-001 H 2.0m Geluidscherm incl. nr scherm & geluidkerende hoogte
- Geluidswal
- Waterbalans - te dempen watergang
- Betonklinkers
- Waterbalans - te dempen wateroppervlak
- Waterbalans - aan te leggen wateroppervlak (compensatie)
- Talud / watergang taludmarkering
- Nieuwe boom Alnus cordata
- Nr. 2224 Bestaande boom incl. kroonprojectie en +2.00m zone
- Nieuwe boom Ulmus Columella
- Bestaande houtopstand
- Type 1 nieuwe asfaltconstructie
- Type 1 verbreding asfaltconstructie
- Type 1 bestaande verharding - (profielfrezen
- Nummers afgeleid uit document verhardingsopbouw (clusterdeel afhankelijk document) zie opmerkingen voor documentnummer
- Portalen
- Luskoppelkast
- Bord inclusief stelling / mast
- Wegkantstation met tegels
- Luskoppelkast VDL
- Verkeersbord met zicht-zijde
- Wegkantstation VDL
- 106.6 Li Hectometerbord op geleiderail
- Camera
- 199.9 Li Hectometerbord op barrier
- 200.6 Re Hectometerbord aardebaan
- Onopvallend reflectorpaaltjes rechts, rood (op geleidrail/ aardebaan/barrier)
- Onopvallend reflectorpaaltjes links, wit (op geleidrail/ aardebaan/barrier)
- Wit reflectorpaaltjes rechts/links, rood/wit (aardebaan)
- Bestaande reflectorpaaltjes (op geleidrail/aardebaan/barrier)
- Locatie faunapassage
- L-wand 1,00x1,00m Zie detail HWN-54
- Materiaalscheiding
- Theoretische (ontwerp) kantverharding
- Lichtmasten verdeelkast
- Onderhoudspad, breedtelijn 3,0 m1 vanaf insteek watergang
- Obstakelvrije zone onderhoudspad, breedtelijn 5,0 m1 vanaf insteek watergang
- FK1.0 — FK1.0 Nieuwe faunakering 1.00m
- FK1.4 — FK1.4 Nieuwe faunakering 1.40m
- FK1.8 — FK1.8 Nieuwe faunakering 1.80m
- fp tx1 tx2 tx3 Toegangspoort faunakering (variabel 1-3m)
- Enkele / Combinatie terugkeervoorziening
- OV Kast met aarding

Gekoppelde Xrefs:
Overzicht_Blader.dwg

Opmerkingen:
Exacte beschrijving en vormgeving van de typeringen keringen en schanmen zijn te vinden in de brondocumentatie
ARZ-TD-SX15-0669-ON-03-Masterplan vormgeving en inpassing.
Wegconstructies nummers met exacte beschrijving staan weergegeven CL03 = ARZ-TD-HWN-CL03-9707
Lichtmast types staan weergegeven op tekeningen Dynniq.

- Maten in meters tenzij anders aangegeven
- Hoogtemaatvoering in meters t.o.v. NAP
- Hoeken aangegeven in graden
- Coordinaten in meters t.o.v. rijksdriehoeksenstelsel

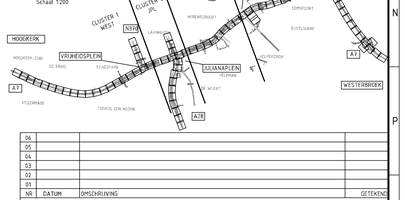

NR	DATUM	OMSCHRIJVING	GETEKEND
06			
05			
04			
03			
02			
01			

Rijkswaterstaat
Ministerie van Infrastructuur en Milieu

COMBINATIE HEREPOORT

AANPAK RING ZUID GRONINGEN

As Built

Cluster 03

Bovengrondse Infra

Wegak Verdiepte ligging

Situatie

gemaakt:	Zwiesselman, Tom	per: ✓	d.d.: 22.05.2025	formaat:	A0
gecontroleerd:	Koenig, Coenraad	per: ✓	d.d.: 22.05.2025	schaal:	1:200
vrijgegeven:	Buss, Stefan	per:	d.d.: 22.05.2025	in: 84	bladen, blad nr. 70
status:	Vrijgegeven door CHP (intern)	Fase:	AB-As Built	Document ID:	ARZ-TD-HWN-CL03-10071
verschijnselen:	Vrijgegeven	Versie:	01	Beschrijving:	ARZ-TD-HWN-CL03-10071-TI-AB-52
				Pentekening:	Rijksweg A7 Hoogkerk-Westerbroek L03 (realisatiefase)
					HWN Hoofdrijbanen

Bestand: ARZ-TD-HWN-CL03_B0.dwg

Plotdatum: woensdag 21 mei 2025