


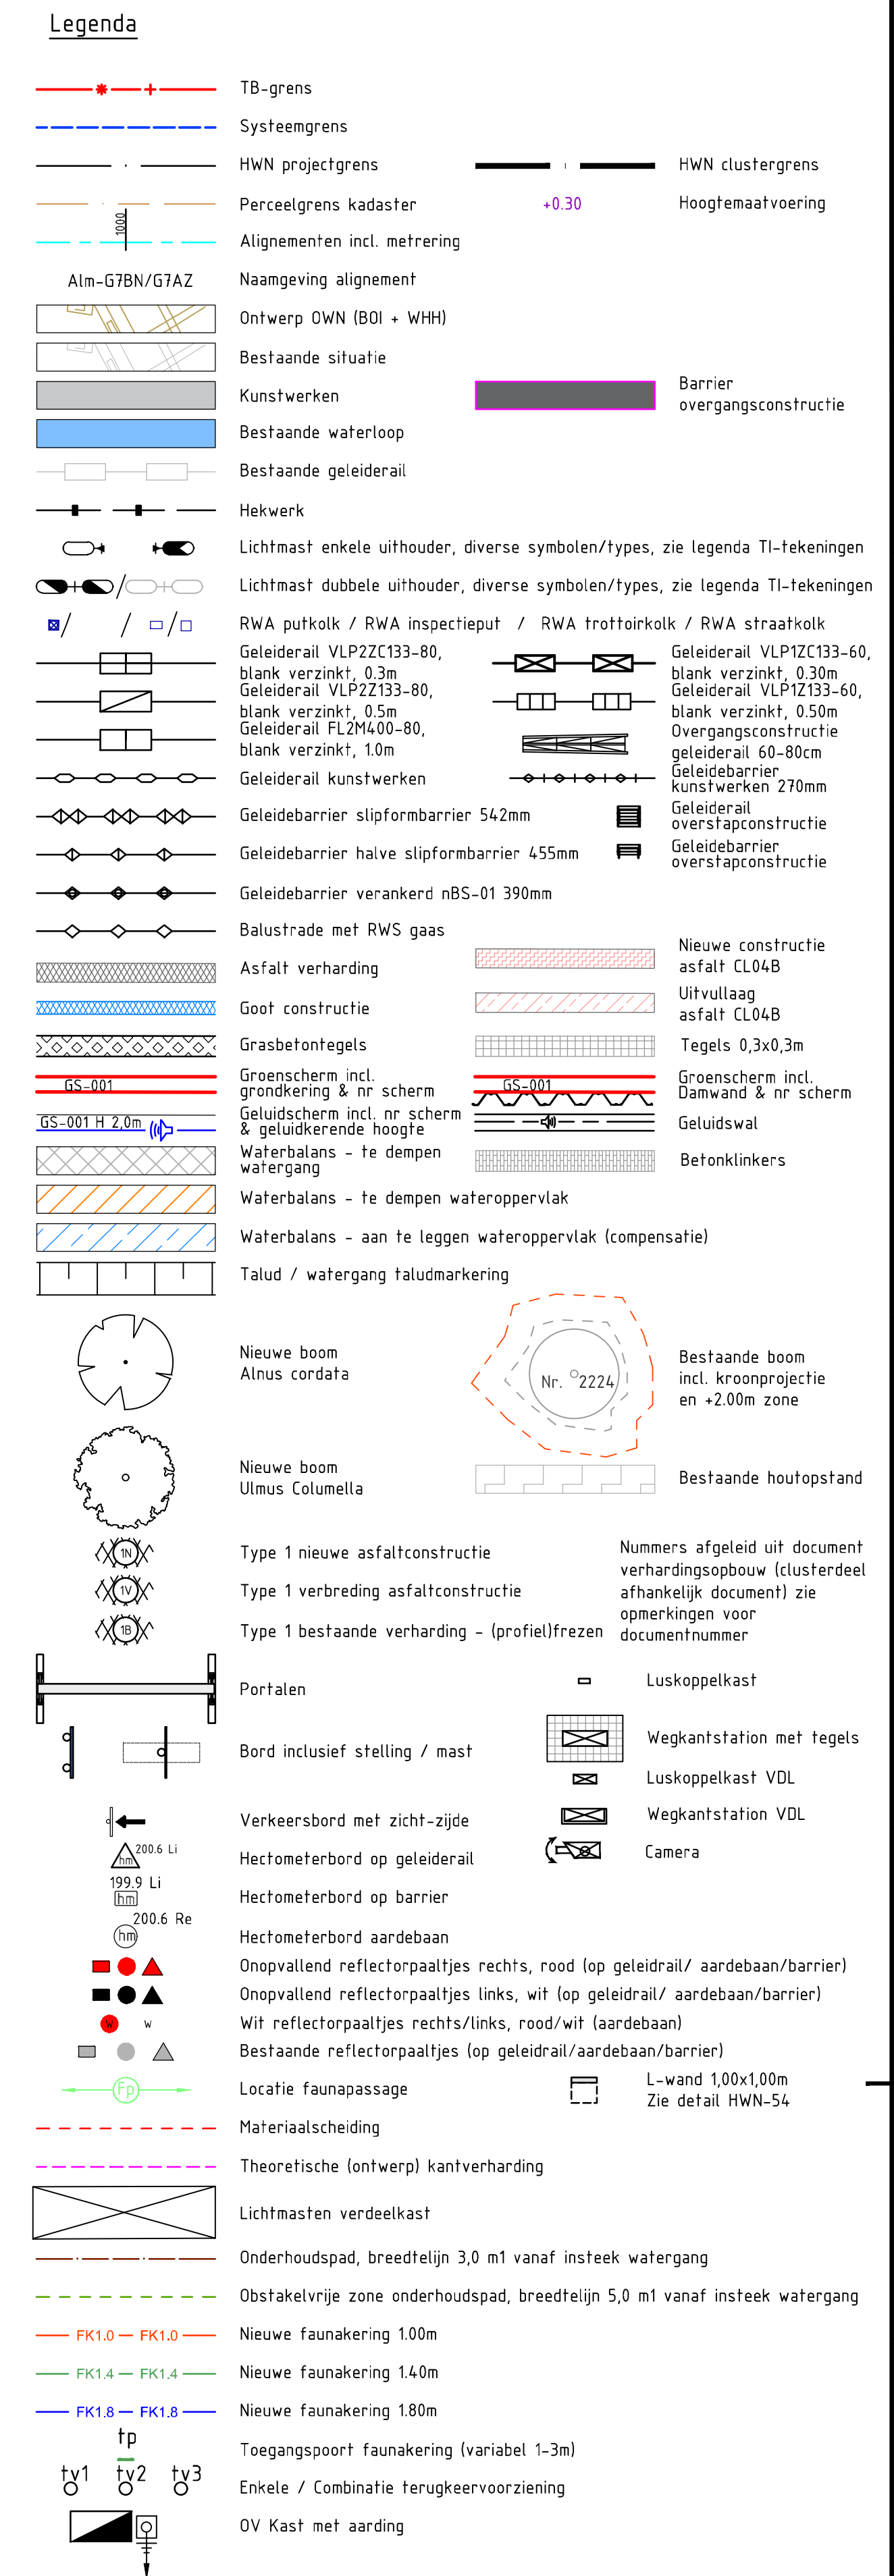

AS BUIT		Cluster 03		Bovengrondse Infra		Wegak Verdierpte ligging		Situatie	
