


[illegible][illegible]

- Opmerkingen
- Maten in meters tenzij anders aangegeven
 - Hoogtemaatvoering in meters t.o.v. NAP
 - Hoeken aangegeven in graden
 - Coördinaten in meters t.o.v. rijksdriehoekenstelsel

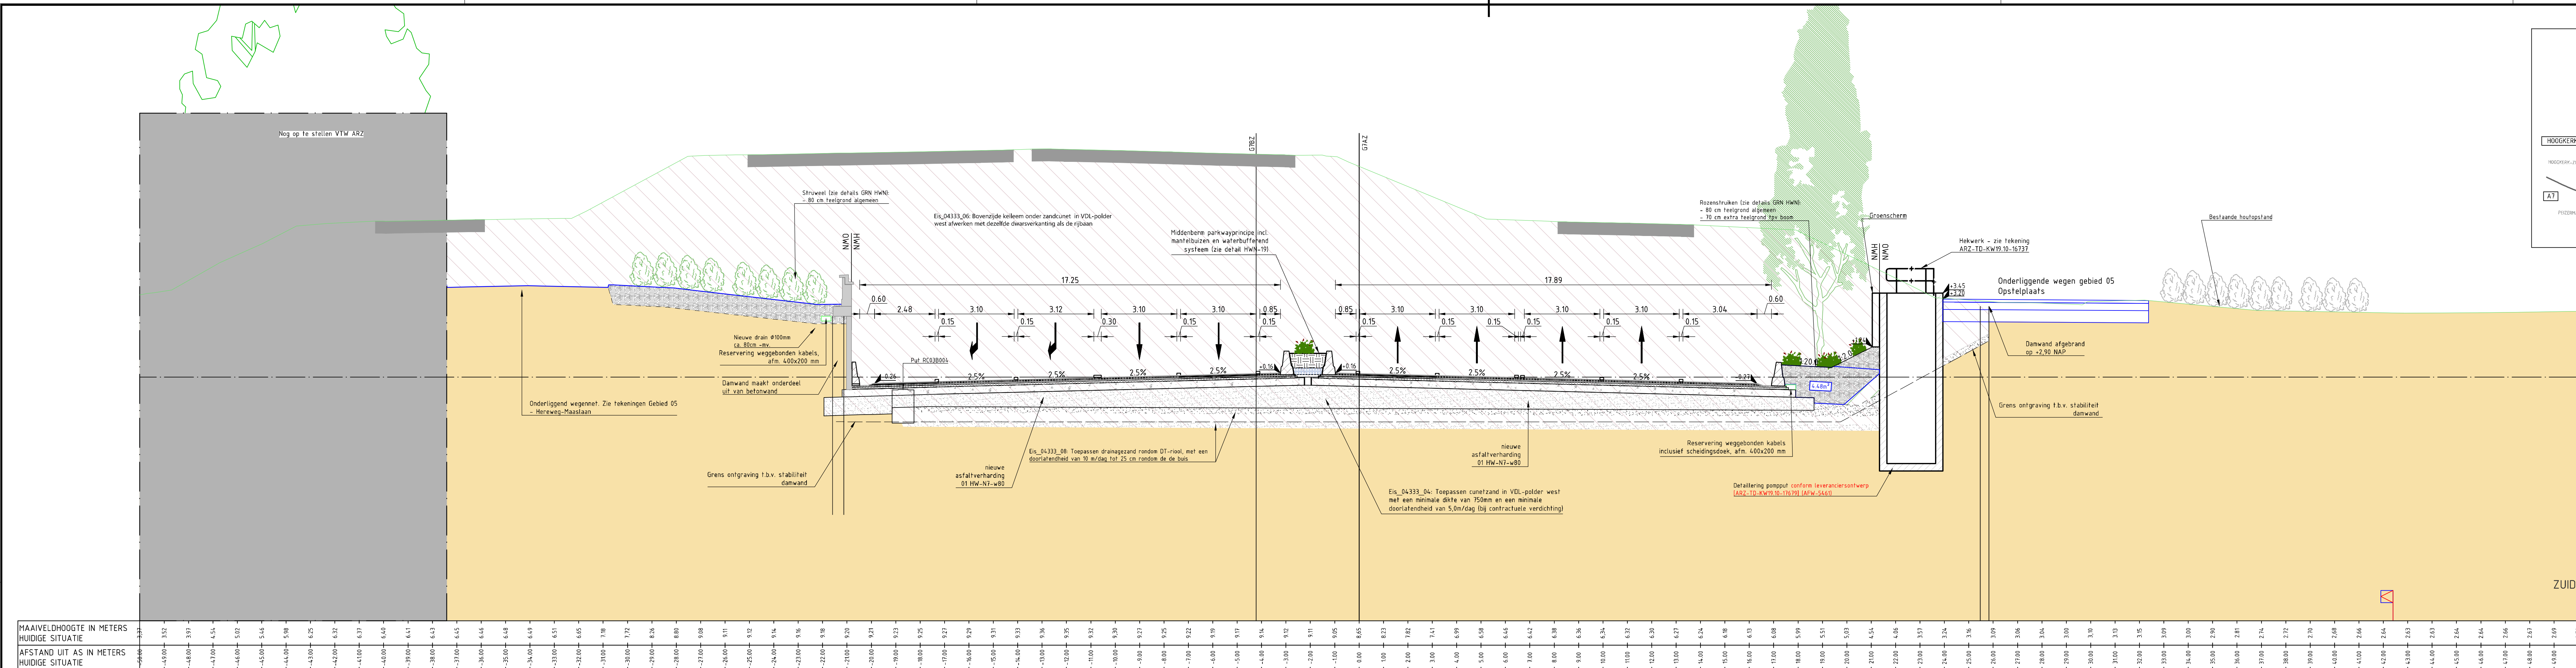

As Built HWN

Cluster 03

Dwarsprofielen

picklist:	Zwirockman, Tom	par.	☒	d.d.	22.05.2025	format:	1260 x 841mm	
geautoriseerd:	Roerig, Coenraad	par.	☒	d.d.	22.05.2025	schaal:	1:100	
rijgegevens:	Buss, Stefan	par.	☒	d.d.	22.05.2025	in	5 bladen, blad nr. 1	
