




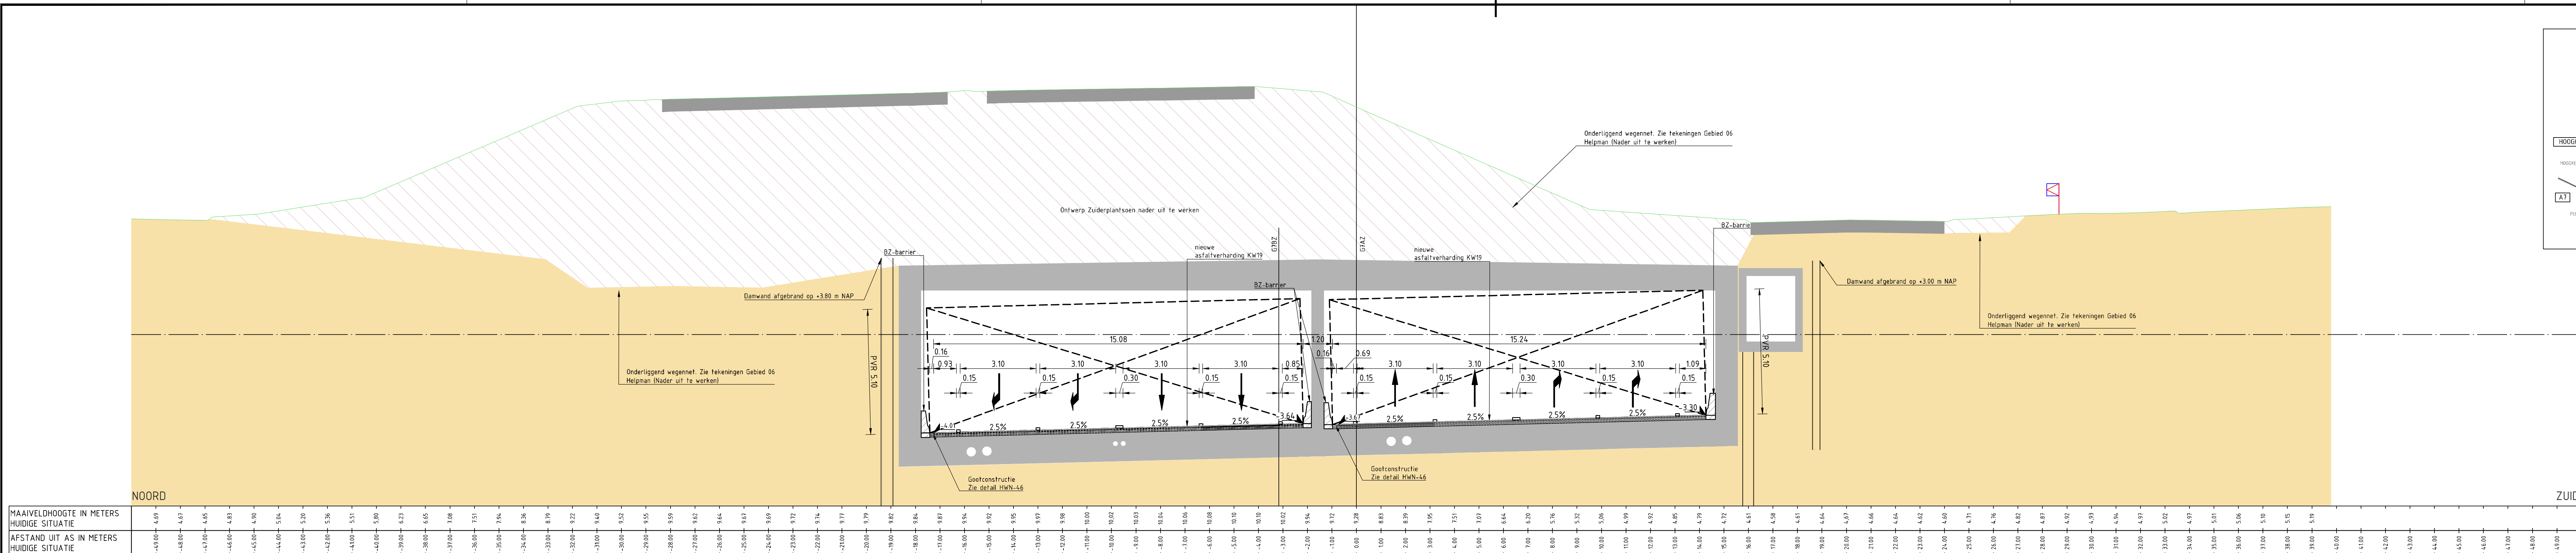

DWARSPROFIEL DWP-150
schaal 1:100

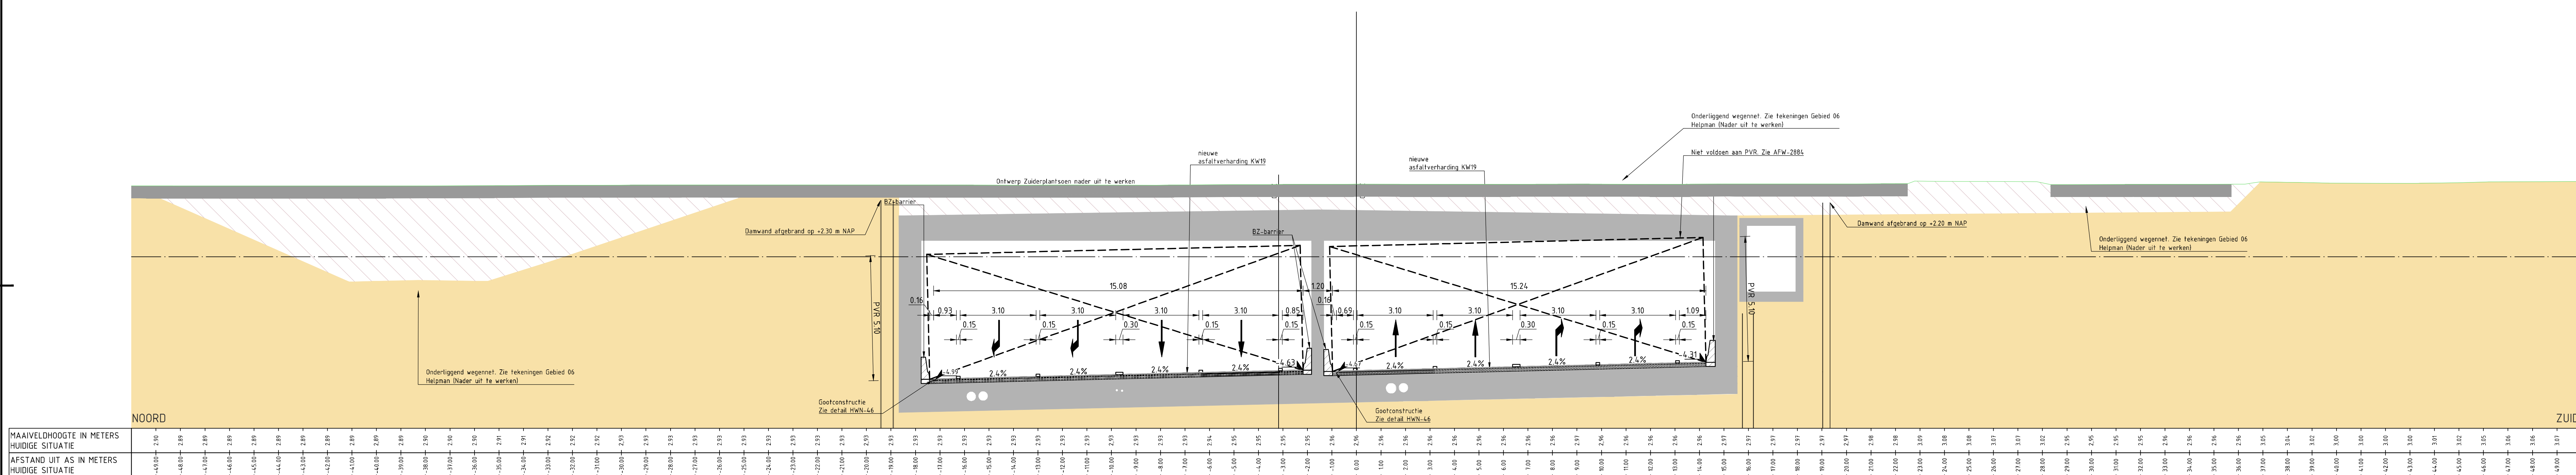

DWARSPROFIEL DWP-151
 schaal 1:100

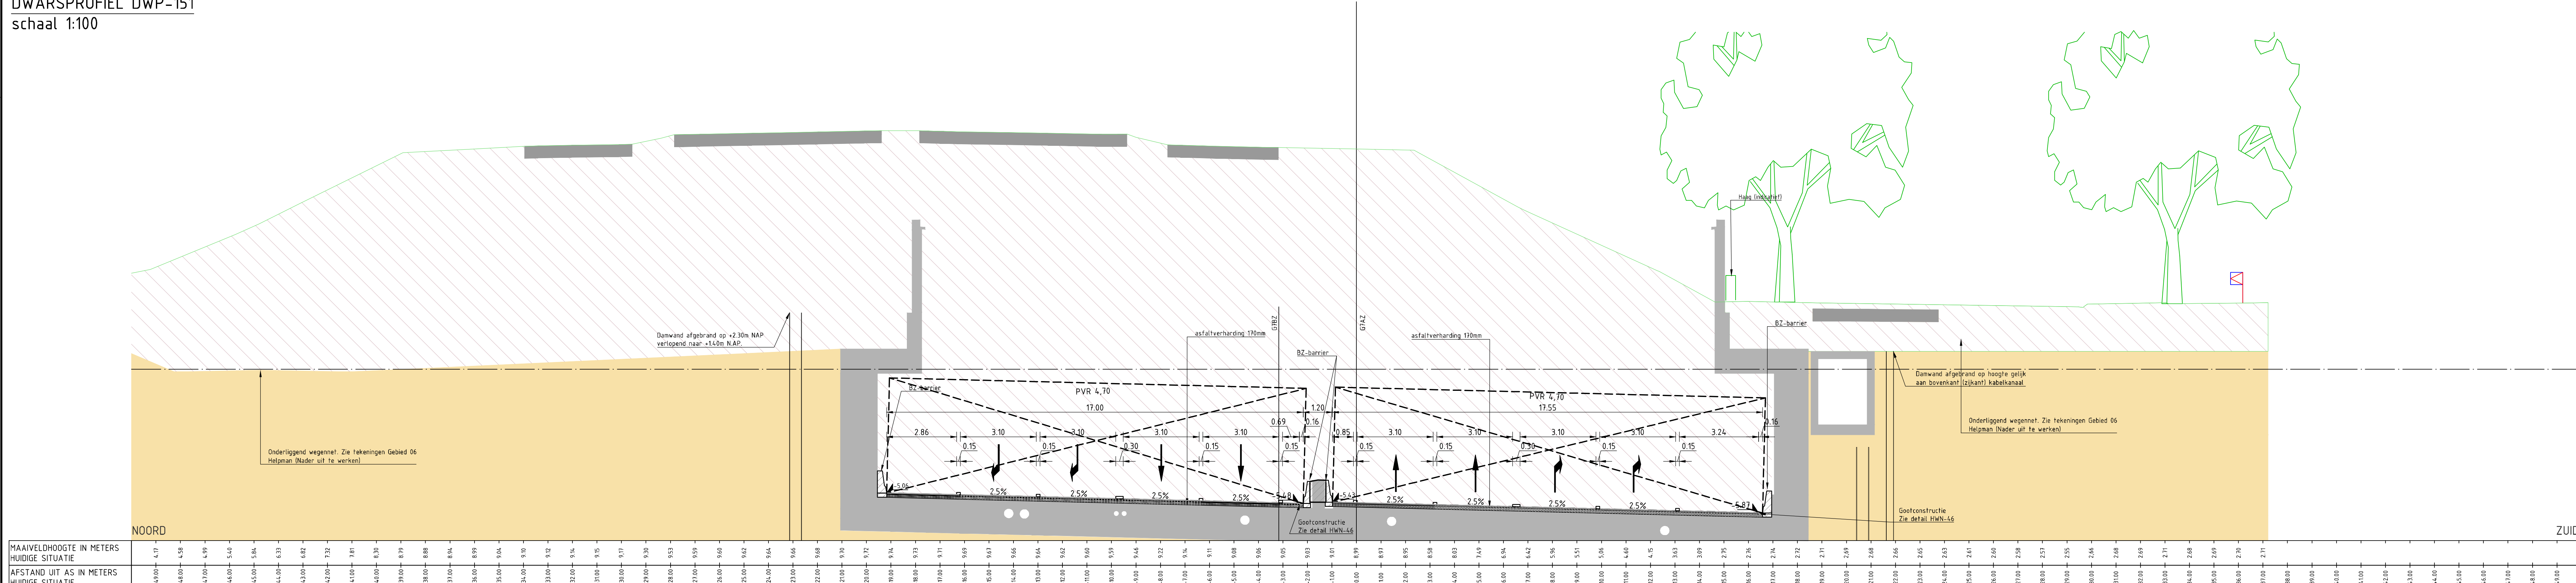

DWARSPROFIEL DWP-152
schaal 1:100

- ### Legenda
-
- Systeemgrens
- TB grens
- N.A.P.-lijn
- Nieuw maaiveld
- Theoretisch profiel zonder dijklichaam en watergangen
- Bestaand maaiveld
- Waterlijn
- Material scheiding
- asfaltverharding
- Verwijderen bestaande asfaltconstructie
- Fundering (geen standaard dikte)
- cuhel (zandbed)
- zandkern (loopholing)
- feelgrond schrale grasselden
- feelgrond algemeen
- feelgrond dakluin
- drainagesysteem (zie detail HWN-19)
- EPS incl. verklever 100mm zand
- Aansluiten grond
- Ontgraven grond
- Bestaand maaiveld
- Bestaand asfalt
- Zode doorfreen
- Ontgraven zand
- OWN
- Gekoppelde Xrefs:

Opmerkingen

- Maten in meters tenzij anders aangegeven
- Hoogtemaatvoering in meters t.o.v. NAP
- Hoeken aangegeven in graden
- Coördinaten in meters t.o.v. rijksdriehoekenstelsel



AANPAK RING ZUID GRONINGEN	
As Built HWN	
Cluster 03	
Dwarsprofielen	

besteld:	Zwischenman, Ton	per:		d.d.	22.05.2025	Formaat:	1260 x 841mm
gecontroleerd:	Roerig, Coenraad	per:		d.d.	22.05.2025	sch331:	1:100
ingeggeven:	Buss, Stefan	per:		d.d.	22.05.2025	in	5 bladen, blad nr: 3
