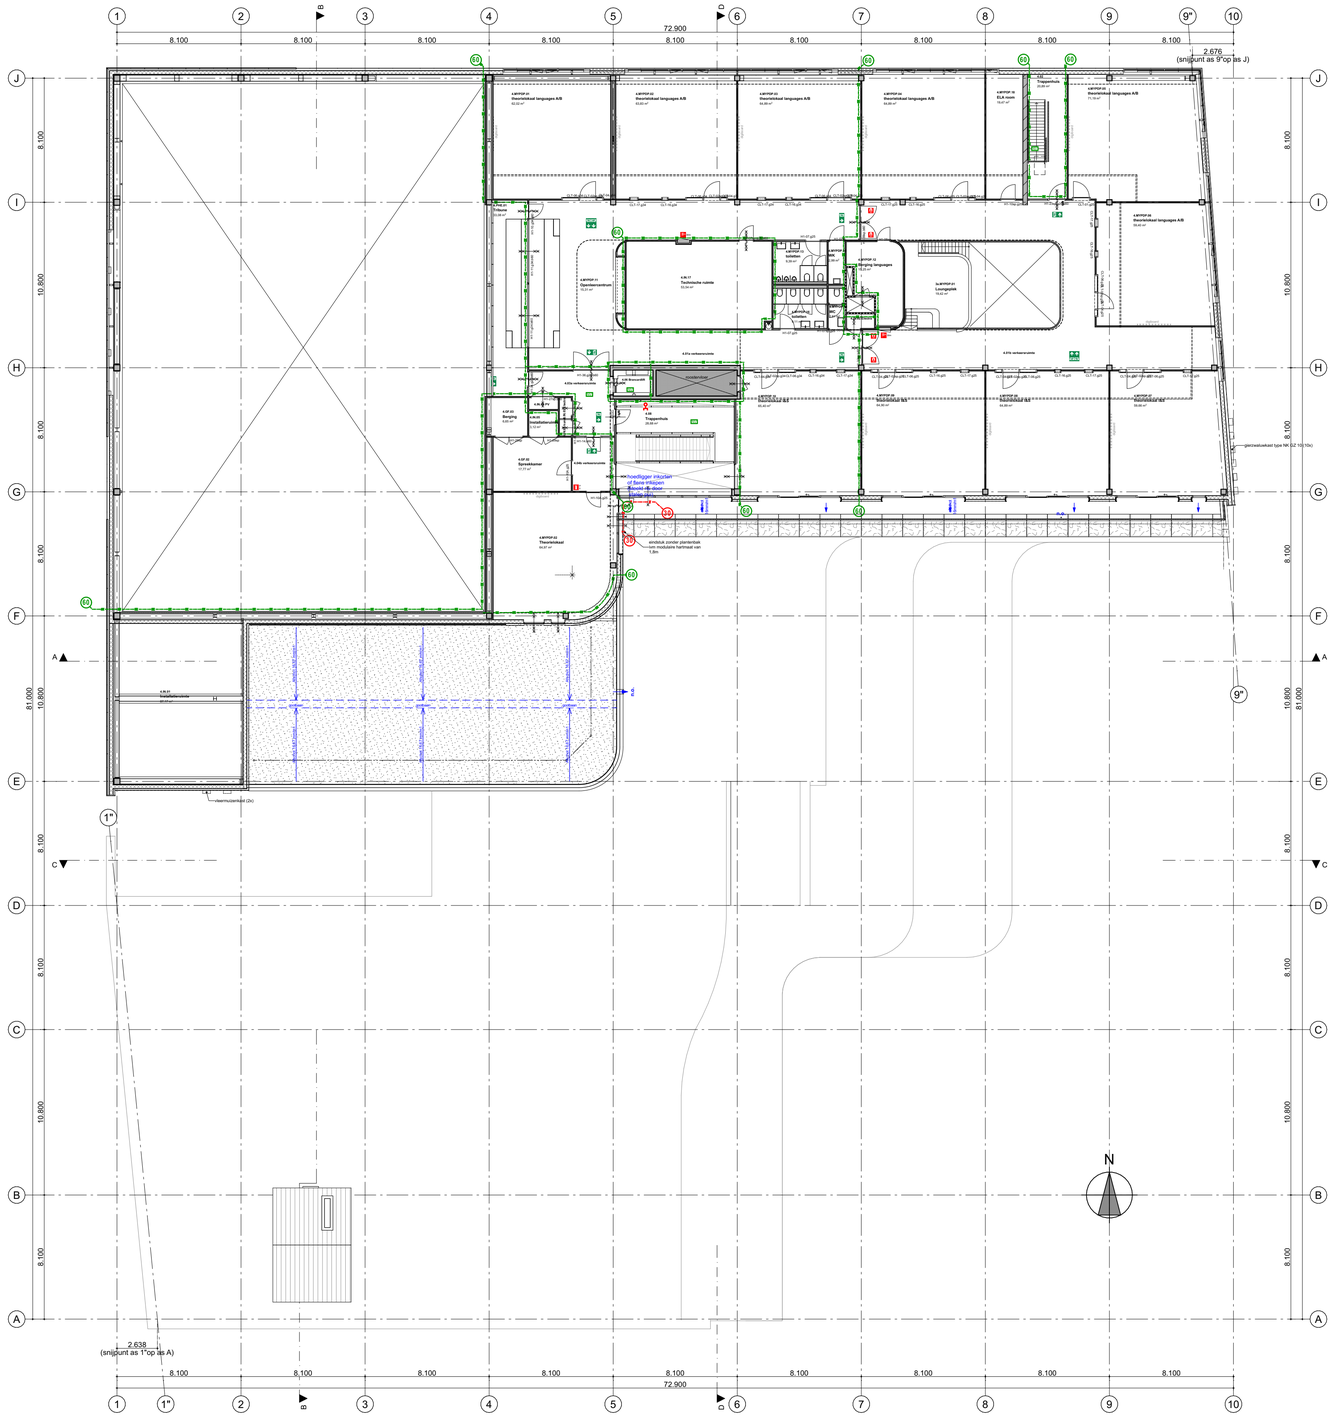
72.900
8.100
2.676
(snijpunt as 9*op as J)
2.638
(snijpunt as 1*op as A)
81.000
10.800
N
Theoretisch language A/B
Tribune
Spreekkamer
Trappenhuis
Lounge
Theoretisch language A/B
