


Ruimte 337, inrichting is niet meer zoals op deze tekening

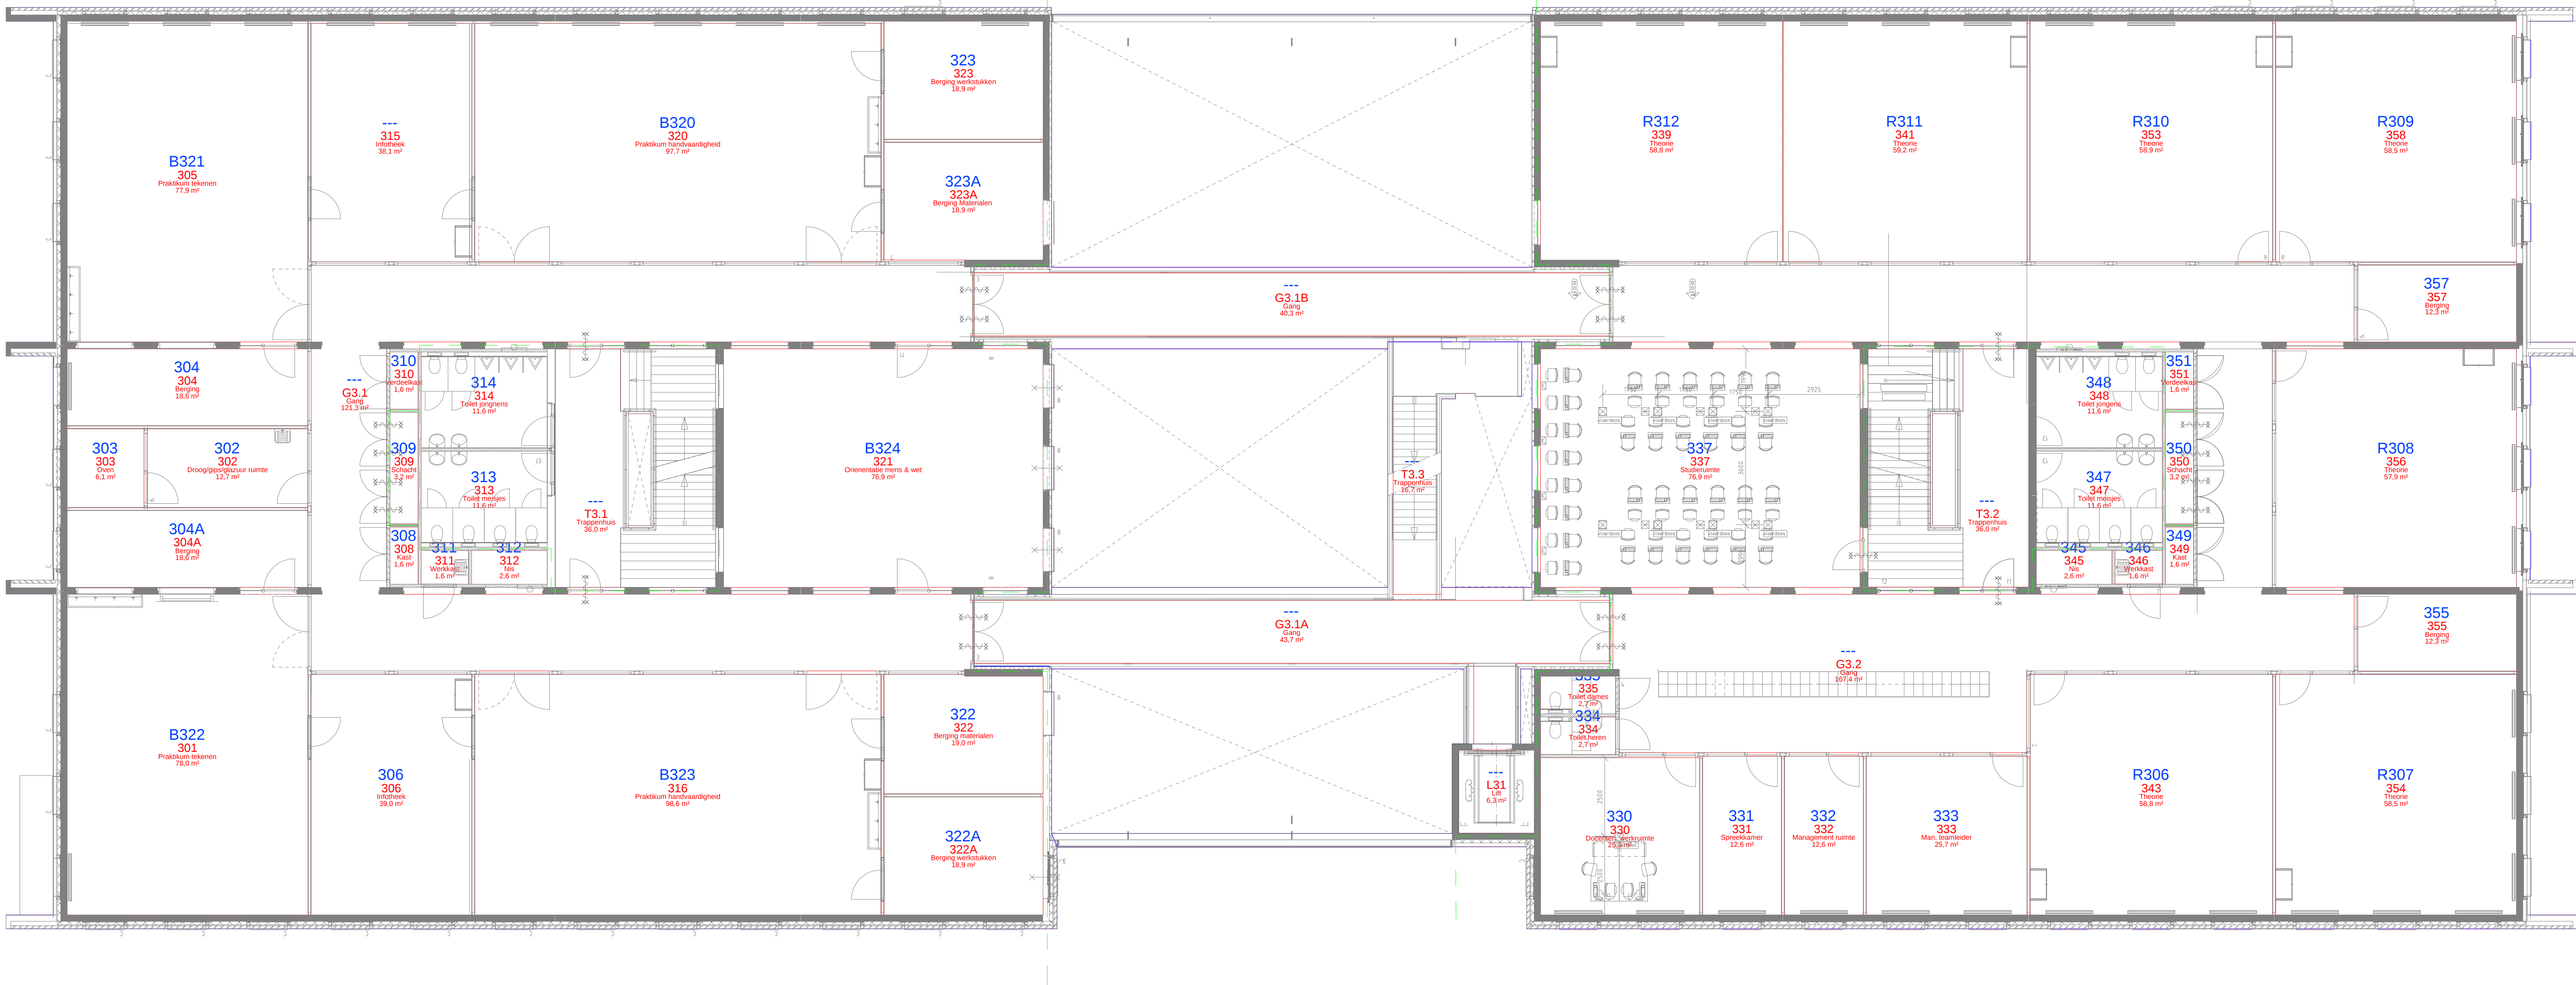

B	22-2-22	Aanpassing brandscheidingen i.o.v. Robert Arends	PP	
A	15-3-21	Update t.b.v. Veiligheidsplattegronden	PP	
Code	Datum	Omschrijving wijziging	Gewijzigd	Gecontroleerd
School: Etty Hillesum Lyceum		Adres: Storminkstraat 1		
Gebouw: Het Stormink		Plaats: Deventer		
Omschrijving: Bouwkundige plattegrond		Bedrijfsnaam:		
Verdieping 3		Discipline: Bouwkundig		
Get: onb		Gecontroleerd:		
Fase:		Goedgekeurd:		
Datum: 1-1-14		Volgnummer:		
Schaal: 1:100		Tekeningsnr:		
Form: A0		Status:		
Stichting Carmelcollege		36--03-B1		