


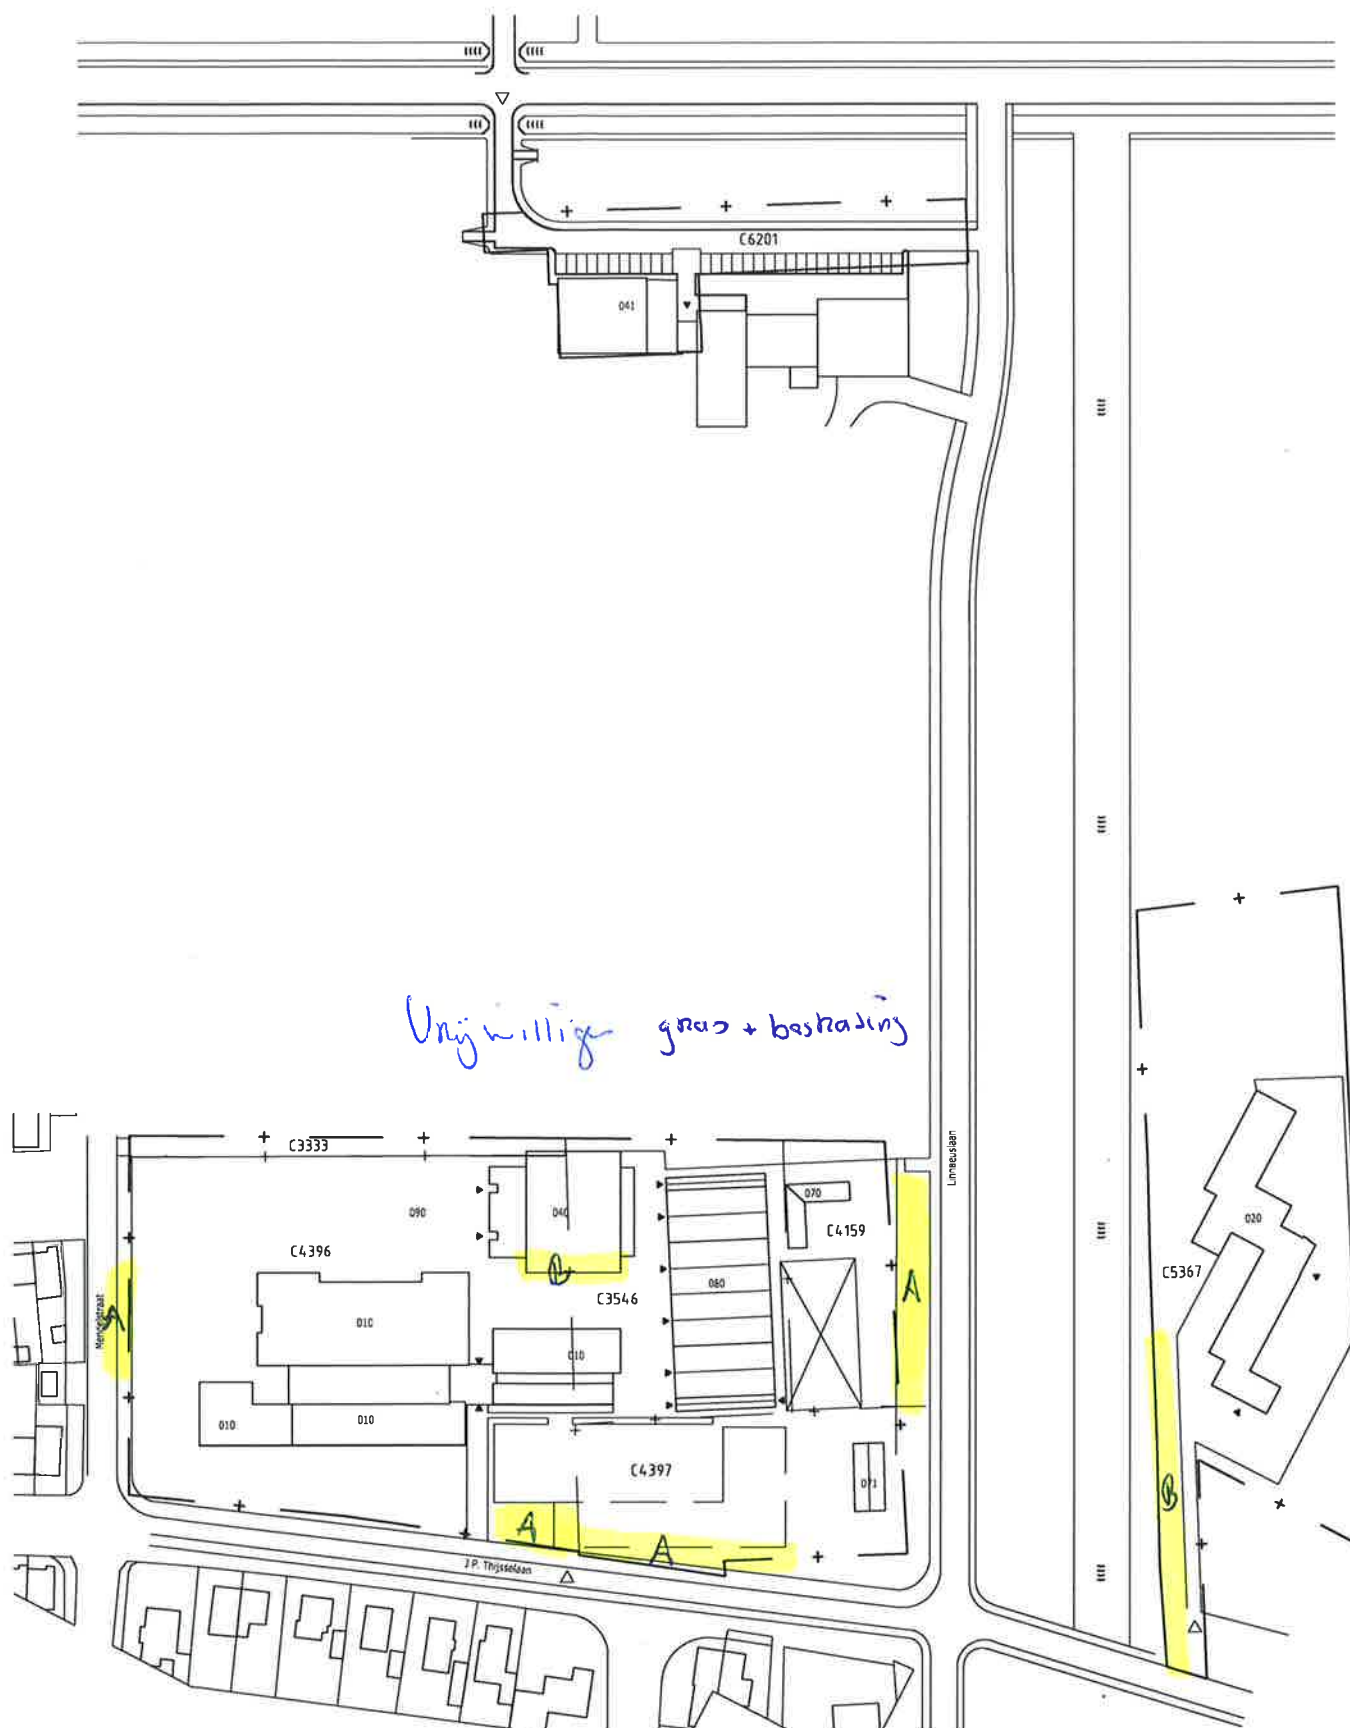

Overzicht gebouwen

Gebouwcode	Bouwjaar
010 Hoofdgebouw	1973 / 2000 / '10
020 Dependance	1971
040 Gymzaal	2010
041 Gymzaal	1964
070 Dierenverblijf	2009
071 Dierenverblijf	2009
080 Kas	1977
090 Terrein	

Legenda

-  - Contour gebouw
-  - Perceel grens
-  - Verharding indicatief
- 3596 - Kadastrale aanduiding
-  - Hoofdentree
-  - neven ingang
-  - Hoofdtoegang terrein
-  - neven entree terrein

wellantcollege

Wellantcollege, Randhoeve 2, 3902 XH Houten, Postbus 177, 3900 DD Houten
T 030 - 634 51 00 F 030 - 634 15 51 I info@wellant.nl W www.wellant.nl

Ondersteunende Diensten Wellantcollege
Pruitt
Aalsmeer Groenstrook, J.P. Thijsselaan 18
Situatie
Ruimte
terrein

Opmerking 11-00166 Bestands AA10-090-BT.dwg
Wijzigingen 21-03-2016 percelengrens verlegd
B
C

Datum 01-08-2012
Schaal 1:1750
Formaat A3
Getekend RPS
Blad 01

0 43,5 87,5 175 M