


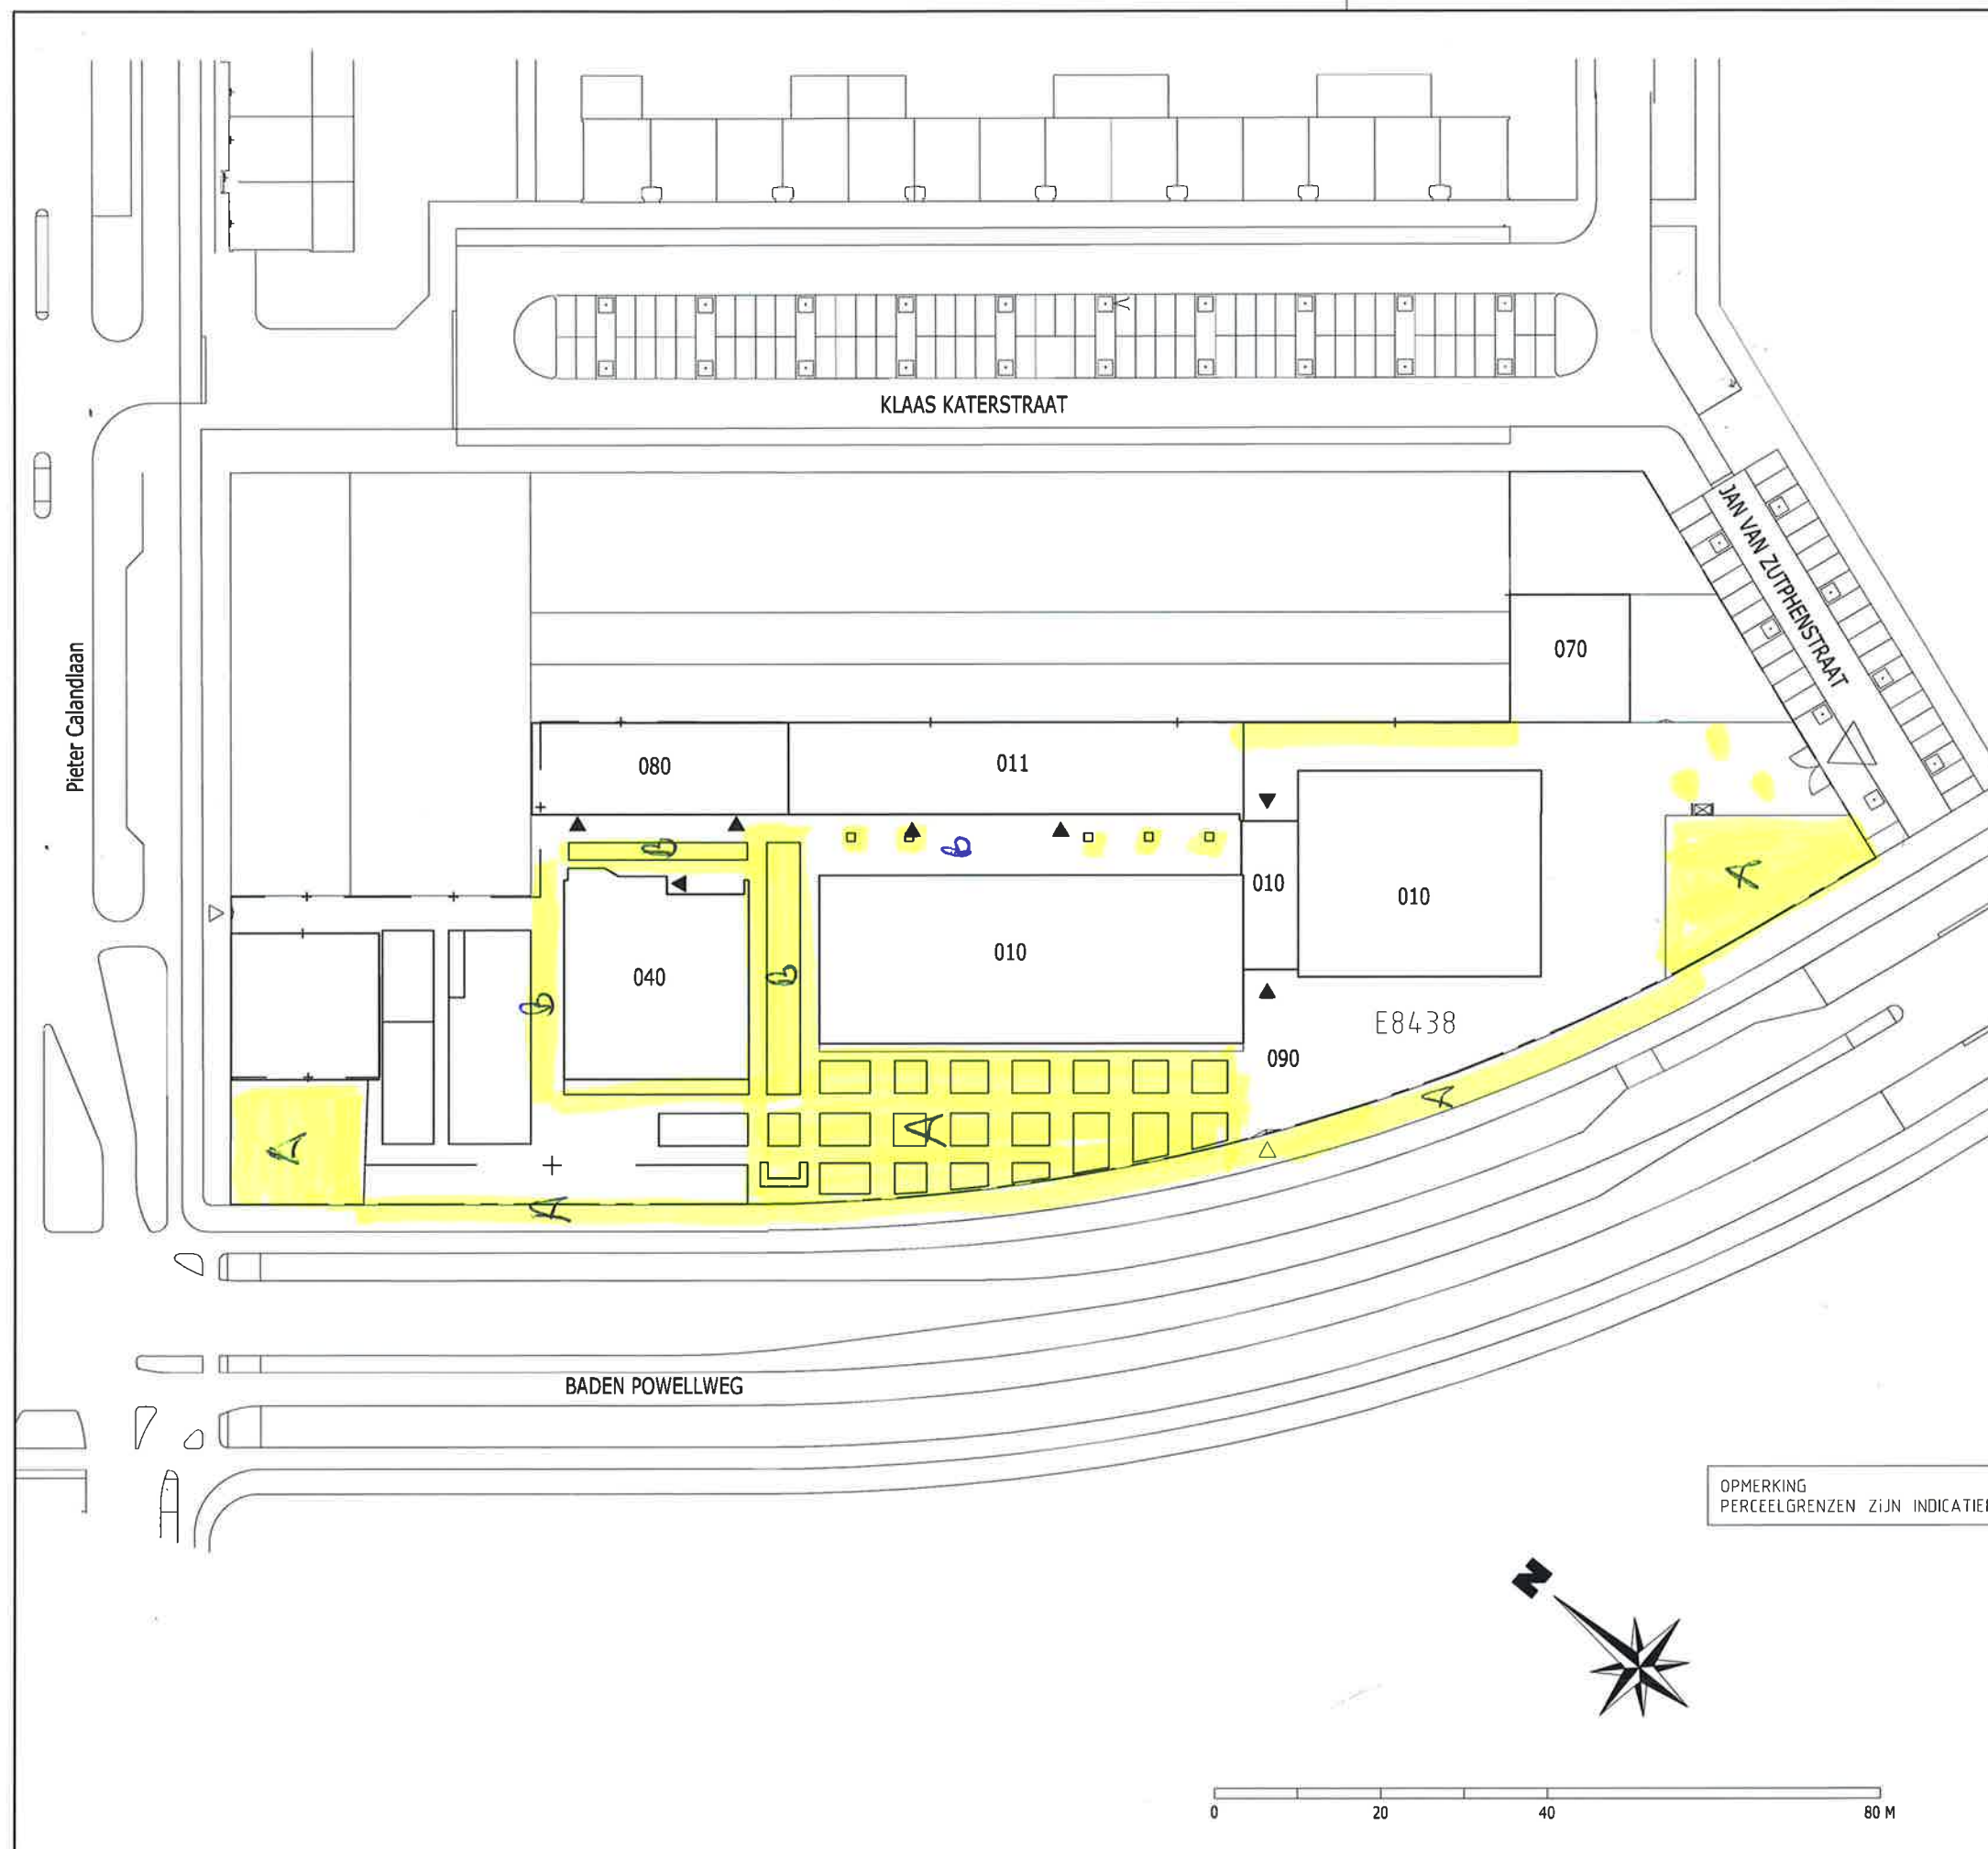

Overzicht gebouwen

Gebouwcode	Bouwjaar
010 Hoofdgebouw	2001
011 Paviljoen D	2001
040 Gymzaal	2000
070 Dierenverblijf	2001
080 Kas	2001
090 Terrein	

Legenda

- Contour gebouw
- Perceelgrens
- Indicatieve perceelgrens
- Verharding indicatief
- Kadastrale aanduiding 3596
- Hoofdentree
- neven ingang
- Hoofdtoegang terrein
- neven entree terrein

wellantcollege

Wellantcollege, Randhoeve 2, 3992 XH Houten, Postbus 177, 3990 DD Houten
T 030 - 634 51 00 F 030 - 634 15 51 I info@wellant.nl W www.wellant.nl

Opdrachtgever:

Ondersteunende Diensten Wellantcollege

Project:

A'dam Sloten, Jan van Zutphenstraat 60

Situatie

Betreeft:

Terrein

Opdracht : 11-00166

Bestand : SL10-090-BT.dwg

Wijz. Datum Gef.

Omschrijving

A: 23-01-2017

mutatie verhardingen

B:

C:

Datum : 01-08-2012

Schaal : 1:800

Formaat : A3

Getekend : RPS

Blad : 01