


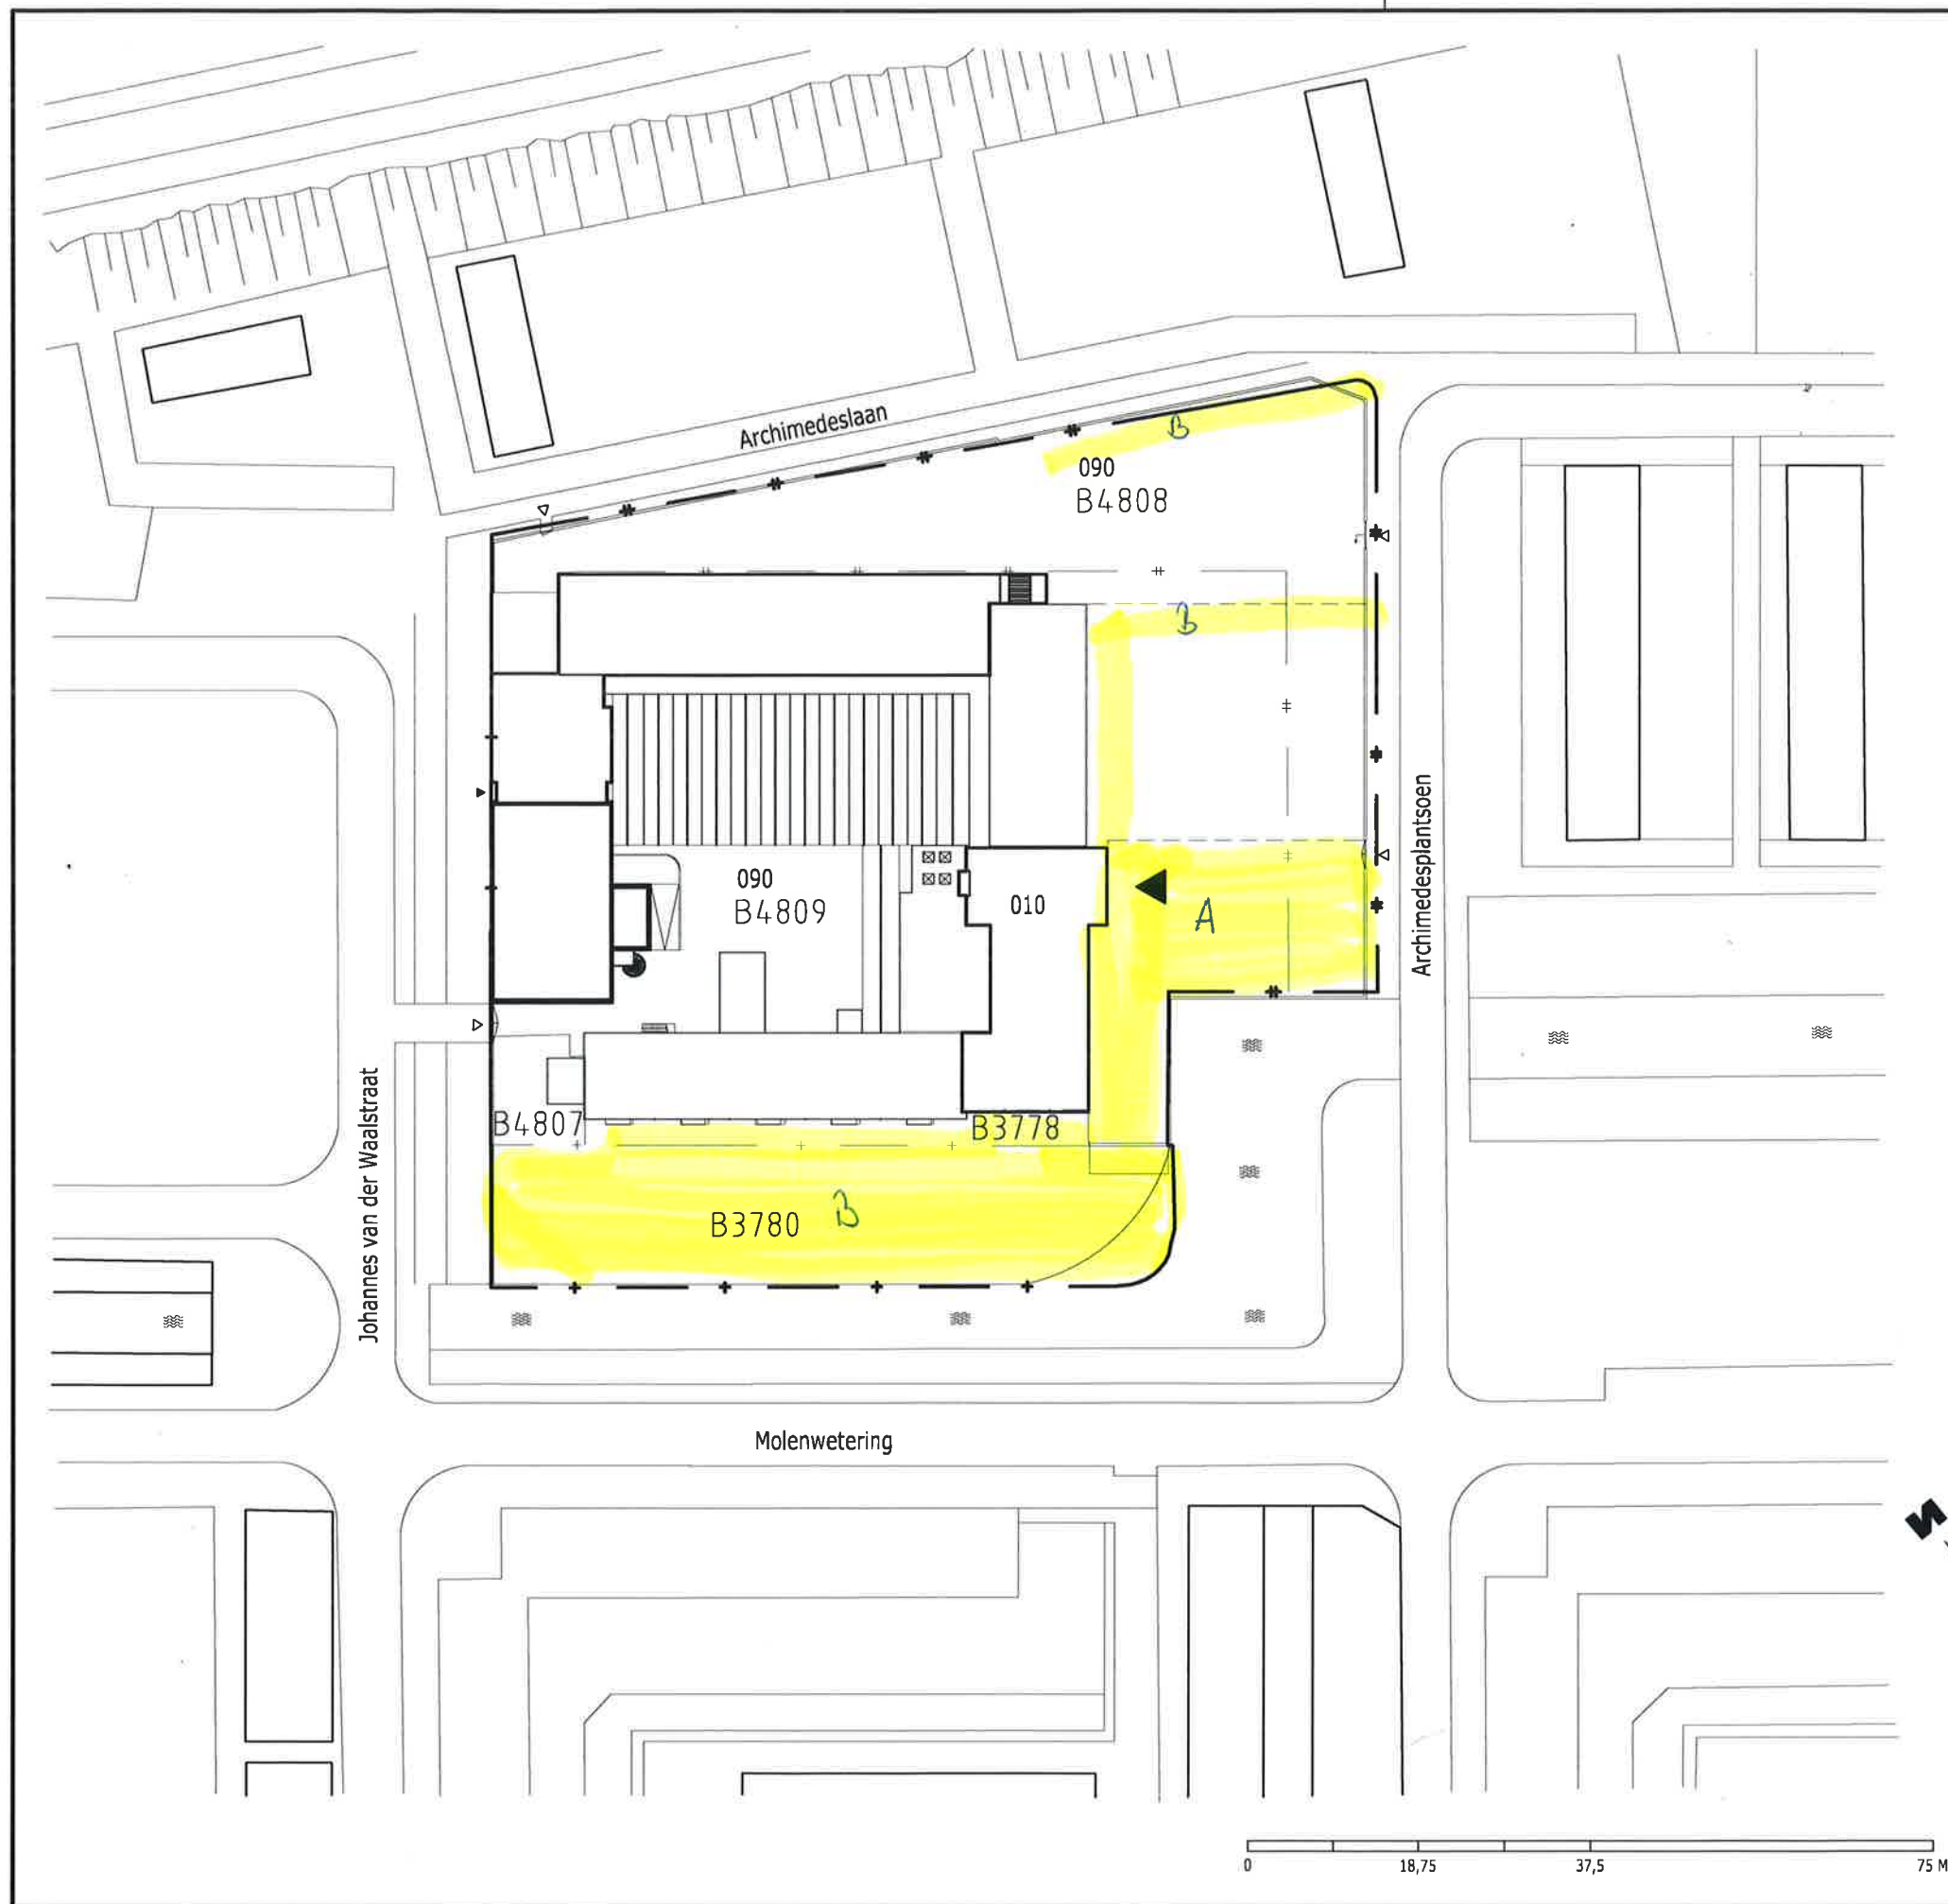

Overzicht gebouwen

Gebouwcode	Bouwjaar
010 Hoofdgebouw	1967
090 Terrein	

Nieuwbouw, wanneer?
inbed op a/b?

Legenda

-  - Contour gebouw
-  - Perceel grens
-  - Verharding indicatief
- 3596 - Kadastrale aanduiding
-  - Hoofdentree
-  - neven ingang
-  - Hoofdtoegang terrein
-  - neven entree terrein

wellantcollege

Wellantcollege, Randhoeve 2, 3992 XH Houten, Postbus 177, 3990 DD Houten
T 030 - 634 51 00 F 030 - 634 15 51 I info@wellant.nl W www.wellant.nl

Ondersteunende Diensten Wellantcollege
Project

Amsterdam Linnaeus, Archimedesplantsoen 87

Situatie

Terrein

Ontwerp 11-00166 Getekend WA10-090-BT.dwg
Wijzigingen Getekend
A
B
C

Datum 01-08-2012
Schalen 1:750
Formaat A3
Gebruik RPS
Bladz. 01