


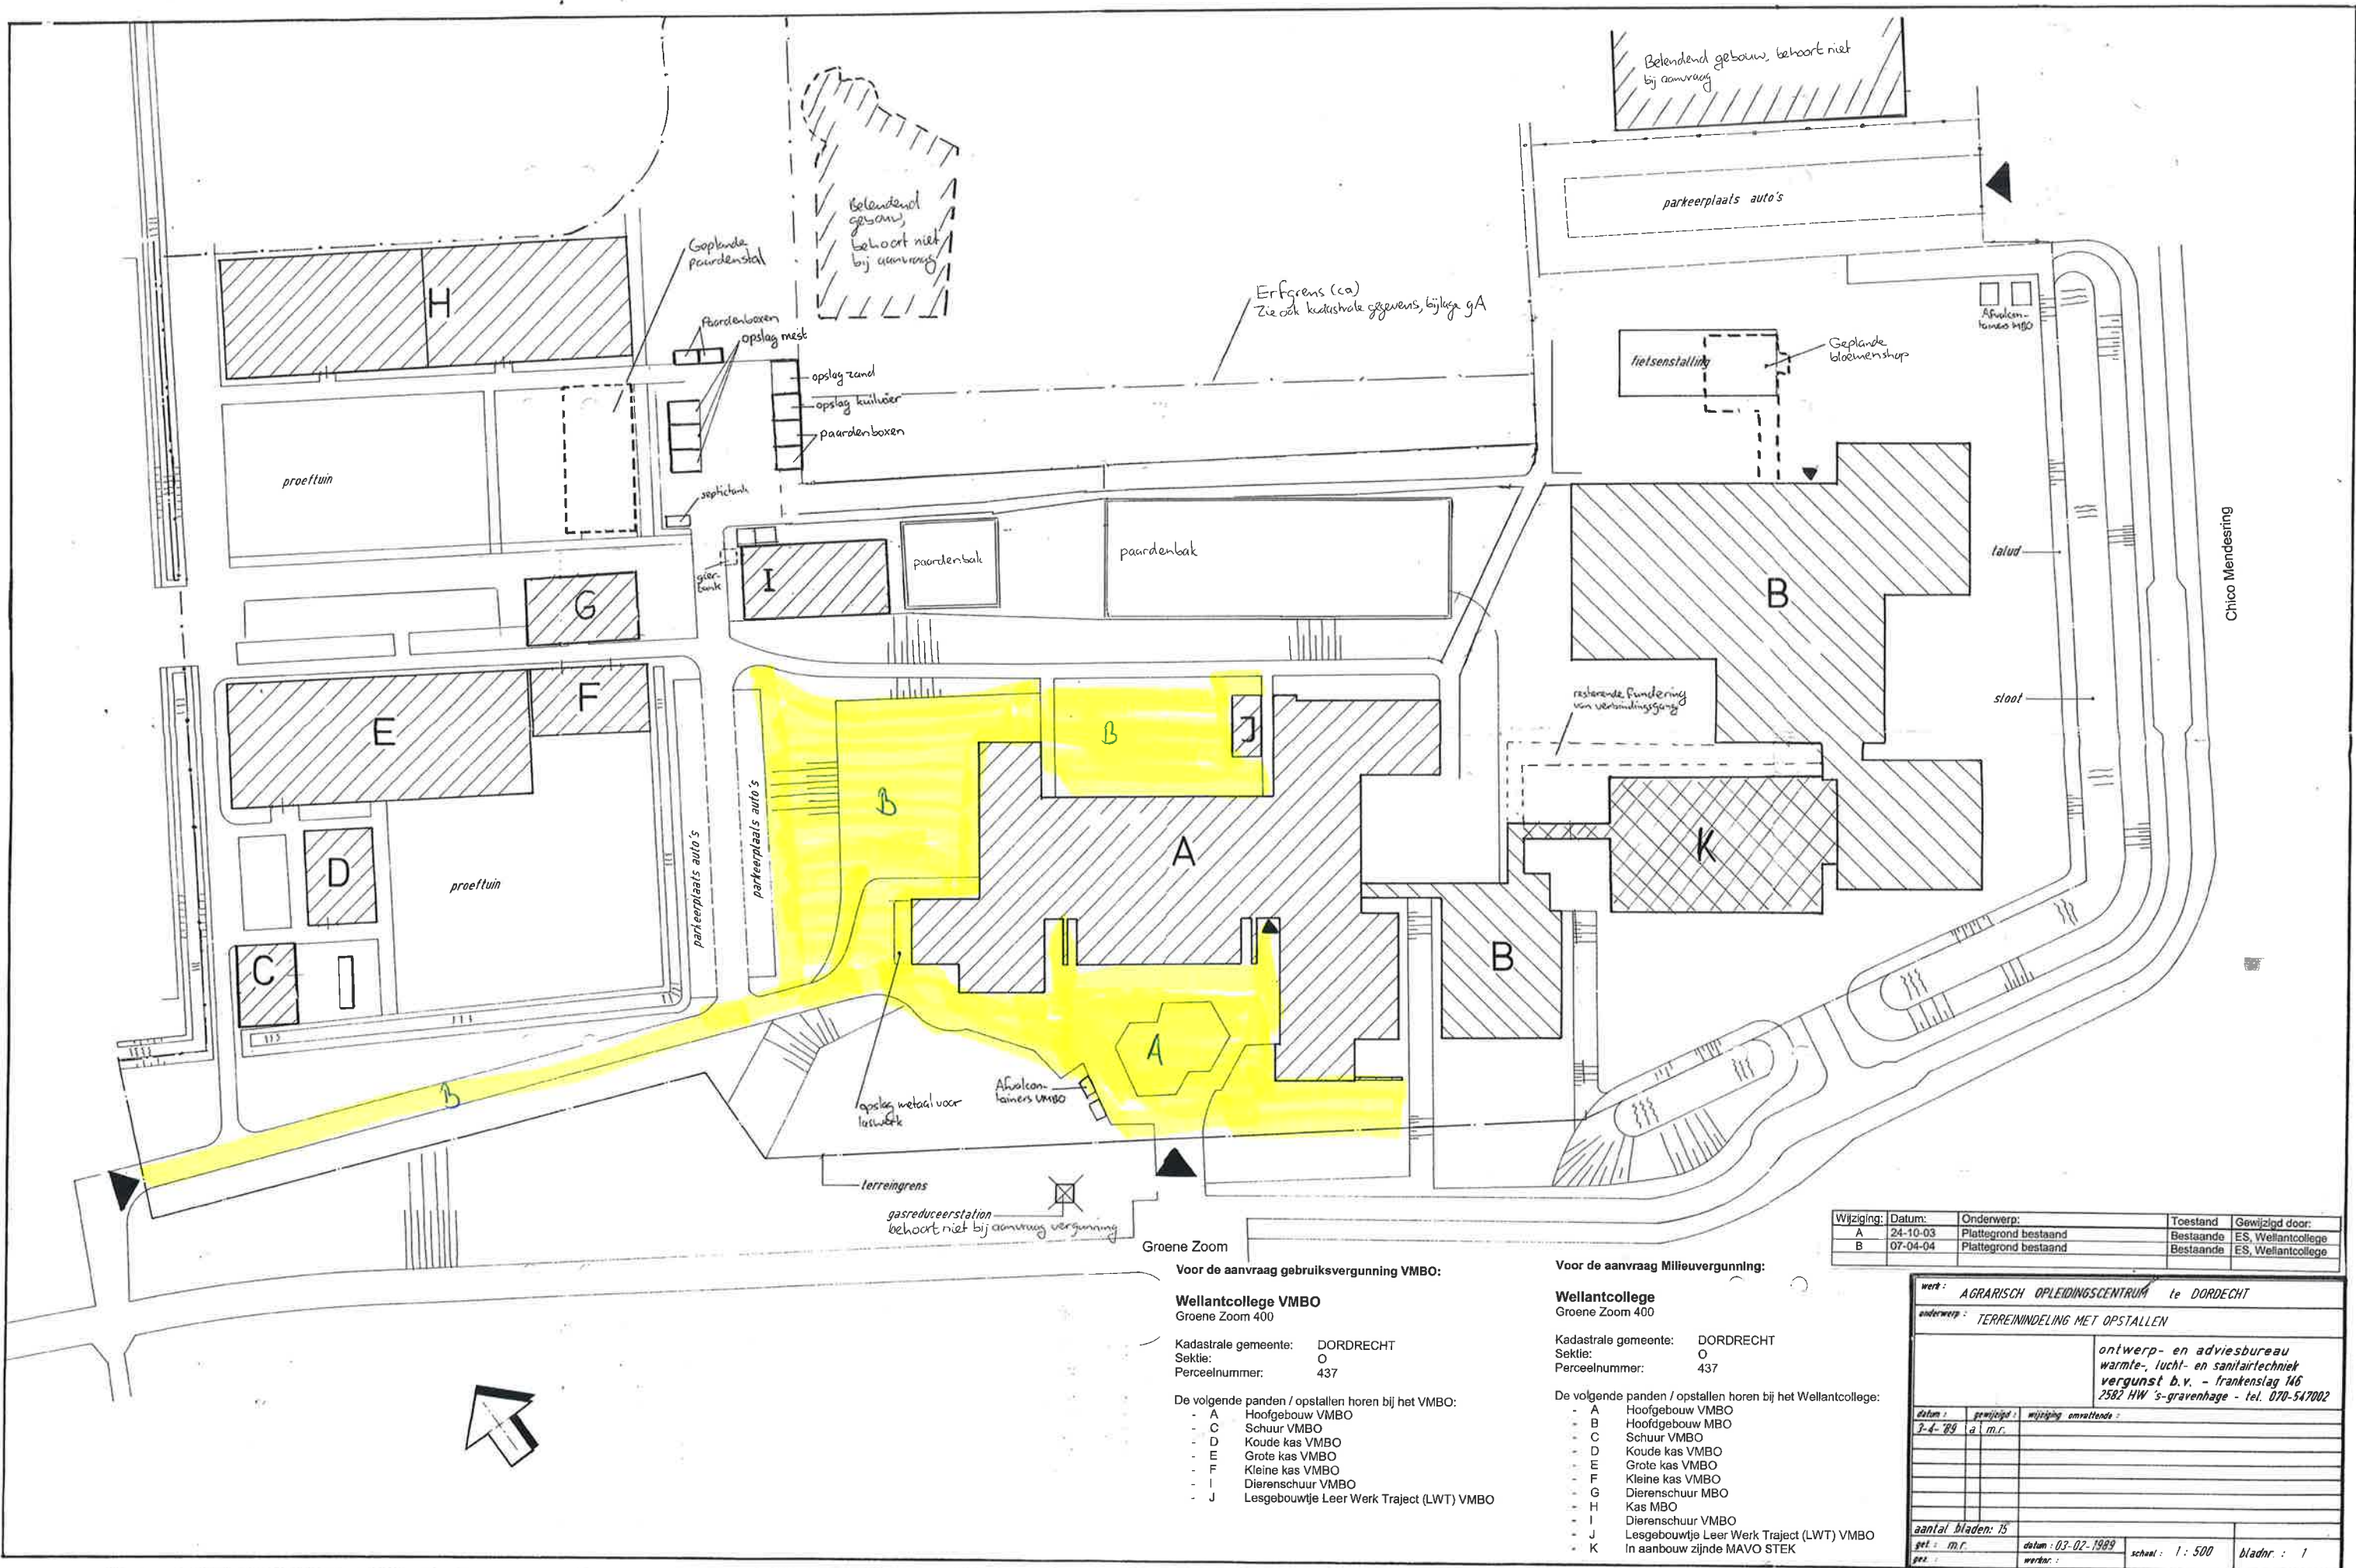

Voor de aanvraag gebruiksvergunning VMBO:

Wellantcollege VMBO
Groene Zoom 400

Kadastrale gemeente: DORDRECHT
Sektie: O
Perceelnummer: 437

De volgende panden / opstallen horen bij het VMBO:

- A Hoofgebouw VMBO
- C Schuur VMBO
- D Koude kas VMBO
- E Grote kas VMBO
- F Kleine kas VMBO
- I Dierschuur VMBO
- J Lesgebouwtje Leer Werk Traject (LWT) VMBO

Voor de aanvraag Milieuv vergunning:

Wellantcollege
Groene Zoom 400

Kadastrale gemeente: DORDRECHT
Sektie: O
Perceelnummer: 437

De volgende panden / opstallen horen bij het Wellantcollege:

- A Hoofgebouw VMBO
- B Hoofgebouw MBO
- C Schuur VMBO
- D Koude kas VMBO
- E Grote kas VMBO
- F Kleine kas VMBO
- G Dierschuur MBO
- H Kas MBO
- I Dierschuur VMBO
- J Lesgebouwtje Leer Werk Traject (LWT) VMBO
- K In aanbouw zijnde MAVO STEK

Wijziging:	Datum:	Onderwerp:	Toestand:	Gewijzigd door:
A	24-10-03	Plattegrond bestaand	Bestaande	ES, Wellantcollege
B	07-04-04	Plattegrond bestaand	Bestaande	ES, Wellantcollege

werk : AGRARISCH OPLEIDINGSCENTRUM te DORDRECHT			
onderwerp : TERREINDELING MET OPSTALLEN			
ontwerp- en adviesbureau		warmte-, lucht- en sanitairtechniek	
vergunst b.v. - Frankenslag 146		2582 HW 's-gravenhage - tel. 070-547002	
datum :	gewijzigd :	wijziging omvattende :	
7-4-89	a.m.r.		
aantal bladen: 15			
get : m.r.	datum : 03-02-1989	schaal : 1:500	bladnr. : 1
get :	werker :		