
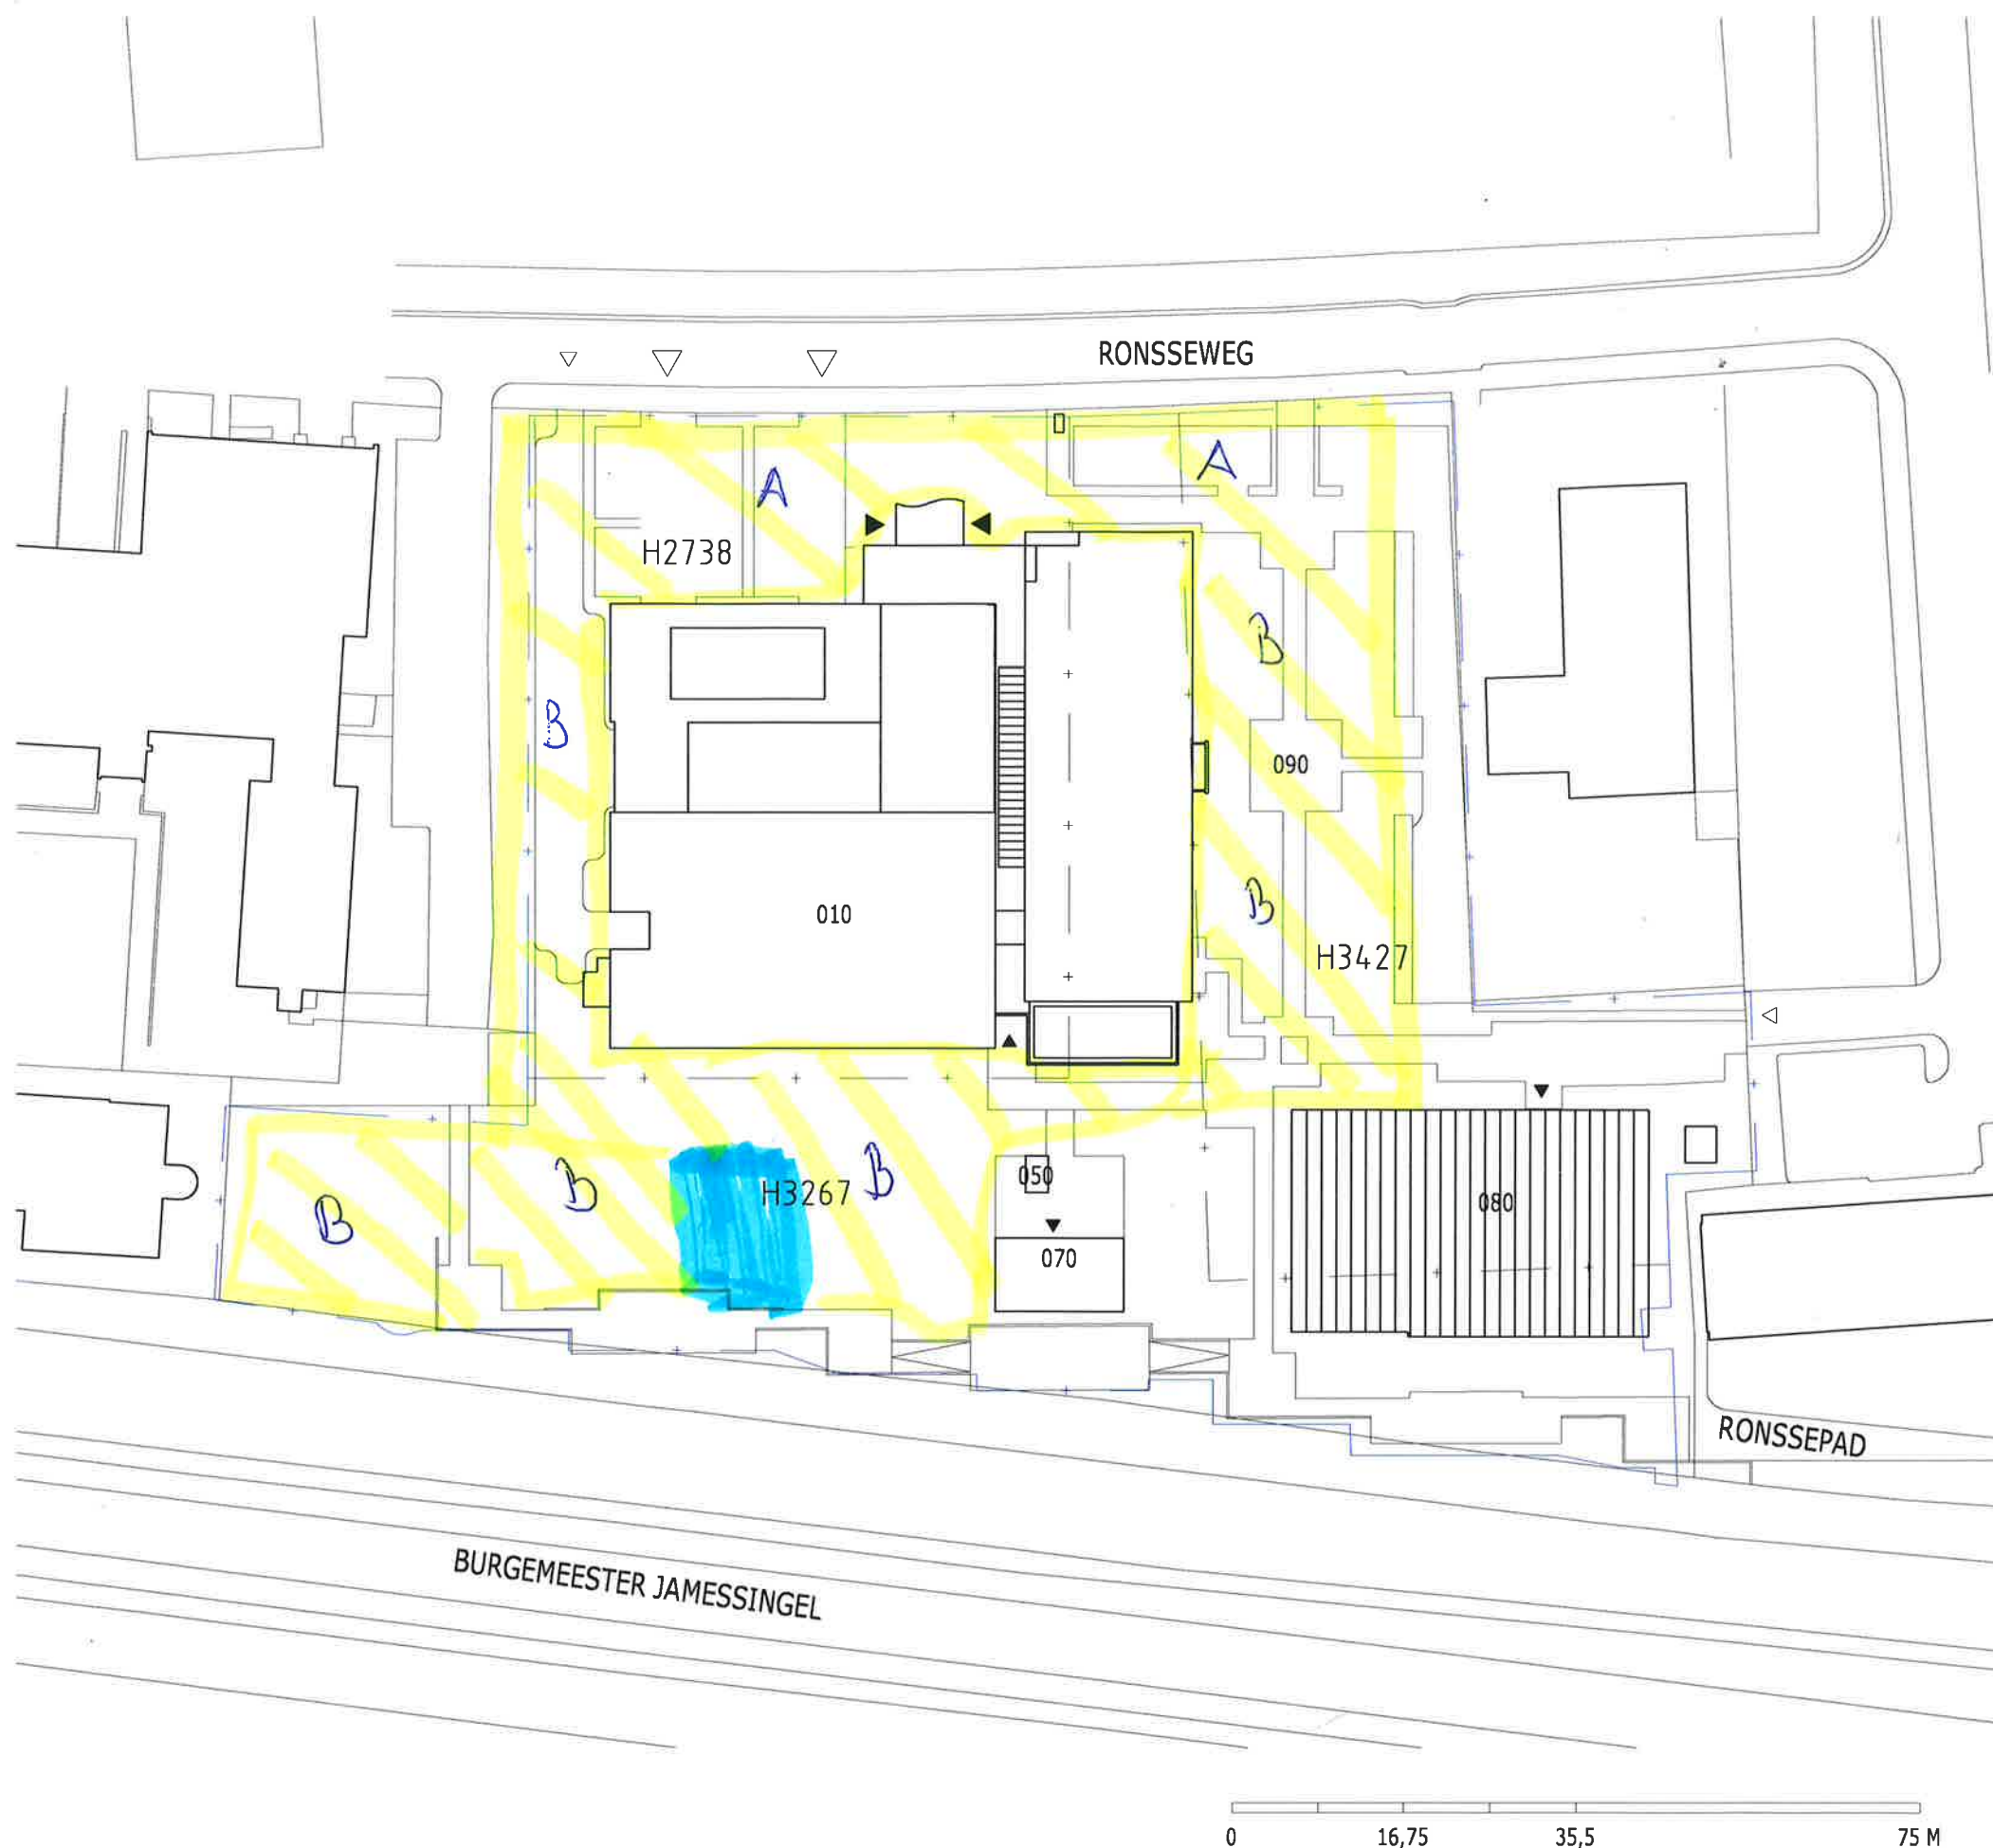
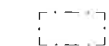


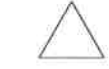

Overzicht gebouwen

Gebouwcode	Bouwjaar
010 Hoofdgebouw	1971 / '97
050 Stal/Schuur	2016
070 Dierenverblijf	1998
080 Kasgebouw	1998
090 Terrein	

Legenda

-  - Contour gebouw
-  - Perceel grens
-  - Verharding indicatief
- 3596** - Kadastrale aanduiding
-  - Hoofdentree
-  - neven ingang
-  - Hoofdtoegang terrein
-  - neven entree terrein

wellantcollege

Wellantcollege. Randhoeve 2, 3992 XH Houten, Postbus 177, 3990 DD Houten
T 030 - 634 51 00 F 030 - 634 15 51 i info@wellant.nl W www.wellant.nl

Opdrachtgever

Ondersteunende Diensten Wellantcollege

Project

Gouda, Ronsseweg 555

Terrein basistekening

Betref

Situatie

Opdracht 18-03874

Wz Datum Get

A 23-11-2018

B

C

Bestand GU10-090-BT.dwg

Onschrijving

mutaties

Datum

Schaal

Formaat

Geleend

Blad

01-08-2012

1:750

A3

RPS

02