


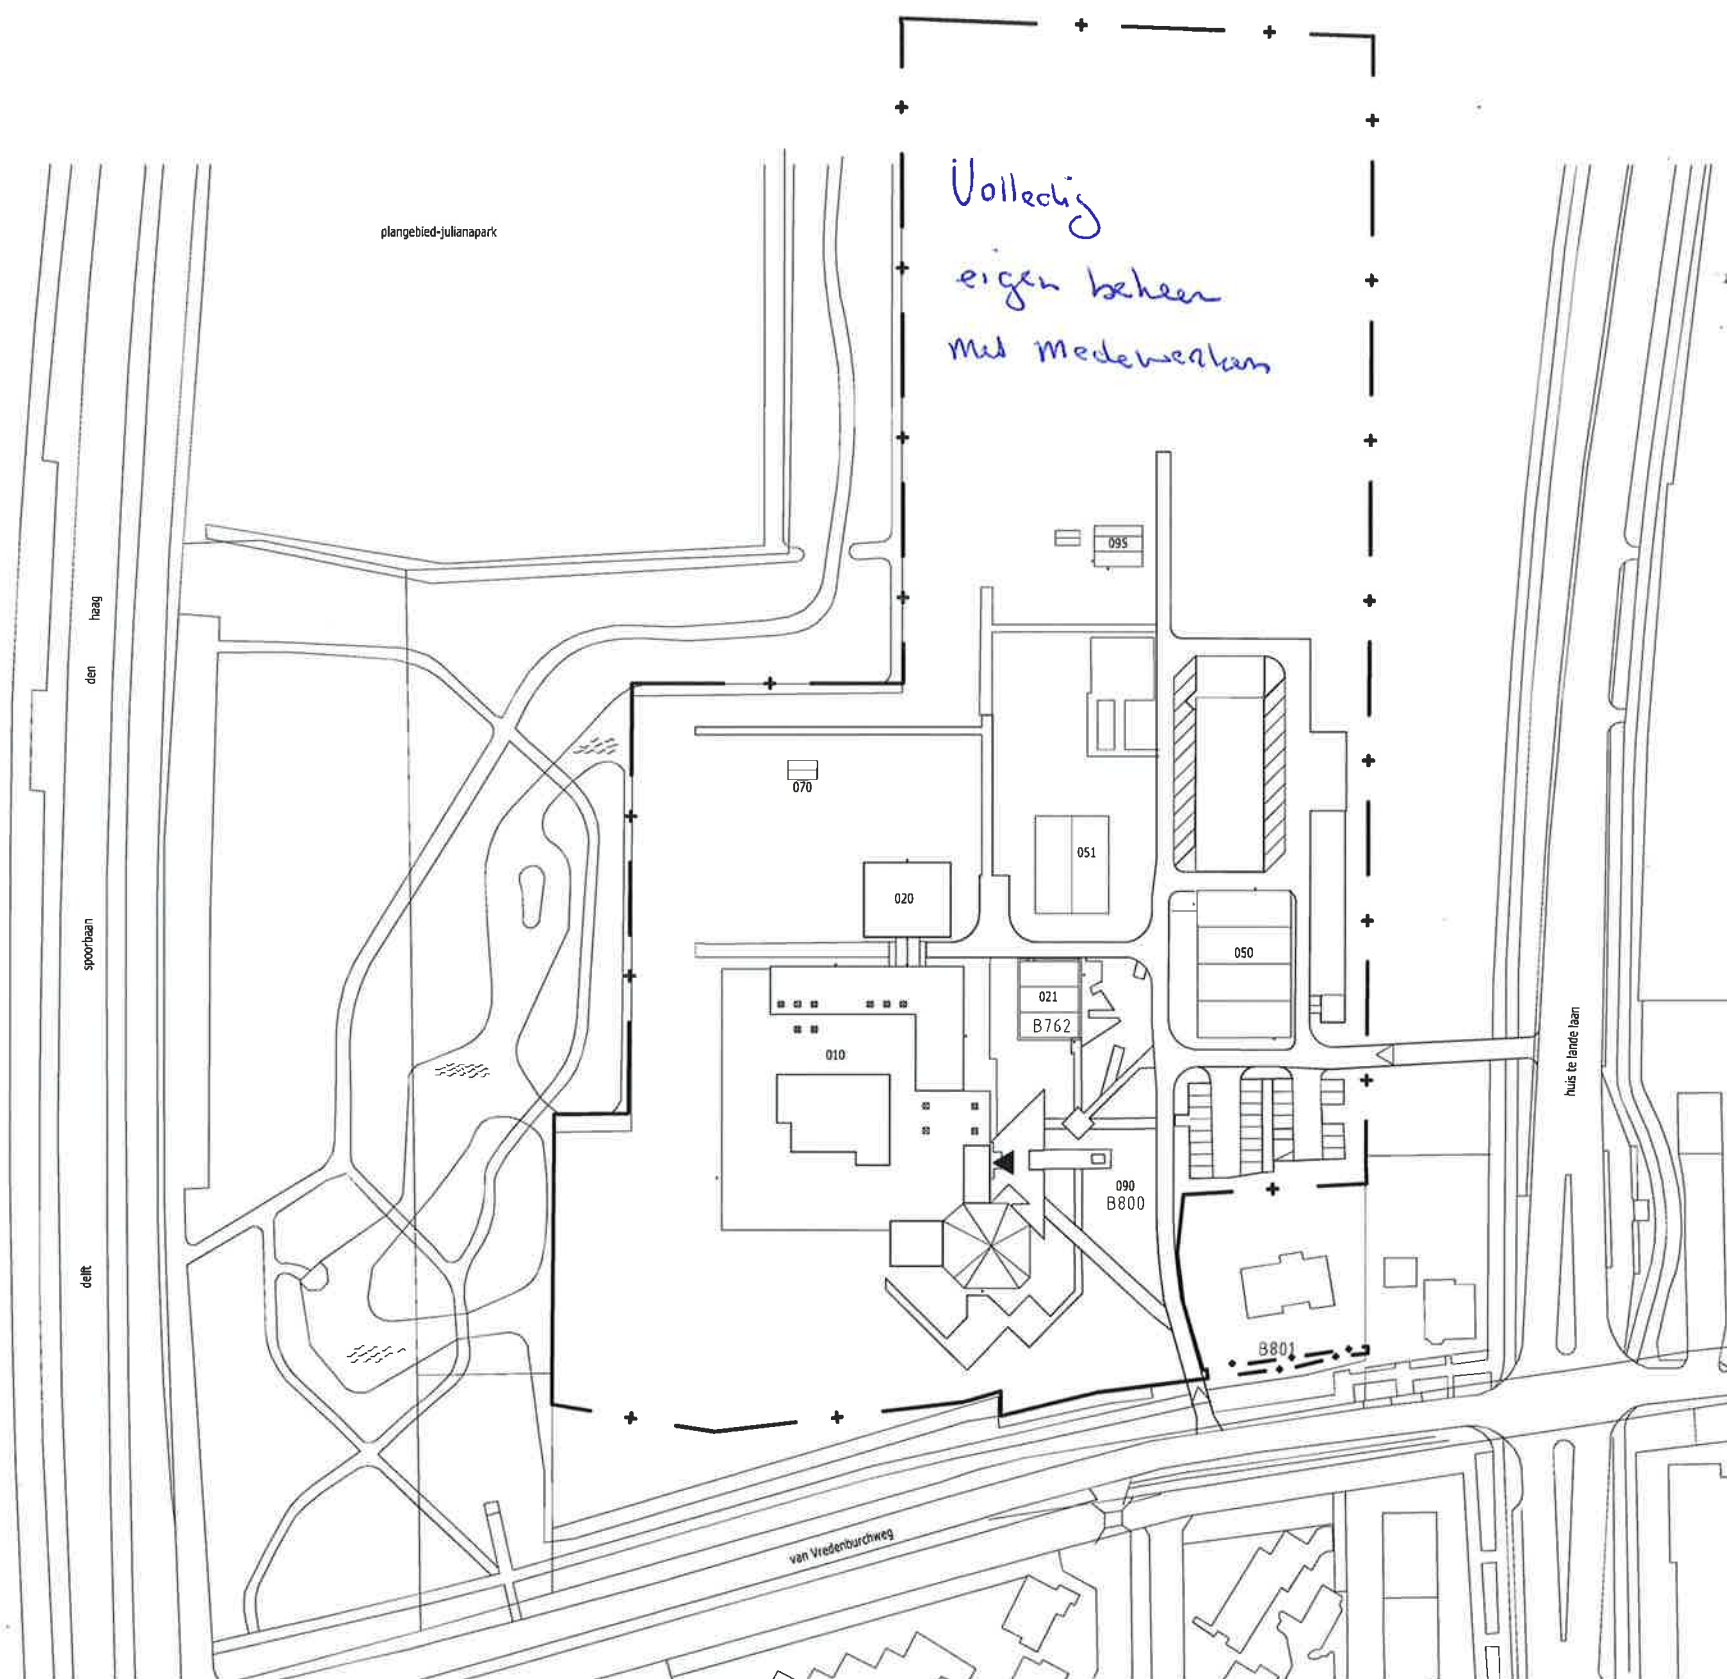

Overzicht gebouwen

Gebouwcode	Bouwjaar
010 Hoofdgebouw	1987
020 Dependance	2000
021 Oranjerie	1979
050 A&O loods	2008
051 A&O loods	2016
090 Terrein	
095 Dienstwoning	1990

Legenda

-  - Contour gebouw
-  - Perceel grens
-  - Verharding indicatief
-  3596 - Kadastrale aanduiding
-  - Hoofdentree
-  - neven ingang
-  - Hoofdtoegang terrein
-  - neven entree terrein



wellantcollege

Wellantcollege, Randhoeve 2, 3992 XH Houten, Postbus 177, 3990 DD Houten
T 030 - 634 51 00 F 030 - 634 15 51 i info@wellant.nl W www.wellant.nl

Oprachgever:

Ondersteunende Diensten Wellantcollege

Project:

Rijswijk, Huis te Landelaan 2

Situatie

Betreeft:

Terrein

Opdracht : 11-00166 Bestand : RY10-090-BT.dwg

Wijz. Datum Get. Omschrijving

A: 23-12-2014 mutaties

B: 31-01-2017 terrein indeling

C:

Datum : 01-08-2012

Schaal : 1:1500

Formaat : A3

Getekend : RPS

Blad : 01