


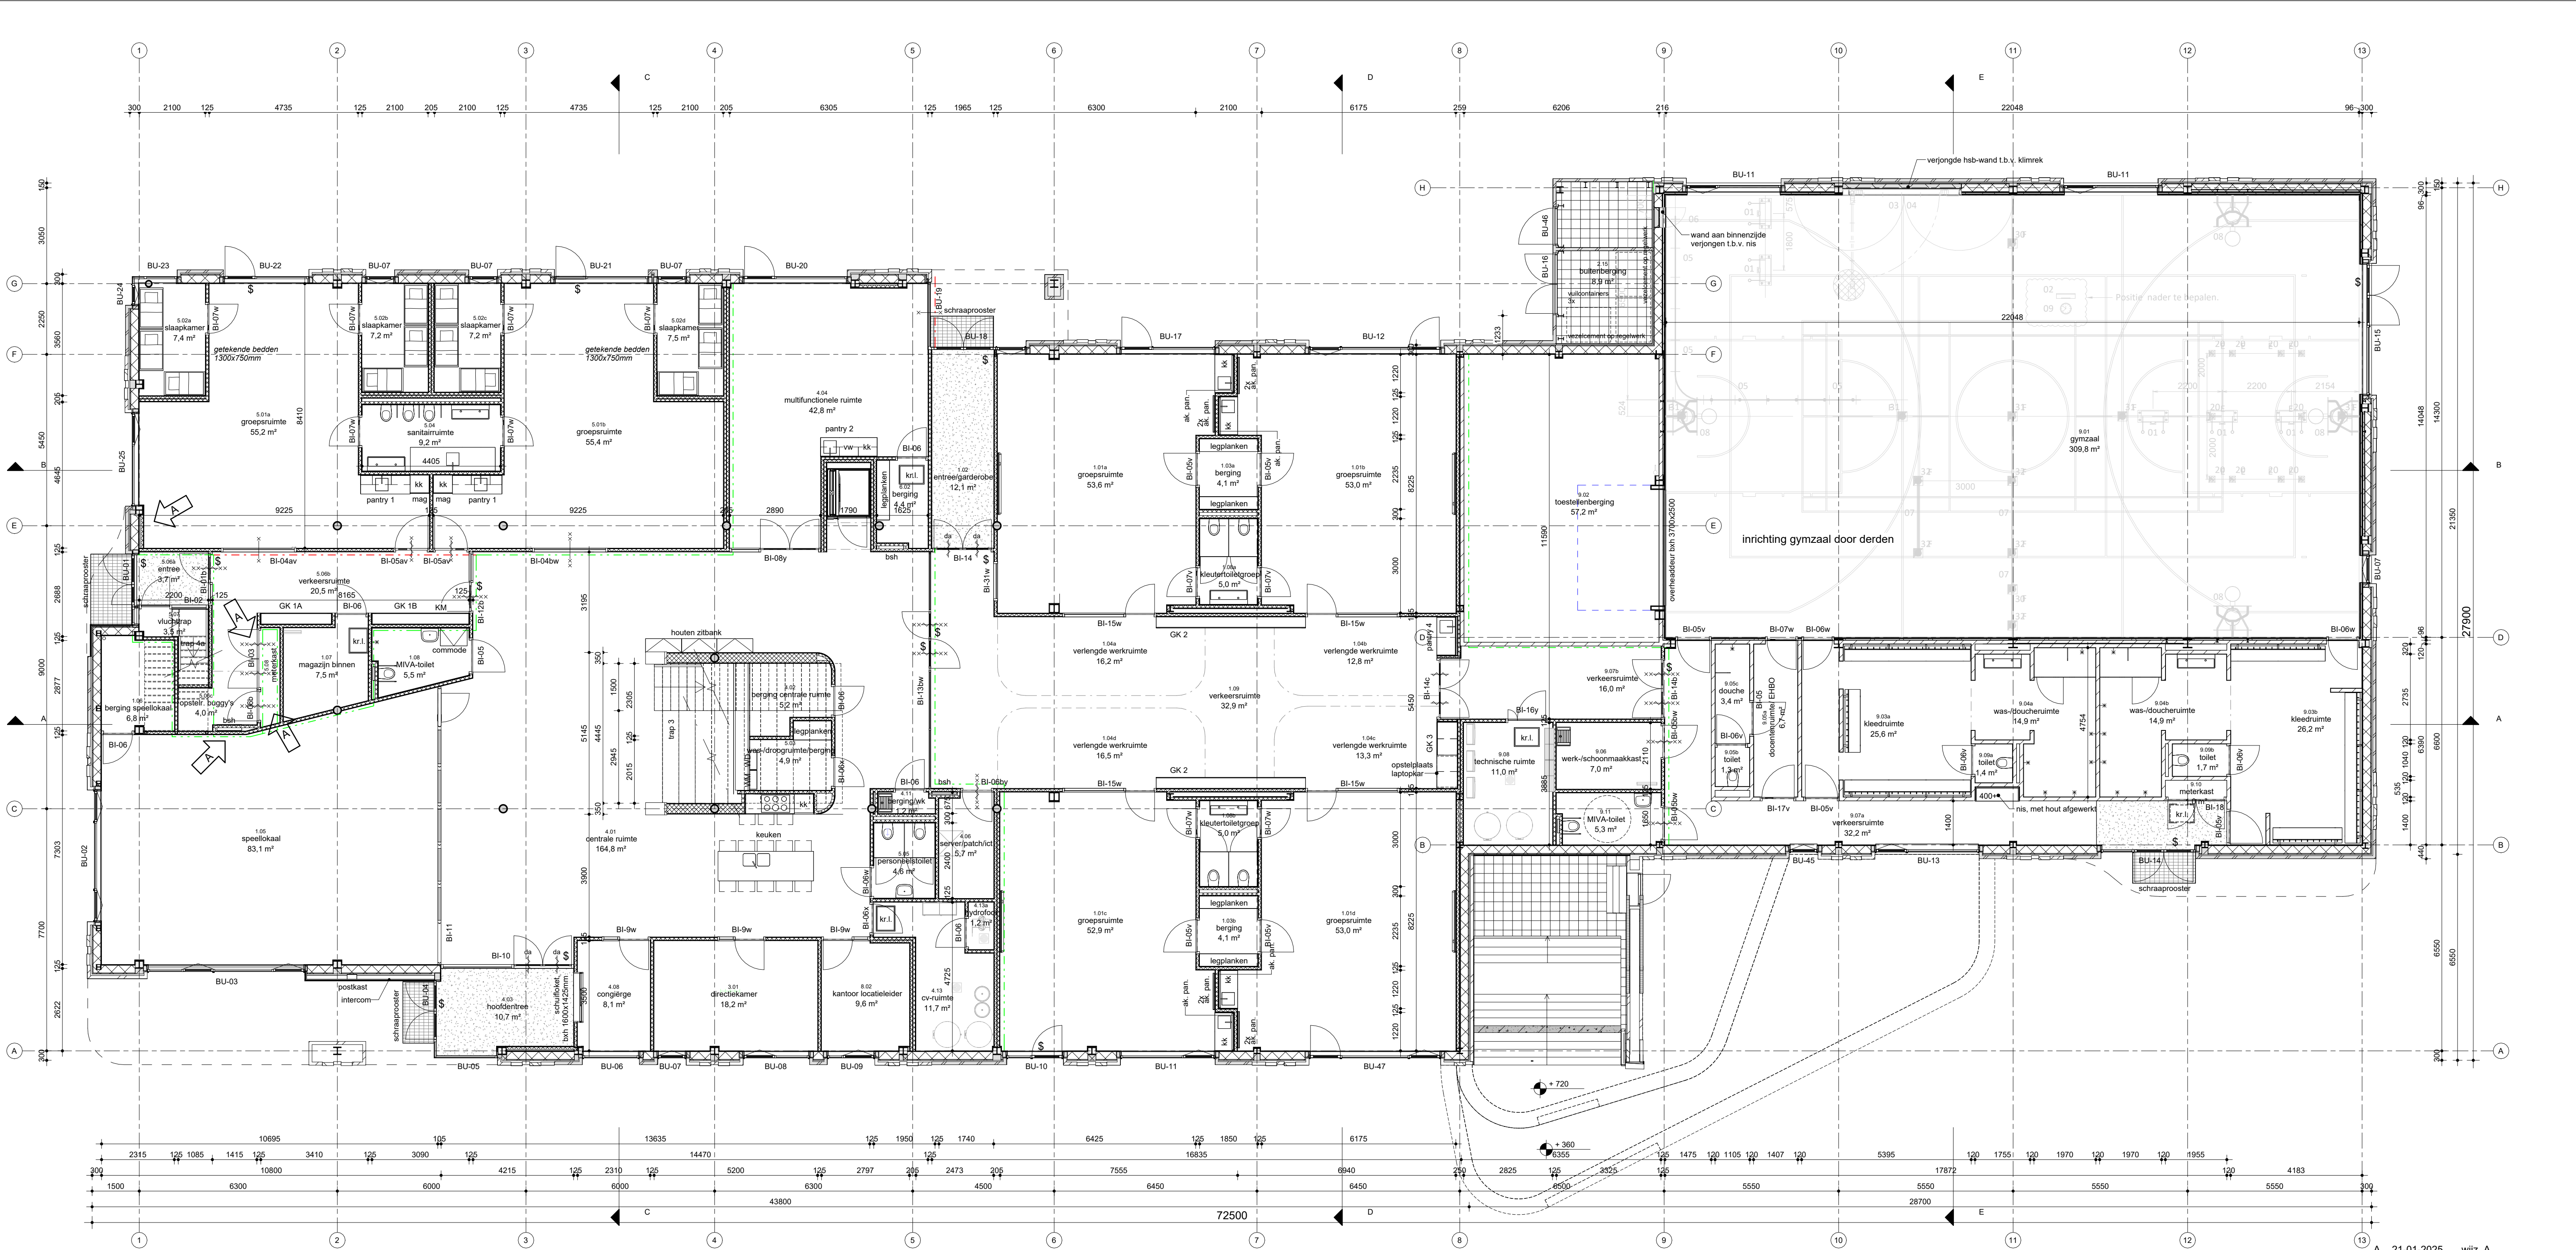

Begane grond

A 21-01-2025 wijz. A

project
IKC Rummerinkhof Haren

opdrachtgever
Gemeente Groningen

fase
Uitvoering Ontwerp

onderwerp
begane grond


projectnr., fase-bladnr
6755_UO-100

datum
22-10-2024

getekend/gezien
YKO/SAM

formaat
A1

schaal
1 : 100

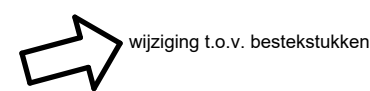

bdg architecten

bdg architecten
Zwolle T 038 421 33 37
Amsterdam T 020 237 92 00
Almere T 036 533 33 82

E info@bdgarchitecten.nl
I bdgarchitecten.nl