




000488253

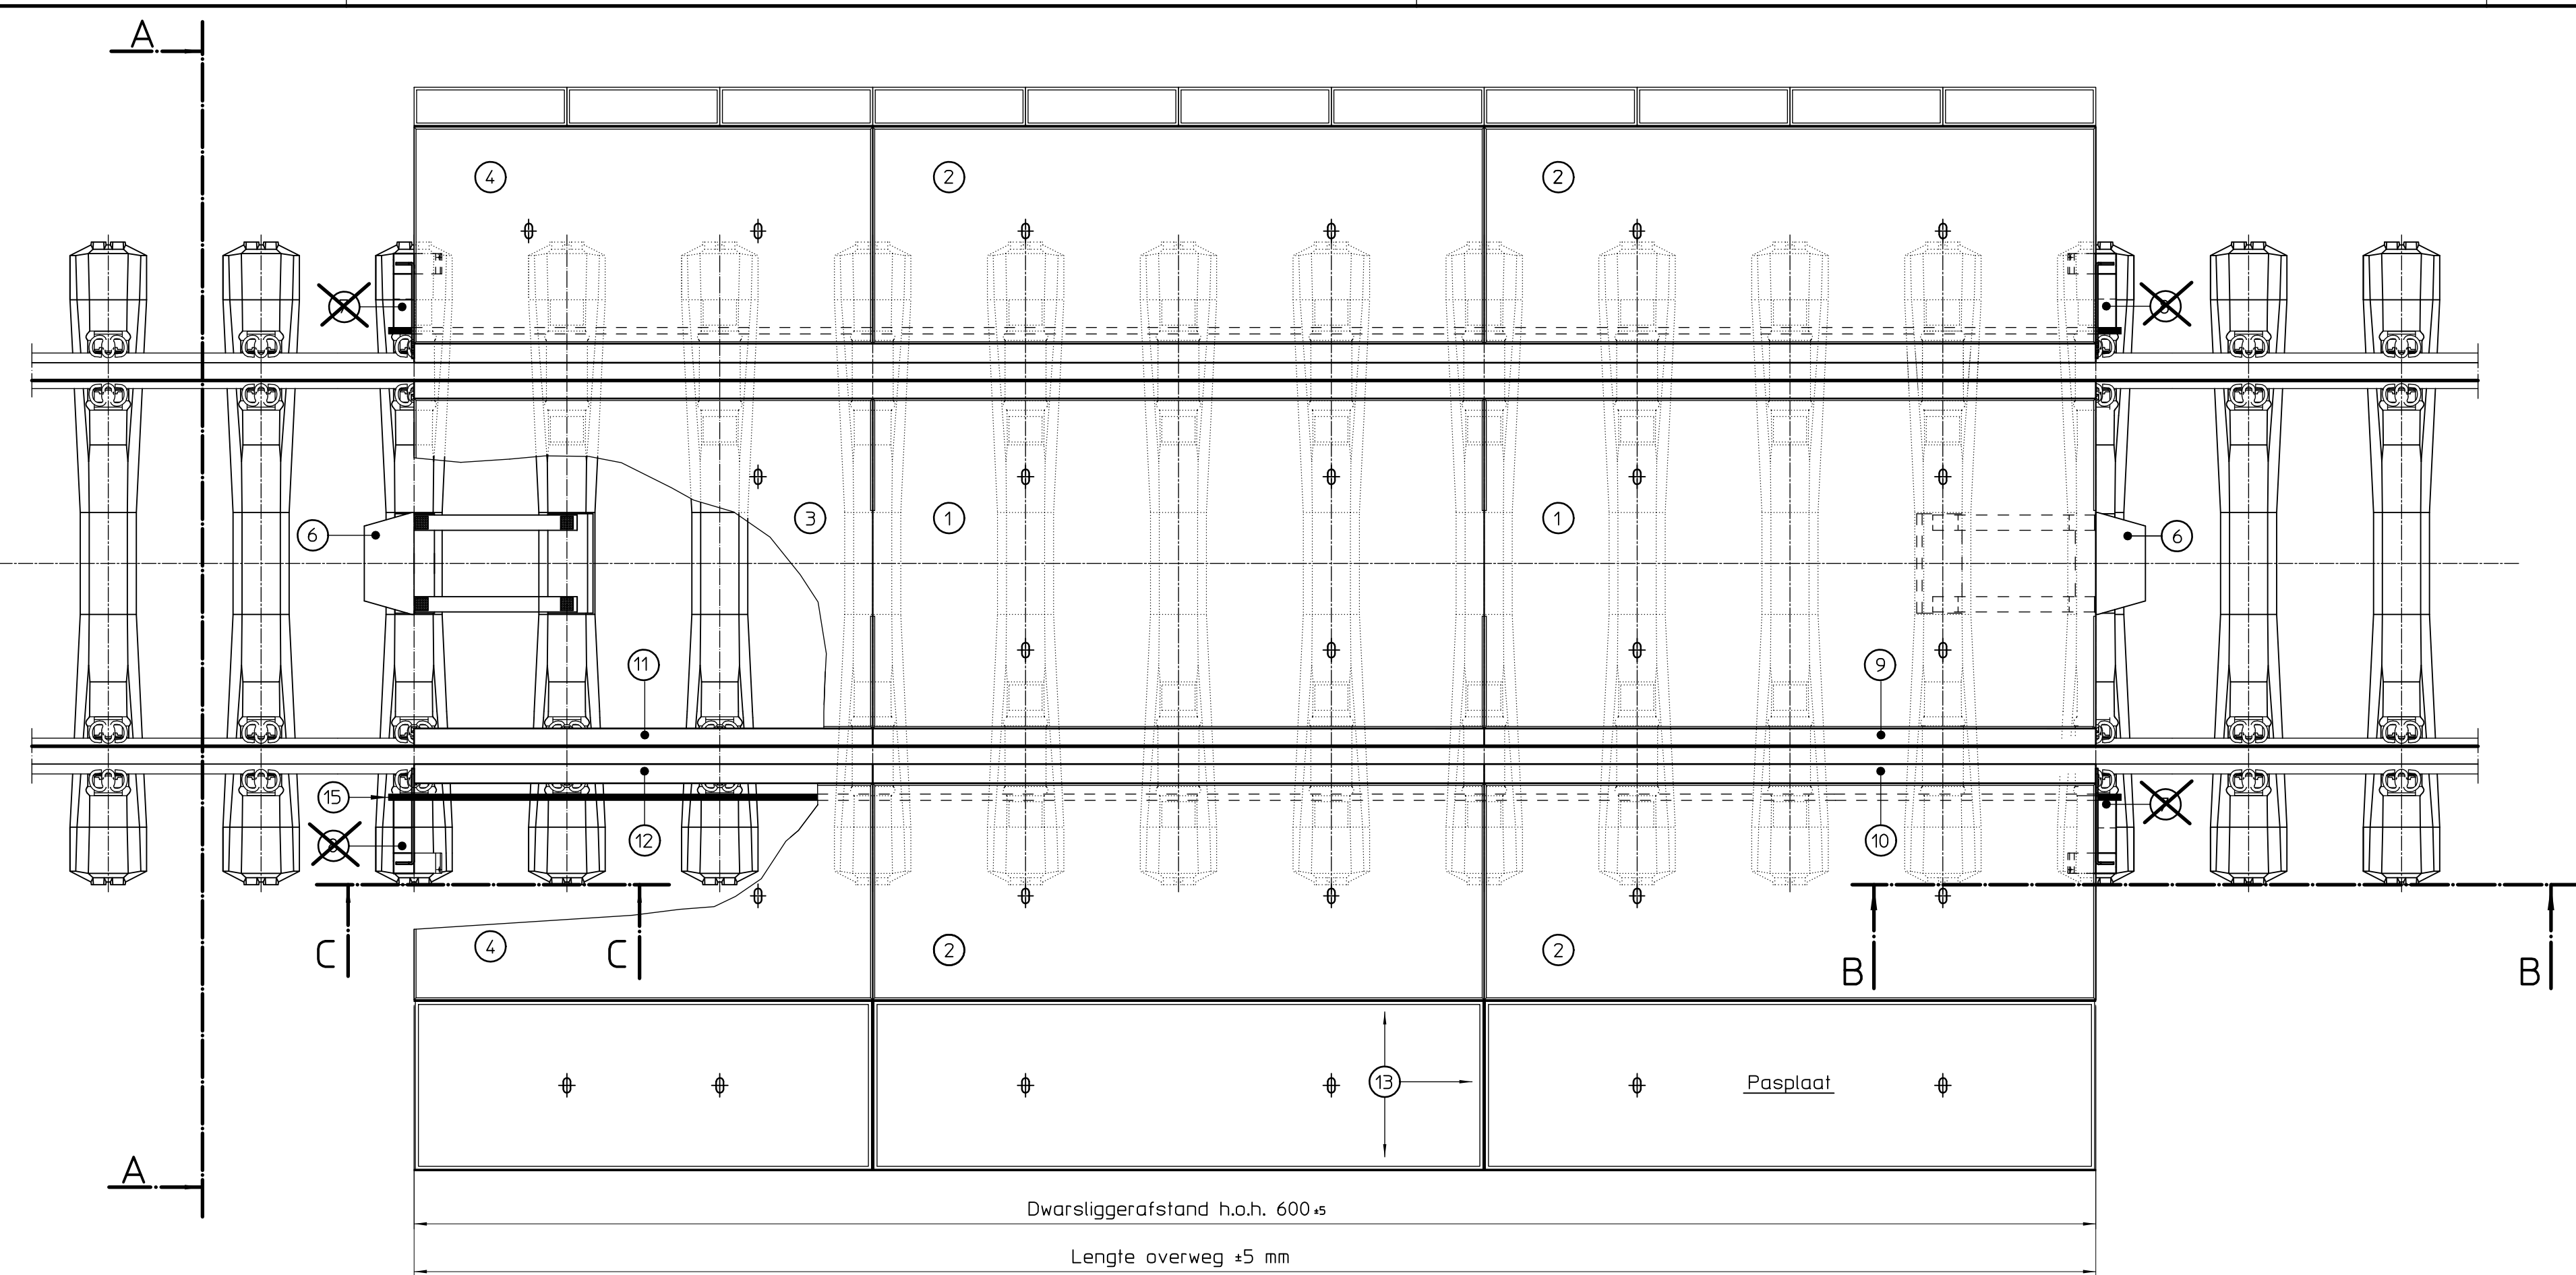


Doorsnede A-A (Schaal 1:10)

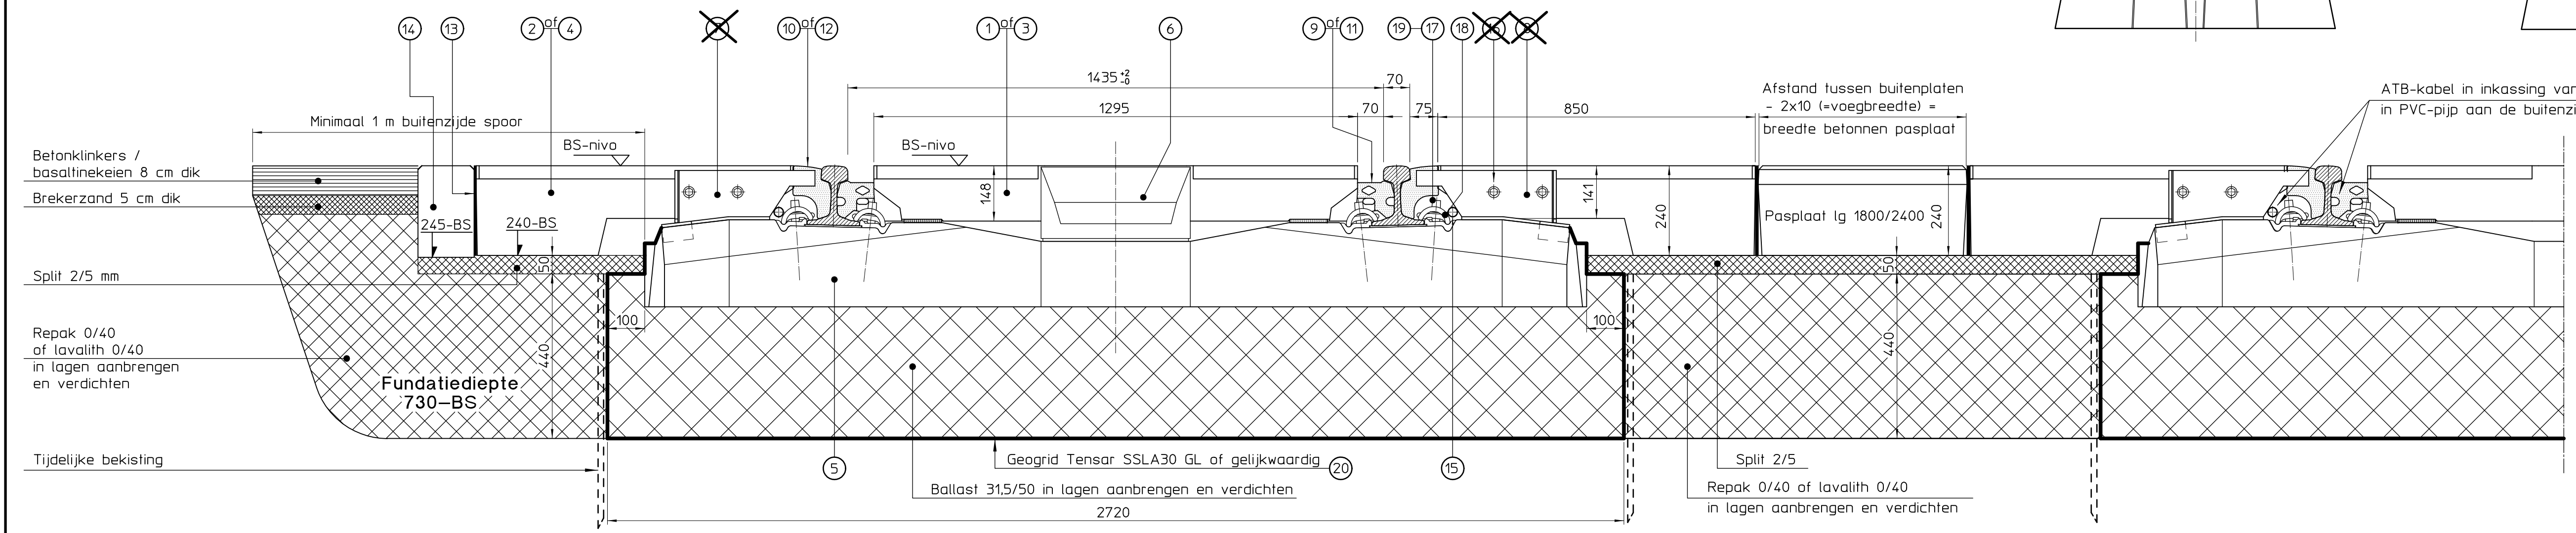

Doorsnede B-B (Schaal 1:20)

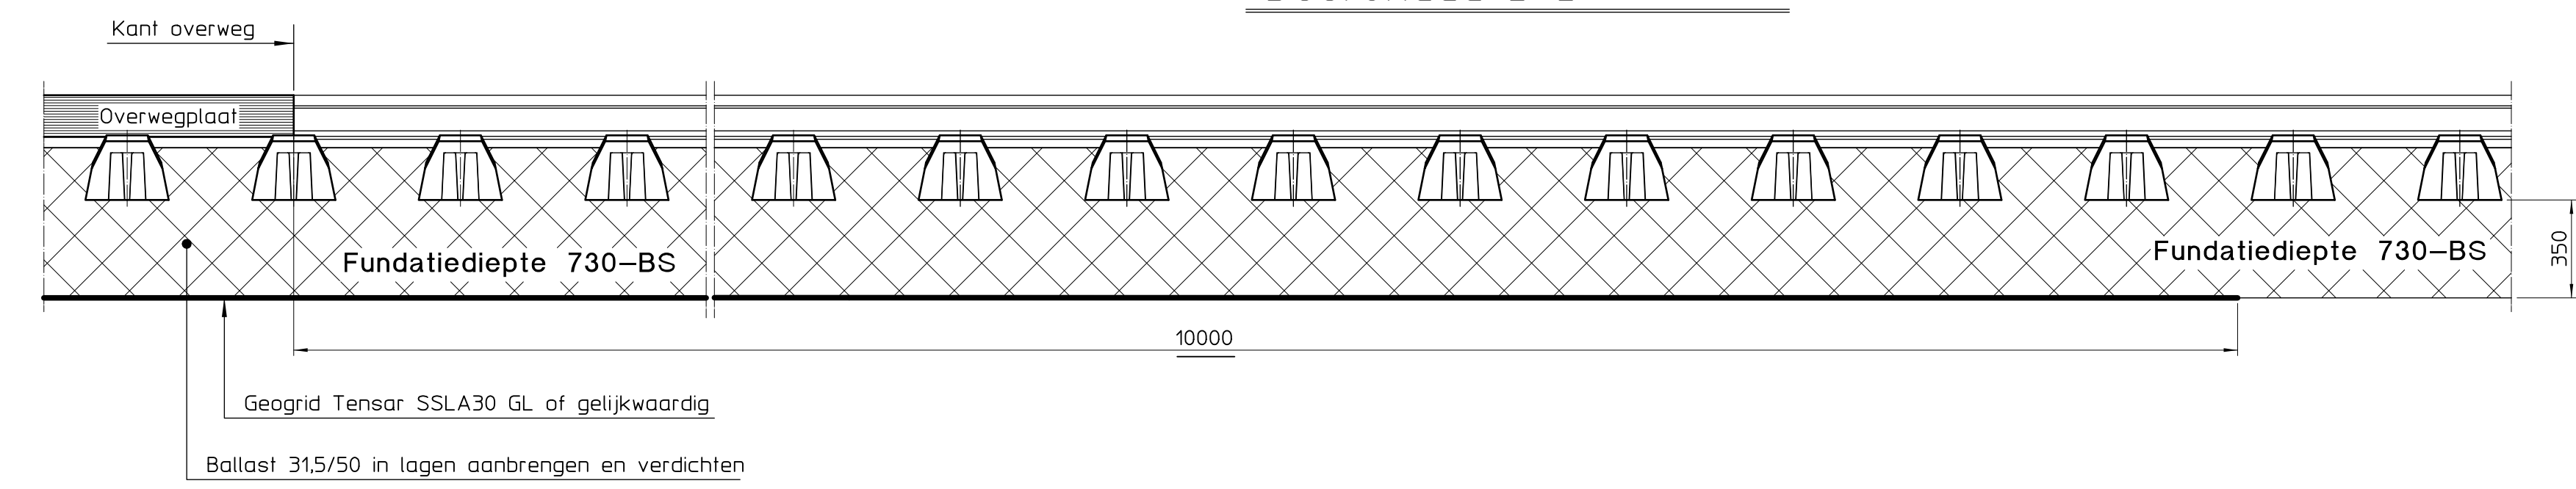

Doorsnede C-C (Schaal 1:4)

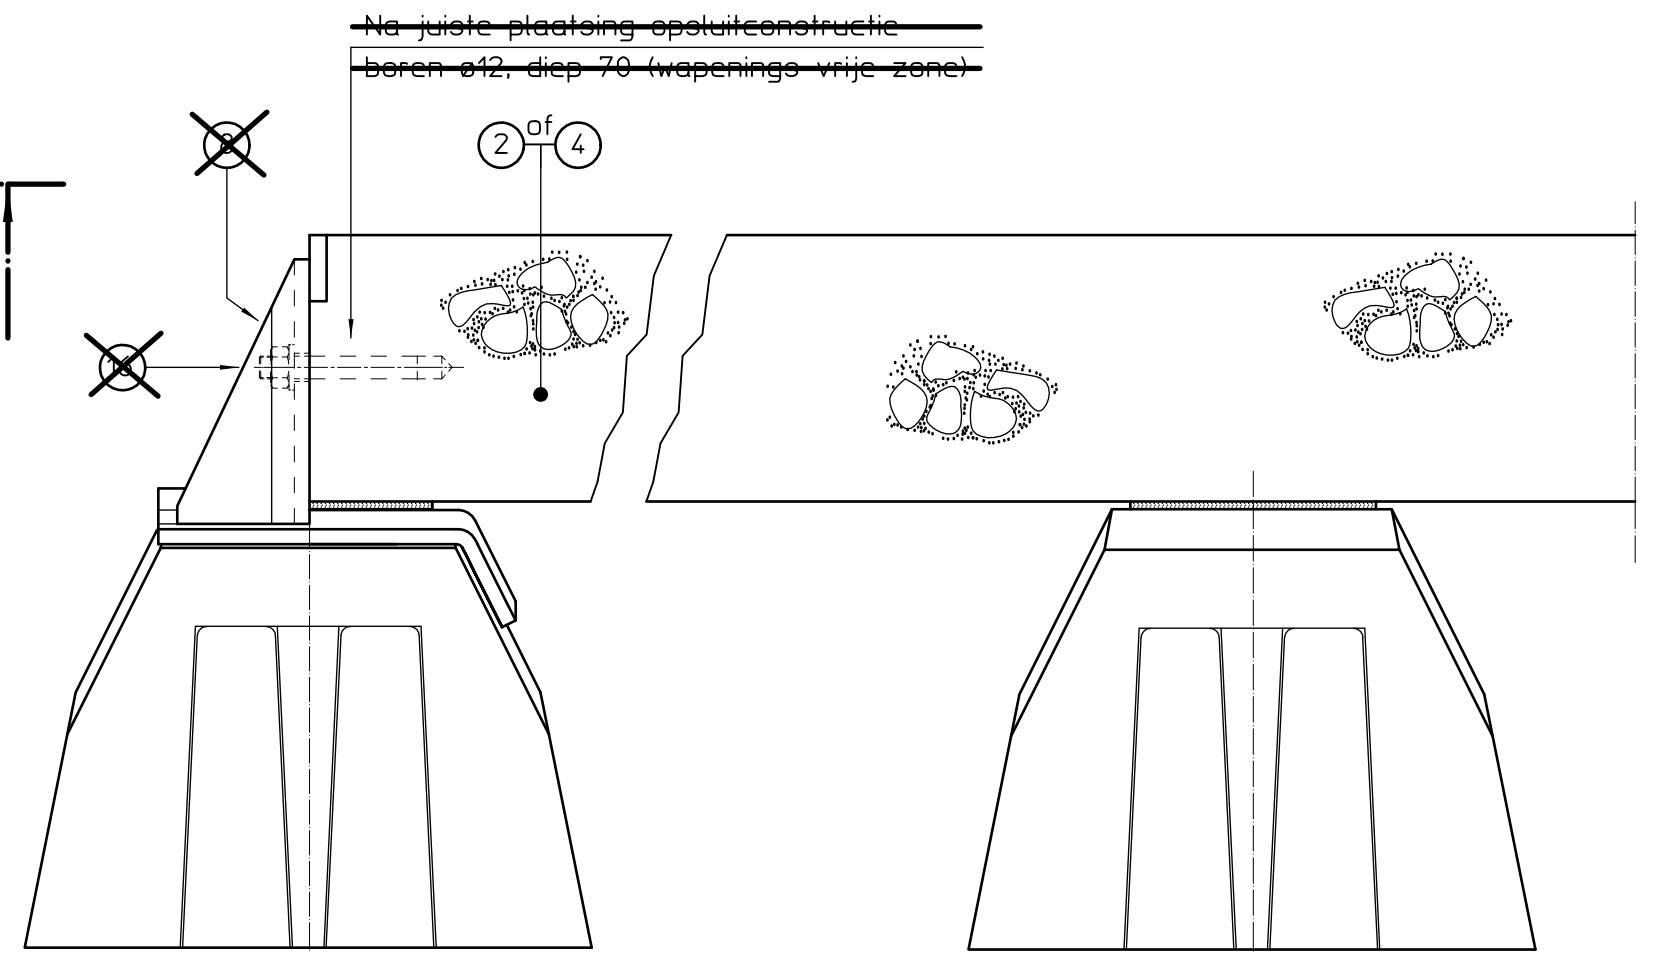

Opmerkingen:

De dwarsliggerverdeling onder de overweg moet 600 mm zijn. Met een combinatie van plaatlengten van 180 m en 240 m kan de overweg met 0,60 m olopend in lengte worden ontworpen (m.u.v. 3 m lengte). Hierbij dient zoveel als mogelijk plaatlengte 240 m toegepast te worden.

De overwegbevloering samengesteld uit zware uni platen model '98 kan worden toegepast in sporen met boogstralen > 500 m. In bogen met een straat < 500 m zijn aangepaste platen nodig.

De geleverde zware uni betonplaten model '98 zijn voorzien van kurkrubber vulplaatjes.

N.B.: Alle maten in mm.

* Deze opsluitconstructie niet meer nieuw toepassen. Bij de leverancier is een alternatieve opsluitconstructie beschikbaar die toegepast dient te worden.

Betondwarsligger *type NS90* wordt compleet geleverd. In het werk de kraagbouts, veerklemmen en volgelingen vervangen door posnr 17, 18 en 19, onder de overweg en op 5 dwarsliggers voor en achter de overweg.

20	Geogrid Tensor SSLA30 GL, SPC00253, breed 3800, lengte vlgs legplan		
19	Volgling Uls 7, verzinkt	41-210	K411904
18	Veerklem Vossloh type SKL 14, KTL behandelt	30-738	K411901
17	Krft NS vk en zuiver rond ad kap, lg 193, verzinkt	28-201	K411900
* 16	8 Clicker M12, lg 95 mm - meer - ring, verzinkt		Levering aannemer
15	2 PVC-pijp ø 25 voor ATB kabel (eventueel)		Levering aannemer
14	Pantseropsluitband 250x150x600 (levering aannemer)	37-	430076
13	Masonite 220x8		Levering aannemer
12	Rubber buitengroefvulling lg 1800	39-288	430012
11	Rubber binnengroefvulling lg 1800	39-287	430013
10	Rubber buitengroefvulling lg 2400	39-290	430012
9	Rubber binnengroefvulling lg 2400	39-289	430013
* 8	2 Opsluitconstr voor buitenplaten en groefvullingen R	39-386	420160
* 7	2 Opsluitconstr voor buitenplaten en groefvullingen L	39-385	420160
6	2 Oploo- en opsluitconstructie voor binnenplaten	39-384	413101
5	Voorgespannen betondwarsligger NS90 vr 54E1	26-746	411665
4	Zware uni betonplaat model '98 lg 1800 -buitenplaat	37-777	420159
3	Zware uni betonplaat model '98 lg 1800 -binnenplaat	37-776	420158
2	Zware uni betonplaat model '98 lg 2400 -buitenplaat	37-779	420161
1	Zware uni betonplaat model '98 lg 2400 -binnenplaat	37-778	420160
Pos nr	Aan-tal	Benaming	Codenr Tkg nr



ARCADIS
Piet Mondriaanlaan 26
Postbus 220, 3800 AE Amersfoort
Telefoon 033 477 1000
Telefax 033 477 2000

Project	_____	_____	_____	_____
Zware universeeloverweg model '98, voor spoor 54E1 (UIC54) op betondwarsliggers *type NS90*.	_____	_____	_____	_____
K 22-5-'12	R. Moortag	Zie elders.		
J 4-4-'07	G.v.d. Poll	Zie elders.		
Utg.	Datum	Getekend	Opmerkingen	
Onderdeel	Status :	Gecontroleerd	H. Dol	
Samenstellingstekening.		Goedgekeurd	H. Dol	
Fundatiemethode West.		Schaal : 1:4/1:10/1:20	Formaat : A3x4	
Vrijgegeven ProRail/Productbeheer:	ing F. Klösters	ProRail	Infra Management/ Infrastystemen	
Utrecht: 26-04-2001		Railinfrastystemen/ Vakgroep Baan		
418-3				420151
Techn code	/ Geogr code	/ Werk of km	/ Obj code	/ Blad