




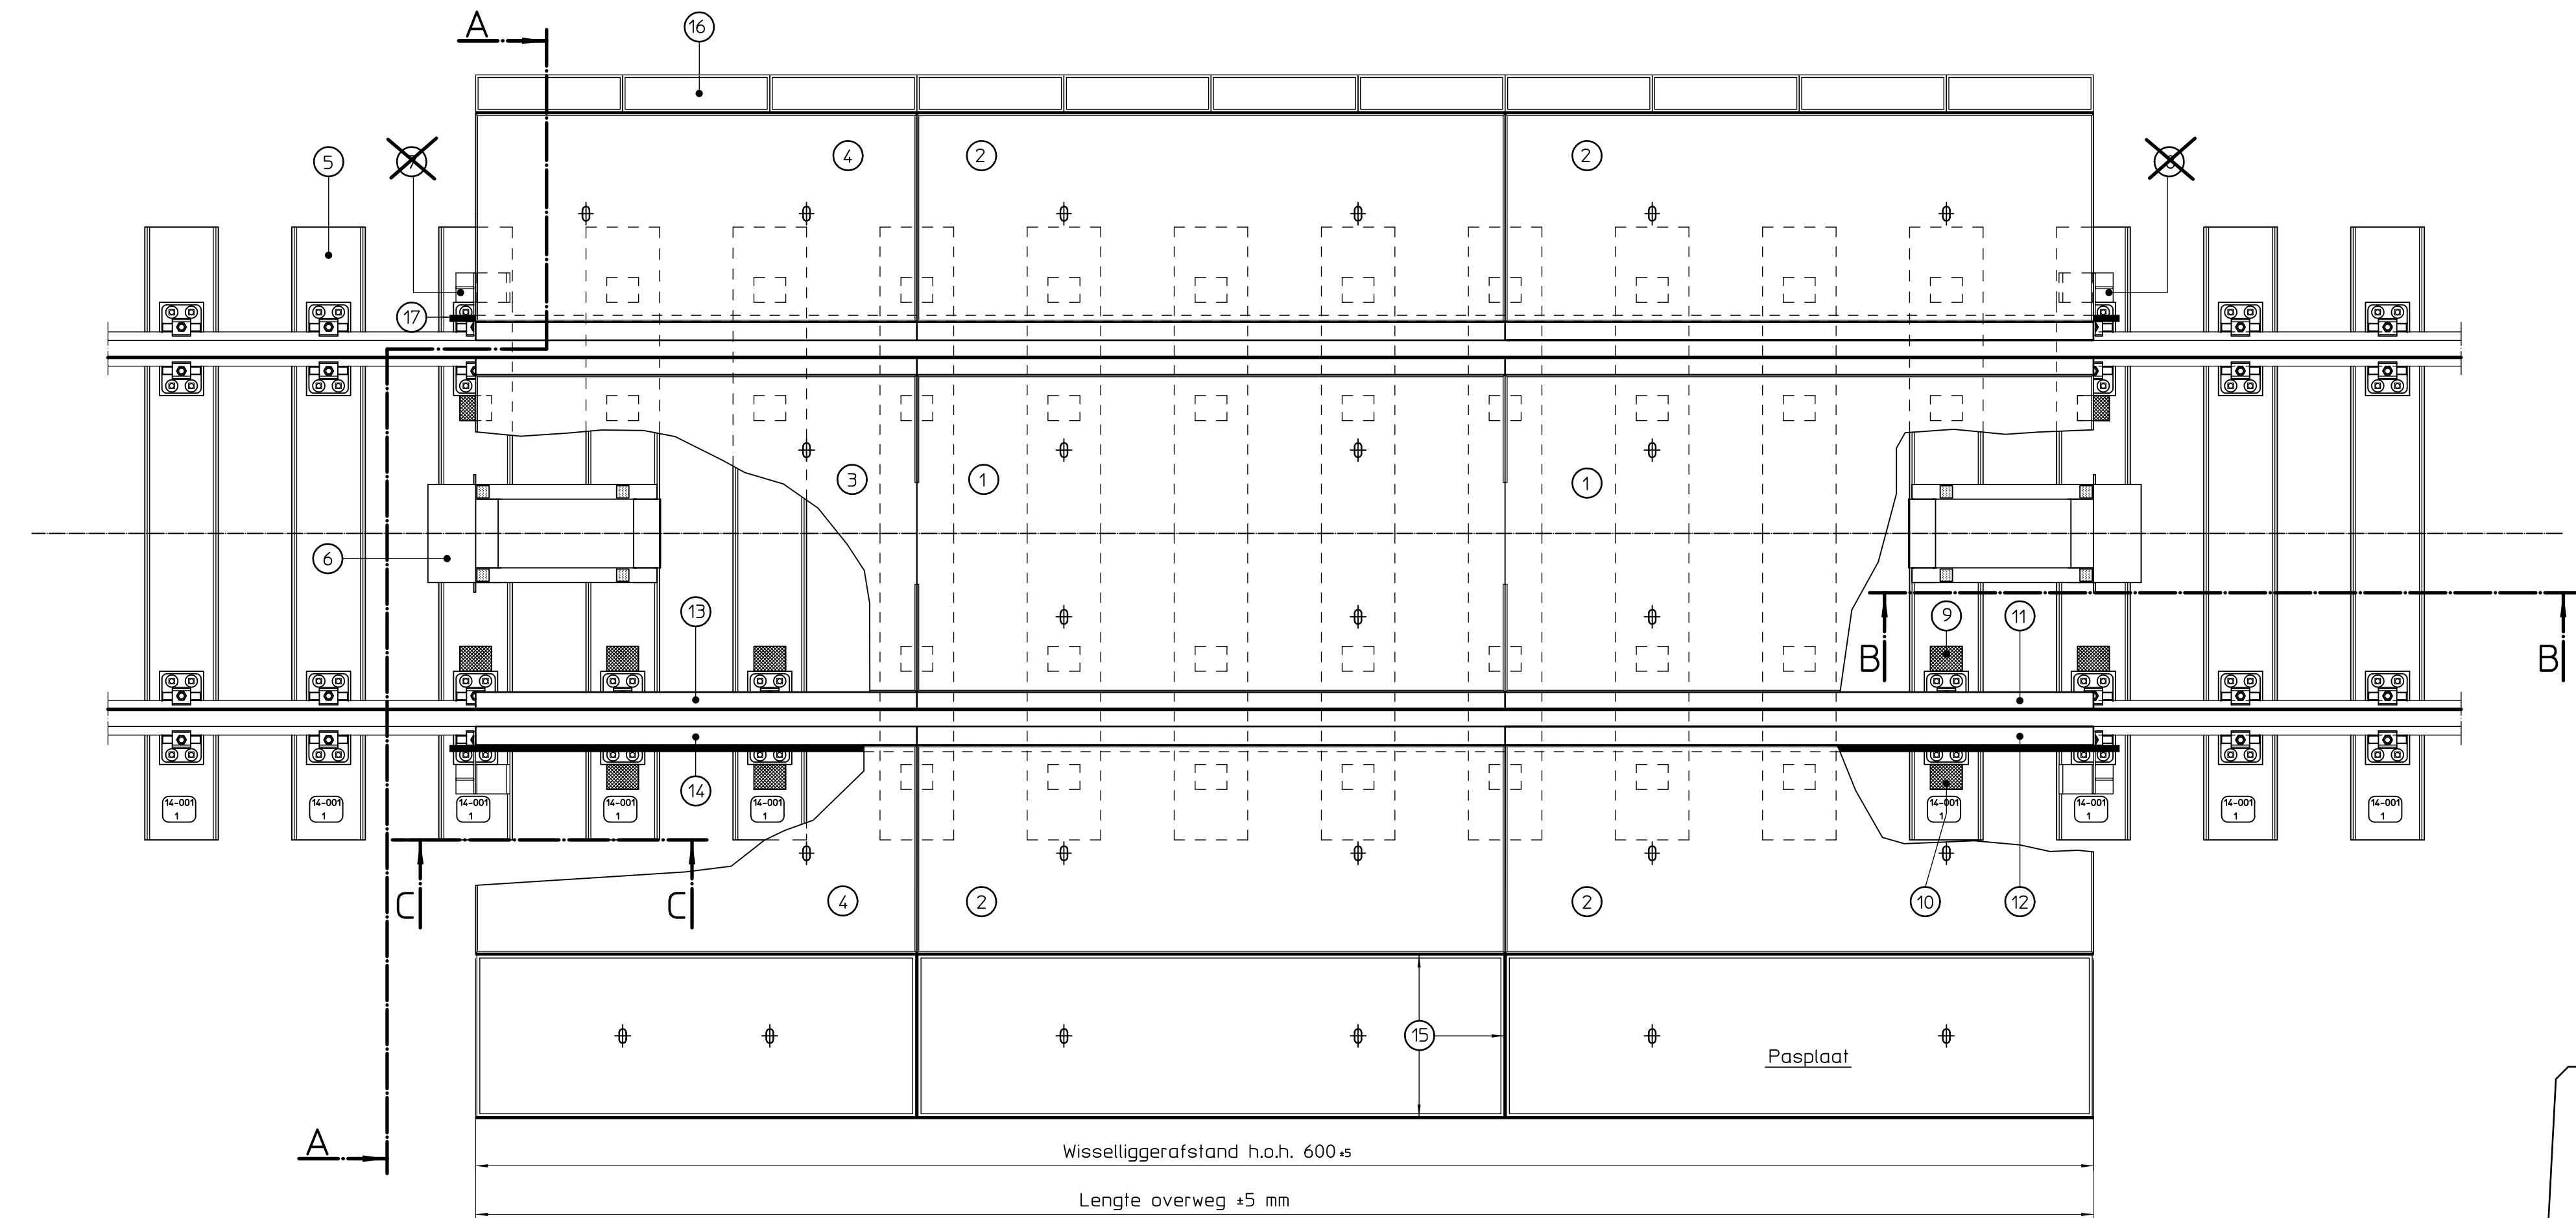



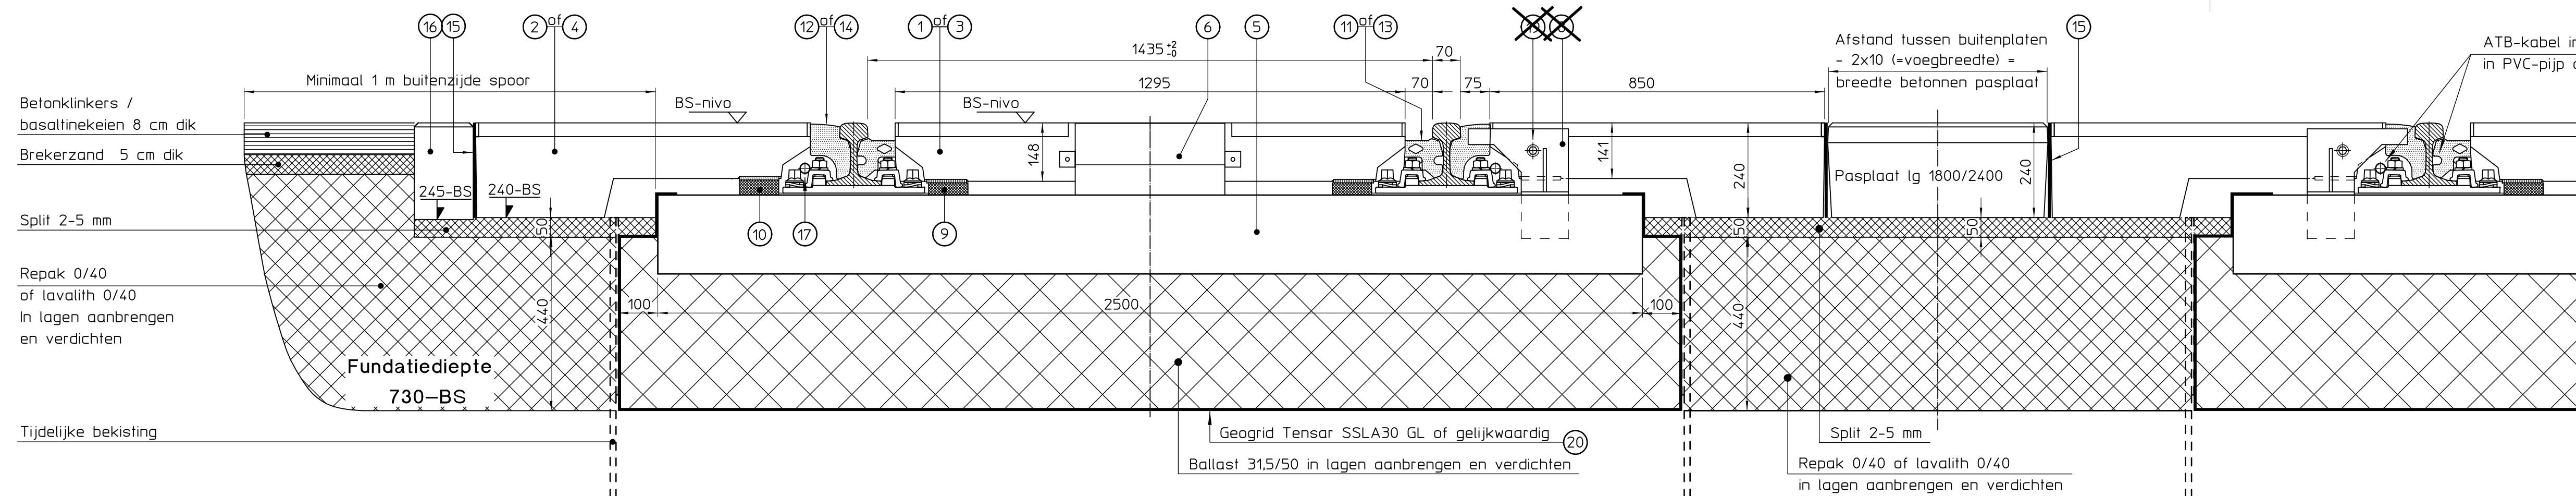


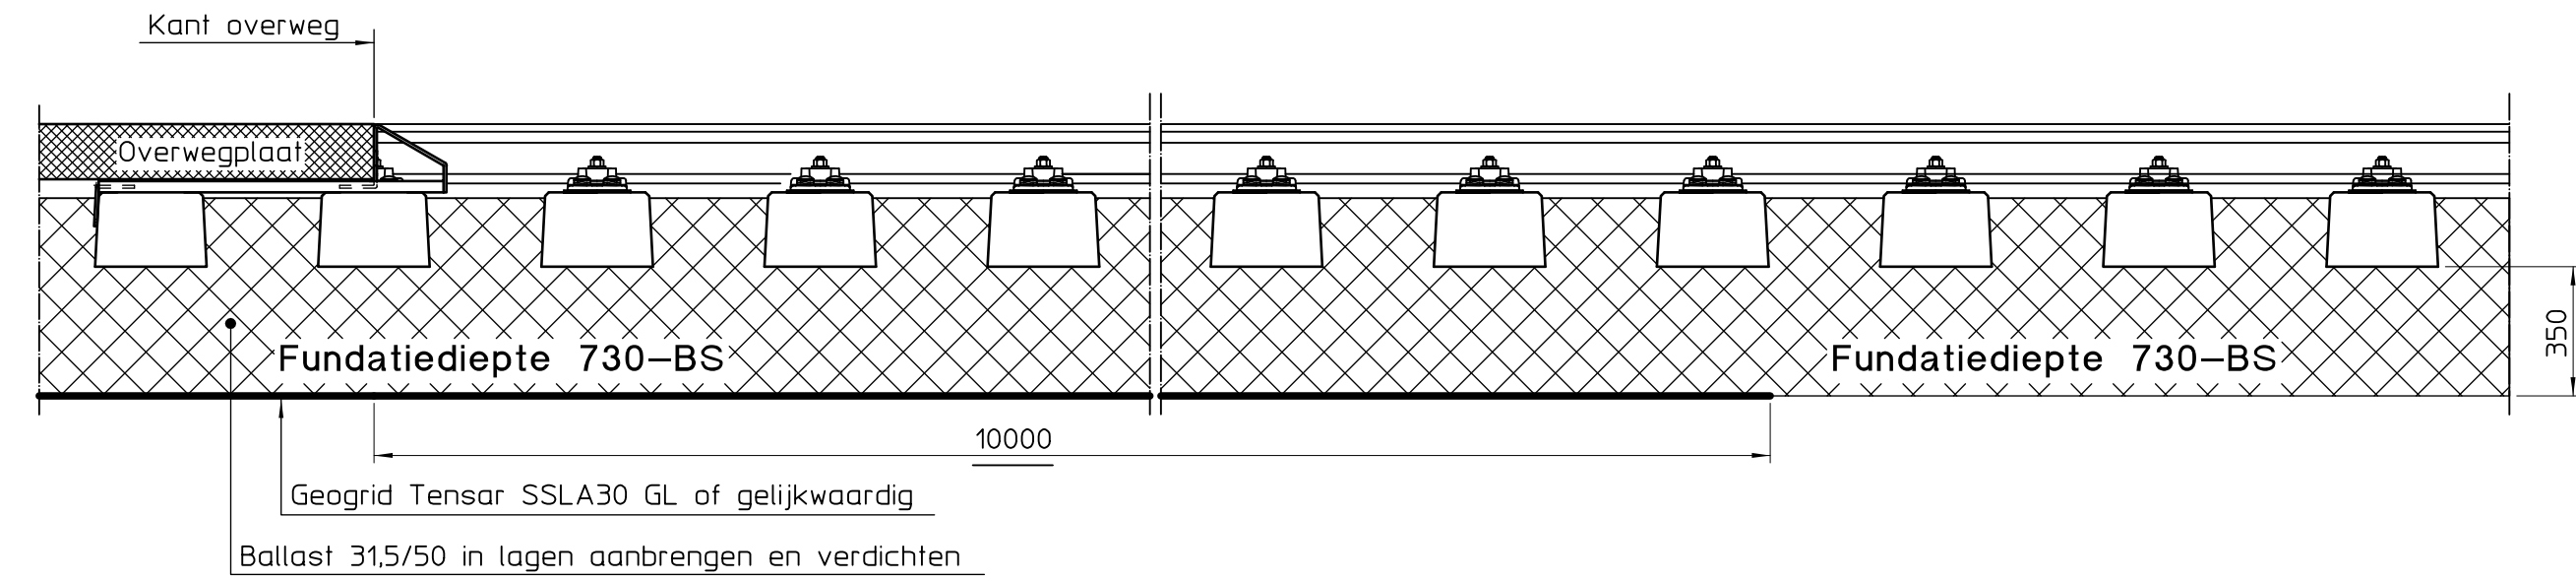


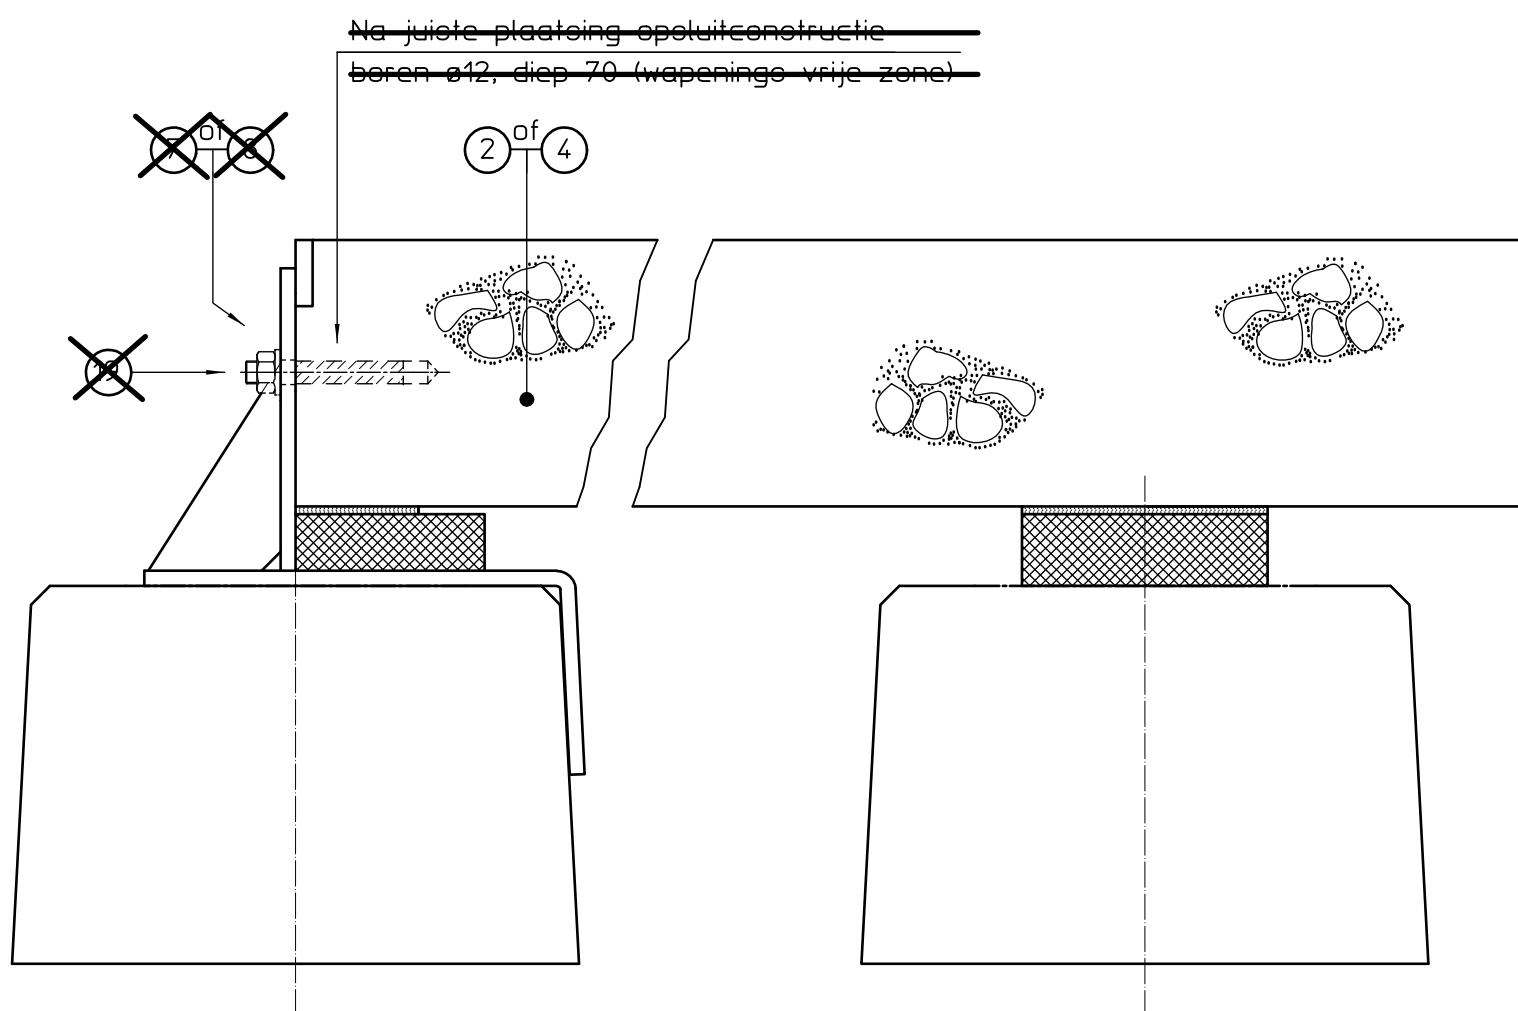

Opmerkingen:

De dwarstligterverdeling onder de overweg moet 600 mm zijn. Met een combinatie van plaatlengten van 180 m en 240 m kan de overweg met 0,60 m oplopend in lengte worden ontworpen (m.u.v. 3 m lengte). Hierbij dient zoveel als mogelijk plaatlengte 240 m toegepast te worden.

De overwegbevoering samengesteld uit zware uni platen model '98 kan worden toegepast in sporen met boogstraten ≥ 500 m. In bogen met een straat < 500 m zijn aangepaste platen nodig.

De geleverde zware uni betonplaten model '98 zijn voorzien van kurkrubber vulplaatjes.

(*) De betonnen wisselligger nr 1 dient bewapend te worden volgens tekening K413266.

Kurkrubberplaten (posnr 9 en 10) lijmen op de betondwl met DEX RH behalve t.p.v. de opsluitconstructie voor buitenplaten (posnr 7 en 8). De opsluitconstructie voor buitenplaten wordt geleverd met kurkrubberplaat.

N.B.: Alle maten in mm.

N.B.: Alle maten in mm.

* Deze opsluitconstructie niet meer nieuw toepassen. Bij de leverancier is een alternatieve opsluitconstructie beschikbaar die toegepast dient te worden.

20	Geogrid Tensor SSLA30 GL, SPC00253, breed 3800	Levering aannemer	
19	4 Clicker M2, lg 95 mm, moer + ring, verzinkt	Levering aannemer	
18	DEX RH (lijm), leverancier Edlon	Levering aannemer	
17	2 PVC-pijp $\varnothing 25$ voor ATB kabel (eventueel)	Levering aannemer	
16	Pantseropsluitband 250x150x600	Levering aannemer	
15	Masonite 220x8	Levering aannemer	
14	Rubber buitengroefvulling lg 1800	39-288 430012	
13	Rubber binnengroefvulling lg 1800	39-287 430013	
12	Rubber buitengroefvulling lg 2400	39-290 430012	
11	Rubber binnengroefvulling lg 2400	39-289 430013	
10	Kurkrubberplaat Fc 846 100x130x38 -buitenplaat	39-136 420217	
9	Kurkrubberplaat Fc 846 100x130x31 -binnenplaat	39-137 420216	
8	2 Opsluitconstr. voor buitenplaten en groefvullingen R	39-372 420478	
7	2 Opsluitconstr. voor buitenplaten en groefvullingen L	39-374 420478	
6	2 Oplloop- en opsluitconstructie voor binnenplaten	39-373 420177	
5	Betonnen wisselligger nr 1 bew met vk rgptn 54E1	14-001(*) 420016	
4	Zware uni betonplaat model '98 lg 1800 -buitenplaat	37-777 420159	
3	Zware uni betonplaat model '98 lg 1800 -binnenplaat	37-776 420158	
2	Zware uni betonplaat model '98 lg 2400 -buitenplaat	37-779 420161	
1	Zware uni betonplaat model '98 lg 2400 -binnenplaat	37-778 420160	
Pos nr	Aan-tal	Benaming	Codenr Tkg nr



Project	G 22-5-'12	R. Moortag	Zie elders.
Zware universeeloverweg model '98, voor spoor 54E1 (UIC54) op betonnen wisselliggers nr 1 met vlakke rgptn.	F 10-4-'07	G.v.d. Poll	Zie elders.
	E 25-6-'04	G.v.d. Poll	Zie elders.
	D 020923	G.v.d. Poll	Zie elders.
	C 000516	G.v.d. Poll	Zie elders.
Utg.	Datum	Getekend	Opmerkingen
Onderdeel	Status :	Gecontroleerd	H. Dol
Samenstellingstekening.		Goedgekeurd	H. Dol
Fundatiemethode West.		Schaal :	1:10/1:20
Vrijgegeven RIB/B&I:		Formaat :	A3x4
Utrecht: 26-04-2001			
418-3			
Techn. code	/ Geogr. code	/ Werk of km	/ Obj. code

ProRail
Infra Management/ Infrastuctuur
Railinfrastuctuur/ Vakgroep Baan

420176