


## Profiel De Dobbellocatie

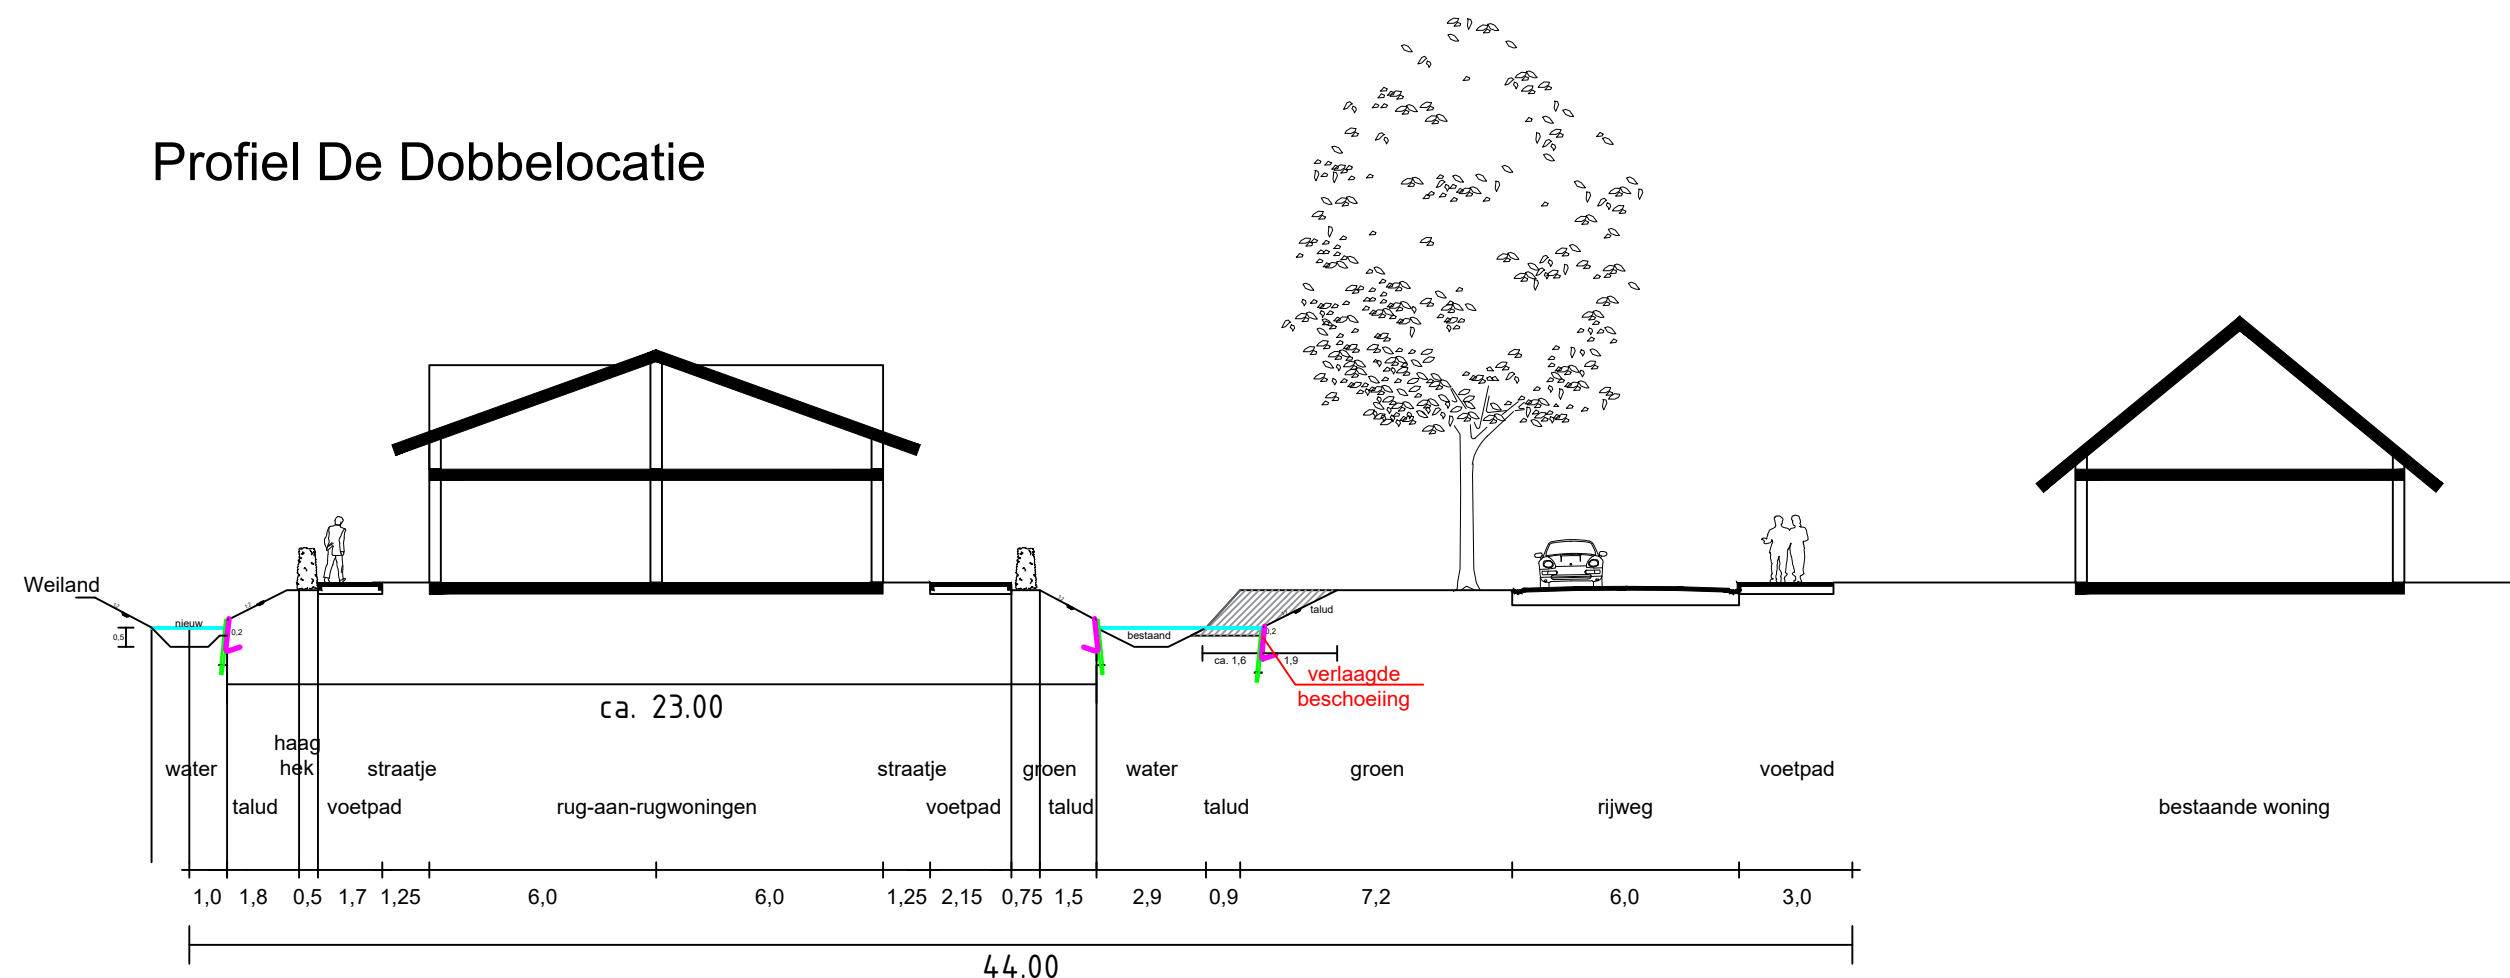


### Doorsnede A

1:200


## Doorsnede

Schaal 1 : 1:200

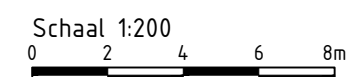

## Opmerkingen

- Maten in meters, tenzij anders vermeld;
- Materiaalmaten in mm, tenzij anders vermeld;
- Hoogtes in meters t.o.v. N.A.P., tenzij anders vermeld;
- Diameters in mm, tenzij anders vermeld.

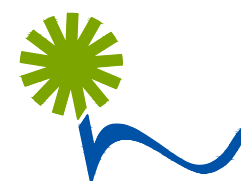

**gemeente Nieuwkoop**

De Meije, Korteraar, Langeraar, Nieuwkoop, Nieuwveen, Noordeinde, Noorden  
Noordse Dorp, Papenveer, Ter Aar, Vrouwenakker, Woerdense Verlaat, Zevenhoven

**Beheer Openbare Ruimte**

Aardamseweg 4  
Postbus 1  
2460 AA Ter Aar

Telefoon: 14-0172  
Fax: 0172-574802  
Internet: [www.nieuwkoop.nl](http://www.nieuwkoop.nl)  
E-mail: [info@nieuwkoop.nl](mailto:info@nieuwkoop.nl)

Kern: **Zevenhoven**

Wijk: **Noordeinde**

Project : Tochtpad Noordeinde

Onderwerp : Doorsnede A bouwplan de Dobbellocatie

Getekend : F.S.

Datum : 11 januari 2024

Formaat : A3

Schaal : 1:500

Gewijzigd :

Goedgekeurd :

0

1

Bladnummer: 1 van: 1

Tek.nr. : -

C:\Users\F.Steenvoorden\OneDrive - Gemeente Nieuwkoop\Documents\220530 SP Tochtpad 2604-400 (1).dwg

Plotdatum: 18 januari 2024