
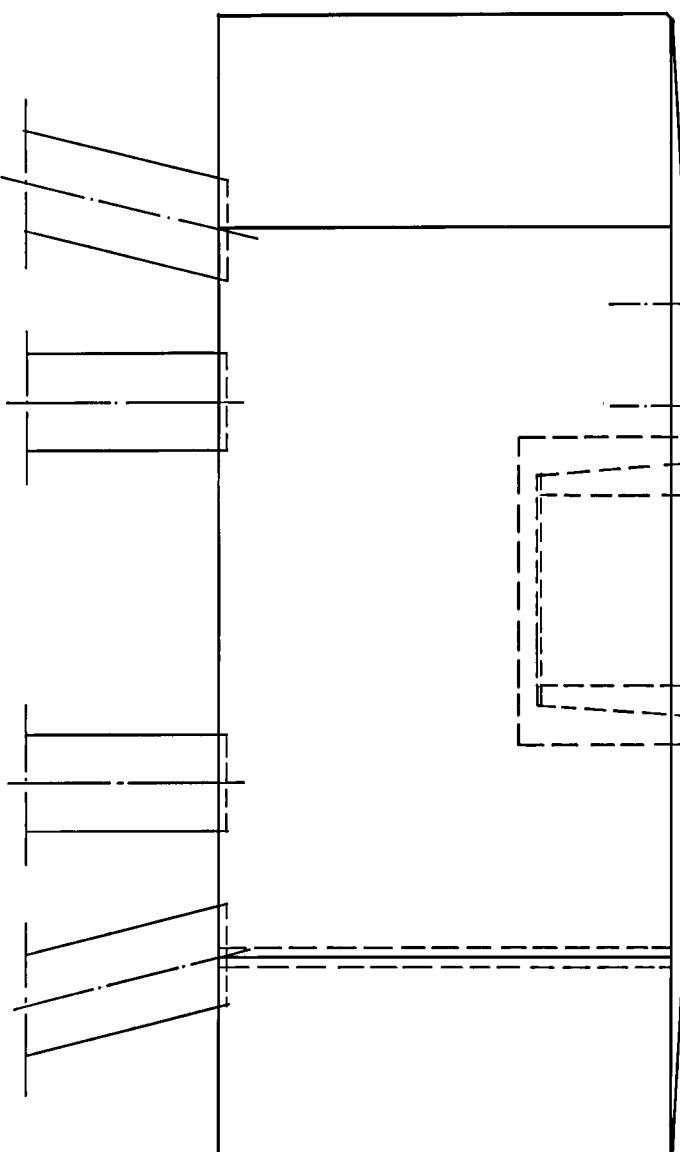
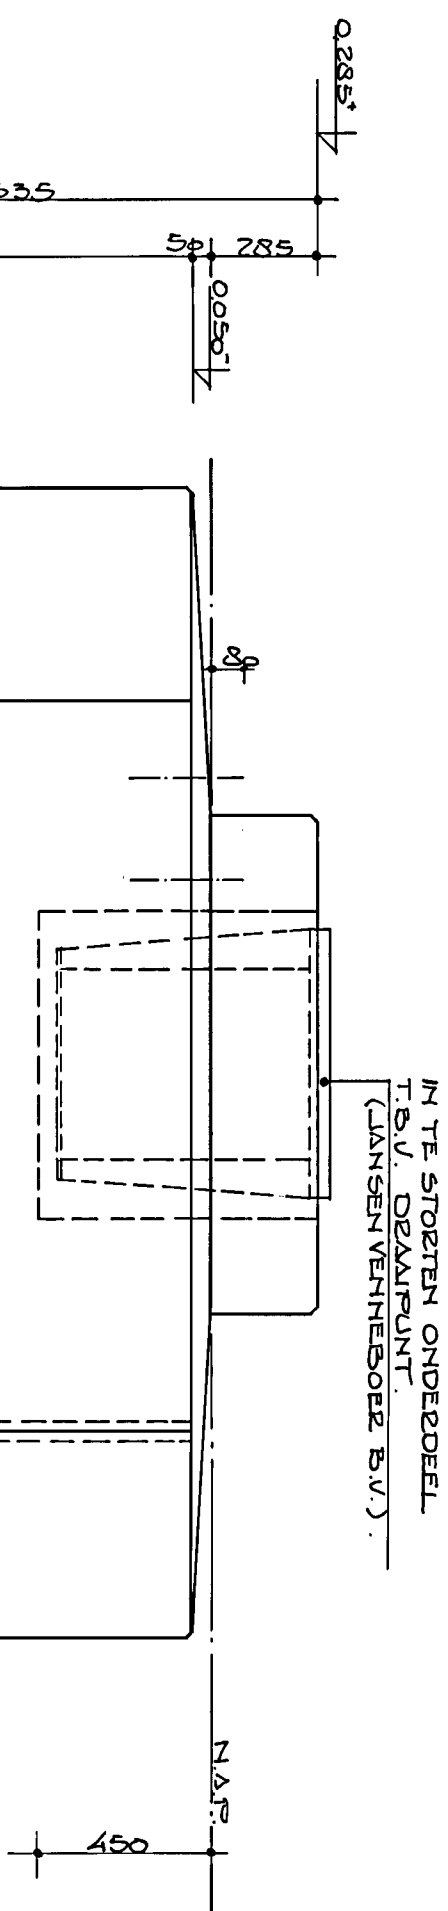
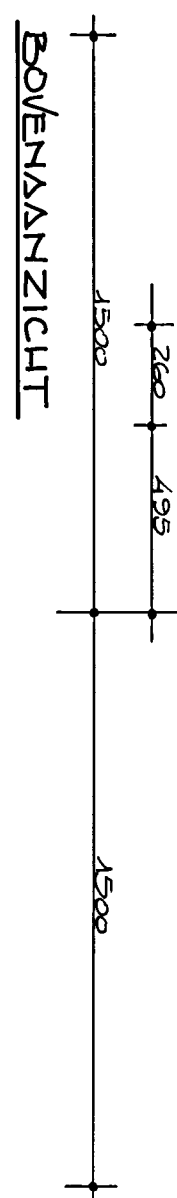
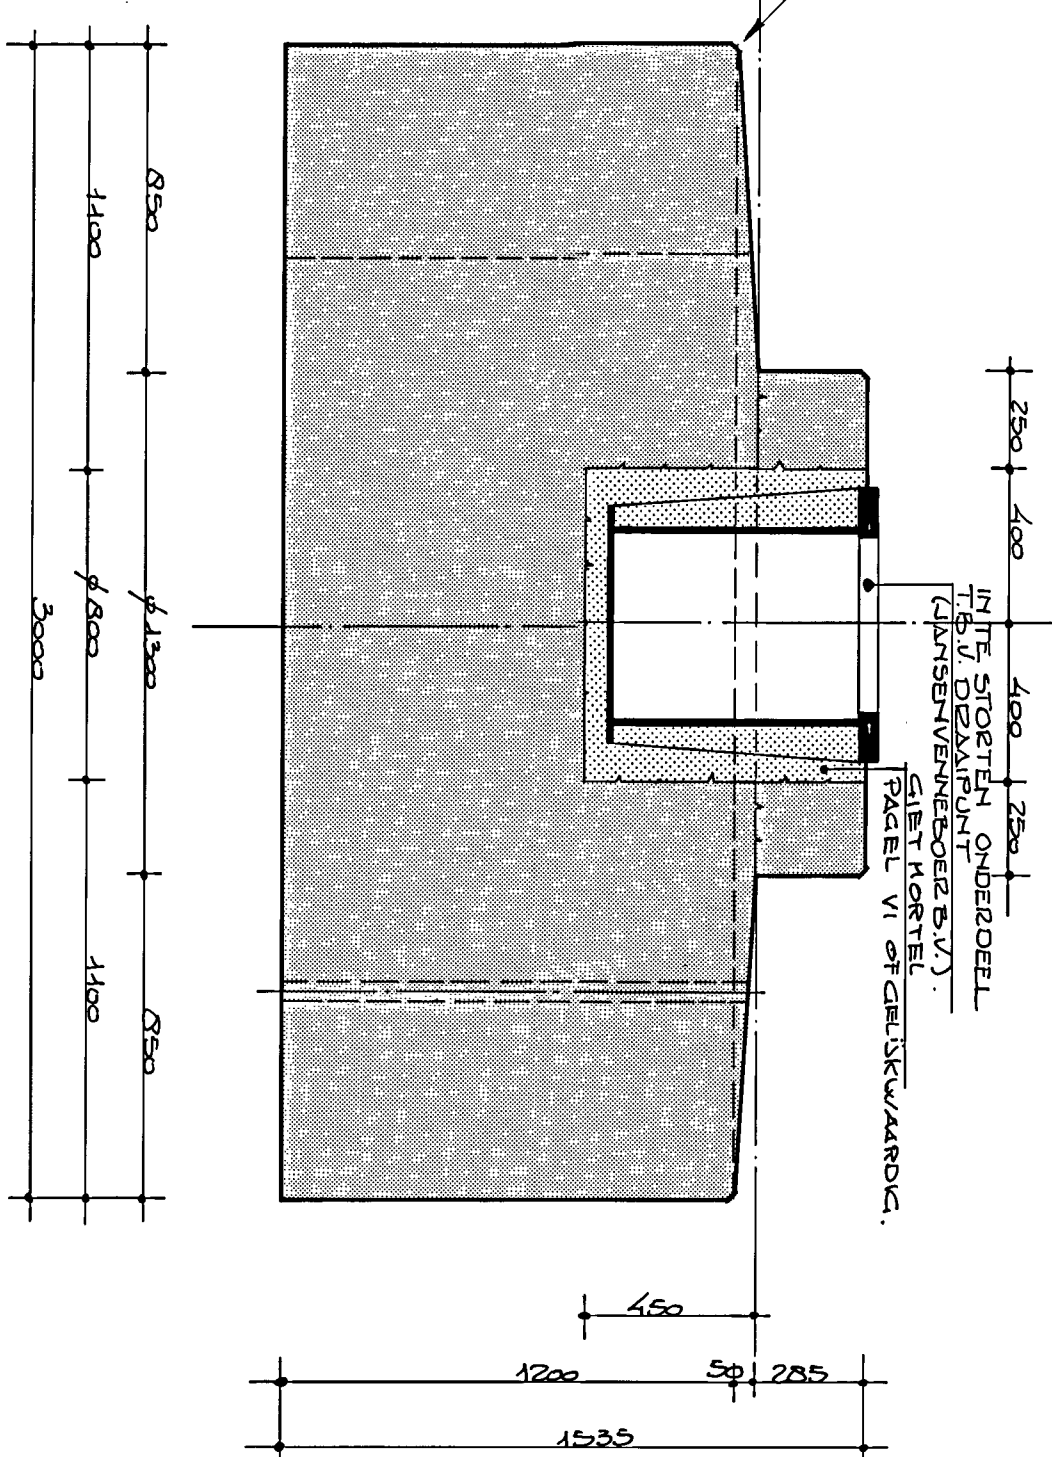
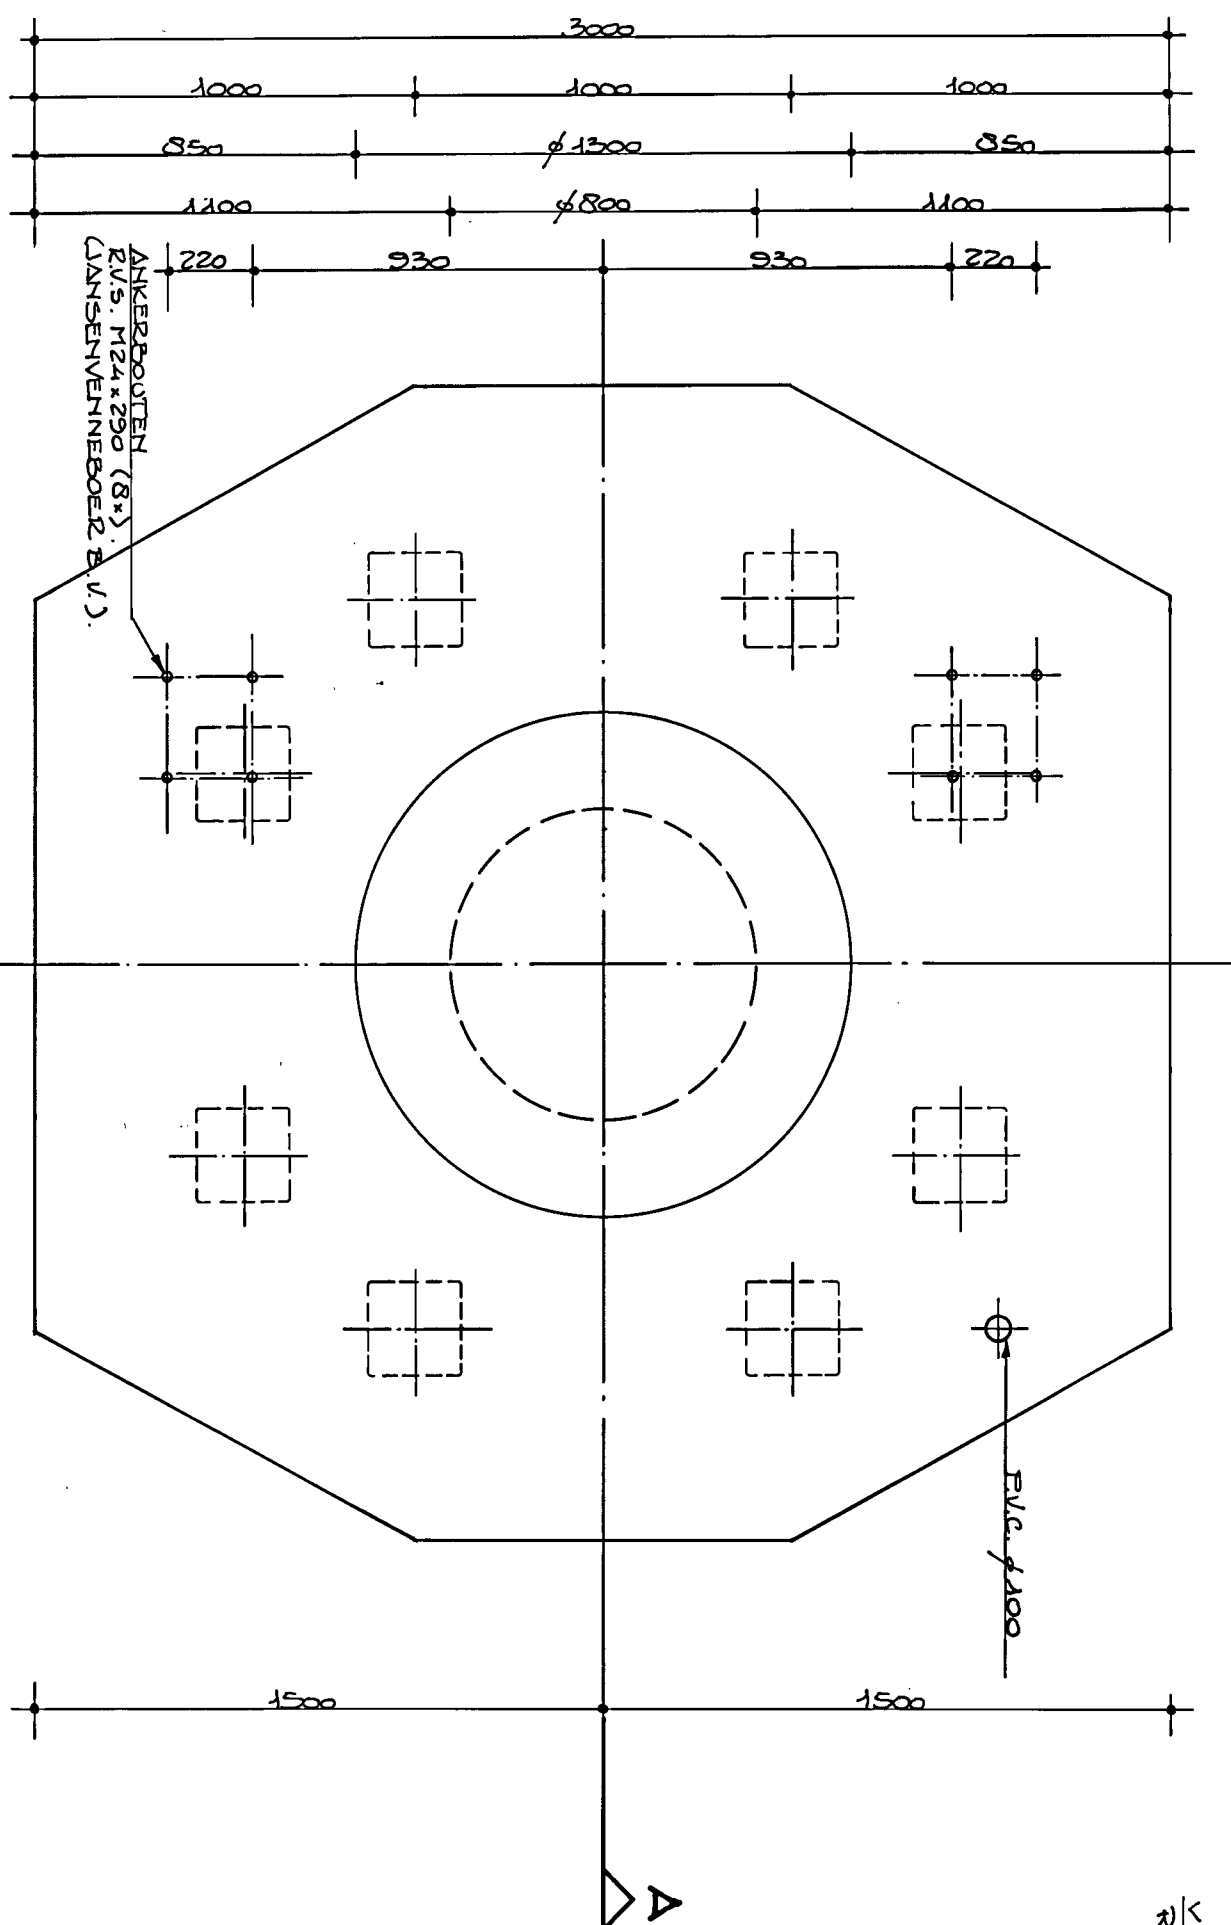


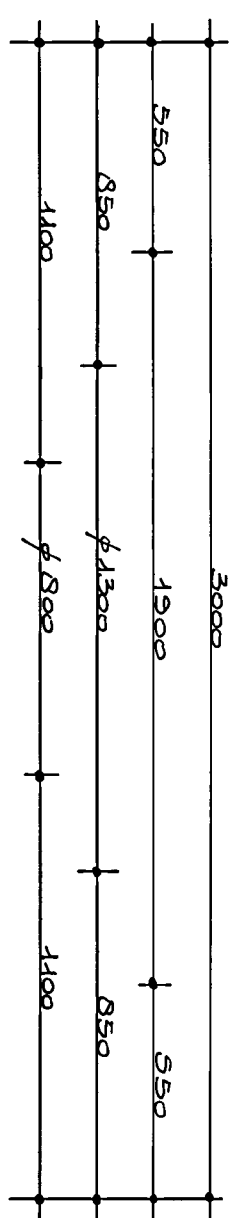

CEMENTGEHALTE 280 KG/M³

VB. 19/4/1984, V.B.T. 1986										DIENST STADSONTWIKKELING EN MILIEU									
Toe te passen cement H.O.C.										GEMEENTE LEEUWARDEN									
Sterkteklasse : B25					Wapening					Staatsoort					Klasse: A				
Milieuklasse : 3					Algemeen					Beugis					Notatie				
Groosste korrel : 31,5					Consistentie geb. : 2					Naaien									
Wci : :					DEKKING					OPN.					GET.				
Ontkingsgrs. k_{32} : 25					N/mm ²					PULVER: 30					GEC.				
Aanduiding Vloer, wandwarp															PROLL.				
															C.R.				
															A-2				
															FORM.				
															SCHAAL: 1:20				
															BLAD				
															IN				
															BLADEN				
															REG.NR.				
															WILZ.				
															55158-BT-1				
															2.				

"REVISE dd." DEC. 1991

MATEN IN mm
HOOGTEMATEN IN m T.O.V. N.A.P.
WERKVLOER VAN SCHALE BETON, DIK 50mm