


- Bij locaties met een parkeervak-indeling het bord E4 plaatsen en bij locaties waar langs een trottoirband geparkeerd wordt het bord E2 plaatsen. In beide situaties een onderbord aanbrengen met hierop aangegeven: periode van uitvoering werkzaamheden.
- De borden moeten minimaal 14 dagen voor aanvang werkzaamheden geplaatst zijn. Zie voorbeeld.
- Indien de borden zijn aangebracht dit aanmelden bij VTH (d.m.v. foto's, van de bebording als de eventueel geparkeerde voertuigen, ten tijde van plaatsing bebording) afdeling Toezicht en Handhaving Openbare Ruimte thor@utrecht.nl).
- De kentekens van de voertuigen die op het moment op de locatie geparkeerd staan, dienen genoteerd te worden in onderstaand overzicht. De kentekens, locatie, tijdstip, datum moeten dan duidelijk genoteerd worden. Deze lijst wordt, uiterlijk 1 dag na de plaatsing van de bebording, gemaild naar de VTH-THOR: thor@utrecht.nl.
- Het afzetten van een of meerdere straten moet de hele buurt minimaal 14 dagen voor aanvang vooraf geïnformeerd worden d.m.v. een wijkbericht met in achtneming van de vakantieperiode. De melding hiervoor moet minimaal 10 werkdagen vooraf worden gedaan bij de afdeling Tijdelijke Verkeersmaatregelen, via tijdelijkeverkeersmaatregelen@utrecht.nl. Zij informeren de nood-en hulpdiensten.
- Voor het wegslepen van auto's is de afdeling Handhaving verantwoordelijk.



mgr v d weteringstraat 25.pdf - Adobe Acrobat Reader DC

Bestand Bewerken Beeld Versterk Help

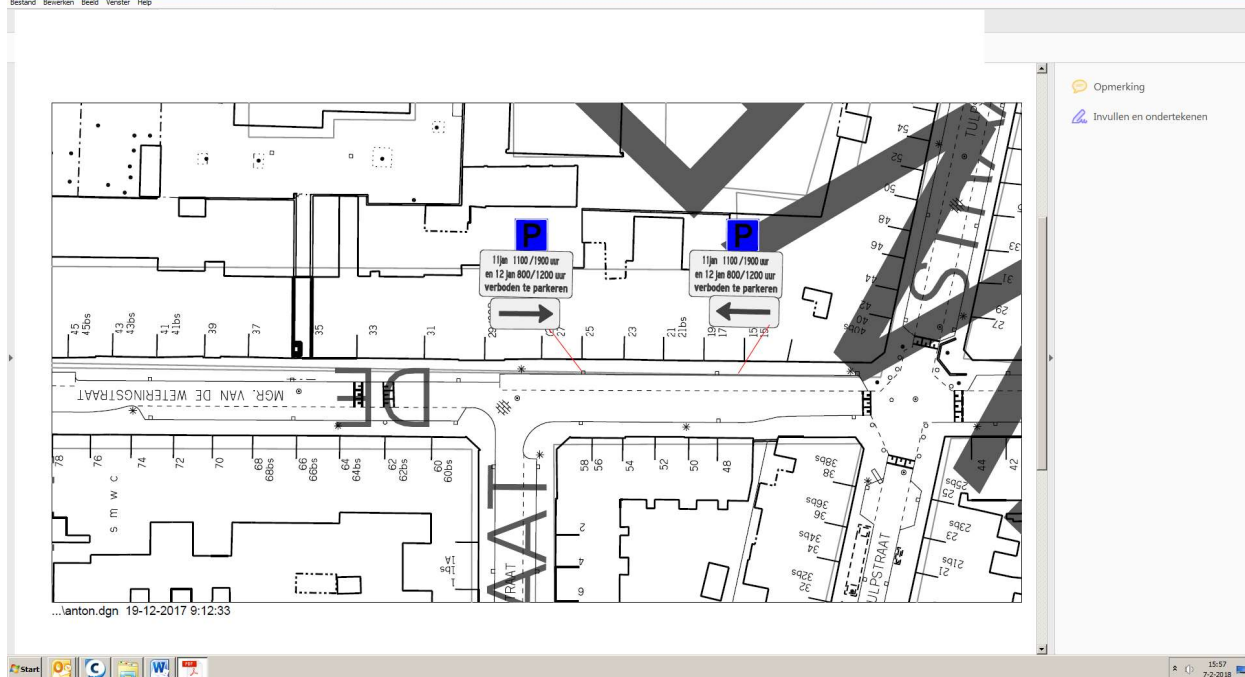



Gemeente Utrecht

Vergunningen, Toezicht en Handhaving
Toezicht en Handhaving Openbare Ruimte

Kentekenlijst parkeerverboden bij evenementen of

invullen bij plaatsing tijdelijke parkeerverboden

ingevulde formulier binnen 1 werkdag mailen naar thor@utrecht.nl

Geplaatste bebording

☐	E7 + onderbord	 Muv op datum
☐	E1 + onderbord	 op datum

locatie bebording

straatnaam						
huisnummer						

Data

Datum plaatsing + formulier ingevuld			
Datum ingaan parkeerverbod			
Datum eind parkeerverbod			

Gegevens invuller

naam registrator			
telefoonnummer			

Kentekenlijst

kenteken			merk	kleur	locatie+huisnr