



Definitieve locatie van de verticale buispalen dient te worden afgestemd op de huidige locatie van de bestaande houten palen en op de ligging van de zinker.

Definitieve locatie van de verticale buispalen dient te worden afgestemd op de huidige locatie van de bestaande houten palen en op de ligging van de zinker.

Bovenaanzicht
Schaal 1 : 100

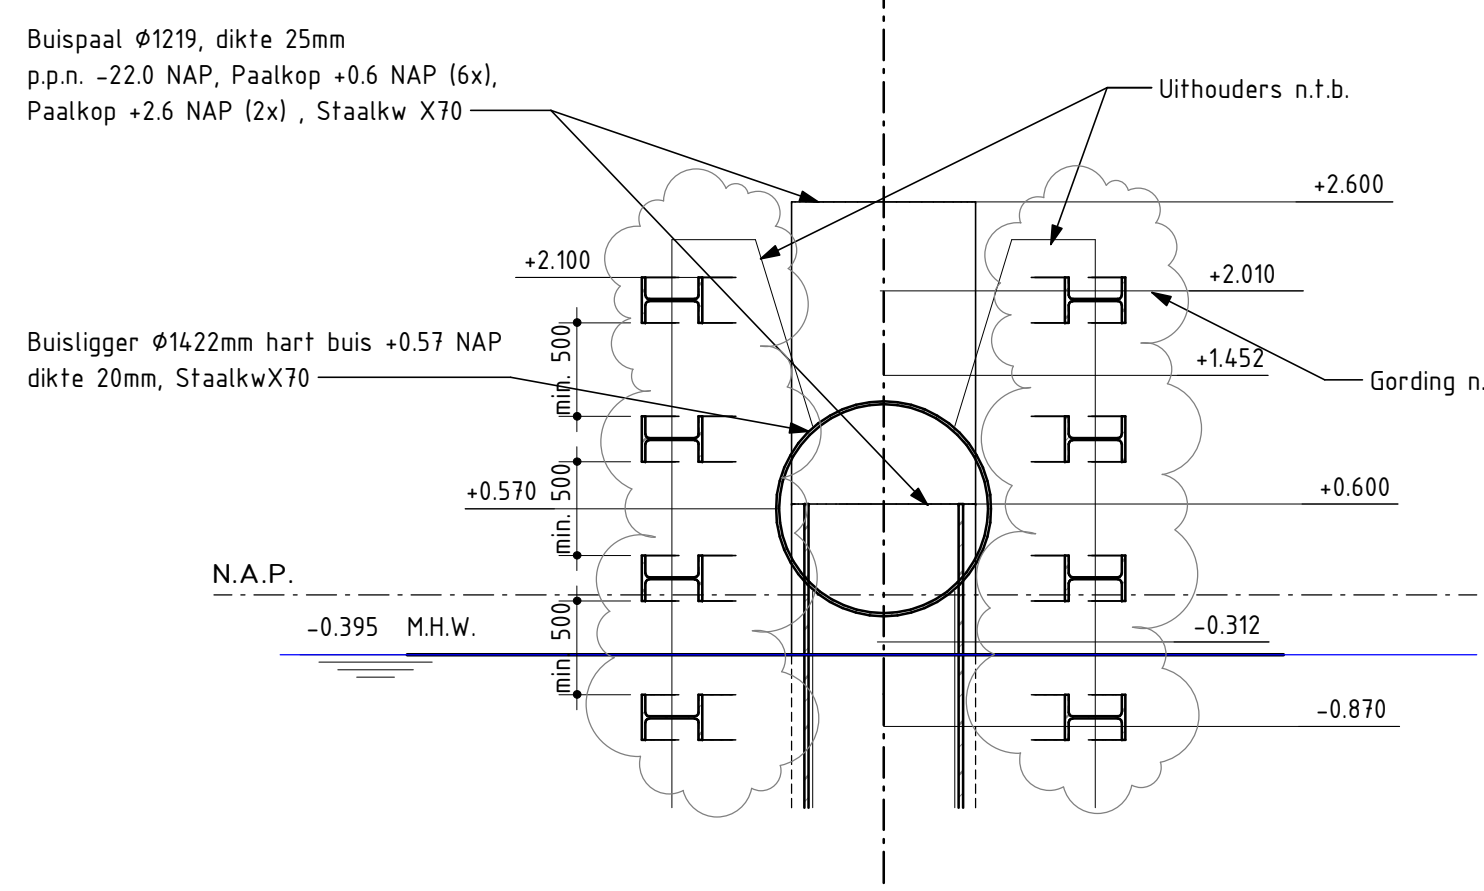

Doorsnede A-A
Schaal 1 : 50

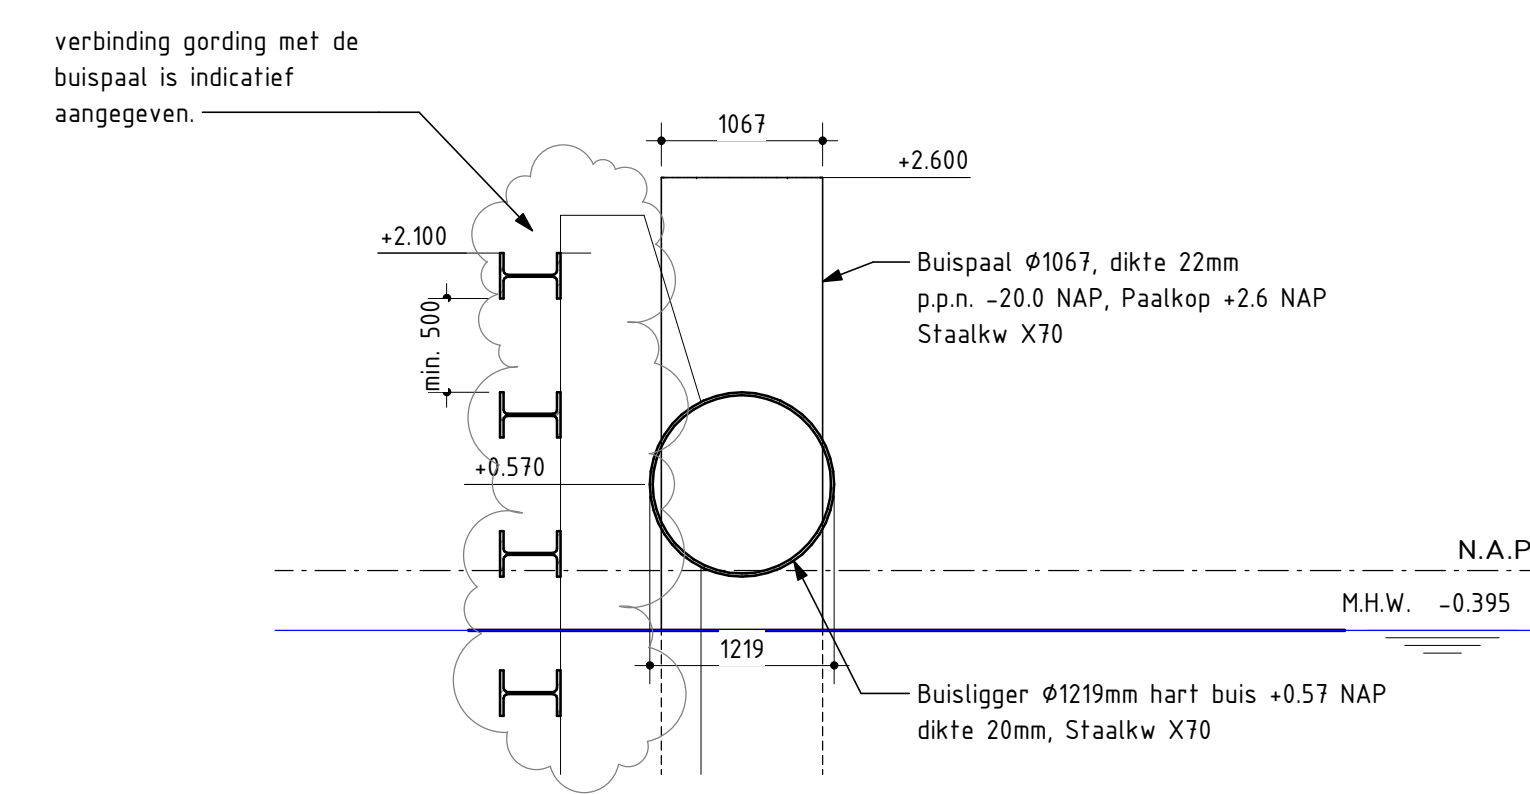

Doorsnede B-B
Schaal 1 : 50

- Bijbehorende tekeningen**
- GB-ARC-VO-SE-2000-Overzichtstekening- bestaande situatie en sloop tekening.
 - GB-ARC-VO-SE-2100-Overzichtstekening- nieuwe situatie.
 - GB-ARC-VO-SE-2101-Overzicht Oostelijke aanbrug - nieuwe situatie.
 - GB-ARC-VO-SE-2102-Overzicht kelderpijler- nieuwe situatie.
 - GB-ARC-VO-SE-2103-Overzicht brug boven de vaart- nieuwe situatie.
 - GB-ARC-VO-SE-2104-Overzicht Westelijke aanbrug- nieuwe situatie.
 - GB-ARC-VO-SE-2105-Details
 - GB-ARC-VO-SE-2106-Geleidewerk
 - GB-ARC-VO-SE-2200-3D Overzichtstekening

- Opmerkingen**
- Hoogtematen in meters ten opzichte van N.A.P., tenzij anders vermeld.
 - Maten in millimeters, tenzij anders vermeld.
 - Hoeken in graden.
 - X,Y-coördinaten ten opzichte van R.D.-stelsel in meters.
 - M.H.W. kanaalpeil is NAP -0,395 m conform de legger van het waterschap.
 - Tekening geeft alleen de hoofdafmetingen van de geleidewerkconstructies weer. Gordingen en verdere detaillering zijn indicatief getekend en dienen in en vervolgstadium te worden bepaald.
 - Definitieve locatie van de verticale buispalen dient te worden afgestemd op de huidige locatie van de bestaande houten palen en op de ligging van de zinker. Het wordt nader beschouwd in een vervolgfase.

1.0	Concept	B/Pennings	L/Middelweerd	21-02-2025
2.0	Concept	B/Pennings	L/Middelweerd	08-04-2025
Versie		Omschrijving	Gecontroleerd	Vrijgegeven
		Contact		Opdrachtgever
		RWS PPO WNZ		
		Projectbureau		
		ARCADIS		
		Project		
		Planfase V&R Giessenbrug		
		Projectnummer : 3001475		Beveiligingscategorie:
		Fase : Voorontwerp		
		Onderwerp : Geleidewerk		
		Schaal : As indicated		Bladformaat : A0
		Contractnummer : 1 van 1		Status : Concept
		Tekeningsnummer : GB-ARC-TEK-SE-VO-2106		Versie : 2.0